


TRATTA P.C. MONTEBELLO – ALTAVILLA

Stazione sede di logica P.C. Montebello
CHIAVI DI RALLENTAMENTO DI LINEA

RI 697	RI 699	RI Avv05/699	RI 701	RI 699d	RI 703	RI 701d	RI 705	RI 703d
RI 696	RI 698d	RI 698	RI 700d	RI 700	RI Avv06/702	RI 702	RI 704	RI 702d

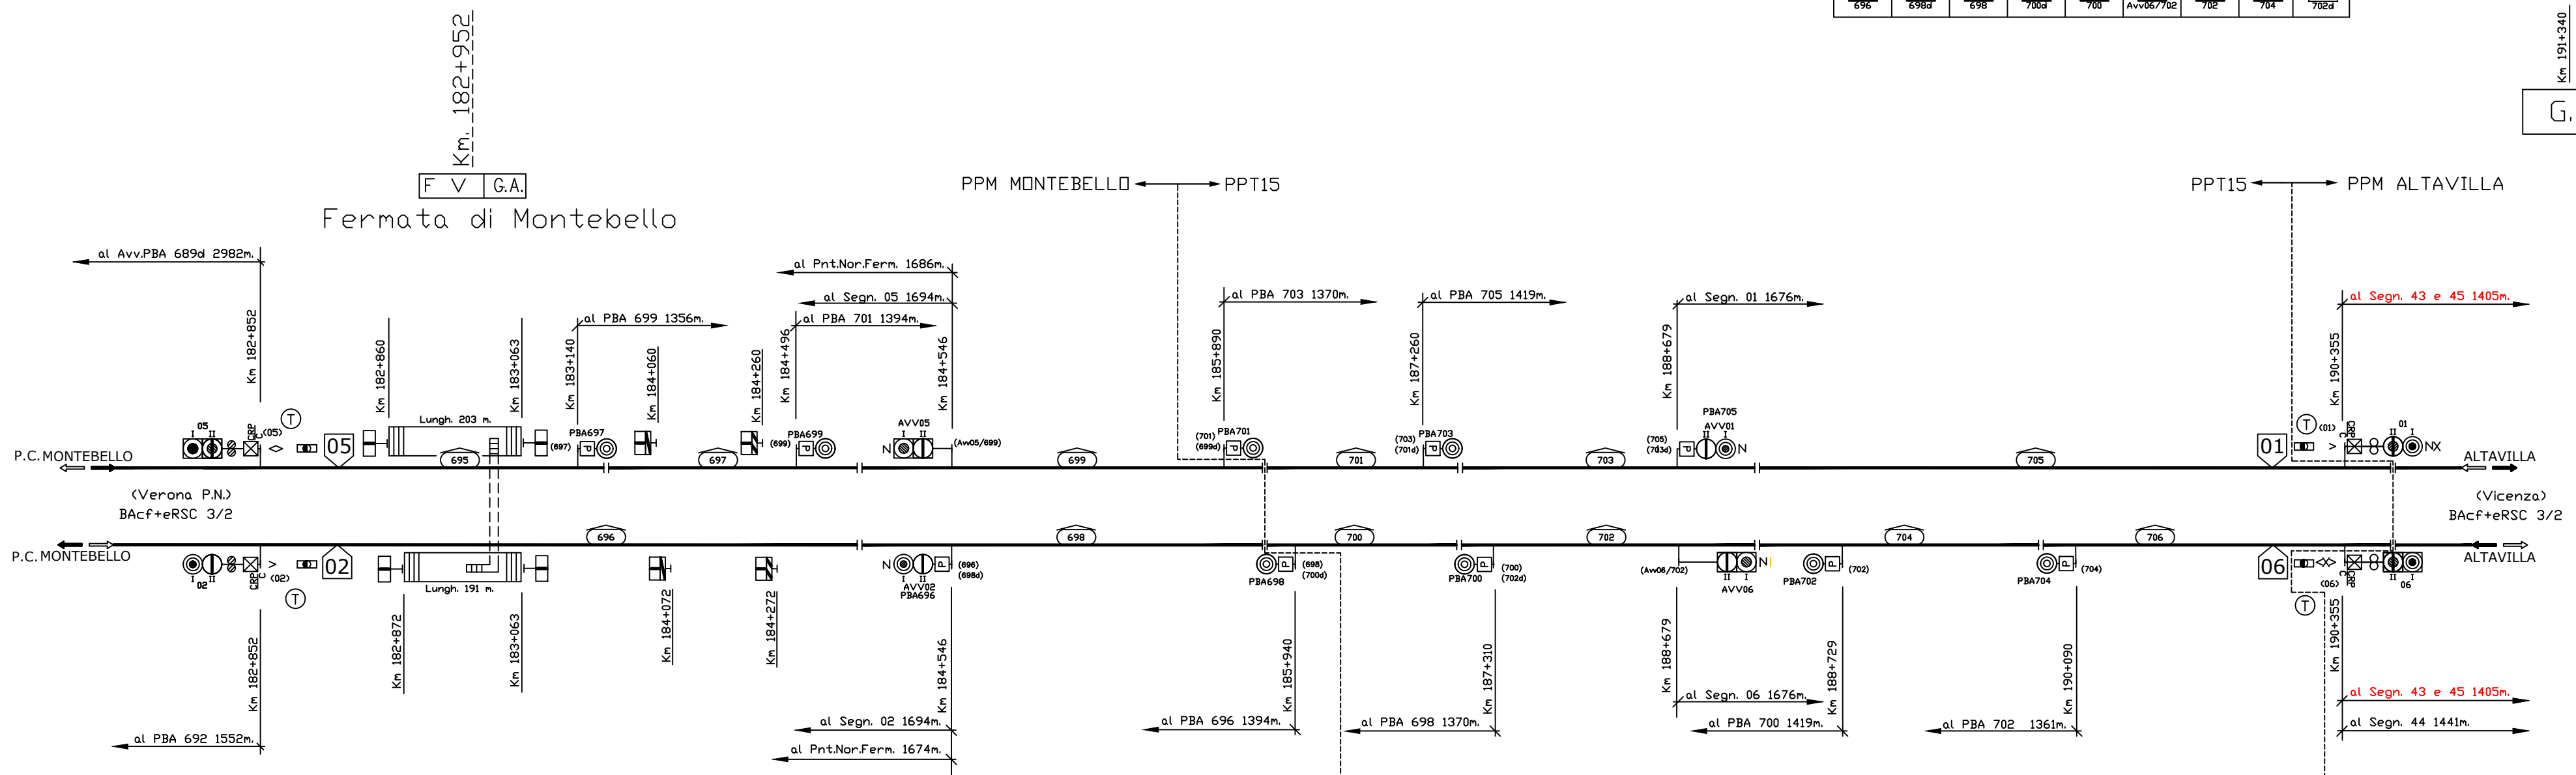

- LEGENDA:
- 178 Hz
 - Tabella di transizione di livello ETCS (Disp.10/2019)
Nota: La Tabella di transizione di livello è montata sullo stante del segnale di protezione
 - Enti eliminati per Remotizzazione e Alta Velocità
 - Enti inseriti o modificati per Remotizzazione e Alta Velocità
 - Enti eliminati per V424a
 - Enti inseriti o modificati per V424a

Codice documento sorgente: ITP343BZ1FXIS1710001_B (B20A.0100475.D09.01IT_05.00)

Tracciabilità delle Revisioni

Rev.	Rev. Est.	Data	CO	Data CO	Autore	Verificatore	Approvatore	Autorizzatore	Descrizione della Revisione
00.00	A	14/10/21	--	--	G. Dumitru	F. Plantone	G. Mancuso	S. La Mura	Prima Emissione PE

COMMITTENTE:

ALTA SORVEGLIANZA

GENERAL CONTRACTOR:

INFRASTRUTTURE FERROVIARIE STRATEGICHE DEFINITE DALLA LEGGE OBIETTIVO N. 443/01
LINEA A.V. /A.C. TORINO-VENEZIA Tratta VERONA-PADOVA
Lotto funzionale Verona-Bivio Vicenza
PROGETTO ESECUTIVO

Tratta P.C. Montebello-Altavilla
Profilo di Linea

GENERAL CONTRACTOR		DIRETTORE LAVORI		SCALA : 1:X
IL PROGETTISTA INTEGRATORE	Consorzio Iricav Due	Valido per costruzione		
Data:	Data:	Data:		

COMMESSA	LOTTO	FASE	ENTE	TIPO DOC.	OPERA/DISCIPLINA	PROGR.	REV.	FOGLIO
IN17	12	E	I2	FX	I Z22B0	A01	A	001 di 001

CONSORZIO SATURNO High Speed Railway Technologies

VISTO CONSORZIO SATURNO

Firma: *A. De Simone* Data: 14/10/2021

Progettazione :

Rev.	Descrizione	Redatto	Data	Verificato	Data	Approvato	Data	IL PROGETTISTA
A	Prima Emissione	Dumitru G.	14/10/2021	Mancuso G.	14/10/2021	La Mura S.	14/10/2021	

Data: 14/10/2021

CIG: 8377957CD1 CUP: J41E9100000009 File: IN1712E12FXIZ22B0A01A00.dwg
Cod. origine: IN1712E12FXIZ22B0A01

Progetto cofinanziato dalla Unione Europea
TUTTI I DIRITTI DEL PRESENTE DOCUMENTO SONO RISERVATI: LA PRODUZIONE ANCHE PARZIALE È VIETATA