


Stazione sede di logica Verona P.V.							
CHIAVI DI RALLENTAMENTO DI LINEA							

TRATTA VERONA P.V. - CALDIERO

- LEGENDA:
- 178 Hz
 - 178 Hz modulata a 420 cpm (INFILL)
 - Cdb codificato con 2° portante a 178 Hz e con infill (178 Hz modulata a 420 Hz)
 - indica la direzione verso cui è configurato l'INFILL
 - Tabella di transizione di livello ETCS (Disp.10/2019)
Nota: La Tabella di transizione di livello è montata sullo stante del segnale di protezione
 - Enti eliminati per Remotizzazione e Alta Velocità
 - Enti inseriti o modificati per Remotizzazione e Alta Velocità
 - Enti eliminati per V424a
 - Enti inseriti o modificati per V424a

FERMATA DI S.MARTINO B.A. (Km 156+864)

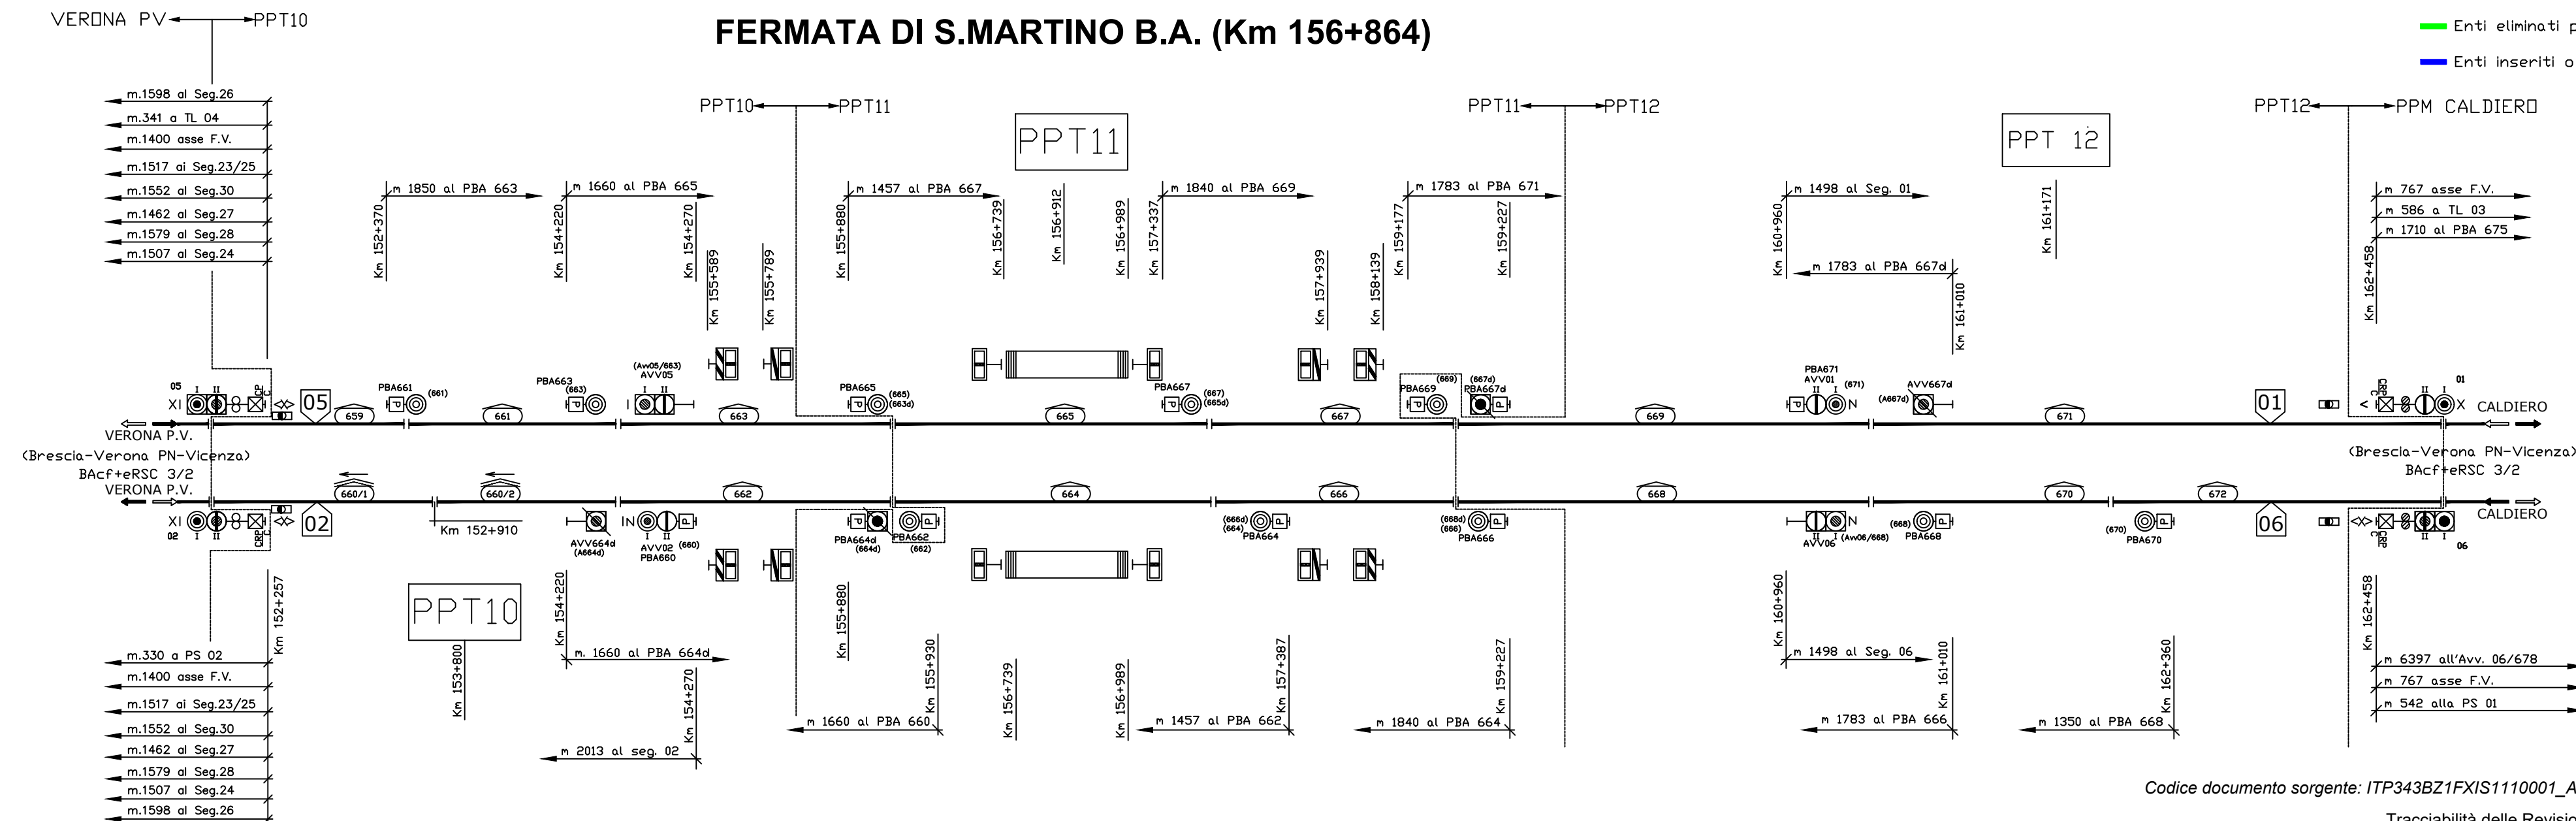

Codice documento sorgente: ITP343BZ1FXIS1110001_A (S00A.0100157.D09.00IT_01.01)

Tracciabilità delle Revisioni

Rev.	Rev. Est.	Data	CO	Data CO	Autore	Verificatore	Approvatore	Autorizzatore	Descrizione della Revisione
00.00	A	22/10/21	--	--	G. Dumitru	F. Piantone	G. Mancuso	S. La Mura	Prima Emissione PE

COMMITTENTE:



ALTA
SORVEGLIANZA



GENERAL CONTRACTOR:



INFRASTRUTTURE FERROVIARIE STRATEGICHE DEFINITE DALLA
LEGGE OBIETTIVO N. 443/01
LINEA A.V. /A.C. TORINO-VENEZIA Tratta VERONA-PADOVA
Lotto funzionale Verona-Bivio Vicenza
PROGETTO ESECUTIVO

Tratta Verona P.V.- Caldiero
Profilo di Linea

GENERAL CONTRACTOR		DIRETTORE LAVORI		SCALA :
IL PROGETTISTA INTEGRATORE	Conorzio	Valido per costruzione		1:X
Iricav Due				
Data:	Data:	Data:		

COMMESSA	LOTTO	FASE	ENTE	TIPO DOC.	OPERA/DISCIPLINA	PROGR.	REV.	FOGLIO
IN17	12	E	I2	FX	I Z22B0	A10	A	001 di 001

	VISTO CONSORZIO SATURNIO	
	Firma	Data
	<i>AM DE SIMONE</i>	22/10/2021

Progettazione :

Rev.	Descrizione	Redatto	Data	Verificato	Data	Approvato	Data	IL PROGETTISTA
A	Prima Emissione	Dumitru G.	22/10/2021	Mancuso G.	22/10/2021	La Mura S.	22/10/2021	

CIG. 8377957CD1

CUP: J41E9100000009

File: IN1712E12FXIZ22B0A10A00.dwg

Cod. origine: IN1712E12FXIZ22B0A10



Progetto cofinanziato
dalla Unione Europea

TUTTI I DIRITTI DEL PRESENTE DOCUMENTO SONO RISERVATI: LA PRODUZIONE ANCHE PARZIALE È VIETATA