


PROGETTO A.T.I. NUOVA CO.ED.MAR -CCC

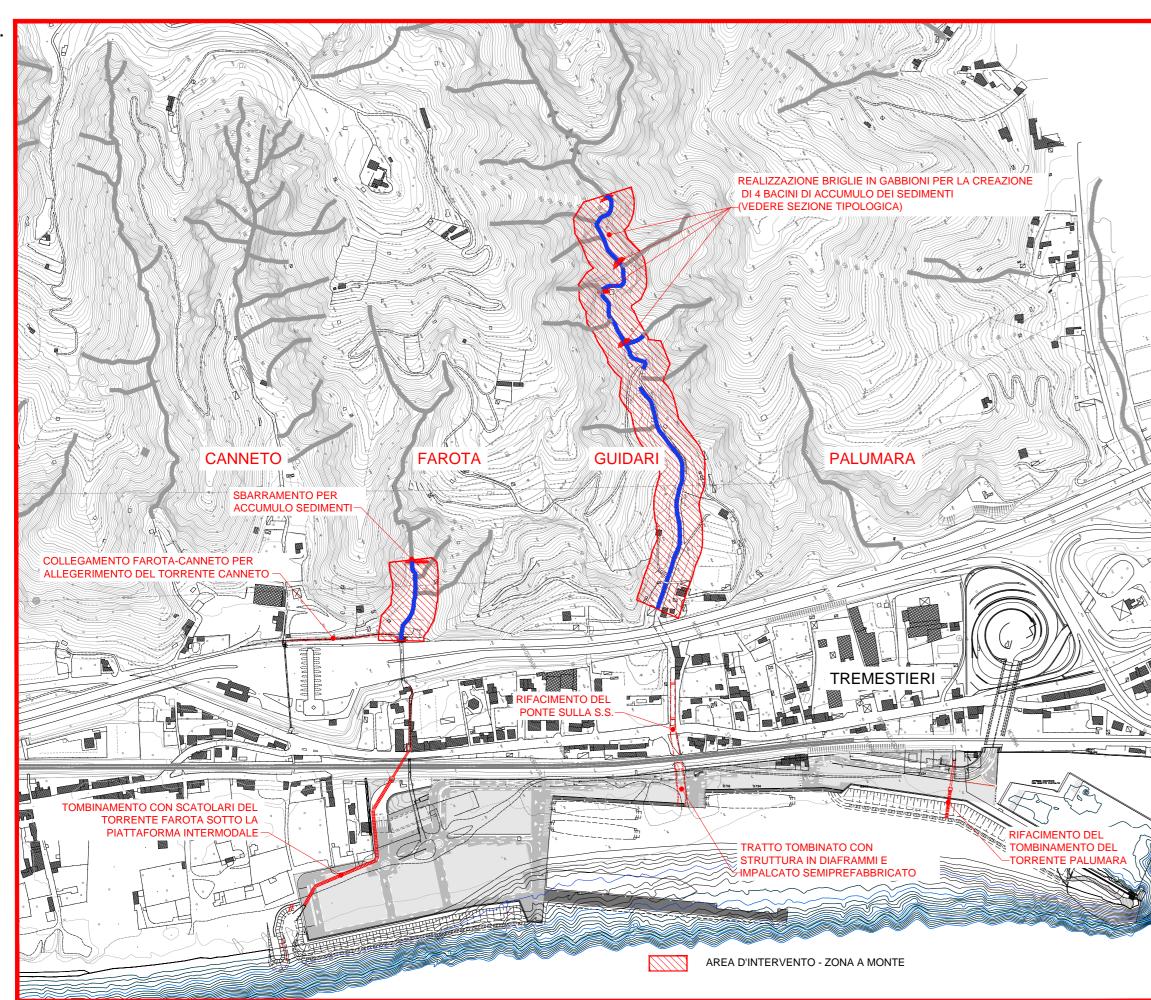


PROGETTO SIGENCO

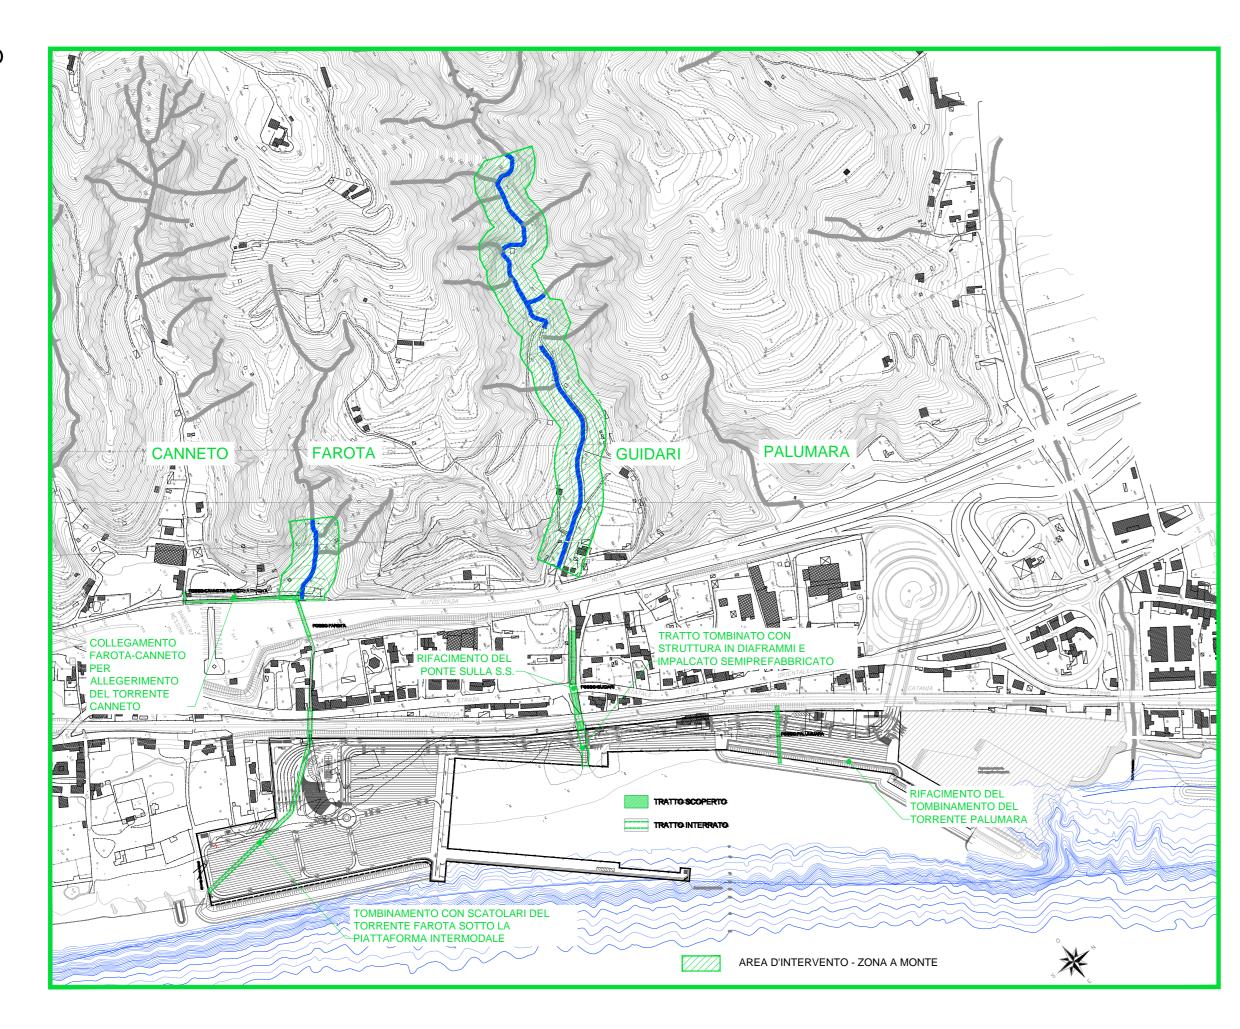

PROGETTO A.T.I. NUOVA CO.ED.MAR -CCC

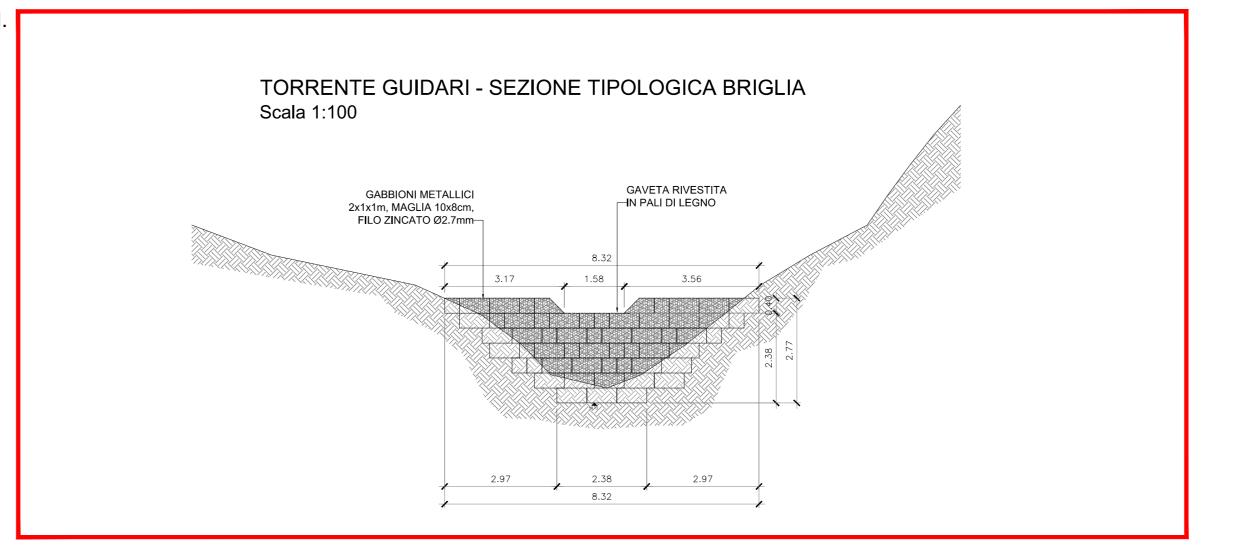

COMPARATIVA

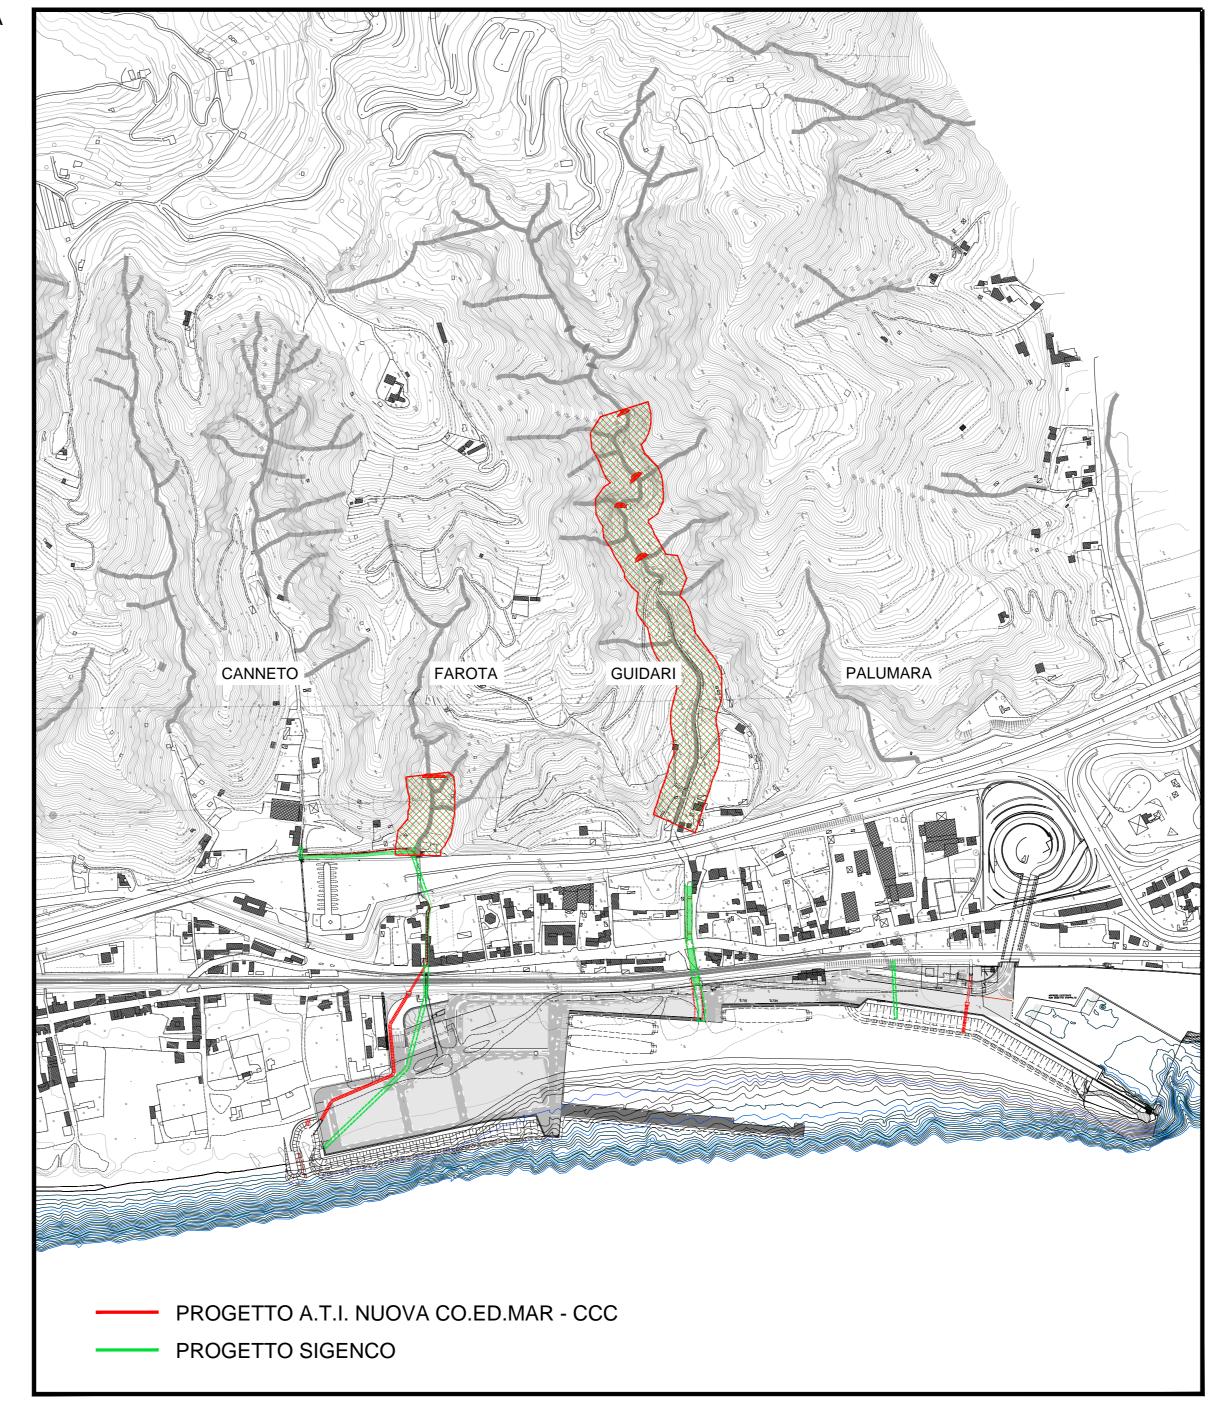



art. 20 D.Lgs. 152/2006 e s.m.i.

COMPARATIVA - PLANIMETRIA -

IDENTIFICATORE

REGIMENTAZIONI DEI TORRENTI

98100IADOD024