




PROGETTO A.T.I. NUOVA CO.ED.MAR - CCC
TORRENTE FAROTA - SEZIONE SU SS 114
Scala 1:100

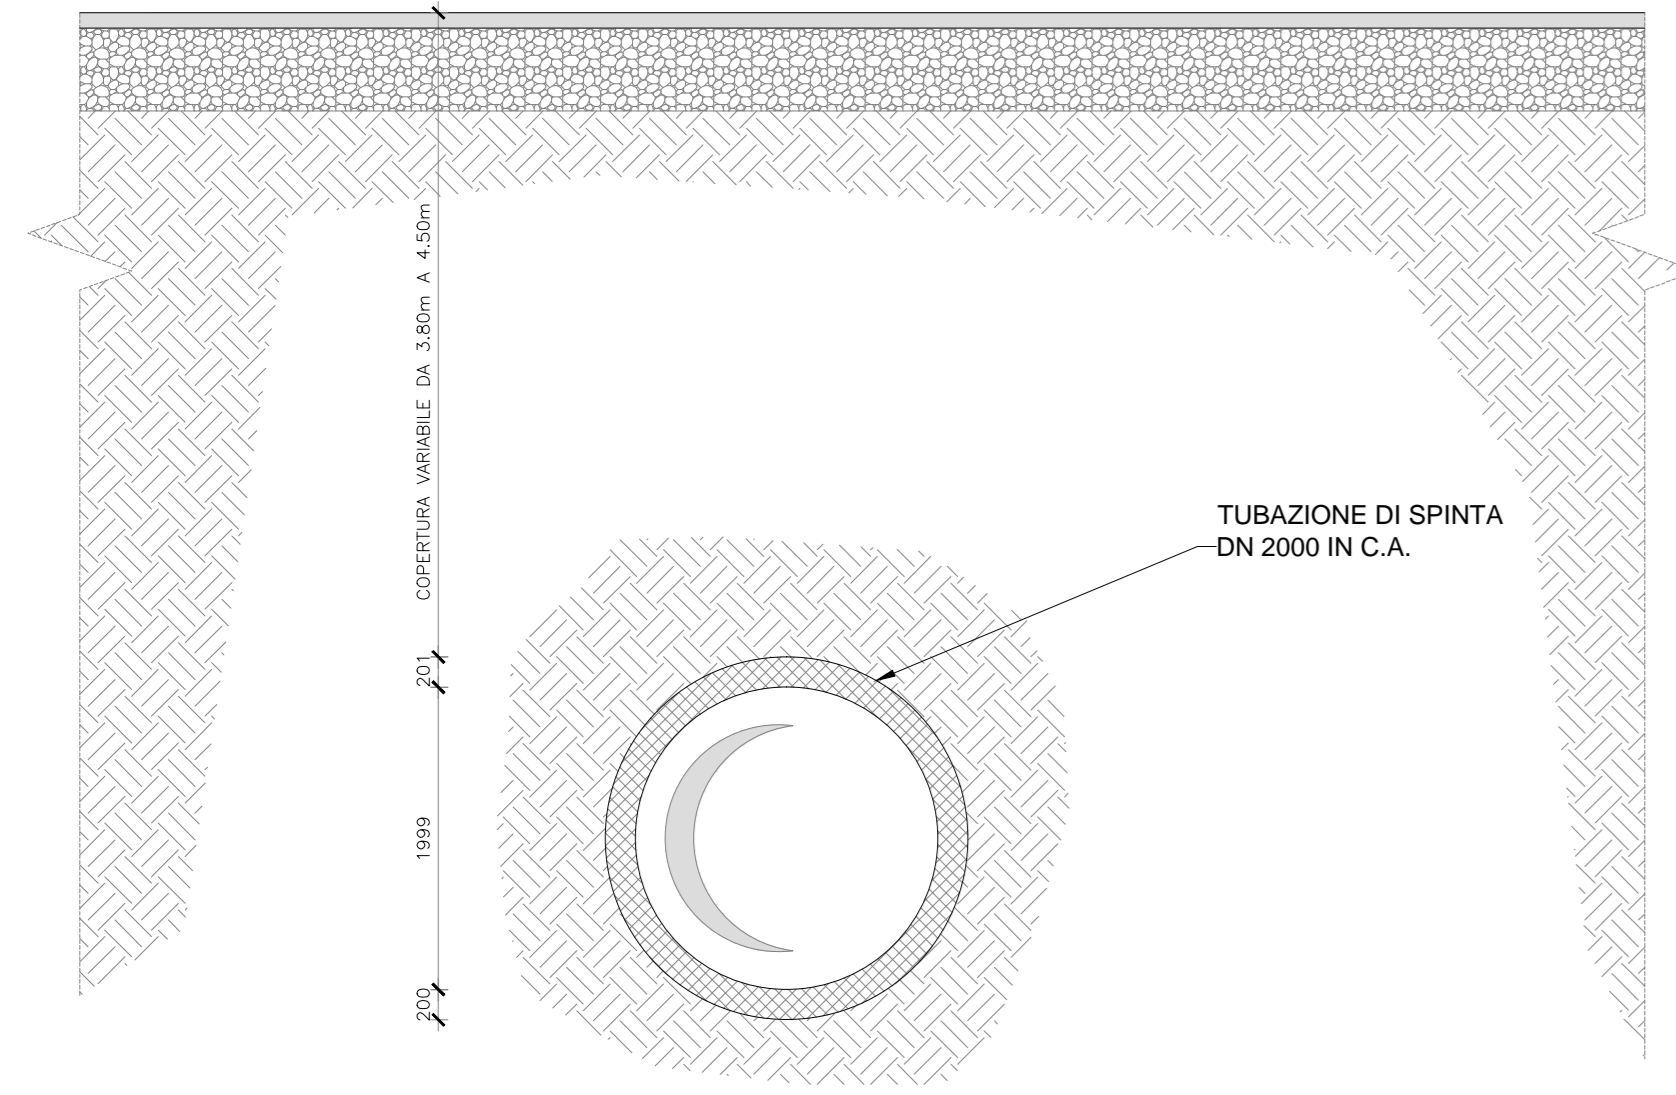

PROGETTO SIGENCO
TORRENTE FAROTA - SEZIONE SU SS 114
Scala 1:100

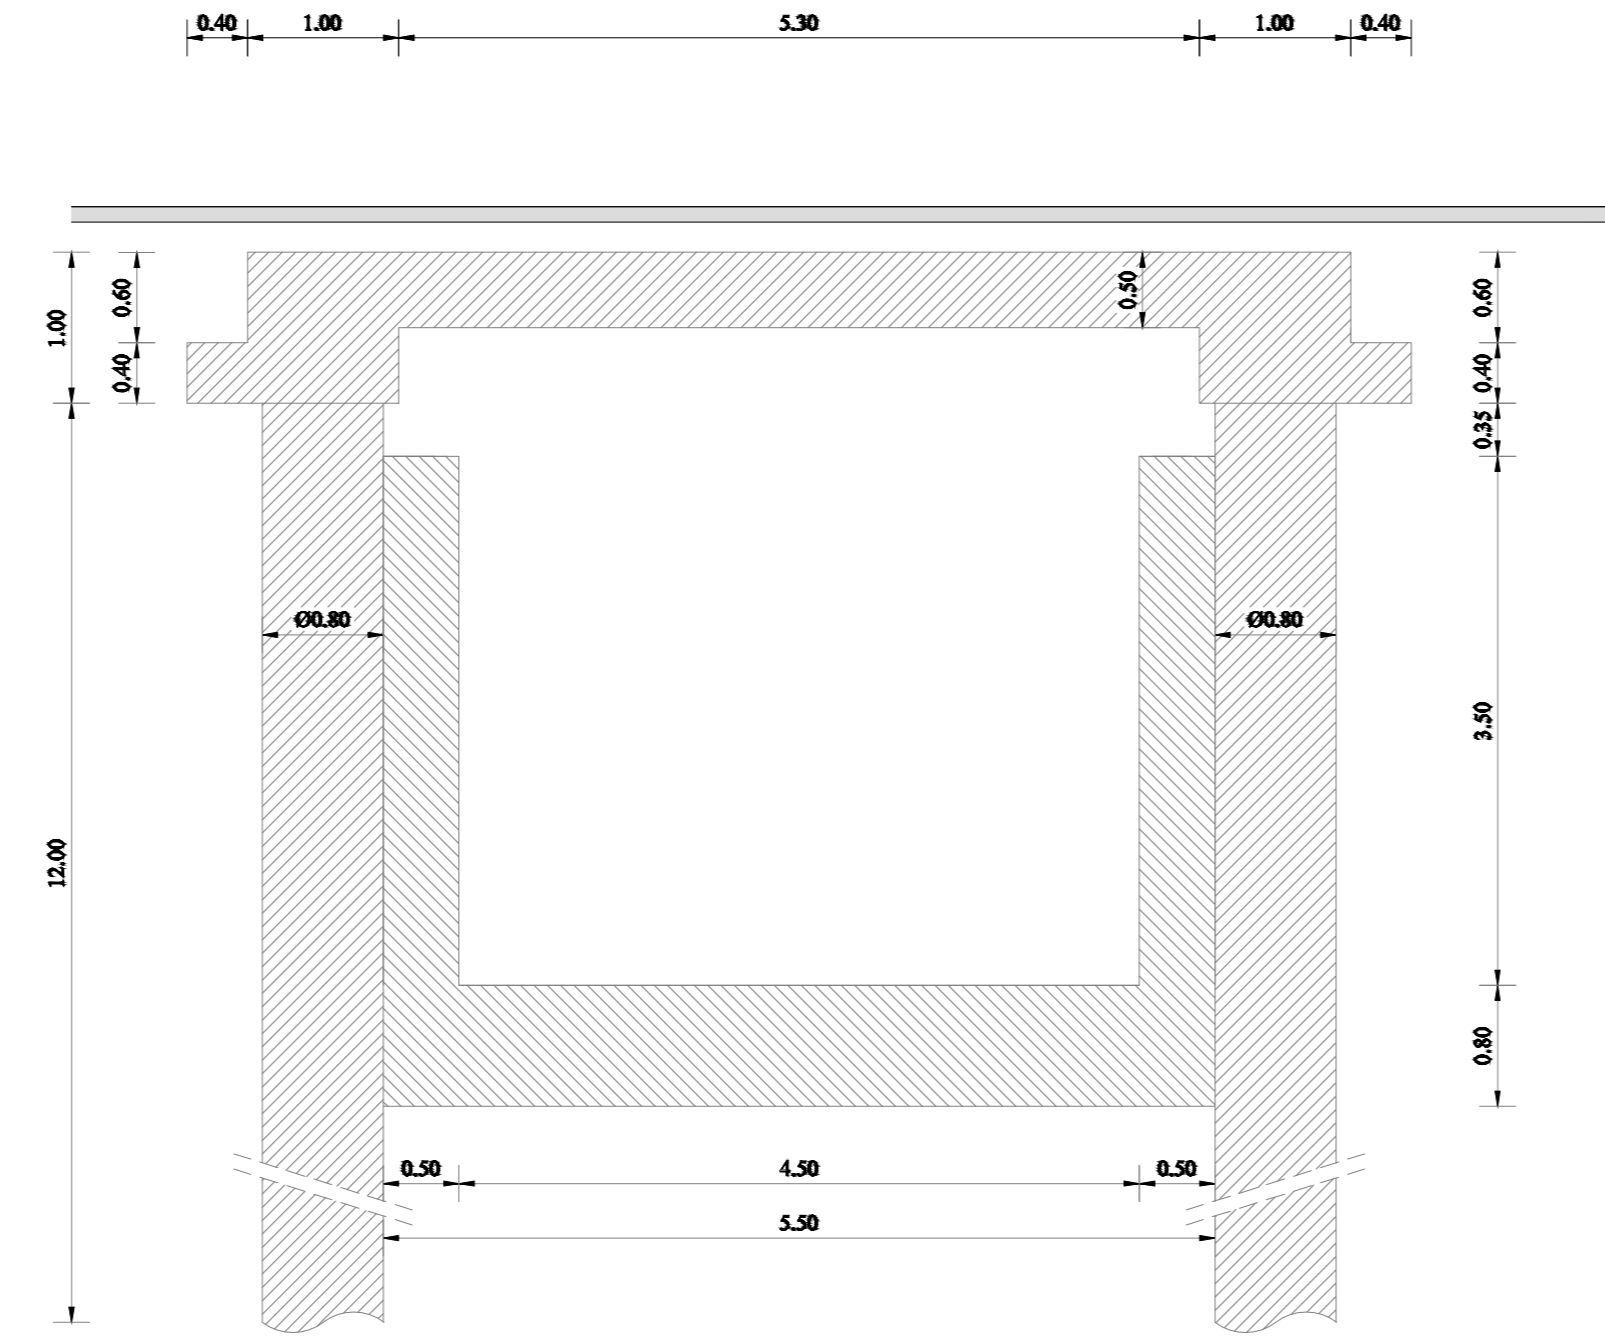


COMPARATIVA
TORRENTE FAROTA - SEZIONE SU SS 114
Scala 1:100

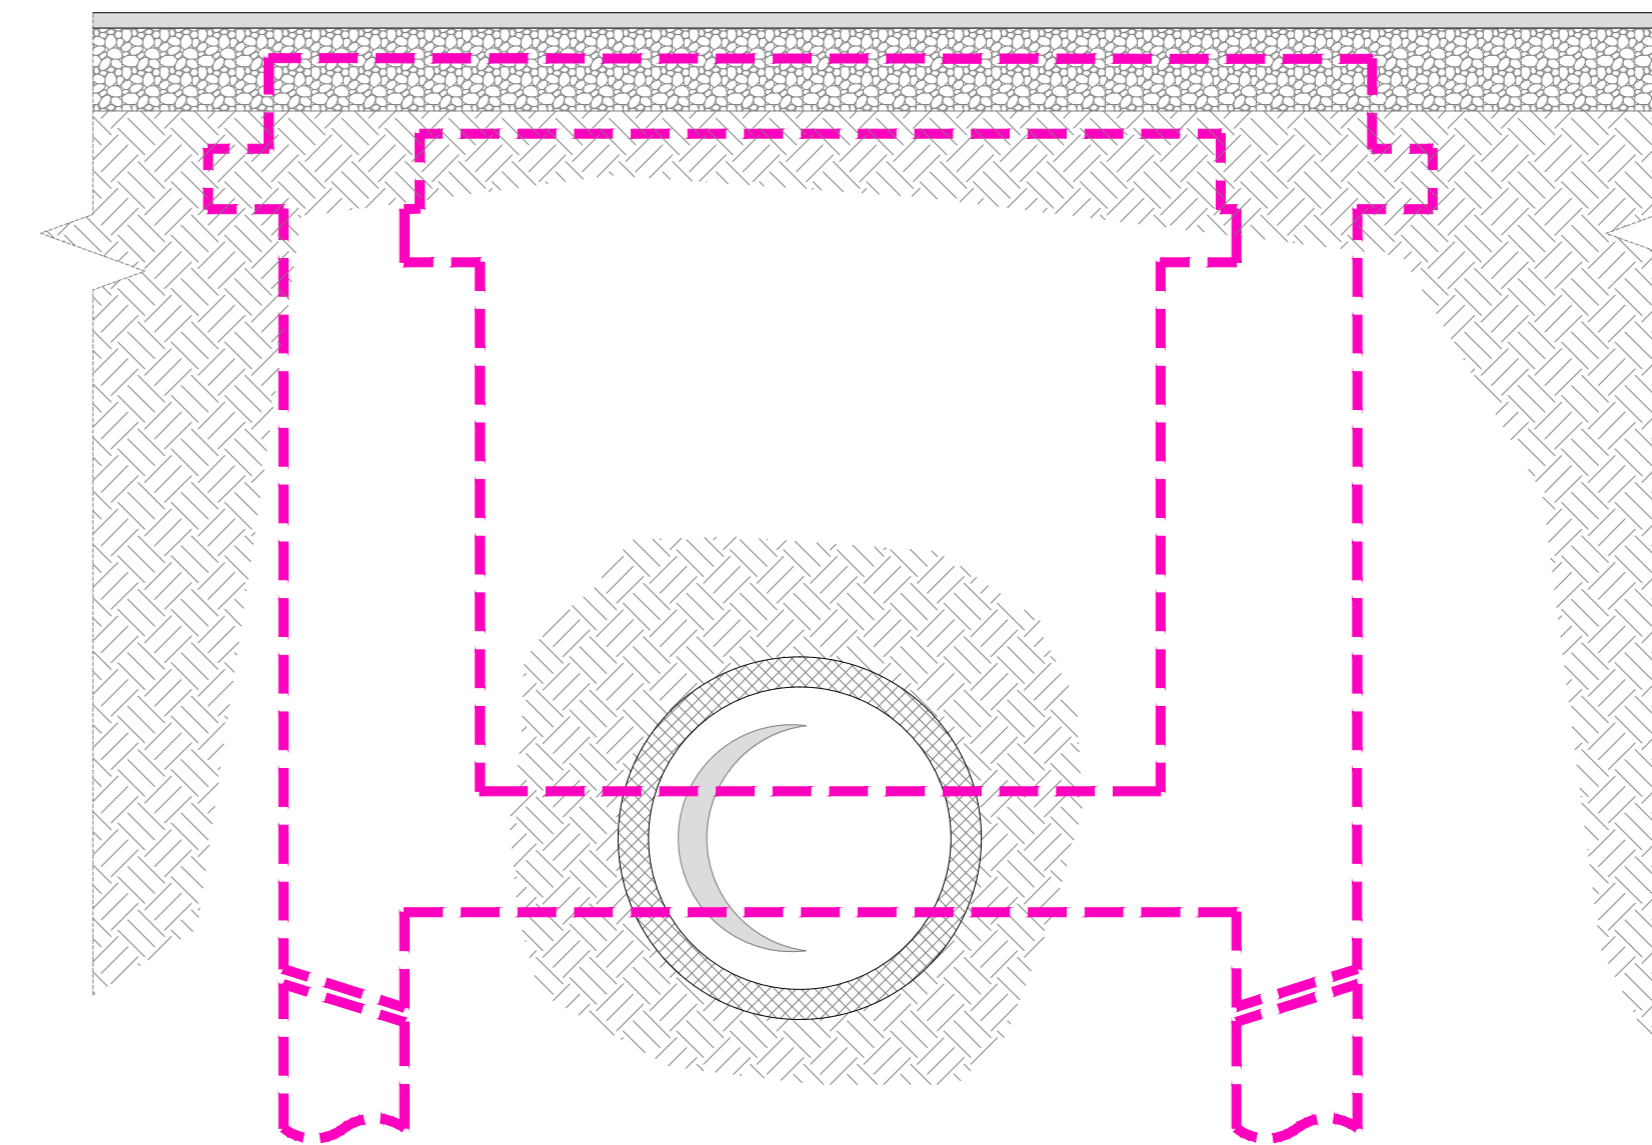


----- PROGETTO SIGENCO SU PROGETTO A.T.I. NUOVA CO.ED.MAR - CCC


PROGETTO A.T.I. NUOVA CO.ED.MAR - CCC
TORRENTE GUIDARI - SEZIONE SU SS 114
Scala 1:100

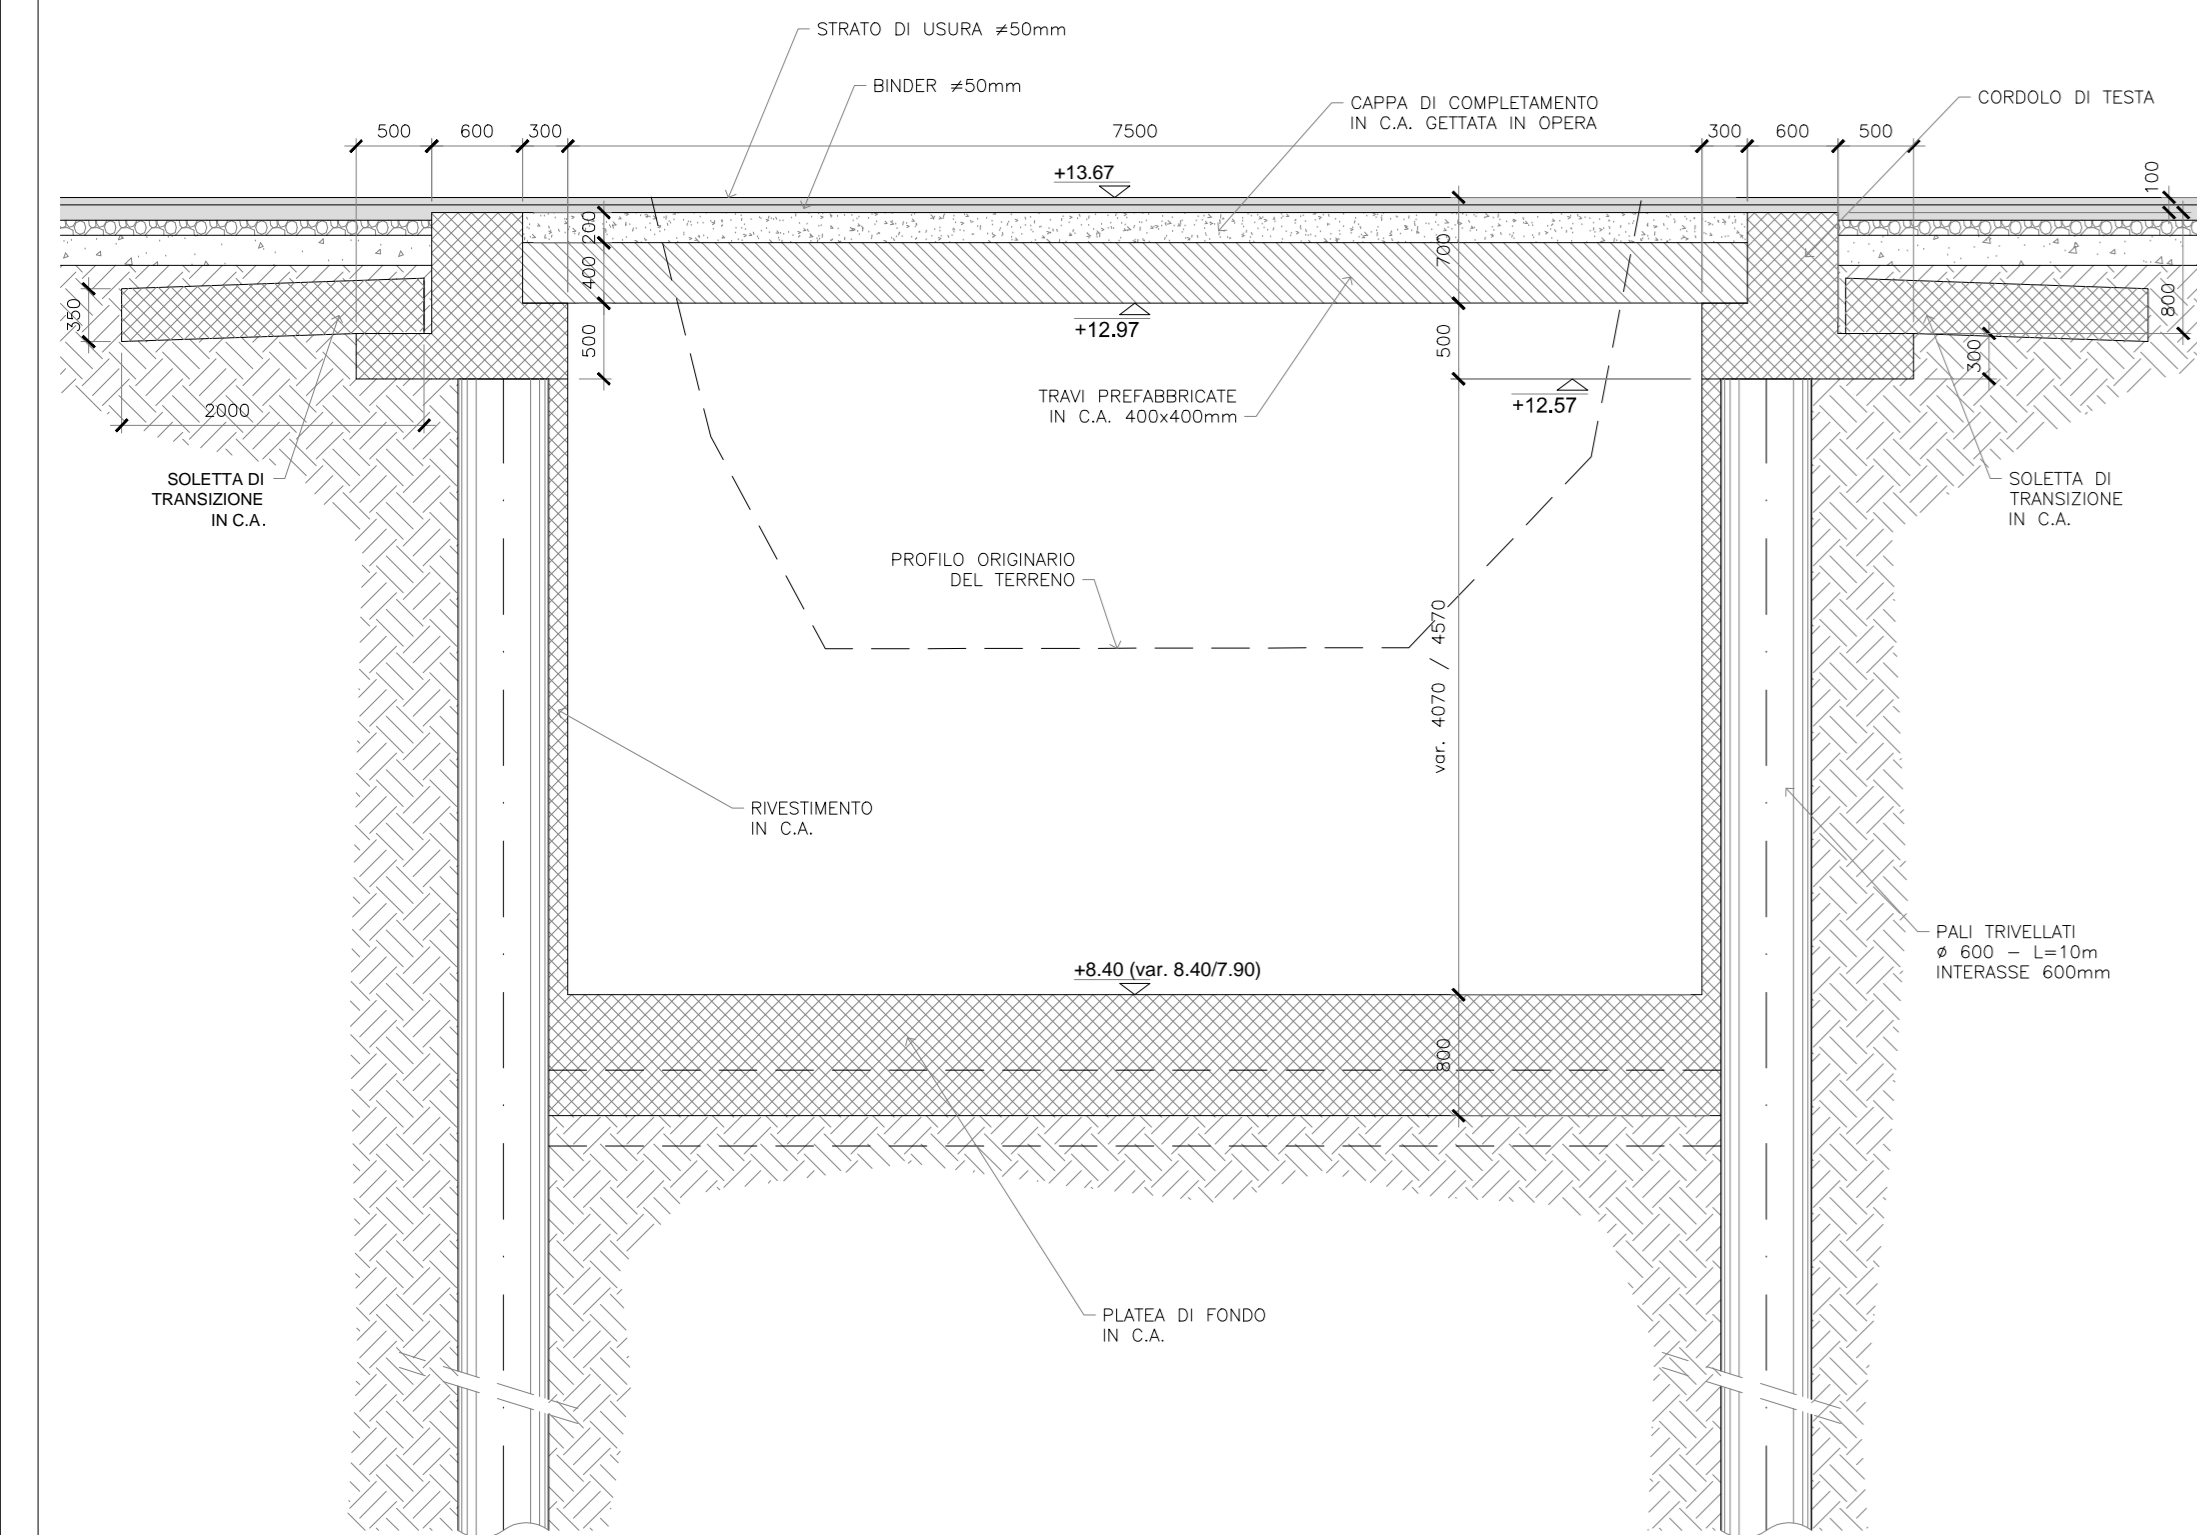

PROPOSTA SIGENCO
TORRENTE GUIDARI - SEZIONE SU SS 114
Scala 1:100

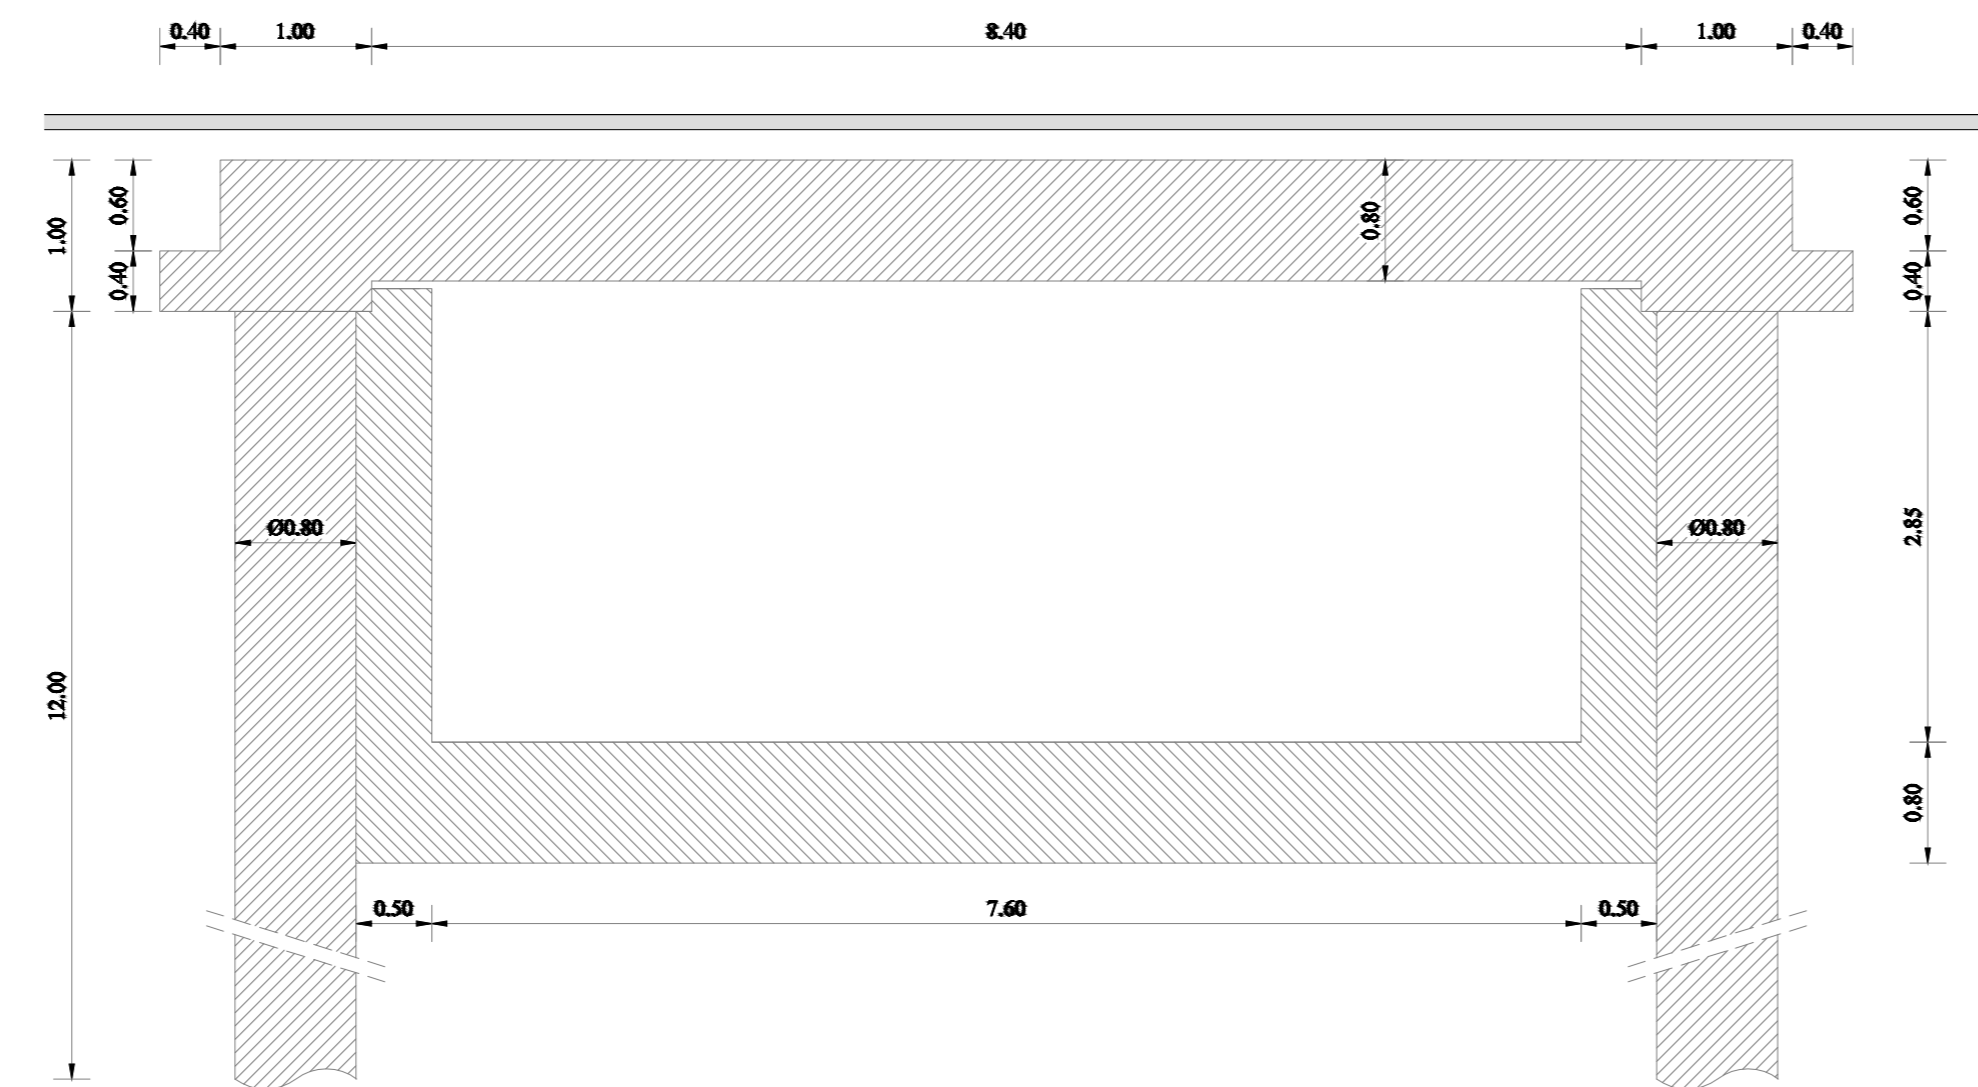

COMPARATIVA
TORRENTE GUIDARI - SEZIONE SU SS 114
Scala 1:100

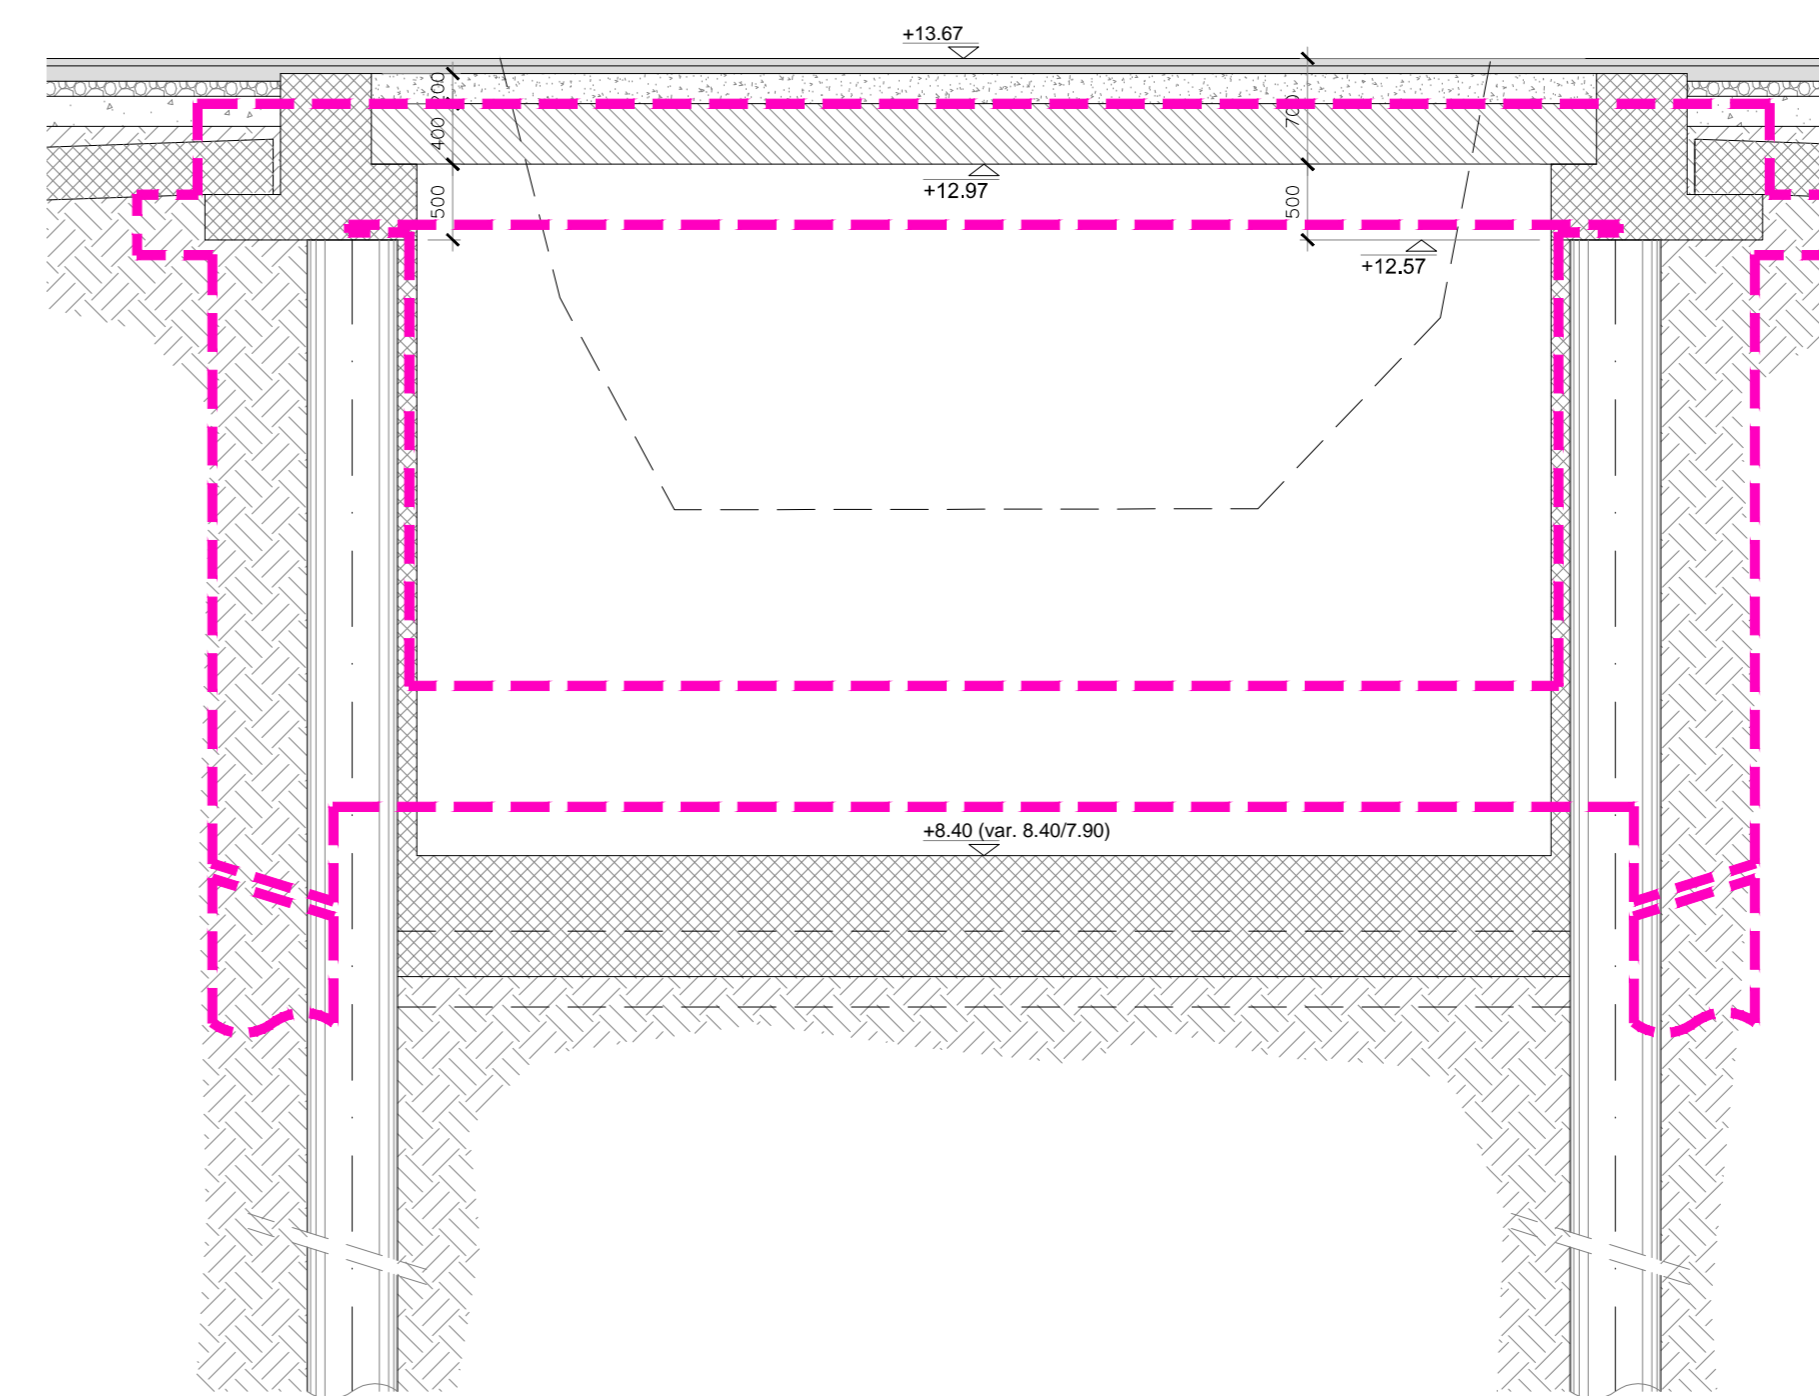

----- PROGETTO SIGENCO SU PROGETTO A.T.I. NUOVA CO.ED.MAR - CCC




RESPONSABILE UNICO DEL PROCEDIMENTO
Ing. Francesco Di Sarcina



Nuova CO.ED.MAR Srl
Via Banchina F - Val da Rio
30015 Chioggia (VE)




Consorzio Cooperative Costruzioni
CCC Società Cooperativa
Via Marco Emilio Lepido, 182/2
40132 Bologna

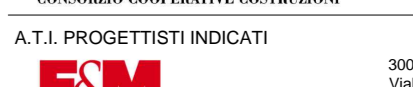


A.T.I. IMPRESE
CAPOGRUPPO - MANDATARIA
CO.ED.MAR


30035 Milano (VE) Tel. +39 041 5785 711
Via Babuino 8/10 Fax +39 041 555 833
www.favaro-milan.com farnestati@tin.it

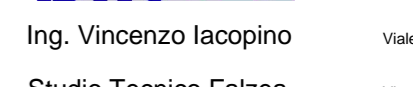


20143 Milano Tel. +39 02 8942 2485
Via Cassala, 11 Fax +39 02 8942 2133
mail@fstotec-ingegneria.it

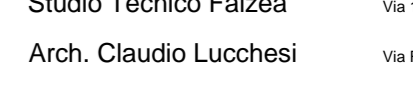


Viale Regina Elena, 125 - Messina

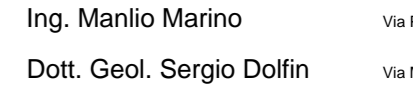


Via 1° Settembre, 37 - Messina

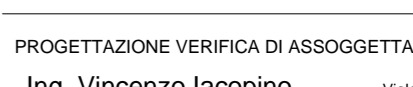


Via Roma, 117 - Pace del Mela (ME)

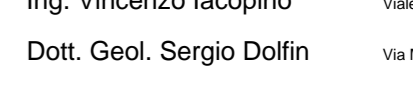


Via Piaccia, 6 - Messina

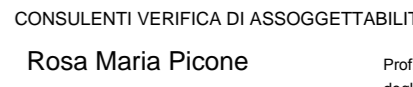

Via Marina, 4 - Torre Faro - Messina

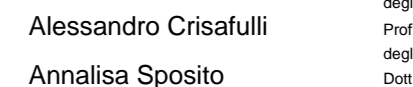

PROGETTAZIONE VERIFICA DI ASSOGGETTABILITA' ALLA VIA:
Ing. Vincenzo Iacopino Viale Regina Elena, 125 - Messina
Dott. Geol. Sergio Dolfin Via Marina, 4 - Torre Faro - Messina

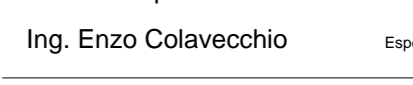

CONSULENZA VERIFICA DI ASSOGGETTABILITA' ALLA VIA:
Rosa Maria Picone Prof. agr. di botanica sistematica Università degli Studi di Messina - Esperto in botanica
Alessandro Crisafulli Prof. agr. di botanica sistematica Università degli Studi di Messina - Esperto in botanica
Annalisa Sposito Dot. esperta in gestione dei rischi territoriali
Ing. Enzo Colavecchio Esperto coerenza ripascimento



PROGETTO
LAVORI DI COSTRUZIONE DELLA PIATTAFORMA
LOGISTICA INTERMODALE TREMESTIERI CON ANNESSO
SCALO PORTUALE - PRIMO STRALCIO FUNZIONALE
PROGETTO DEFINITIVO




EMISSIONE
VERIFICA DI ASSOGGETTABILITA' ALLA VIA
art. 20 D.Lgs. 152/2006 e s.m.i.




TITOLO
COMPARATIVA - SEZIONI TIPOLOGICHE -
REGIMENTAZIONI DEI TORRENTI



REV	DATA	FILE	OGGETTO	DIS.	APPR.
a					
b					
c					
d					
e					

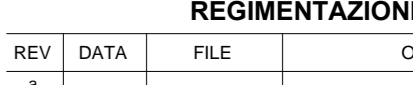

IDENTIFICATORE
98100IADOD025

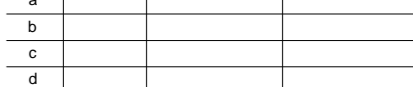

DATA
SCALA
FILE



J.N. DISEGNATO APPROVATO