

COMMITTENTE:



ALTA  
SORVEGLIANZA:



GENERAL CONTRACTOR:



**INFRASTRUTTURE FERROVIARIE STRATEGICHE DEFINITE DALLA  
LEGGE OBIETTIVO N. 443/01**

**LINEA AV/AC TORINO – VENEZIA Tratta VERONA – PADOVA**

**Lotto funzionale Verona – Bivio Vicenza**

**PROGETTO ESECUTIVO**

**PONTI E VIADOTTI**

**Ponte sul Dugaletto da pk 23+527,15 a pk 23+549,15**

**GENERALE**

**Relazione di modifica PD/PE**

GENERAL CONTRACTOR		DIRETTORE LAVORI		SCALA -
IL PROGETTISTA INTEGRATORE	Consorzio Iricav Due			
 Ing. Giovanni MALAVENDA iscritto all'ordine degli ingegneri di Venezia n. 4289 Data:	ing. Paolo Carmona Data:			

COMMESSA	LOTTO	FASE	ENTE	TIPO DOC.	OPERA/DISCIPLINA	PROGR.	REV.	FOGLIO
I N 1 7	1 2	E	I 2	R O	V I 1 7 0 0	0 0 1	A	- - - p - - -

	VISTO CONSORZIO IRICAV DUE	
	Firma	Data
	Luca RANDOLFI 	

Progettazione:

Rev.	Descrizione	Redatto	Data	Verificato	Data	Approvato	Data	IL PROGETTISTA
A	EMISSIONE	E.d.in	Ott.21	M. Proietti 	Ott.21	G. Grimaldi 	Ott.21	 

CIG. 8377957CD1	CUP: J41E91000000009	File: IN1712EI2ROVI1800002A
		Cod. origine:



Progetto cofinanziato  
dalla Unione Europea



GENERAL CONTRACTOR

ALTA SORVEGLIANZA



	Progetto	Lotto	Codifica	
	IN17	12	E12ROV11800002	A

 <p>Consorzio IricAV Due</p> <p>GENERAL CONTRACTOR</p>	<p>ALTA SORVEGLIANZA</p> 			
	<p>Progetto</p> <p>IN17</p>	<p>Lotto</p> <p>12</p>	<p>Codifica</p> <p>EI2ROVI1800002</p>	<p>A</p>

## INDICE

<b>1</b>	<b>PREMESSA.....</b>	<b>3</b>
<b>2</b>	<b>CONCLUSIONI.....</b>	<b>4</b>

 GENERAL CONTRACTOR	ALTA SORVEGLIANZA 			
	Progetto	Lotto	Codifica	
	IN17	12	EI2ROVI1800002	A

## 1 PREMESSA

Nel Progetto Definitivo PD era previsto un viadotto a singola campata  $L=22\text{m}$  sovrastante il Canale Dugaletto di nuova realizzazione (scatolare a U in cls. con dimensioni pari a  $6 \times 3.5$  metri – WBS NV53).

In similitudine con i Sottovia presenti prima e dopo il Viadotto VI 17 in oggetto, in particolare il Sottovia SL 20 (pk. 23+049) ed il Sottovia SL 05 (pk. 24+003), si propone analoga soluzione con scatolare in cls sotto AV in continuità strutturale con scatolare sotto Strada Porcilana di nuova realizzazione.

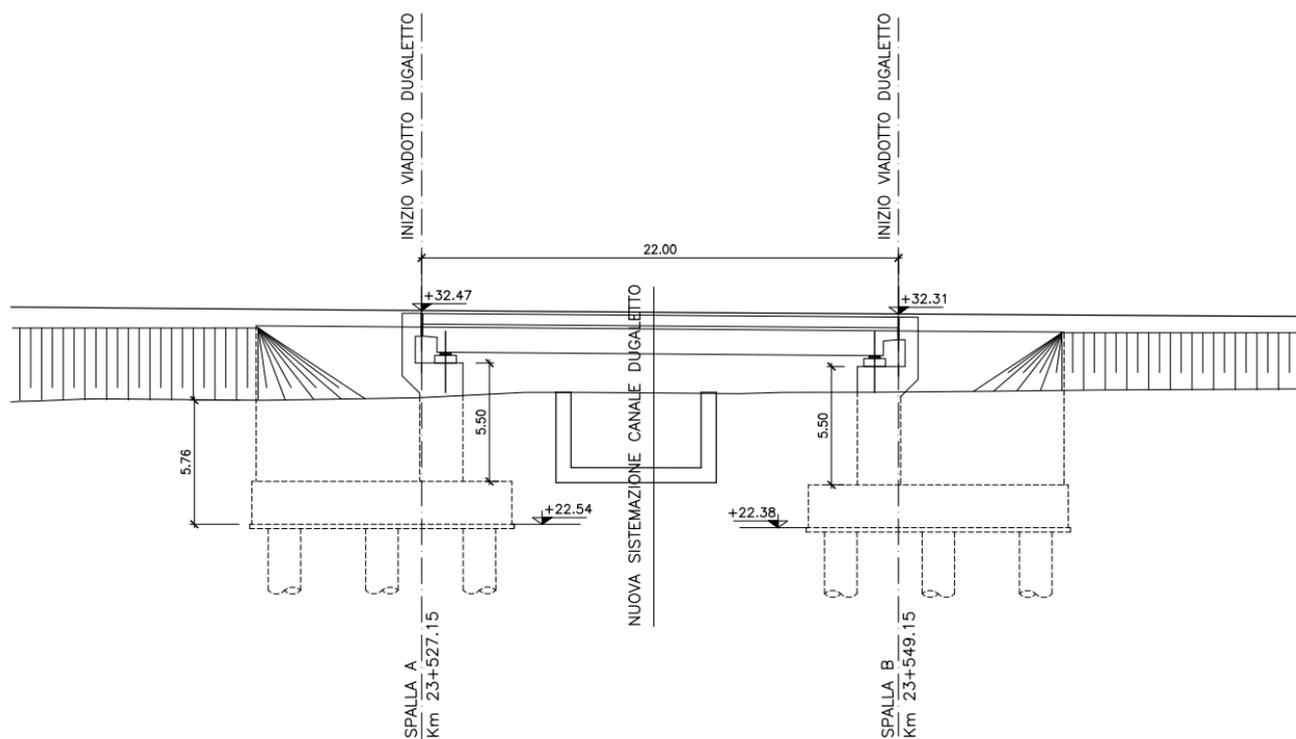


Figura 1 - Ponte sul Dugaletto - Soluzione di PD

 Consorzio IricAV Due GENERAL CONTRACTOR	ALTA SORVEGLIANZA  GRUPPO FERROVIE DELLO STATO ITALIANE			
	Progetto IN17	Lotto 12	Codifica EI2ROVI1800002	A

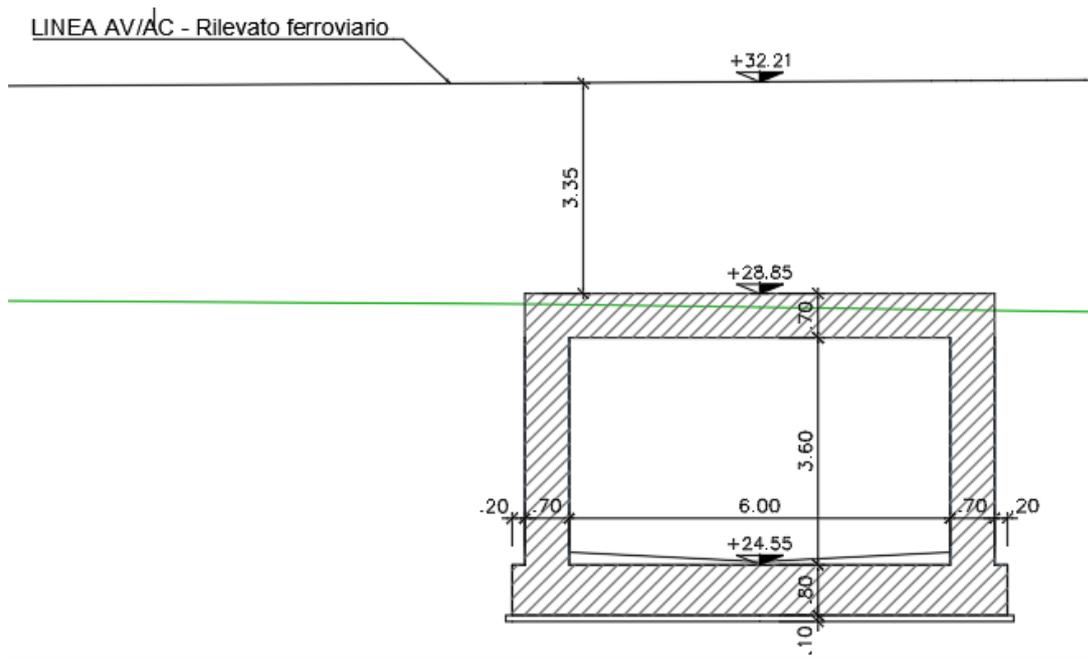


Figura 2 - Tombino Dugaletto - Soluzione di PE

## 2 CONCLUSIONI

La soluzione a scatolare adottata garantisce al Progetto Esecutivo il mantenimento dei livelli qualitativi e prestazionali dell'opera già previsti nel Progetto Definitivo.