





ORTOFOTO Scala 1:2000

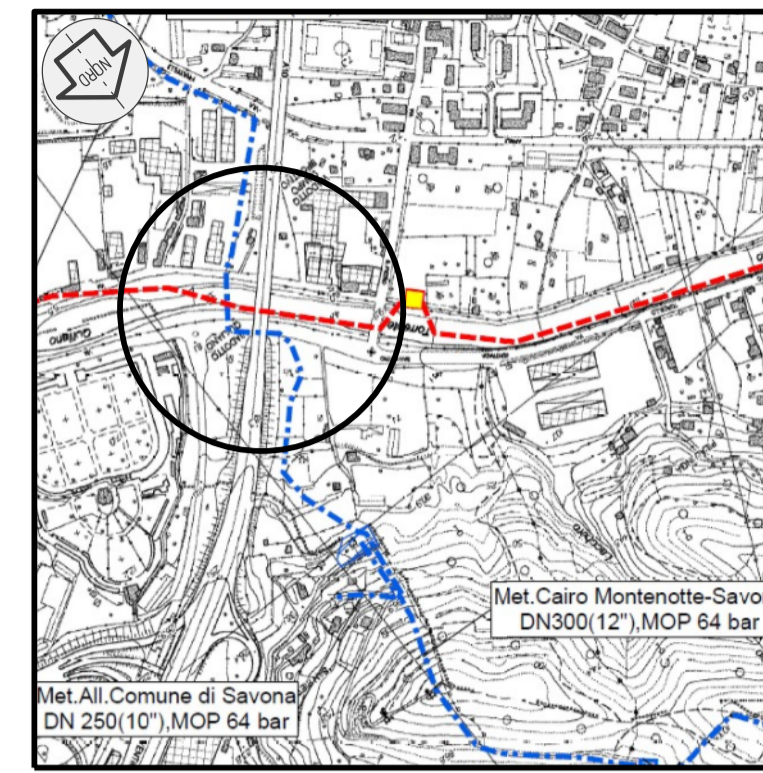


COROGRAFIA 1:10000

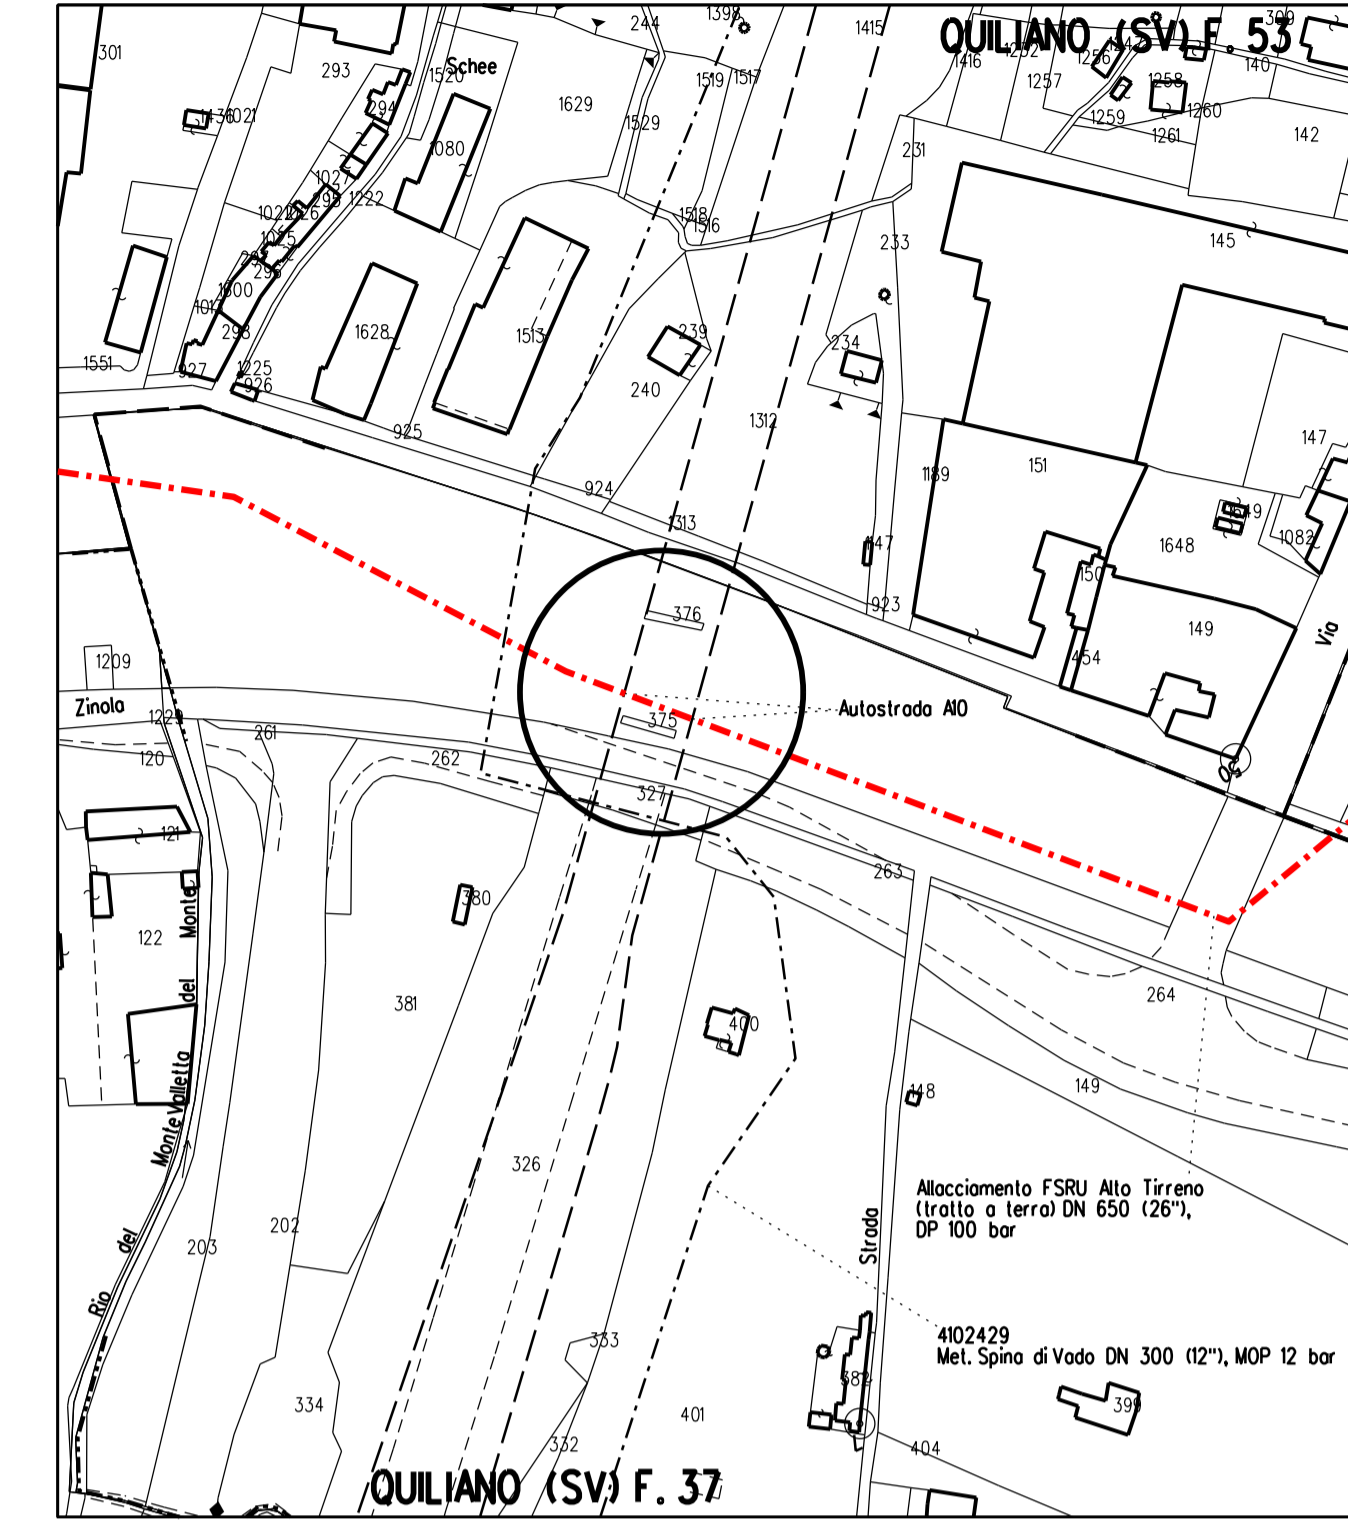


PLANIMETRIA Scala 1:2000

SEZIONE TIPO A-A

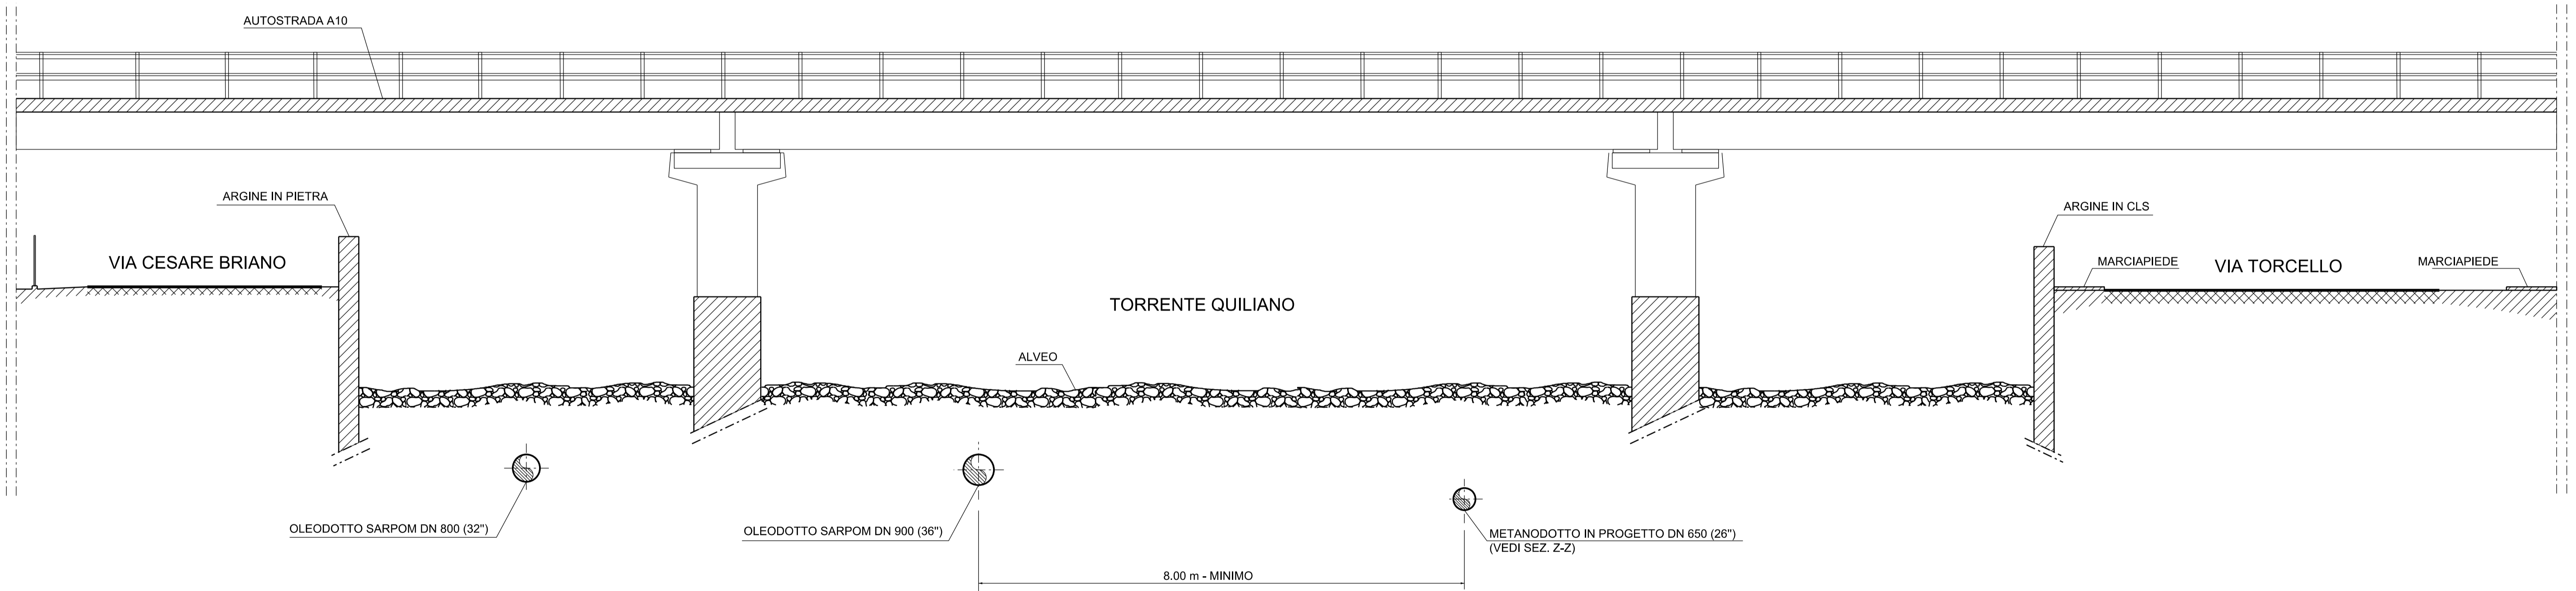

SEZIONE Z-Z

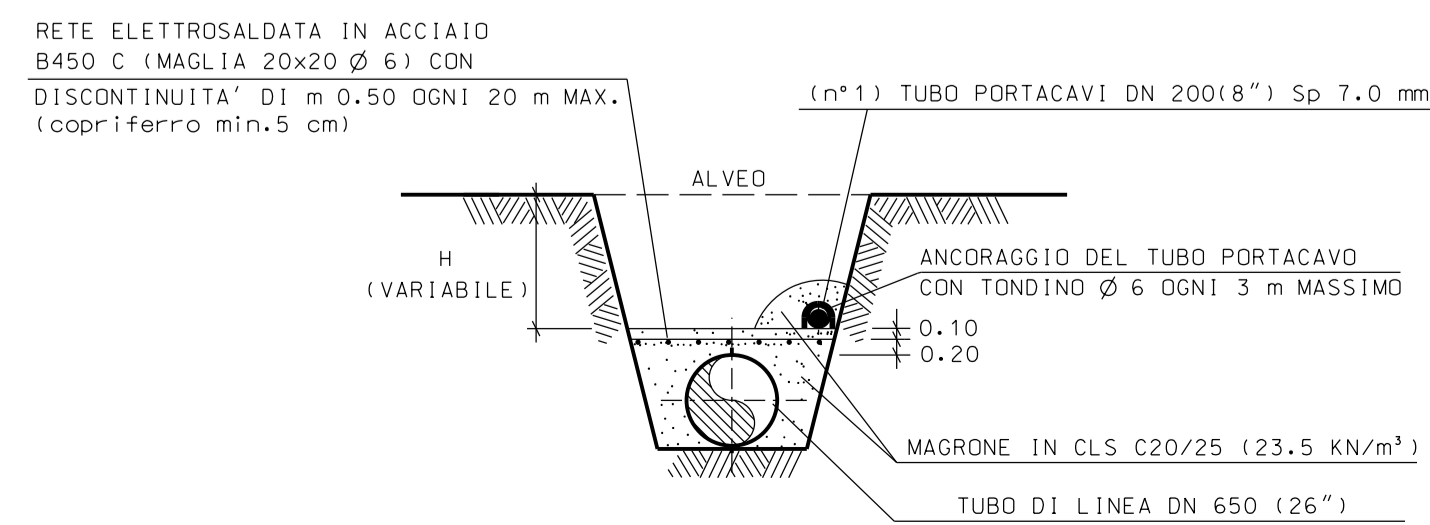

DOCUMENTO REVISIONATO DOVE INDICATO IN ROSSO

Rev	DATA	DESCRIZIONE	ELABORATO	VERIFICATO	APPROVATO
1	MAR 2024	REVISIONE PER AGGIORNAMENTO TRACCIATI	BALDASSARRI	SCIOSCI	STEFANI
0	OTT 2023	EMMISSIONE	BALDASSARRI	SCIOSCI	STEFANI

CLIENTE	PROGETTISTA	UNITA'
<b>Progetto FSRU Alto Tirreno e Collegamento alla Rete Nazionale Gasdotti</b> Allacc. FSRU Alto Tirreno (tratto a terra) DN 650 (26"), DP 100 bar		DISEGNO <b>ALLEGATO 1</b>
<b>AUTOSTRADA DEI FIORI</b> <b>ATTRAV. 1° TRONCO A10 IN COMUNE DI QUILIANO</b>		REVISIONE <b>1</b>
FG	DI	SCALA