


- METANODOTTO IN PROGETTO
- VARIANTE METANODOTTO IN PROGETTO
- METANODOTTO DA DISMETTERE
- IMPIANTO ESISTENTE (DA DISMETTERE)

STRALCIO PLANIMETRICO 1:2000

Comune di Cairo Montenotte (SV)
Fg.34

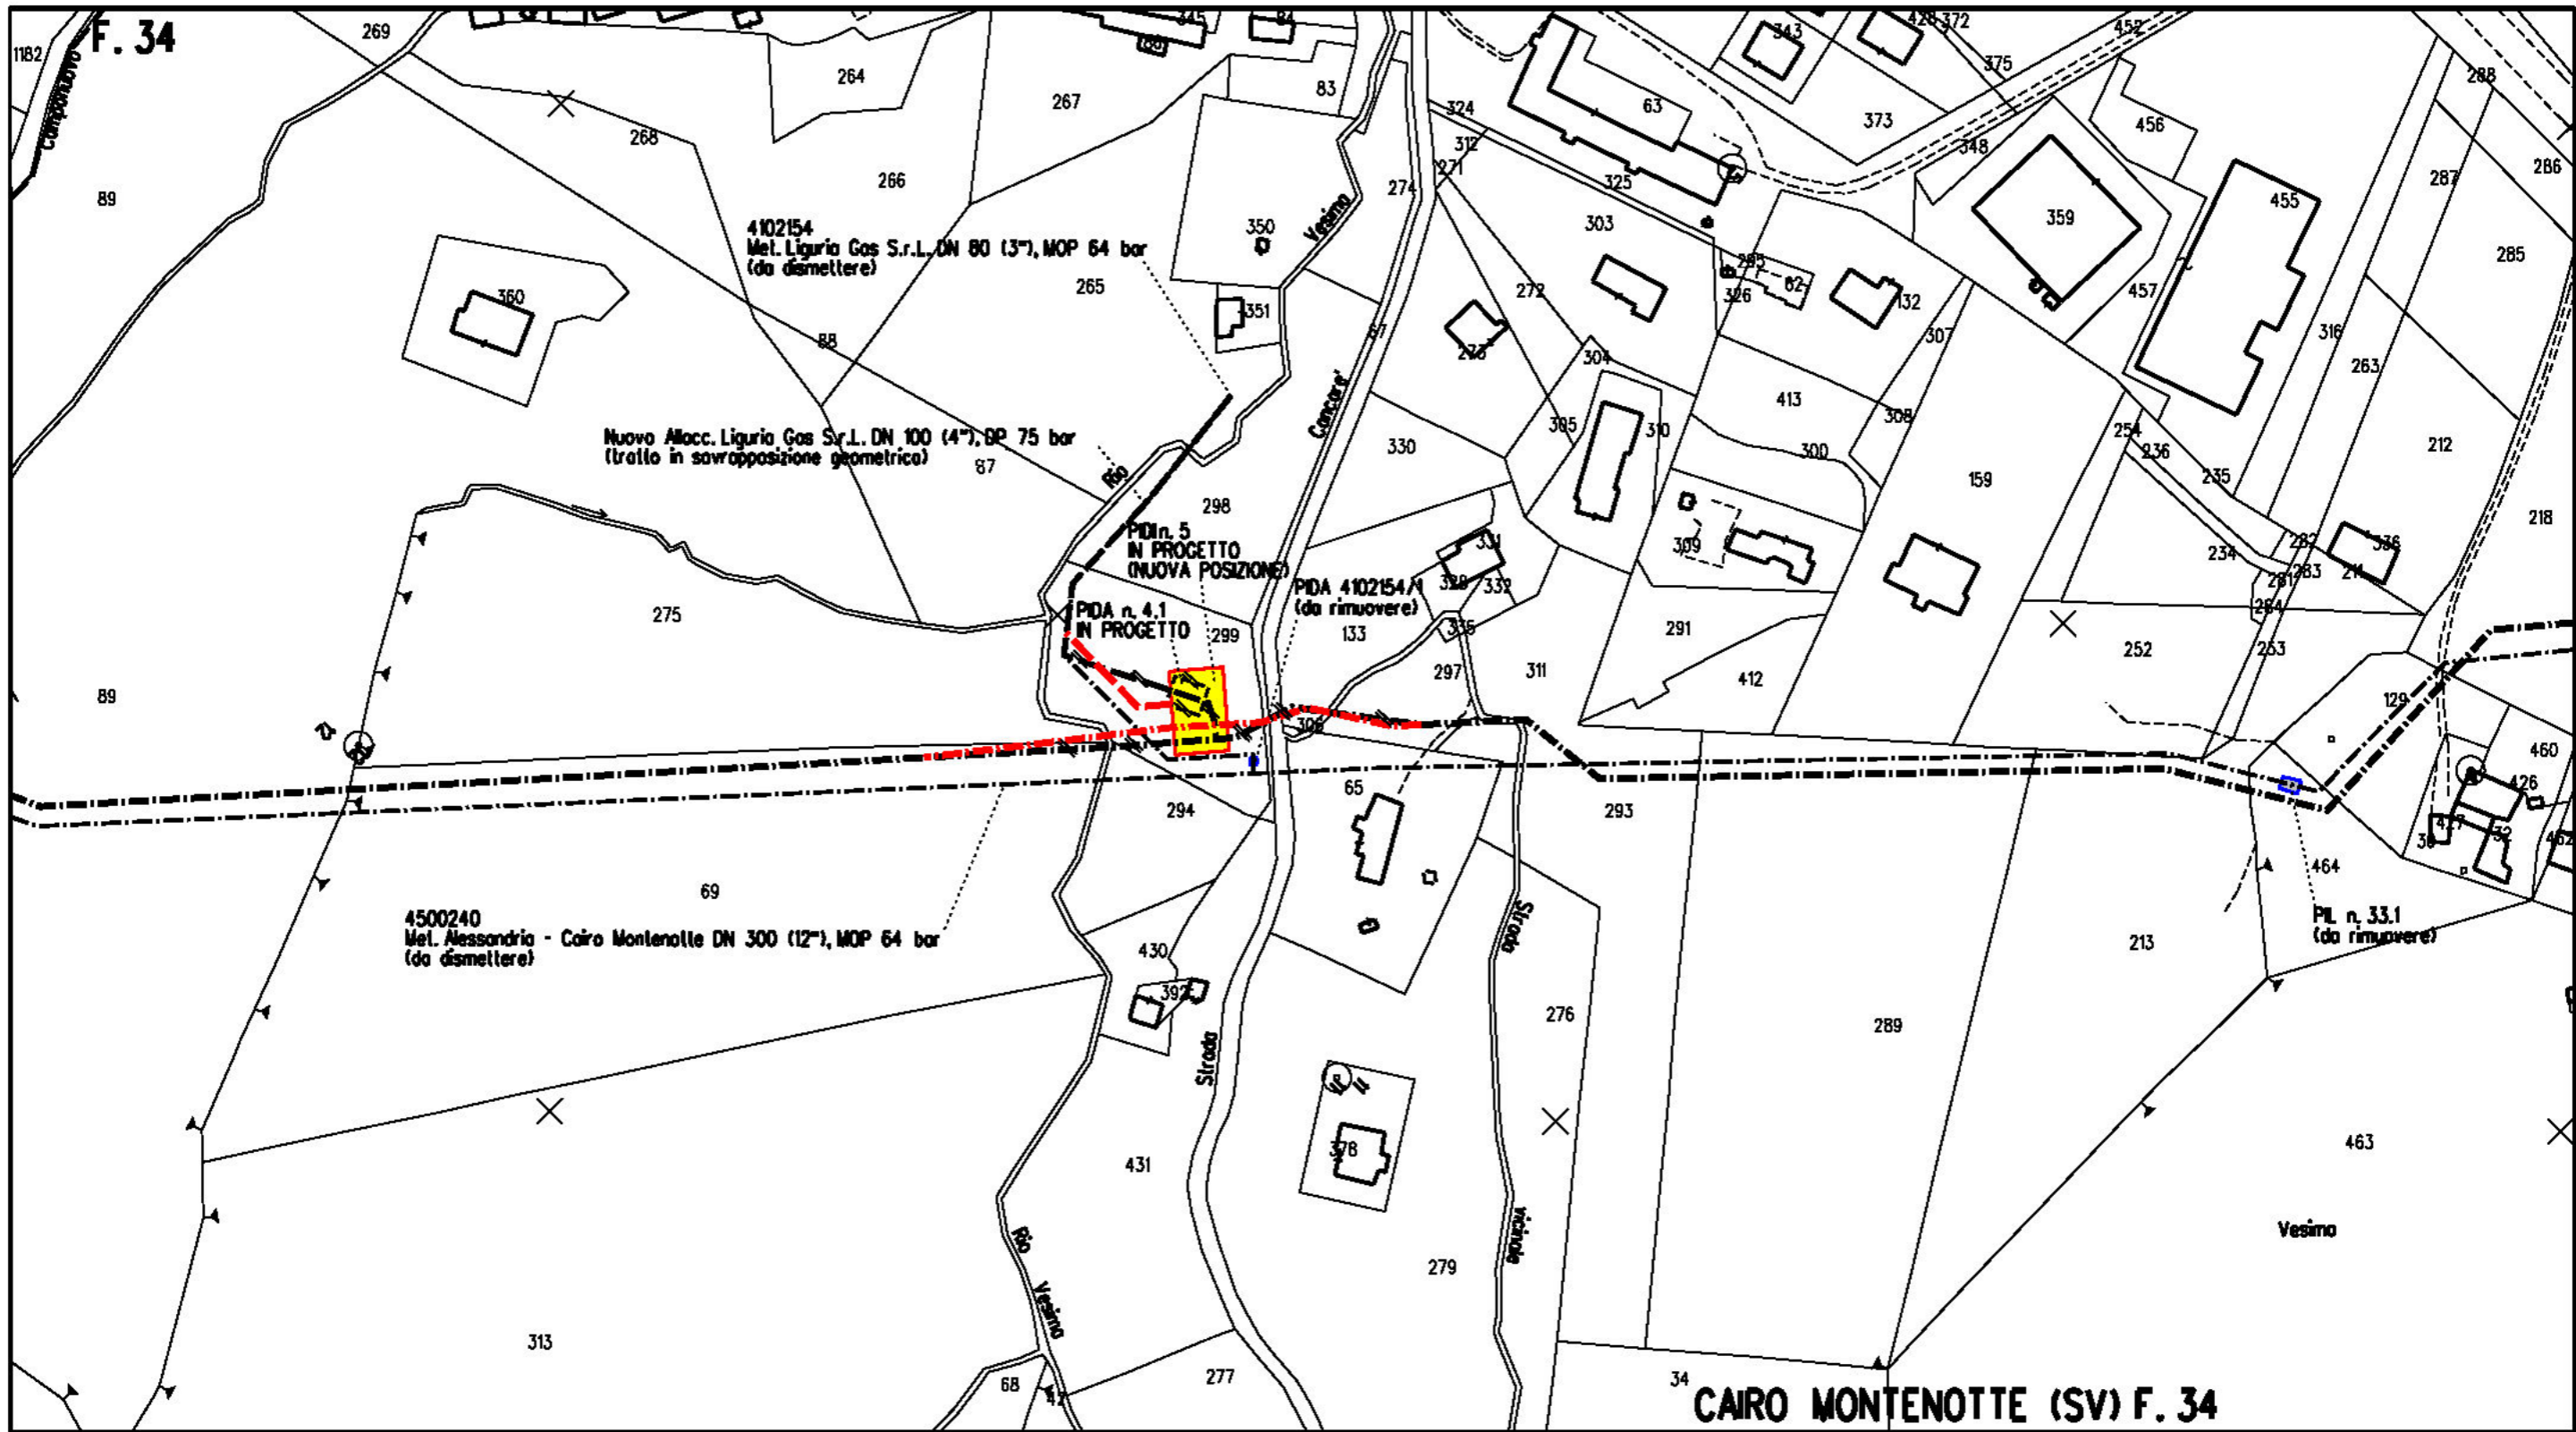

- — — — — METANODOTTI IN PROGETTO
- - - - - VARIANTI METANODOTTI IN PROGETTO
- - - - - METANODOTTI DA DISMETTERE
- IMPIANTO ESISTENTE (DA DISMETTERE)
- IMPIANTO IN PROGETTO (NUOVA POSIZIONE)

STRALCIO PLANIMETRICO 1:2000

Comune di Cairo Montenotte (SV)
Fg. 34