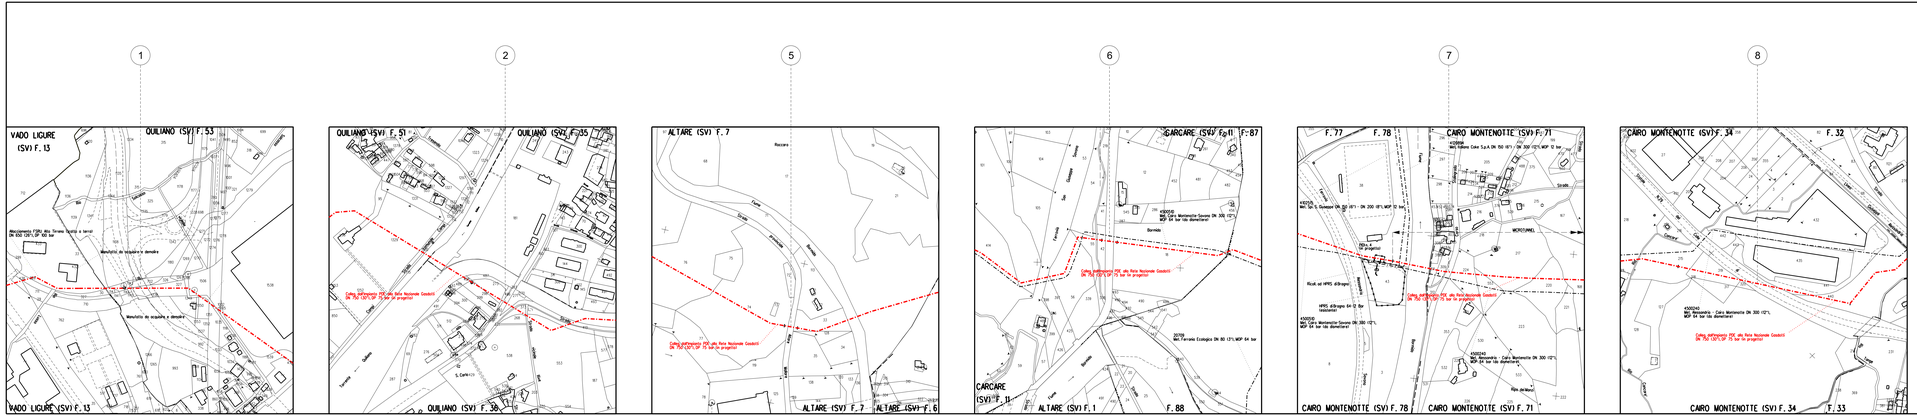

ELENCO ATTRAVERSAMENTI

NUMERO	DENOMINAZIONE	RIFERIMENTI CATASTALI FOGLIO MAPPALE N° N°	LUNGHEZZA ATTR. m.	TUBO m.	PROFONDITÀ ATTR. m.	RIFERIMENTO CARTOGRAFICO DI SALDATURA PIÙ VICINA (*)	INTERFERENZA SALDATURA (*) PROTEZIONE m.	DIMENSIONE STRADA	
	Allacc.FSRU Alto Tirreno (tratto a terra) DN 650 (26"), DP 100 bar								
	COMUNE DI QUILIANO								
1	SS1dir/A "Str. Scorrimento Veloce" (Prog.Km 8+275)	53	327	22,00	17,6	✓		168,00	MONTIMAG.
	Collegamento dell'impianto PDE alla Rete Nazionale Gasdotti DN 750 (30"), DP 75 bar								
	COMUNE DI QUILIANO								
2	SP n.58 "Via Roma" (Prog.Km 8+678)	36	-	6,00	14,3	✓		278,00	MONTIMAG.
	COMUNE DI ALTARE								
3	SP n.5 "Altare-Mallare" (Prog.Km 18+530)	7	74/33	8,00	14,3	✓		28,00	IN TRAVILLA SPINGITURO
	COMUNE DI CARCARE								
4	SP n.29 "Via Nazionale" (Prog.Km 13+762)	11	42/18	12,00	14,3	✓		22,00	IN TRAVILLA SPINGITURO
	COMUNE DI CAIRO MONTENOTTE								
5	SP n.36 "Corso Italia-grande" (Prog.Km 17+518)	71	-	8,00	14,3	✓		878,00	MONTIMAG.
6	SP n.29 (Prog.Km 22+848)	34	-	26,00	14,3	✓		245,00	MONTIMAG.

	DISEGNI DI RIFERIMENTO	N.

SEZIONE TIPO

LEGENDA

1 TUBO DI LINEA DN 650 (26") / DN 750 (30")
2 TUBO DI PROTEZIONE DN 800 (32") / DN 900 (36")
3 ANELLO DI CHIUSURA TERMORESTRINGENTE
4 APPARECCHIO DI SFIATO
5 CASSETTA A PIANTANA P.E.
6 PRESA SEGNALAZIONE FUGA GAS
7 ANELLI DISTANZIATORI A COLLARE

Documento firmato digitalmente
ORD. INGEGNERI MILANO
03.03.2004
13 DIM (N.A.P.)

DOCUMENTO REVISIONATO DOVE INDICATO IN ROSSO

Rev.	DATA	DESCRIZIONE	ELABORATO	VERIFICATO	APPROVATO
1	MARZO 2024	REVISIONE PER AGGIORNAMENTO TRACCIATI	PERLINI	SODDU	STEFANI
0	OTT. 2003	EMISSIONE	BARTA	SODDU	STEFANI

CLIENTE: Snam

PROGETTISTA: SAIPEM

UNITA':

Progetto FSRU Alto Tirreno e Collegamento alla Rete Nazionale Gasdotti
Allacc. FSRU Alto Tirreno (tratto a terra) DN 650 (26"), DP 100 bar
Collegamento dell'impianto PDE alla Rete Nazionale Gasdotti DN 750 (30"), DP 75 bar

PROVINCIA DI SAVONA
ATTRAVERSAMENTO TIPO DI STRADE PROVINCIALI

DISEGNO: ALLEGATO 1

REVISIONE: 1

FG.: 01

SCALA:

Firmando disegno si dichiararati conoscere: - La società tutelerà i propri diritti su tutto il disegno.