



PLANIMETRIA DI PROGETTO

SCALA 1:1.000

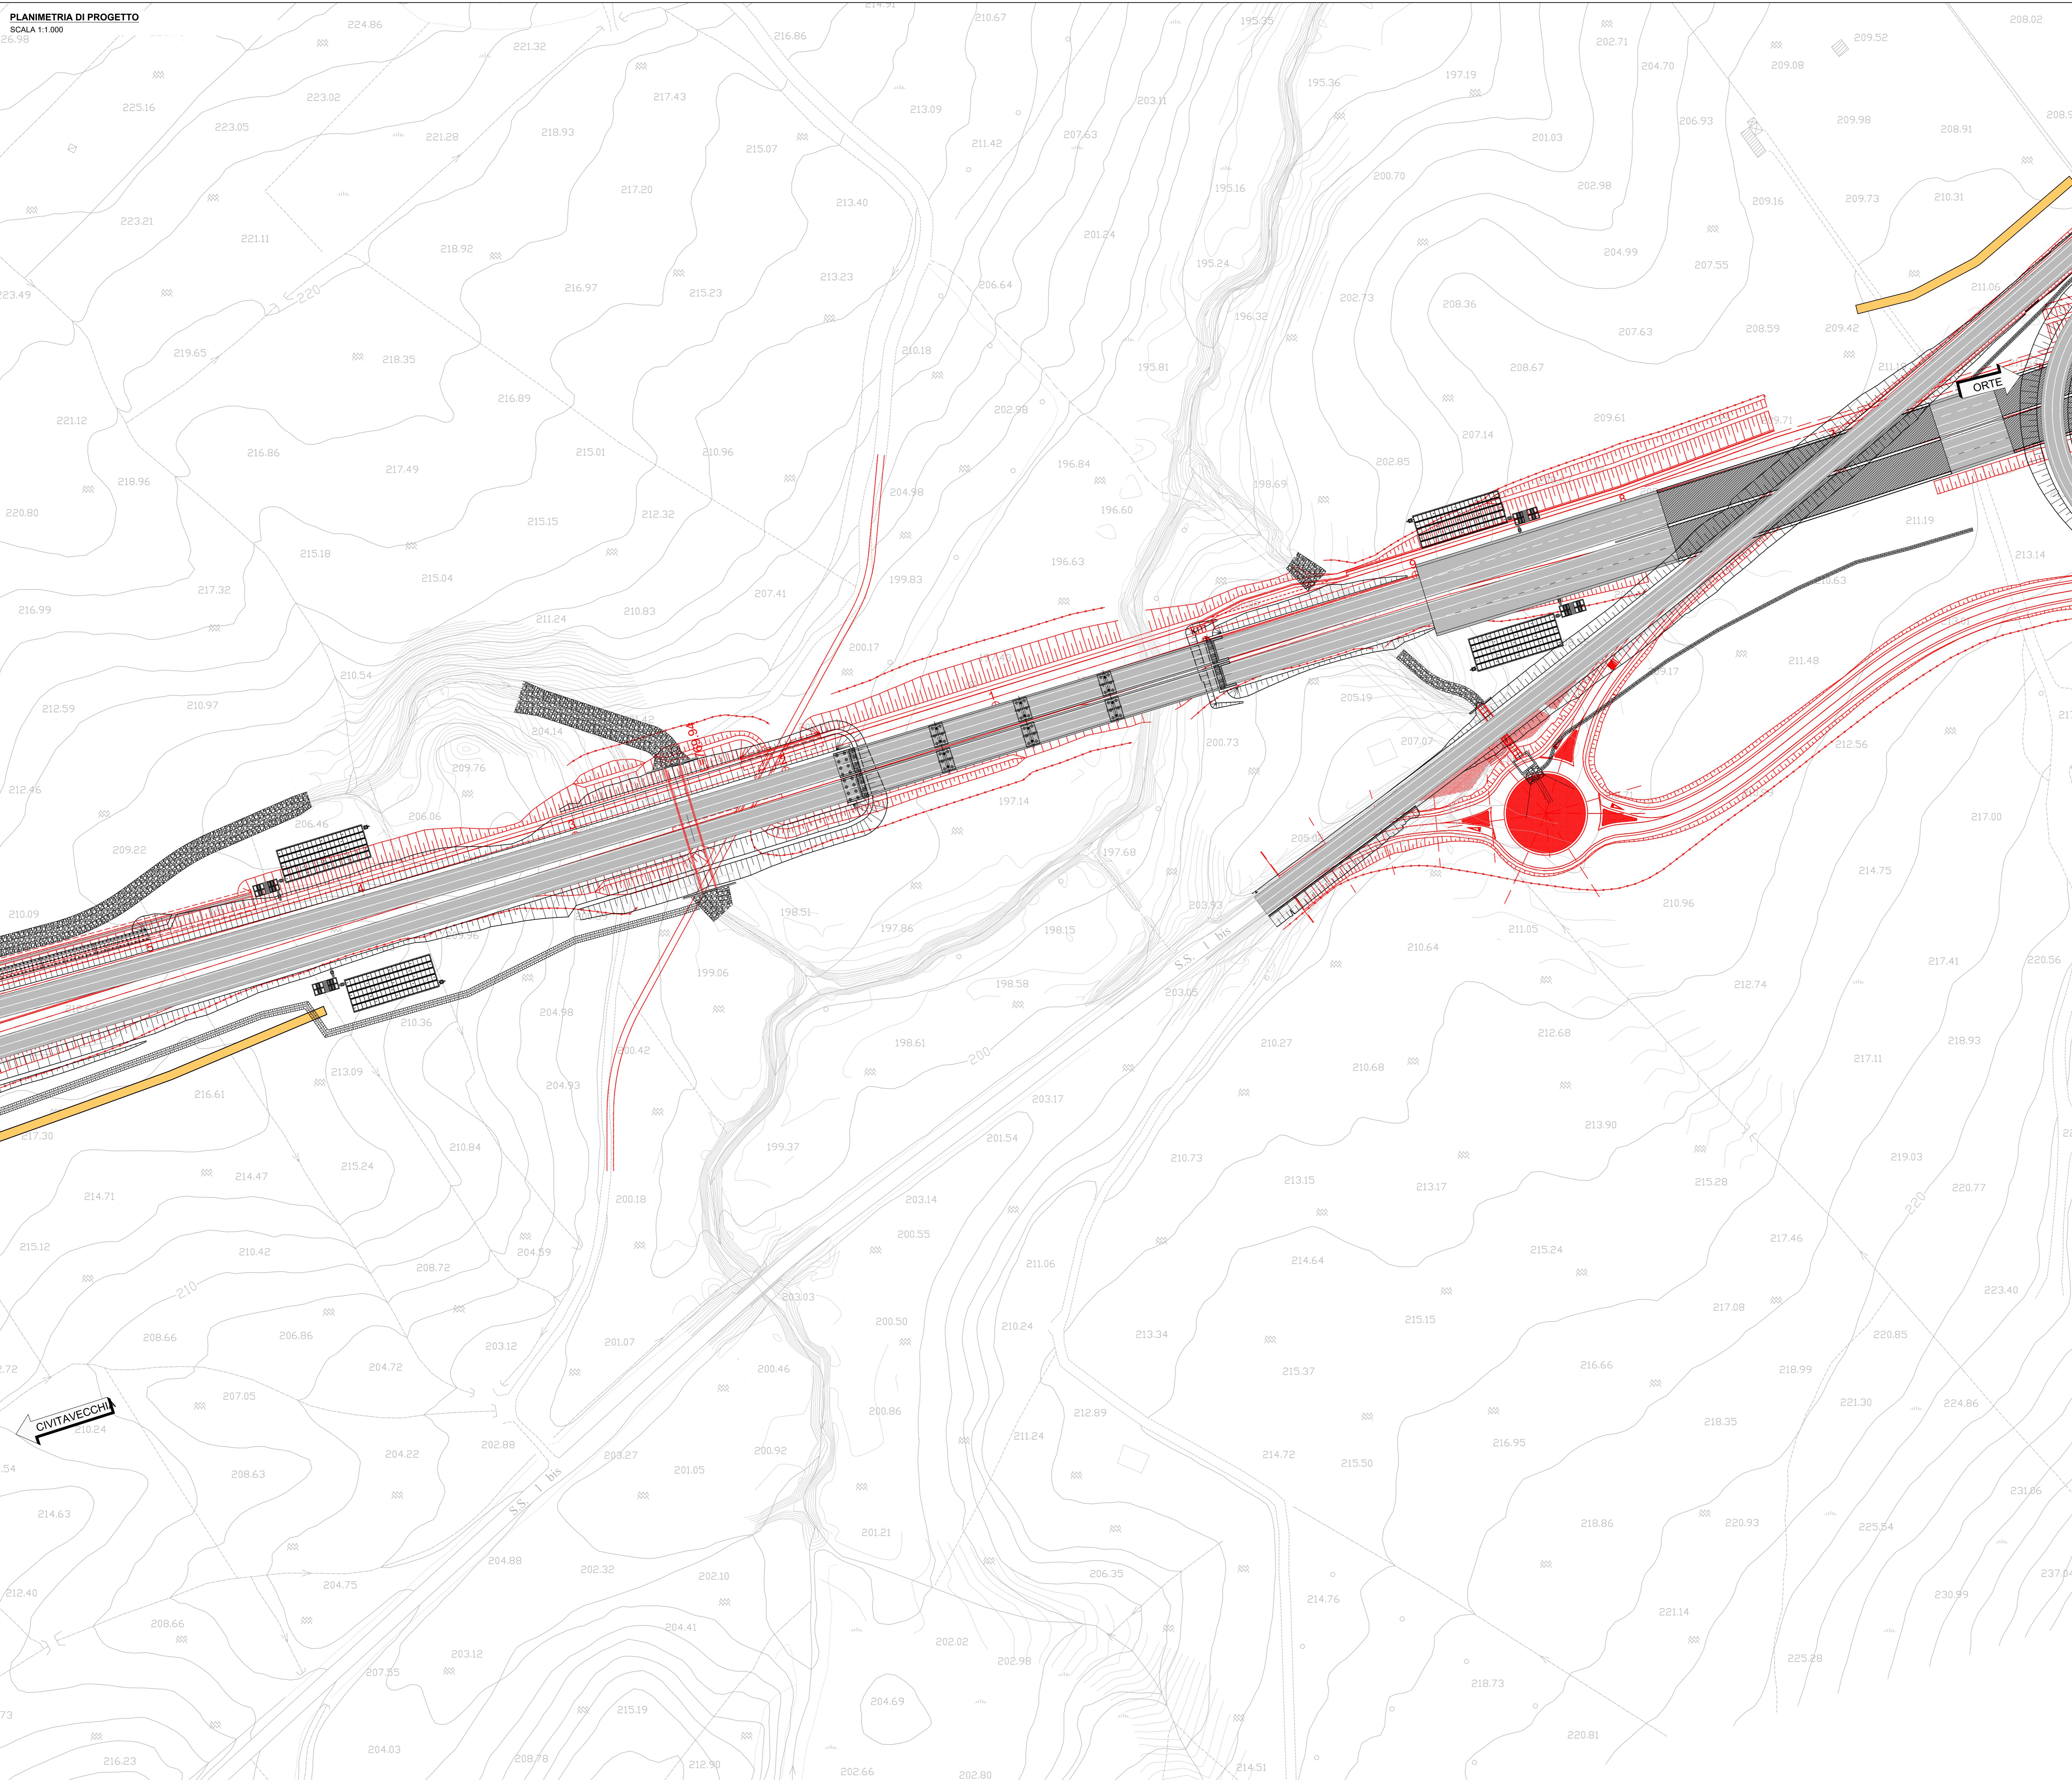

KEYPLAN

SCALA -----

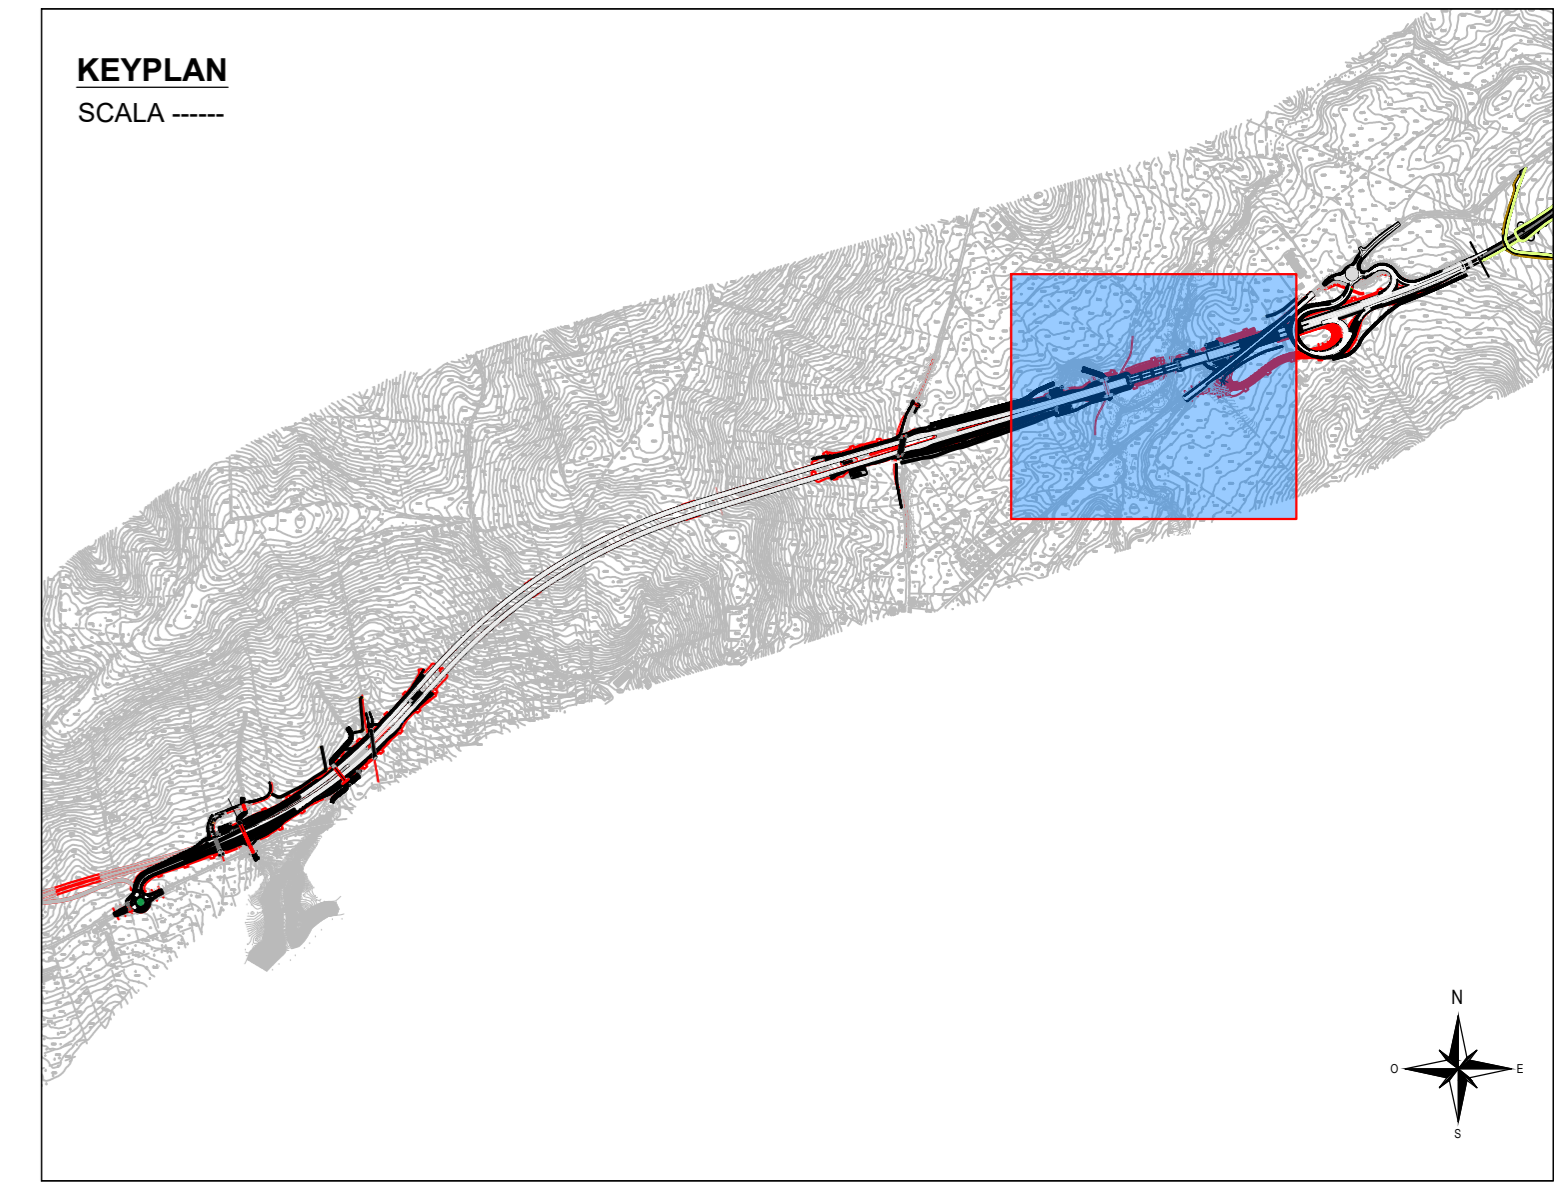

NOTA BENE

LO SPOSTAMENTO DEL TRACCIATO DELL'ASSE PRINCIPALE LATO ORTE VERSO SUD DI MASISMO 10m OTTEMPERA ALLA PRESCRIZIONE DEL COMUNE DI MONTEROMANO

LEGENDA

	SOLUZIONE PROGETTO DEFINITIVO
	SOLUZIONE PROGETTO ESECUTIVO

Sanas
GRUPPO FS ITALIANE

Struttura Territoriale Lazio

S.S. 675 UMBRO - LAZIALE

SISTEMA INFRASTRUTTURALE DEL COLLEGAMENTO DEL PORTO DI CIVITAVECCHIA CON IL NODO INTERMODALE DI ORTE TRATTA MONTE ROMANO EST - CIVITAVECCHIA

1° STRALCIO TRATTA MONTE ROMANO EST - TARQUINIA

CODICE GARA: RM 0723
CODICE CIG: 9612182F81
CODICE CUP: F47H22001170001

PROGETTO ESECUTIVO - APPALTO INTEGRATO RM07/23

APPALTATORE	MANDATARIA	PROGETTISTI INDICATI	
VISTO IL RESPONSABILE DEL PROCEDIMENTO	RESPONSABILE INTEGRAZIONI DELLE PRESTAZIONI SPECIALISTICHE	GEOLOGO	COORDINATORE DELLA SICUREZZA IN FASE DI PROGETTAZIONE
Dire. Ing. Paolo NARDUCCI	Ing. Giancarlo TANZI *n. 1000 del Registro degli Ingegneri di Roma e provincia al n°25114	Geol. Francesco AMANTIA SCUDERÒ *n. 1000 del Registro dei Geologi di Roma e provincia al n°25114	Ing. Giancarlo TANZI *n. 1000 del Registro degli Ingegneri di Roma e provincia al n°25114

A009	CAPITOLO PROGETTUALE	A	ELABORATI GENERALI
	SUBCAPITOLO PROGETTUALE	A0	ELABORATI DI INQUADRAMENTO
	TITOLO ELABORATO		PLANIMETRIA DI CONFRONTO PD-PE TAVOLA N.02

CODICE S.I.	ATTNORM0011616	NOME FILE	A009-T00EG00GENPL03_B.dwg	REVISIONE	SCALA:
CODICE PROGETTO	DPRM0316E23101	CODICE ELAB.	T00EG00GENPL03	B	1:1000

REV.	DESCRIZIONE	DATA	REDAITTO	VERIFICATO	APPROVATO
C	REVISIONE	MARZO 2024	ING. SIMONE ROMAGNOLI	ING. FABRIZIO BAJETTI	ING. GIANCARLO TANZI
A	EMISSIONE	NOVEMBRE 2023	ING. SIMONE ROMAGNOLI	ING. FABRIZIO BAJETTI	ING. GIANCARLO TANZI