


PLANIMETRIA DI PROGETTO

SCALA 1:1.000

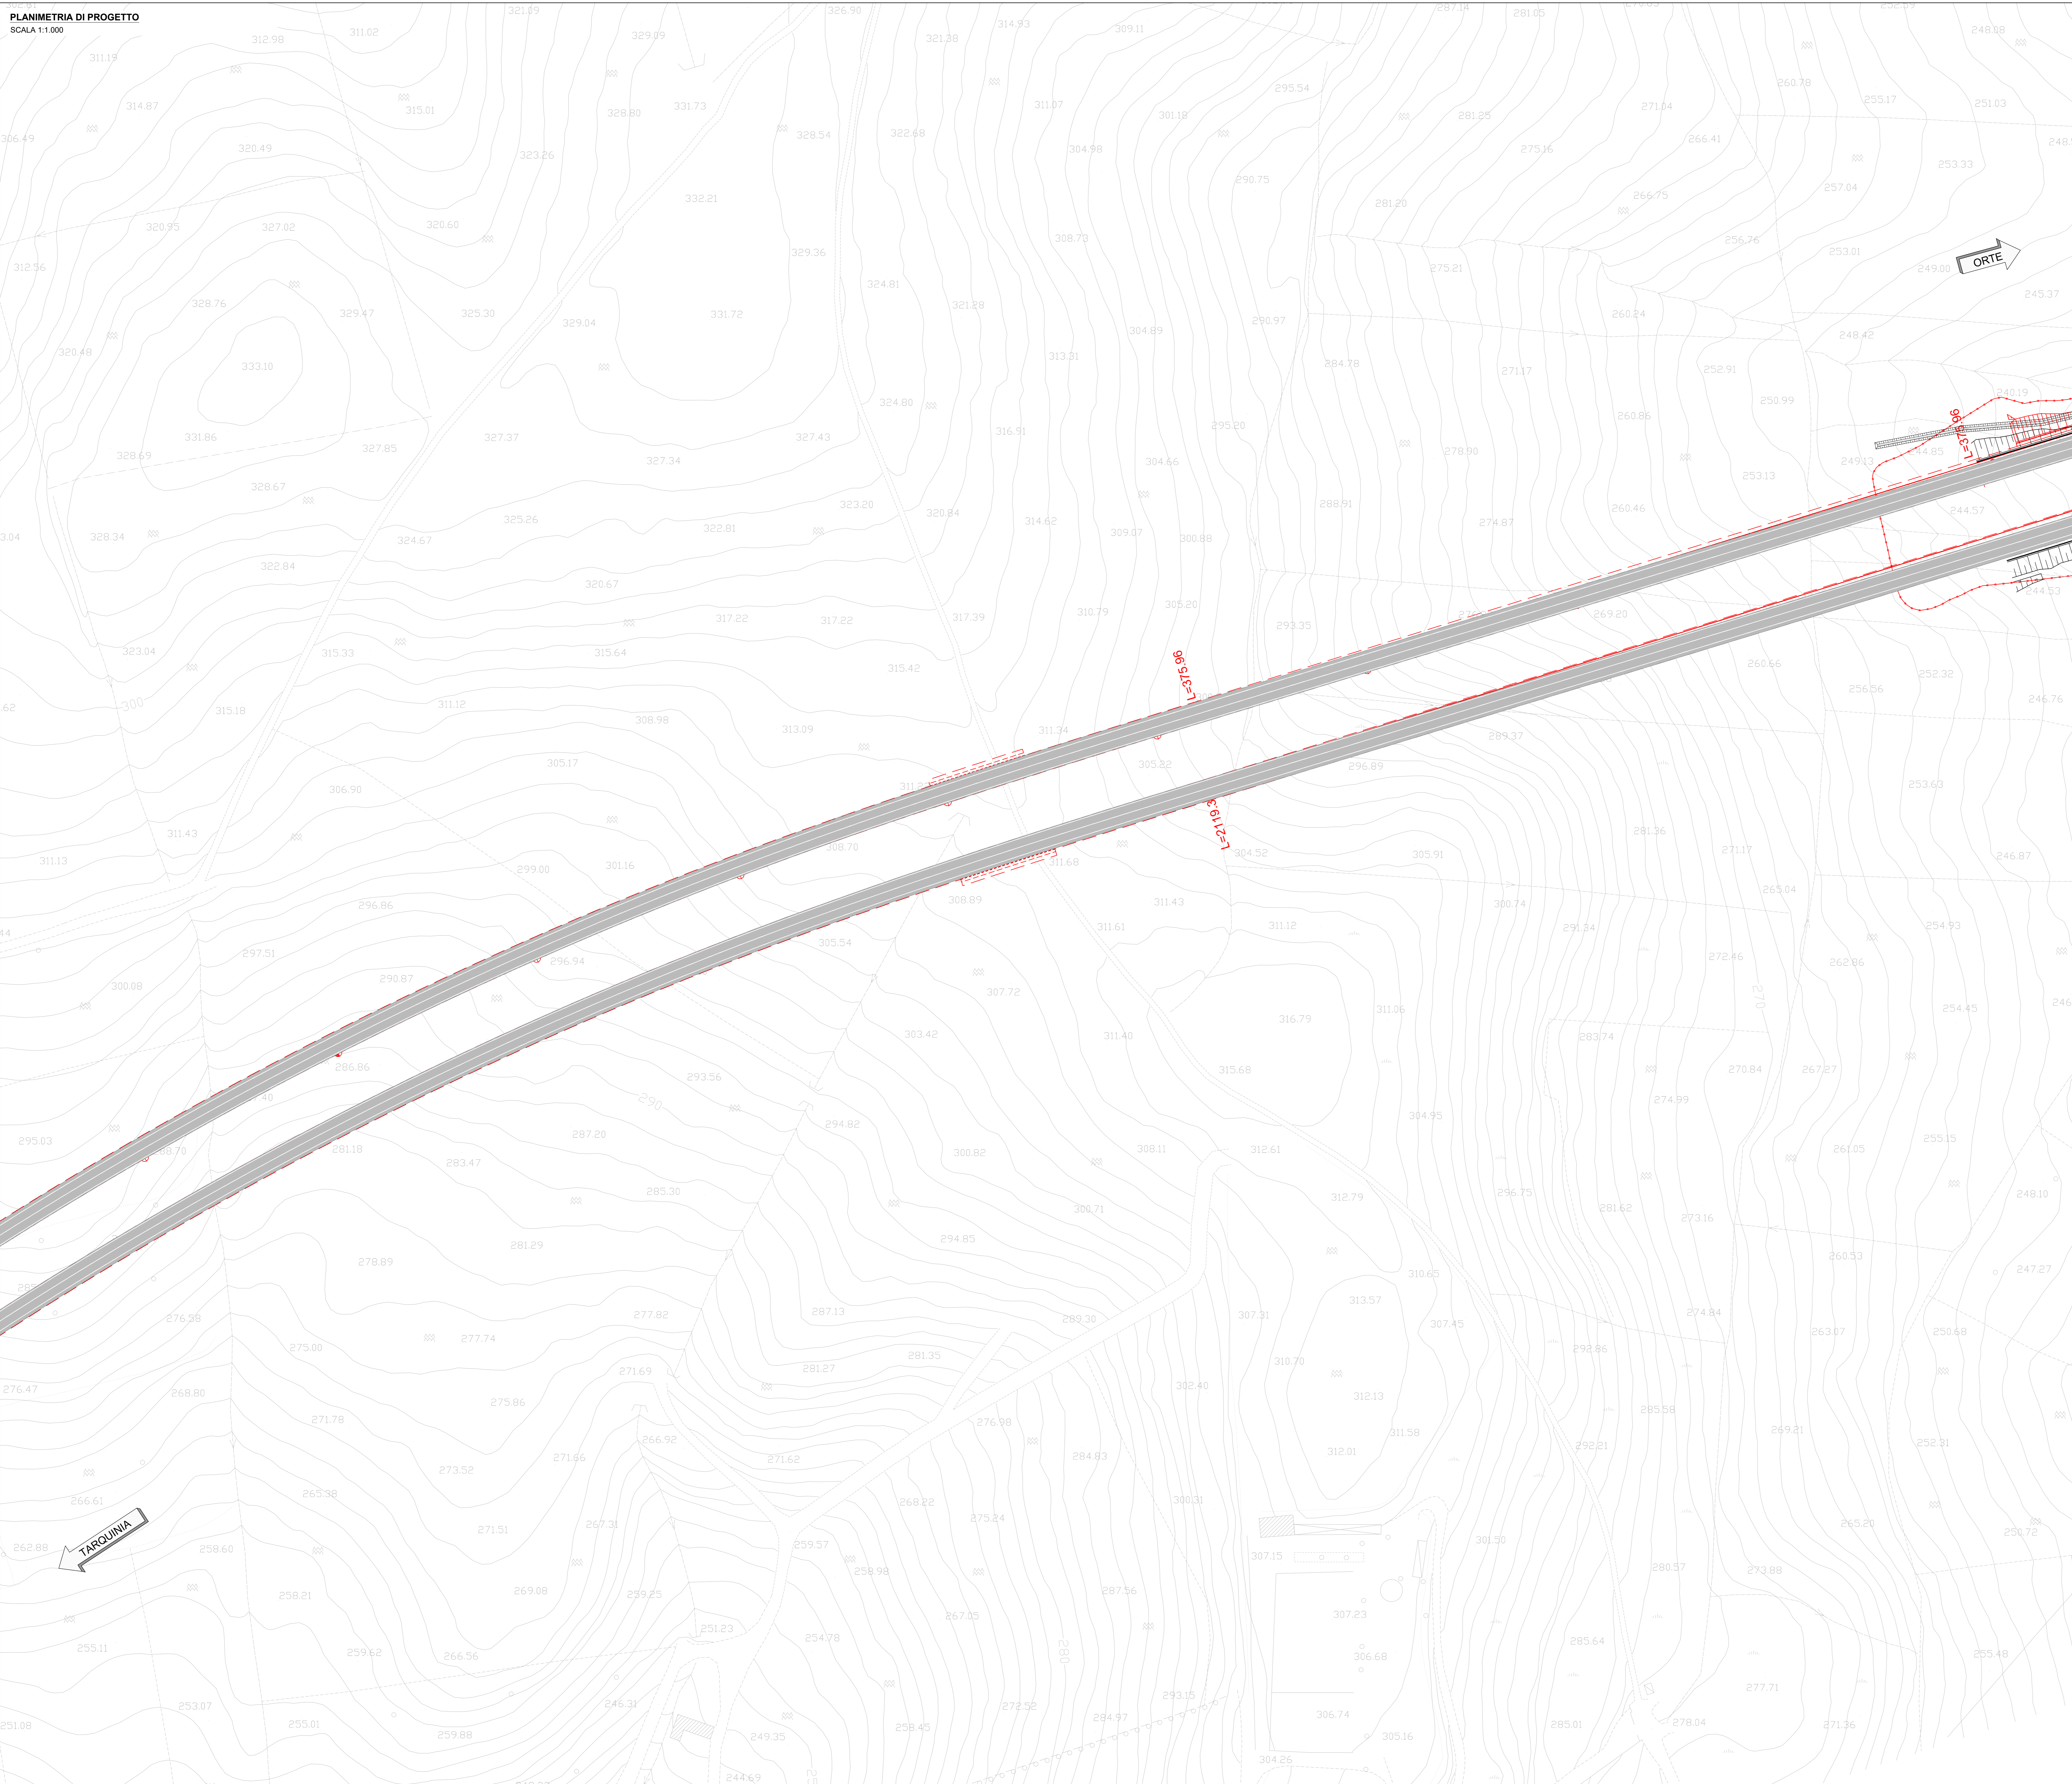

KEYPLAN

SCALA ----



NOTA BENE

LO SPOSTAMENTO DEL TRACCIATO DELL'ASSE PRINCIPALE LATO ORTE VERSO SUD DI MASISMO 10m OTTEMPERA ALLA PRESCRIZIONE DEL COMUNE DI MONTEROMANO

LEGENDA	
	SOLUZIONE PROGETTO DEFINITIVO
	SOLUZIONE PROGETTO ESECUTIVO

sanas
GRUPPO FS ITALIANE

Struttura Territoriale Lazio

S.S. 675 UMBRO - LAZIALE

SISTEMA INFRASTRUTTURALE DEL COLLEGAMENTO DEL PORTO DI CIVITAVECCHIA CON IL NODO INTERMODALE DI ORTE TRATTA MONTE ROMANO EST - CIVITAVECCHIA

1° STRALCIO TRATTA MONTE ROMANO EST - TARQUINIA

CODICE GARA: RM 0723
CODICE CIG: 9612182F81
CODICE CUP: F47H22001170001

PROGETTO ESECUTIVO - APPALTO INTEGRATO RM07/23

APPALTATORE		MANDATARIA		PROGETTISTI INDICATI	
VISTO IL RESPONSABILE DEL PROCEDIMENTO		RESPONSABILE INTEGRAZIONE DELLE PRESTAZIONI SPECIALISTICHE		COORDINATORE DELLA SICUREZZA IN FASE DI PROGETTAZIONE	
Dir. Ing. Paolo NARDUCCI		Ing. Giancarlo TANZI Autore autorizzato agli appalti di Roma e provincia al 2/2014		Gen. Francesco AMANTIA SCUDER Autore autorizzato agli appalti di Roma e provincia al 2/2014	
A011		A		ELABORATI GENERALI	
CAPITOLO PROGETTUALE		SUBCAPITOLO PROGETTUALE		TITOLO ELABORATO	
A011		A0		ELABORATI DI INQUADRAMENTO	
PLANIMETRIA DI CONFRONTO PD-PE		TAVOLA N.04			
CODICE S.I. [A]TIN[0]R[M]0[0]1[6]6		NOME FILE A011-T00EG00GENPL05_B.dwg		REVISIONE: SCALA:	
CODICE PROGETTO [D]P[R]M[0]3[6]E[2]3[0]1		CODICE ELAB. [T]O[0]E[G]O[0]G[E]N[PL]O[5]		[B]	
1:1000					
C	REVISIONE	MARZO 2024	ING. SIMONE ROMAGNOLI	ING. FABRIZIO BAJETTI	ING. GIANCARLO TANZI
A	EMISSIONE	NOVEMBRE 2023	ING. SIMONE ROMAGNOLI	ING. FABRIZIO BAJETTI	ING. GIANCARLO TANZI
REV.	DESCRIZIONE	DATA	REDATTO	VERIFICATO	APPROVATO