


PLANIMETRIA DI PROGETTO ANAS LOCALIZZAZIONE NECROPOLI IN LOCALITA' PIANTATO NEL CERCHIO ROSSO
1:1000

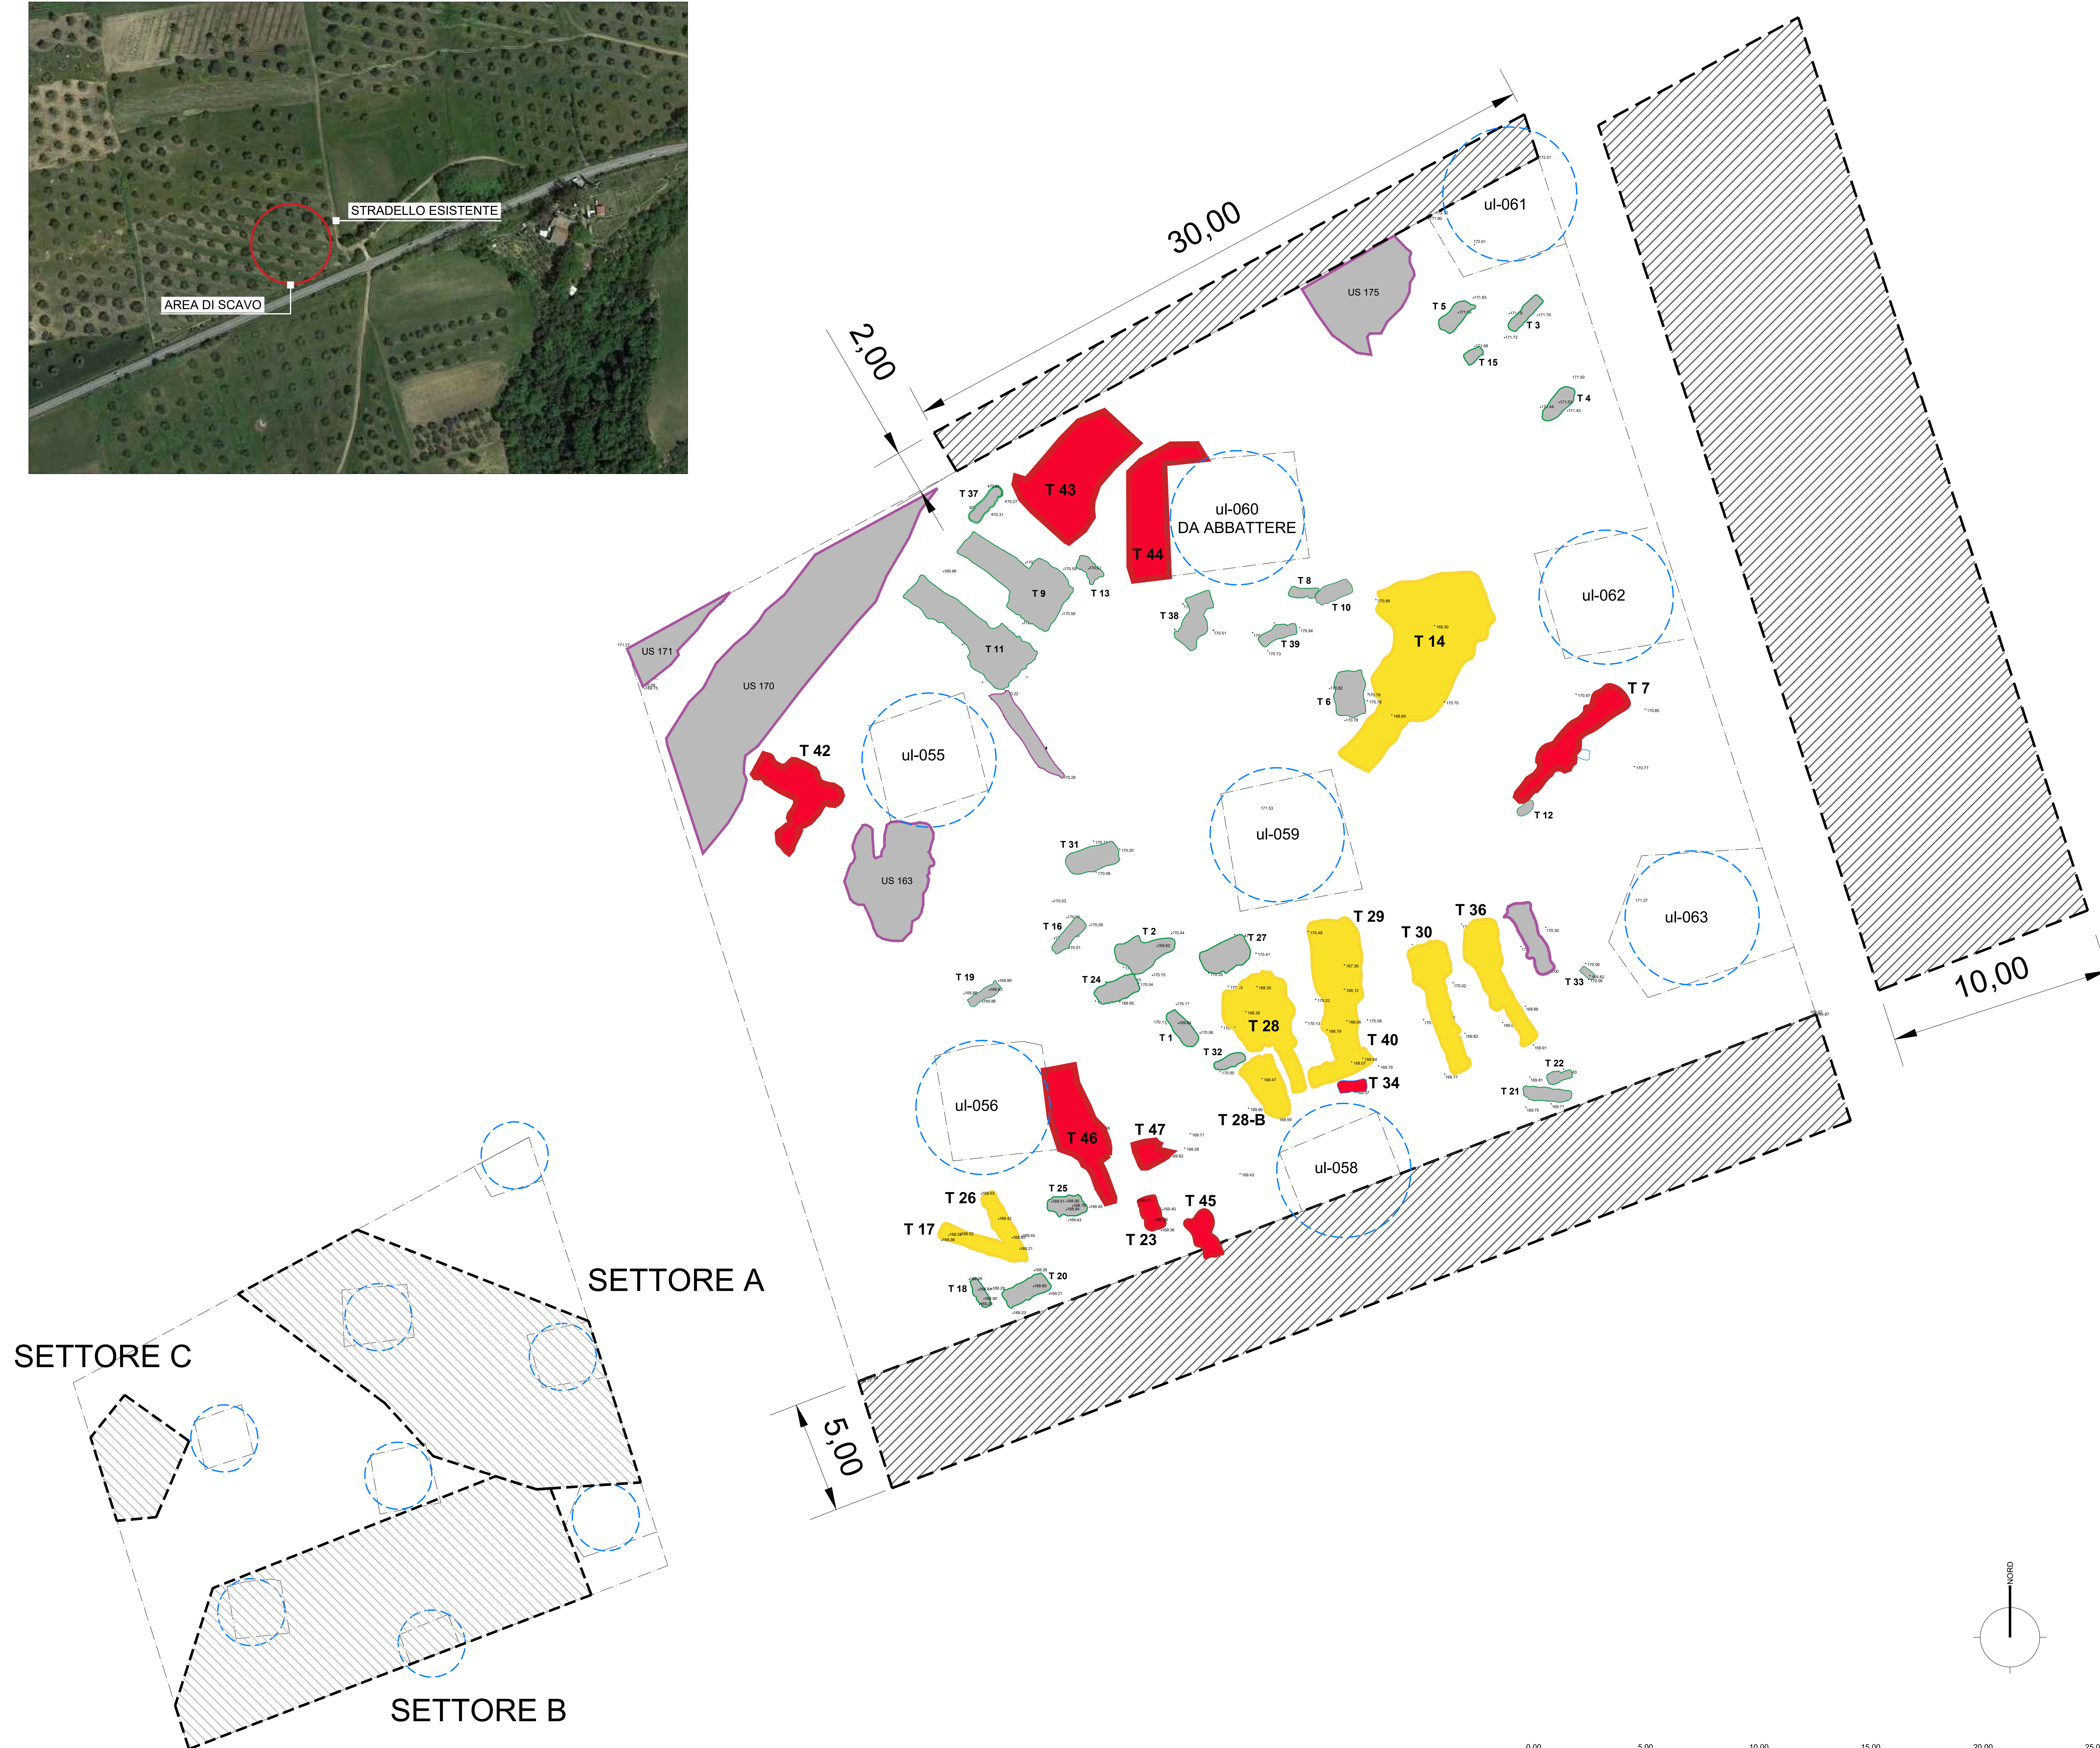

LEGENDA

- US INDIVIDUATA MA NON INDAGATA
- TOMBE INDAGINE COMPLETA
- INDAGINE PARZIALE
- INDIVIDUATA MA NON INDAGATA
- LIMITE AREA DI SCAVO
- ULIVO
- ULTERIORE AREA DI INDAGINE RICHIESTA DALLA SOVRINTENDENZA IN DATA 25/10/2023
- SETTORI DI INTERVENTO

Sanas
GRUPPO FS ITALIANE

Struttura Territoriale Lazio

S.S. 675
UMBRO - LAZIALE

SISTEMA INFRASTRUTTURALE DEL COLLEGAMENTO DEL PORTO DI CIVITAVECCHIA CON IL NODO INTERMODALE DI ORTE TRATTA MONTE ROMANO EST - CIVITAVECCHIA
1° STRALCIO TRATTA MONTE ROMANO EST - TARQUINIA

CODICE GARA: RM 07/23
CODICE CIG: 9612182F81
CODICE CUP: F47H22001170001

PROGETTO ESECUTIVO - APPALTO INTEGRATO RM07/23

APPALTATORE	MANDATARIA	PROGETTISTI INDICATI	MANDANTI
VISTO IL RESPONSABILE DEL PROCEDIMENTO	RESPONSABILE INTEGRAZIONE DELLE PRESTAZIONI SPECIALISTICHE	GEOLOGO	COORDINATORE DELLA SICUREZZA IN FASE DI PROGETTAZIONE
Dot. Ing. Paolo NARDUCCI	Ing. Giancarlo TANZI Incarico affidato dal progetto di Roma e provincia al 02/24	Gen. Francesco AMANTIA SCUDERI Incarico affidato dal progetto di Roma e provincia al 02/24	Ing. Giancarlo TANZI Incarico affidato dal progetto di Roma e provincia al 02/24

J302	CAPITULO PROGETTUALE	J	PARTE AMBIENTALE
	SUBCAPITULO PROGETTUALE	J3	ARCHEOLOGIA
	TITOLO ELABORATO		PLANIMETRIA DI UBICAZIONE DELLE AREE INDAGATE E DELLE ULTERIORI INDAGINI DA ESEGUIRE

CODICE SIL	NOME FILE	REVISIONE	SCALA:
A T N O R M 0 0 1 6 6			
CODICE PROGETTO	CODICE ELAB.		1:100
D P R M 0 3 6 E 2 3 0 1	T 0 0 1 A 0 4 A M B P L 0 1	B	

C	EMMISSIONE PER RECEPIMENTO ISTRUTTORIA ANAS	MARZO 2024	Dot. Luciano Pugliese	Ing. Tolena Bonifantini	Ing. Giancarlo Tanzi
A	EMMISSIONE	NOVEMBRE 2023	Dot. Luciano Pugliese	Ing. Tolena Bonifantini	Ing. Giancarlo Tanzi
REV.	DESCRIZIONE	DATA	REDATTO	VERIFICATO	APPROVATO

