


LEGENDA

▣ PIEZOMETRO

TABELLA COORDINATE GEOGRAFICHE PIEZOMETRI			
PUNTO PIEZOMETRO	COORDINATE WGS 84 PIANE		
	COORDINATA NORD	COORDINATA EST	QUOTA ALTIMETRICA
P1	446830.469	5109622.812	290.502
P2	446806.948	5109347.722	286.951
P3	446598.651	5109605.473	286.887
P4	446583.164	5109459.433	286.955
PZ1	446726.047	5109385.007	287.037
PZ2	446707.926	5109564.983	290.090
S1	446791.990	5109459.650	286.983

TABELLA PIEZOMETRI CON DATA REALIZZAZIONE E PROFONDITA'			
PUNTO PIEZOMETRO	DATA REALIZZAZIONE	PROFONDITA'	QUOTA FALDA ALLA REALIZZAZIONE
P1	Novembre 2022	25 m.	21,10 m.
P2	Dicembre 2022	25 m.	19,20 m.
P3	Dicembre 2022	25 m.	16,90 m.
P4	Dicembre 2022	21 m.	18,00 m.
PZ1	Ottobre 2020	15 m.	11,50 m.
PZ2	Gennaio 2023	25 m.	20,30 m.
S1	Luglio 2020	15 m.	11,50 m.

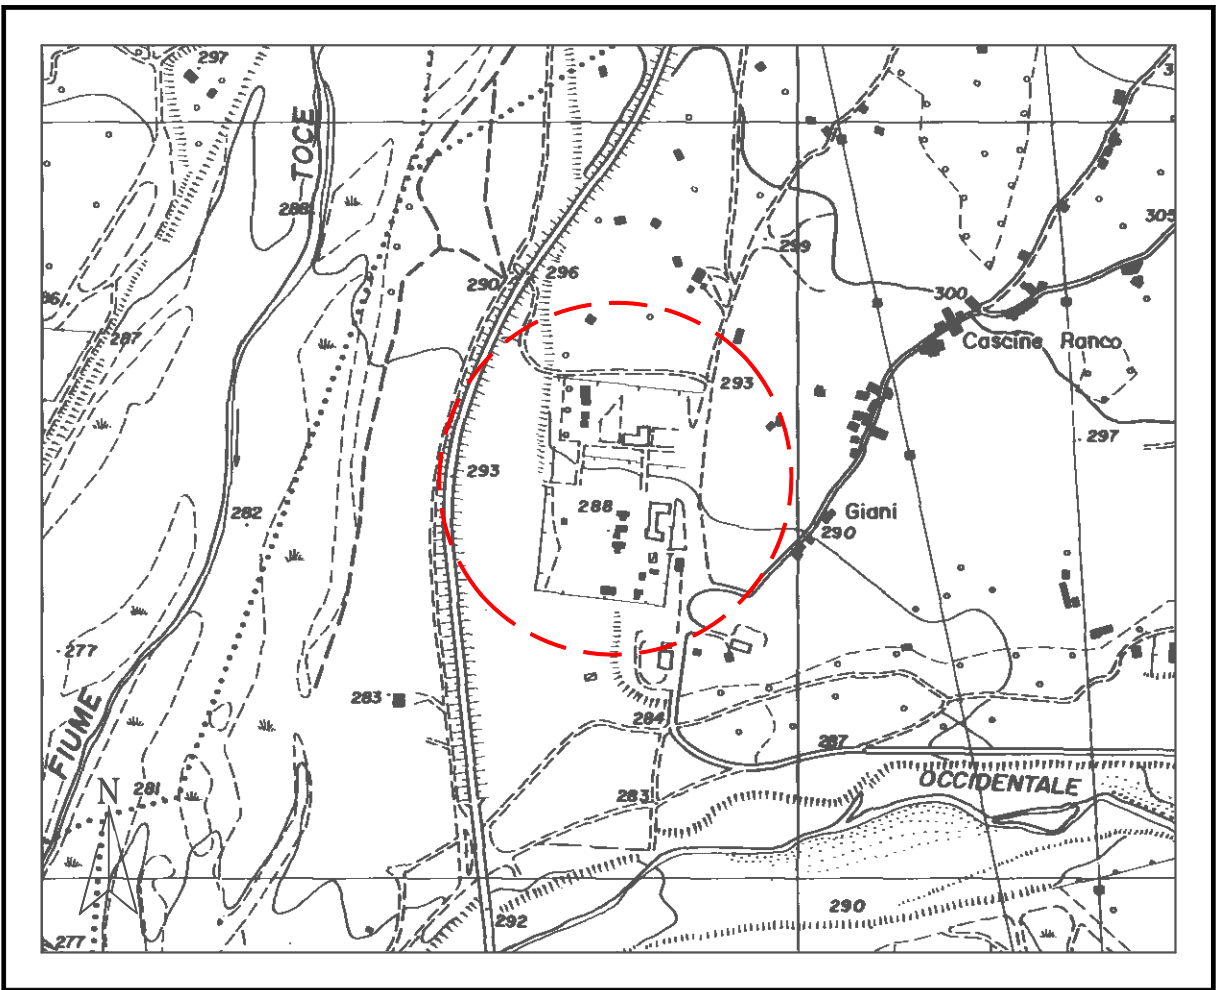

C.T.R. PIEMONTE 051080

Corografia 1:10000

0	OTTOBRE 2023	EMISSIONE ELABORATO				REVISIONI			GEN ENGINEERING ELABORATO		
INDICE	DATA								VERIFICATO	APPROVATO	
								DIS.			
Impianto:		CENTRALE DI COMPRESSIONE DI MASERA						Tav. A 005			
PLANIMETRIA RAFFIGURANTE LA POSIZIONE DEI LA POSIZIONE DEI PIEZOMETRI In Comune di MASERA (VB)											
PLANIMETRIA PIEZOMETRI											