

Spett.le
Ministero dell'Ambiente e della Sicurezza Energetica
Direzione Generale Valutazioni Ambientali
Divisione V - Procedure di valutazione VIA e VAS

OGGETTO **Presentazione osservazione.**

**Progetto: Progetto di fattibilità tecnica ed economica Linea ferroviaria Orte - Falconara.
Raddoppio PM228 - Castelplanio con by-pass di Albacina: Lotto 3 (Serra S. Quirico -
Castelplanio) (CUP: J21J05000000001)
Procedura: Valutazione Impatto Ambientale
Codice Procedura: 11206**

Il/La Sottoscritto/a **Alessandro LUCARELLI**

In qualità di **Responsabile Area Tecnica**

presenta, ai sensi del D.Lgs.152/2006, la seguente osservazione per la Pubblica
Amministrazione/Ente/Società/Associazione **Comune di Serra San Quirico**
per la procedura di **Valutazione Impatto Ambientale** relativa al Progetto in oggetto.

Informazioni generali sui contenuti dell'osservazione

- Aspetti di carattere generale
- Caratteristiche del progetto

Aspetti ambientali oggetto delle osservazioni

- Territorio
- Popolazione
- Paesaggio, beni culturali

Osservazione

Osservazione riportata in allegato

Il Sottoscritto dichiara di essere consapevole che le presenti osservazioni e gli eventuali allegati tecnici saranno pubblicati sul Portale delle valutazioni e autorizzazioni ambientali VAS-VIA-AIA del Ministero dell'Ambiente e della Sicurezza Energetica.

Elenco Allegati

Allegato - Dati Personali	OSS_1152_VIA_DATI_PERS_20240427.pdf
Allegato 1 - Non conformità intervento	OSS_1152_VIA_ALL1_20240427.pdf

Data 27/04/2024

Alessandro LUCARELLI



COMUNE di SERRA SAN QUIRICO

(Provincia di Ancona)

Piazza delle Libertà n.1 – 60048 Serra San Quirico (AN)

C.F. – P.IVA 00182380428

Prot. n. 3334 del 22/04/2024

Spett.le Regione Marche

Dipartimento infrastrutture, territorio e
protezione civile

Pec: regione.marche.paesaggioterritorio@emarche.it

OGGETTO: Procedimento amministrativo per la verifica di conformità alle prescrizioni ed ai vincoli delle norme e dei piani urbanistici ed edilizi ai sensi dell'art. 25 della Legge n. 210/1985 relativa al Progetto di Fattibilità Tecnica ed Economica del Raddoppio PM228-Castelplanio con by-pass di Albacina - Lotto 3 Serra S. Quirico – Castelplanio CUP: J21J0500000001. Linea Orte – Falconara. Trasmissione non conformità intervento

PREMESSO che con la nota trasmessa dalla Regione Marche, in data 16/04/2024 al ns. prot. n. 0003161, in cui si chiedeva a questo Comune la verificata conformità o non conformità dell'intervento in oggetto rispetto agli strumenti urbanistici ed edilizi comunali vigenti e adeguata certificazione circa la presenza sulle aree interessate dall'intervento di eventuali vincoli di qualsiasi natura;

VISTI gli strumenti urbanistici comunali;

Con la presente si invia la comunicazione di **non conformità urbanistica**, risposta articolata secondo i seguenti punti:

1. PRG – STRUMENTI URBANISTICI
2. PAI

1. PRG

Considerando il PRG e le sue norme di attuazione vigenti, si specifica che l'opera in oggetto prevedendo la realizzazione di **nuove infrastrutture viarie**, pur di non competenza comunale, la cui progettazione in variante non è stata approvata in sede di delibera del Consiglio Comunale, è da ritenersi non conforme agli strumenti urbanistici;

2. PAI

Il tratto della ferrovia sembrerebbe interessare zone classificate dal Piano Assetto Idrogeologico dei bacini di rilievo regionale delle Marche come Area a rischio alluvione medio R2. Si invita l'ente preposto a corretta valutazione.

- E-12-0015: R2
- E 12-0015: R2



COMUNE di SERRA SAN QUIRICO

(Provincia di Ancona)

Piazza delle Libertà n.1 – 60048 Serra San Quirico (AN)

C.F. – P.IVA 00182380428

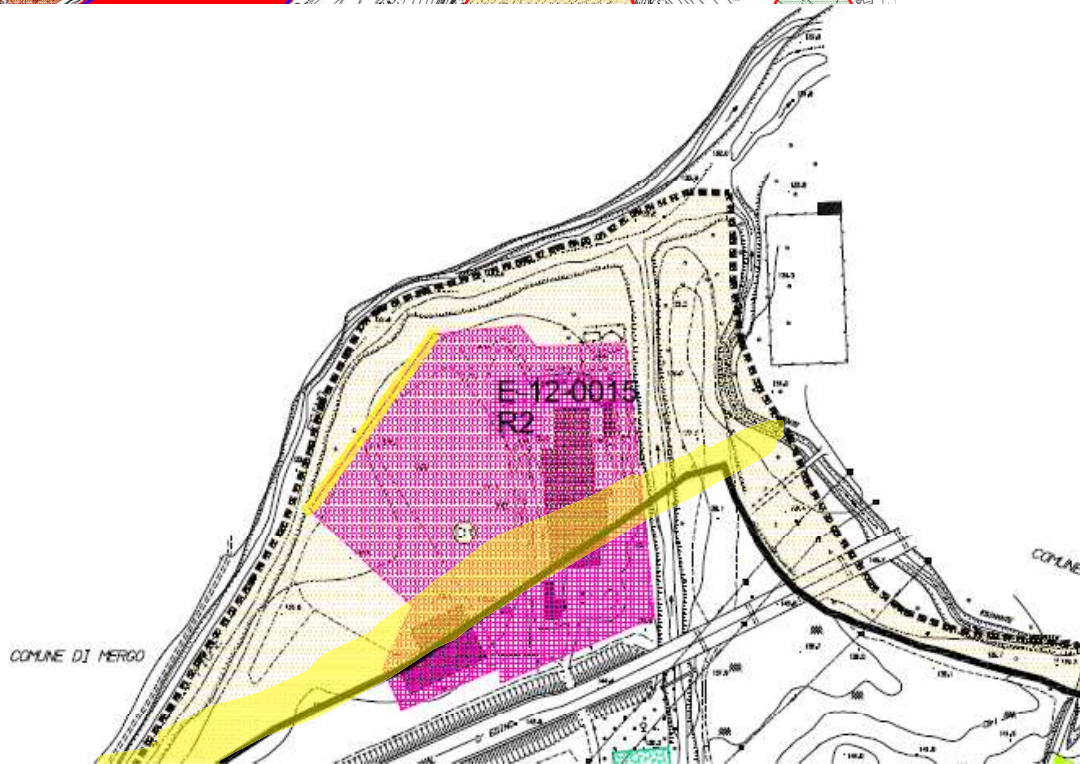
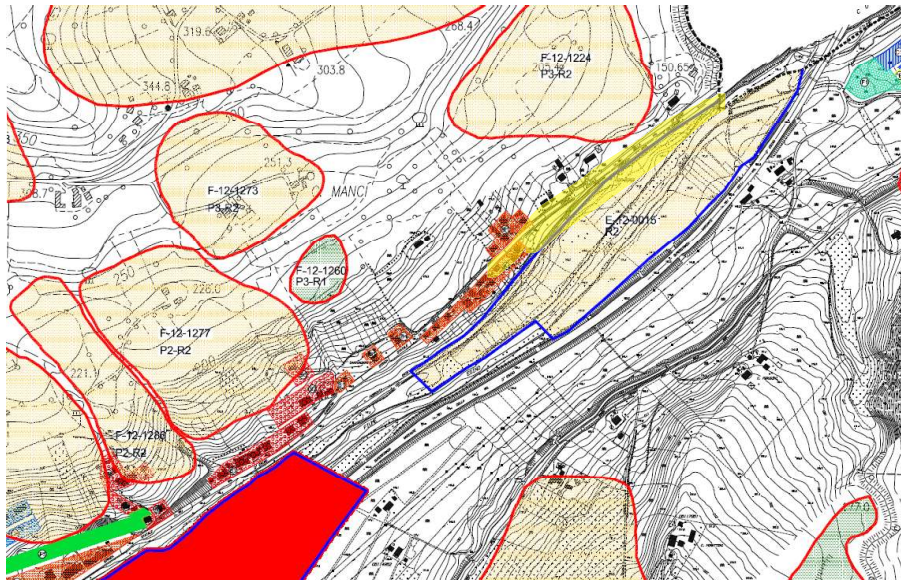


Figura 1 – PAI Marche (evidenziato in giallo tratto interessato)

Serra San Quirico, li 22/04/2024

Il Responsabile dell'Area Tecnica

COMUNE DI SERRA SAN QUIRICO - AREA TECNICA

TEL: 0731818207

TEL: + 39 3470311012

EMAIL: areatecnica@comune.serrasanquirico.an.it

PEC: protocollo.serrasanquirico@emarche.it

Pagina 2 di 3



COMUNE di SERRA SAN QUIRICO


(Provincia di Ancona)

Piazza delle Libertà n.1 – 60048 Serra San Quirico (AN)

C.F. – P.IVA 00182380428

ing. Alessandro Lucarelli

DOCUMENTO INFORMATICO FIRMATO DIGITALMENTE
AI SENSI DEL D.LGS. 82/2005 E SOSTITUISCE IL
DOCUMENTO CARTACEO CON FIRMA AUTOGRAFA

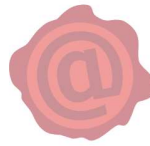

Lucarelli
Alessandro
Ordine degli
Ingegneri della
Provincia di
Ancona
Ingegnere
22.04.2024
20:33:24
GMT+01:00