




PLANIMETRIA DELLE RETI FOGNARIE, DEI SISTEMI DI TRATTAMENTO, DEI PUNTI DI EMISSIONE DEGLI SCARICHI LIQUIDI E DELLA RETE PIEZOMETRICA - LAYOUT DI IMPIANTO



SCALA





4 8 16 m

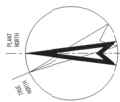


DETTAGLIO VASCHE UGU E UGH



**PROZETTO DI CONTROLLO
(USCITA VASCA UGU)**

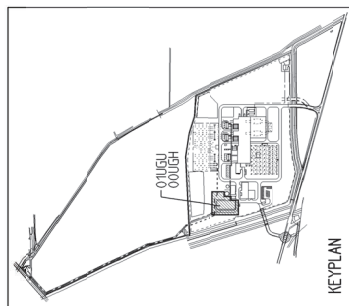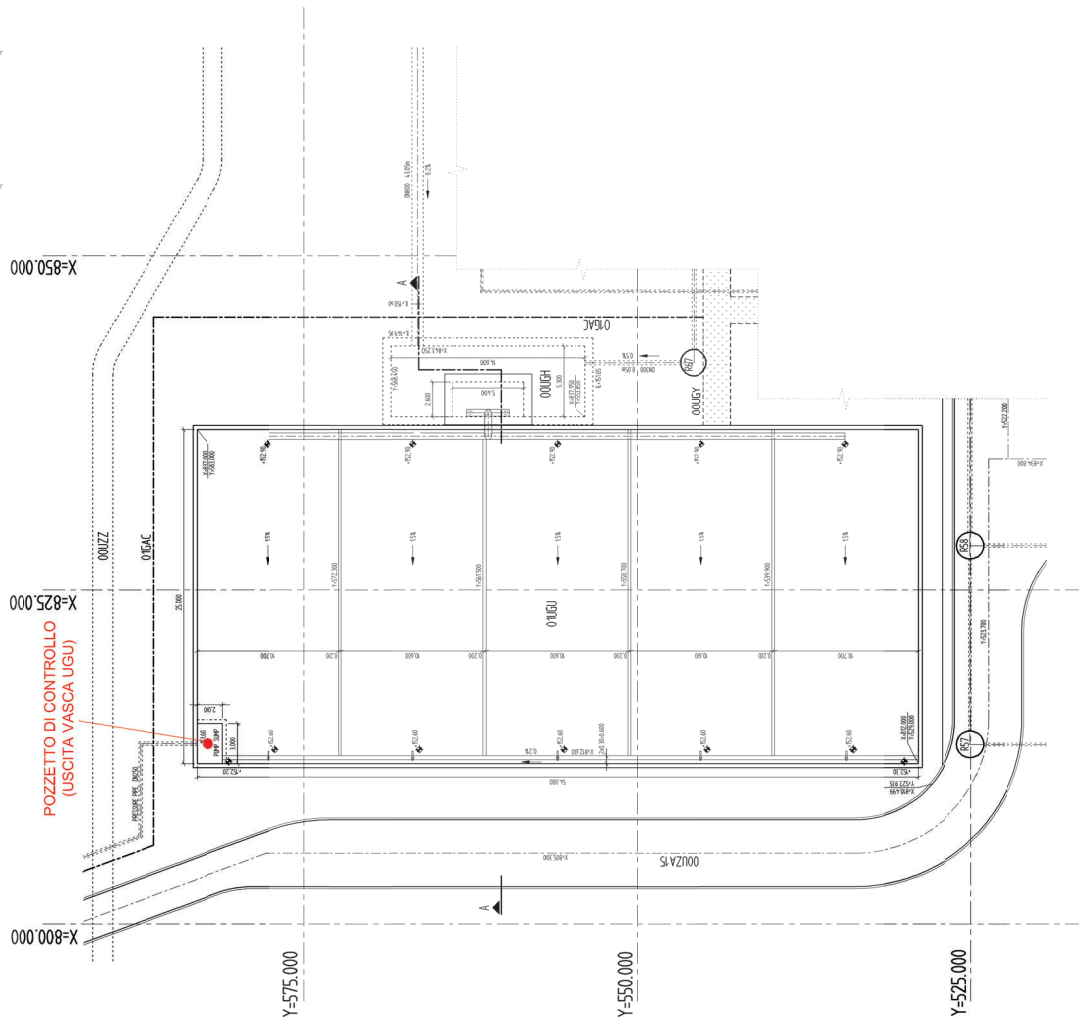

SECTION B - B

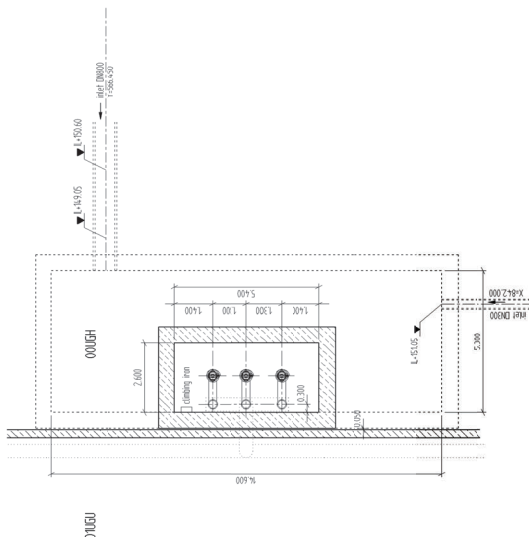

REV	DATA	DESCRIZIONE
0	MAGGIO 2021	ENASCITE PER RNTI

[illegible]

[illegible]