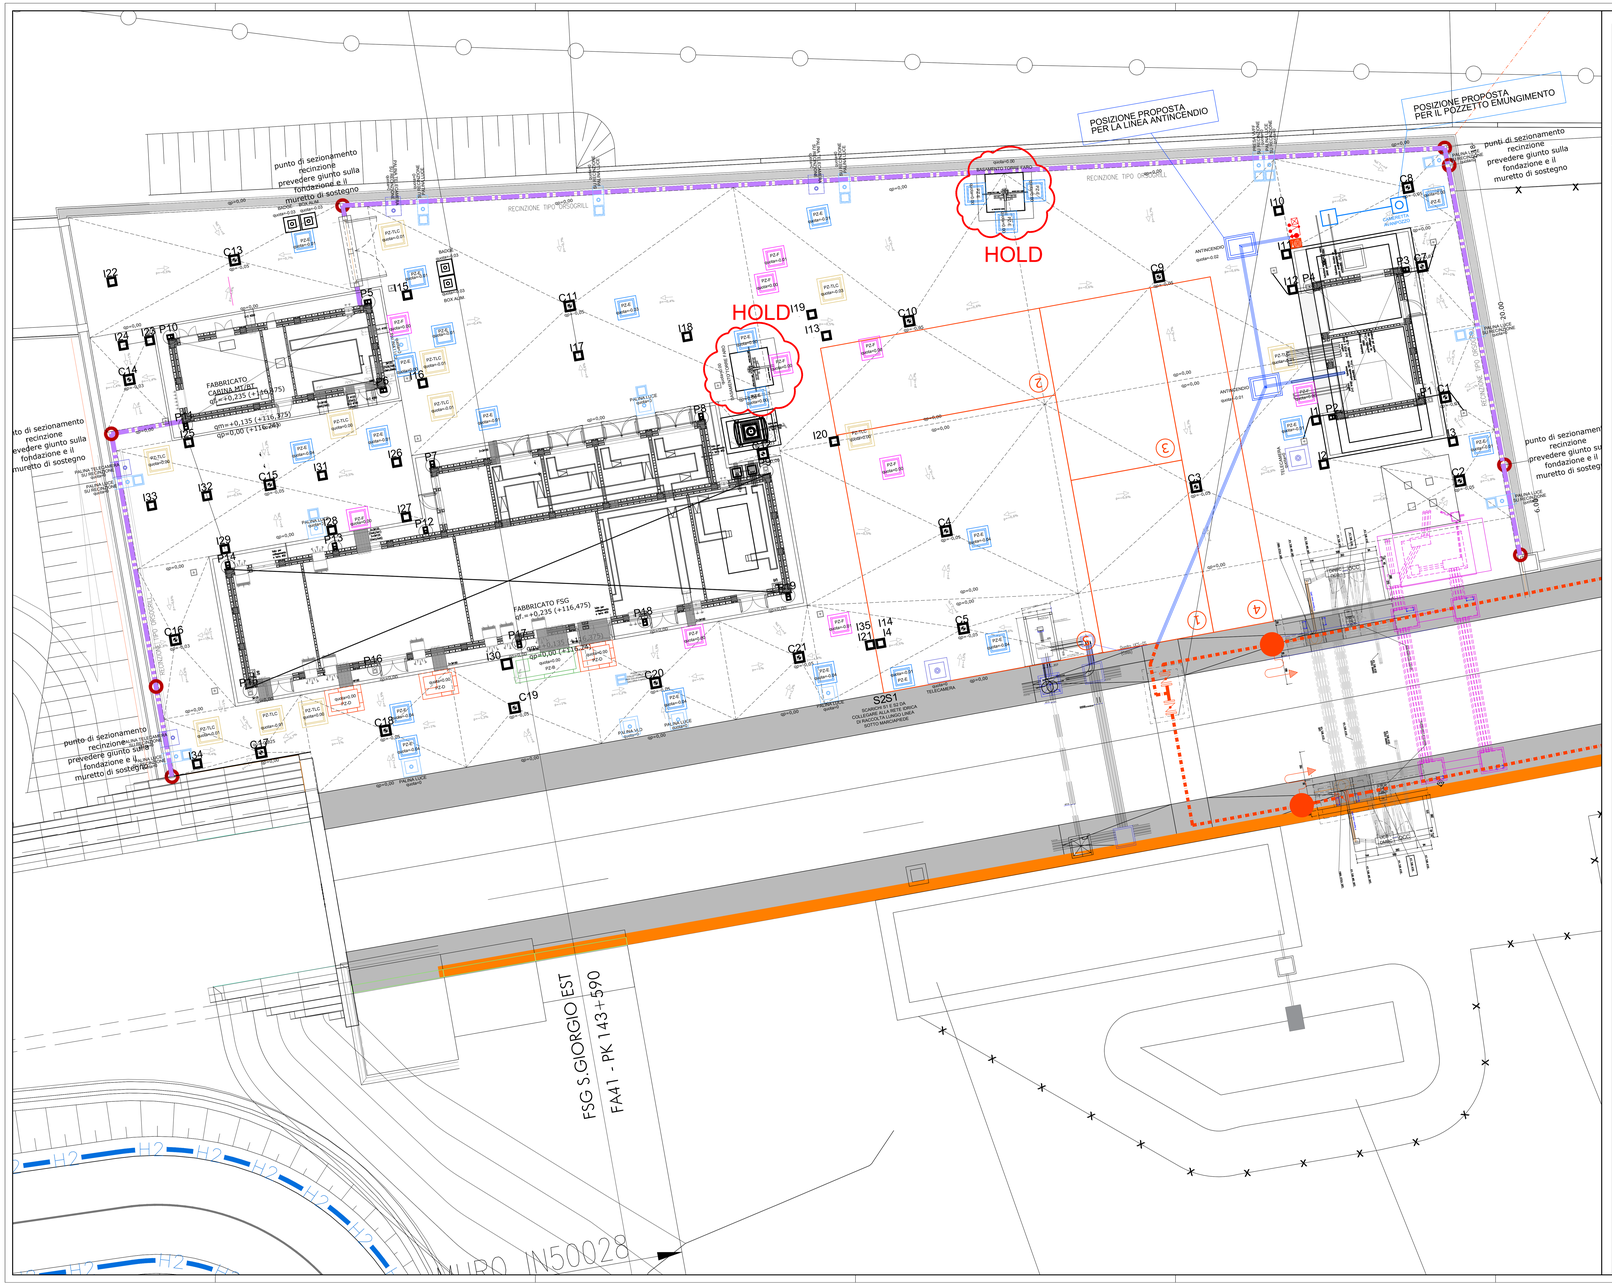

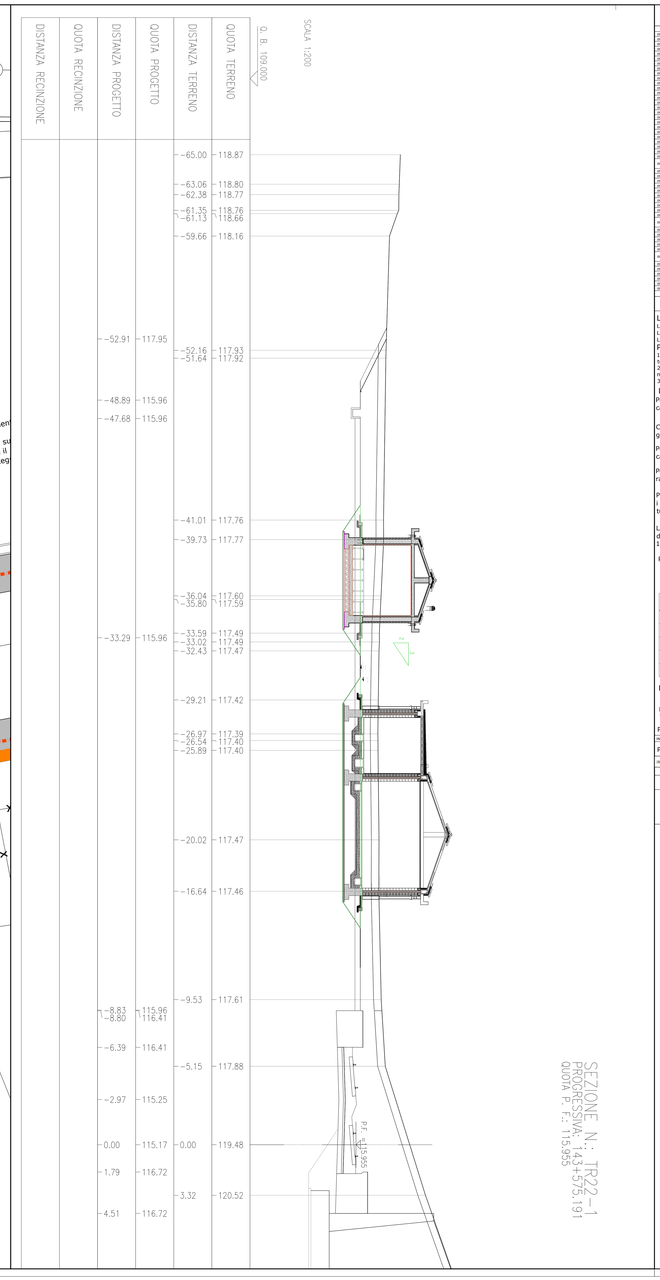

DISEGNI DI RIFERIMENTO

CODICE	DESCRIZIONE

NOTE GENERALI

LE QUOTE DI LIVELLO SONO ESPRESSE IN METRI.
La quota del piazzale (qp) è +116,24 e coincide con la quota 0,00 degli elaborati.
La quota del fabbricato (qf) è +116,475 e coincide con la quota +0,235 degli elaborati.
La quota del marciapiede del fabbricato (qm) è +116,375 e coincide con la quota +0,135 degli elaborati.

PAVIMENTAZIONI ESTERNE:
1) STRATO DI RILEVATO:
terre dei gruppi A1, A2, A3 e A4 di cui alla Norma CNR-UNI 10006 (vedi sez. V punto 2.4.1 C.C.O.C.)
2) STRATO DI FONDAZIONE:
misto granulare 0-70 mm
3) STRATO DI CONGLOMERATO BITUMINOSO: (vedi sez. V punto 2.4.5 C.C.O.C.)

LEGENDA
Pendenze area carrabile

Caditoia carrabile in ghisa 50 x 50 cm

Pozzetto di ispezione carrabile 40 x 40 cm

Pozzetto di ispezione raccolta piuviale 30 x 45 cm

Prevedere chiusura a clapet per i tubi di scarico all'estremità del tubo stesso.

La classe dei pozzetti carrabili e' d 400, come indicato nella uni en 124

Pozzetto messa a terra

LEGENDA PIAZZALE D'EMERGENZA

n°	destinazione	area (mq)
1	Stazionamento mezzi di soccorso e manovra	84
2	Posto medico avanzato	84
3	Posto comando avanzato	84
4	Corridoio per il transito mezzo bimodale	84
5	Area per la sosta passeggeri esodanti	250

LEGENDA RECINZIONI

Recinzione tipo orsogrill h=210 cm
Recinzione con guard rail.
Tipologia H2 h=70 cm

Per i particolari del cancello d'ingresso e della recinzione vedi elaborato:

IN0R	11	D2	G1	A2	F2	IN	1N2G01	001	IN41

FA41 - Fabbricato FSG S. GIORGIO IN SALICI EST - PK 143+590 - Cancello d'ingresso e recinzioni tipo FS - Carpenteria, armatura e particolari

Per i particolari degli elementi costitutivi del piazzale e della strada di accesso vedi elaborato:

IN0R	11	D2	G1	A2	F2	IN	1N2G01	001	IN47

FA41 - Fabbricato FSG S. GIORGIO IN SALICI EST - PK 143+590 - Particolari elementi costitutivi del piazzale e della strada di accesso

CARATTERISTICHE DEI MATERIALI

COMMITTENTE:
RFI RETE FERROVIARIA ITALIANA
GRUPPO FERROVIE DELLO STATO

ALTA SORVEGLIANZA:
ITALFERR
GRUPPO FERROVIE DELLO STATO

GENERAL CONTRACTOR:
Consorzio
Cepav due
Data:

Consorzio Cepav due
Consorzio ENI per l' Alta Velocità

DIRETTORE LAVORI:
Data:

INFRASTRUTTURE FERROVIARIE STRATEGICHE DEFINITE DALLA LEGGE OBIETTIVO N. 443/01

LINEA A.V. /A.C. TORINO - VENEZIA Tratta MILANO - VERONA
Lotto funzionale Brescia-Verona
PROGETTO ESECUTIVO

FA41
Fabbricato FSG S. GIORGIO IN SALICI EST - PK 143+590
Planimetria generale e sezione con sistemazioni esterne

SCALA: 1:100

COMMESSA	LOTTO	FASE	ENTE	TIPO DOC.	OPERA/DISCIPLINA	PROGR.	REV.
IN0R	11	E	E2	PA	FA41 05	001	B

PROGETTAZIONE

Rev.	Descrizione	Redatto	Data	Verificato	Data	Progettista Integrazioni	Data	Approvato
A	Emissione	L. Pisetti	05/05/19	C. Pisetti	05/05/19	Liani	05/05/19	Lefranchi
B	Revisione a seguito istruz. tf INGRT/0200/IF/0001/A	L. Pisetti	12/05/23	C. Pisetti	12/05/23	Lefranchi	12/05/23	
C								

IL PROGETTISTA
INTEGRATED DESIGN srl
Ing. Carlo Pisetti
Iscritto Ordine Ingegneri di Bologna
n. 1385/A
Data: 12/05/2023

COD. 7K144733AA File: IN0R11EE2PAFA41050001B_10.dwg

Progetto cofinanziato dalla Unione Europea

CUP: F81H91000000008

Scala di plot: 1:1