


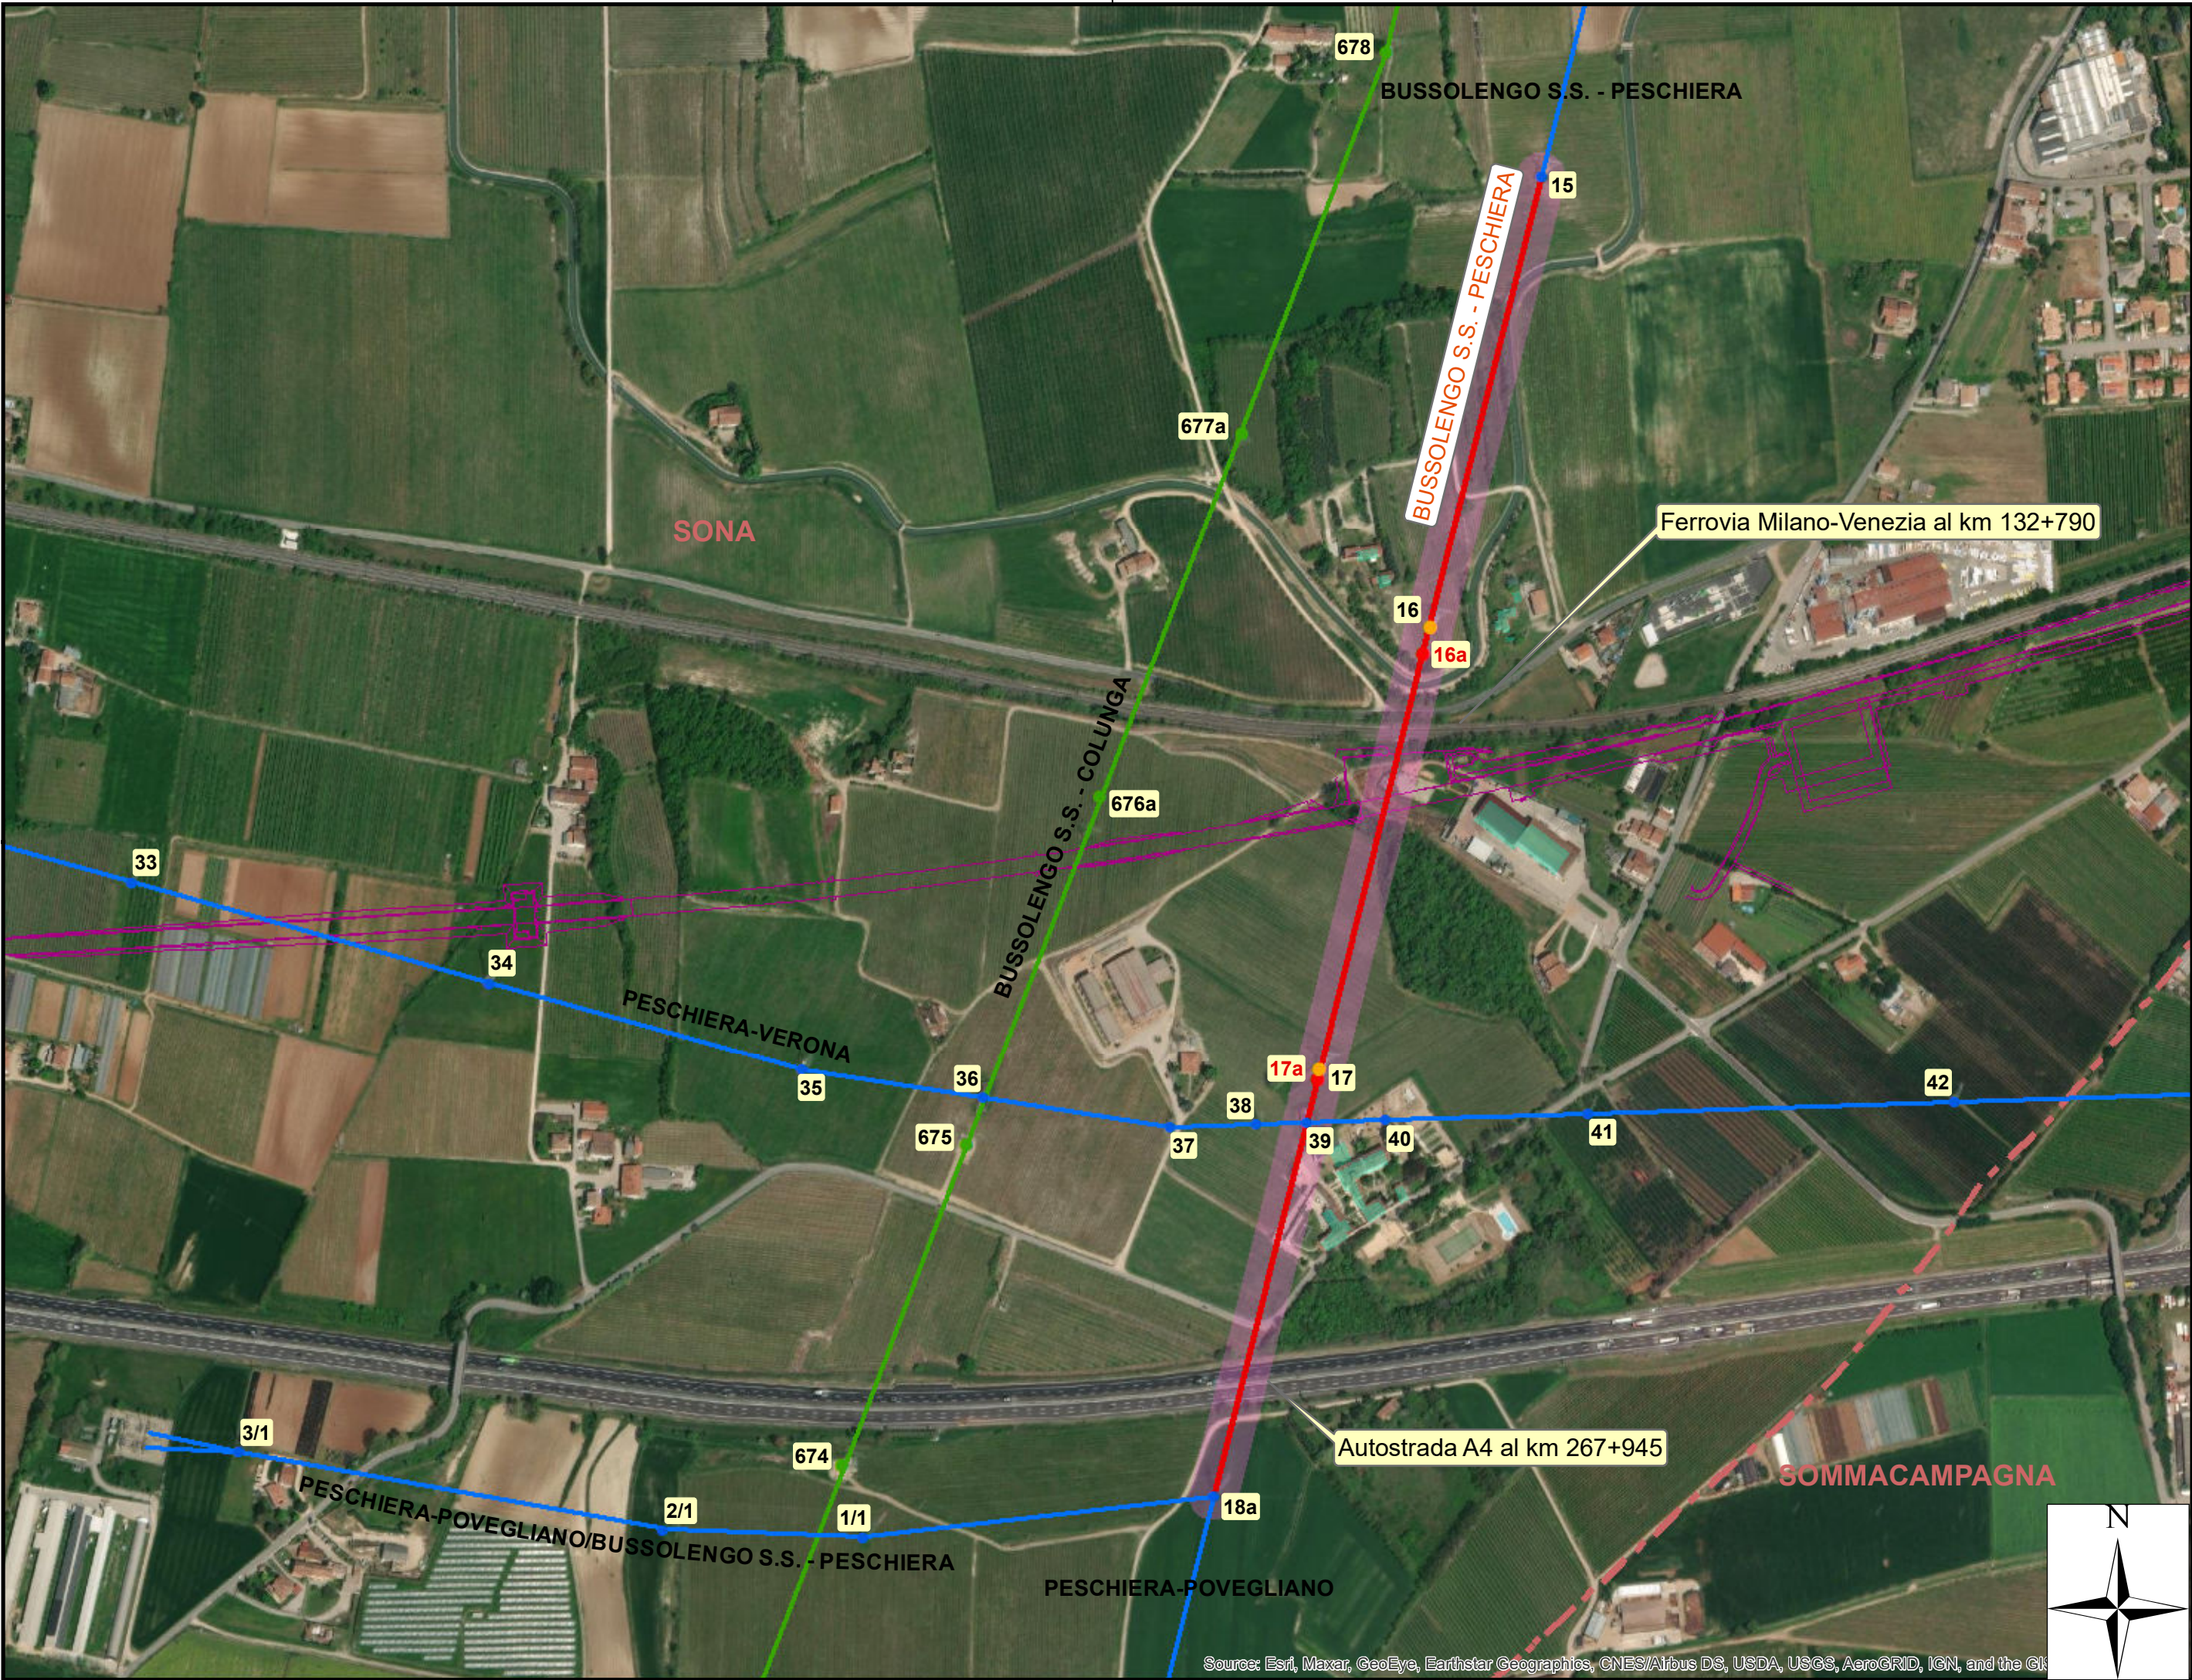

Legenda

- Nuovi sostegni
- Sostegni da demolire
- Sostegni RTN 220kV
- Sostegni RTN 132KV
- Tratto in variante
- Tratto da demolire
- Elettrodotti RTN 220 kV
- Elettrodotti RTN 132 kV
- Distanza di Prima Approssimazione
- Recettori sensibili
- AV-AC Torino-Venezia (in costruzione)

REVISIONI					
	00	15/12/21	Prima emissione	F. Carraretto DTNES RL Lin	G. Toniolo DTNES RL Lin
	N.	DATA	DESCRIZIONE	ELABORATO	VERIFICATO
				APPROVATO	

TIPOLOGIA DELL'ELABORATO		CODIFICA DELL'ELABORATO		 Terna Rete Italia T E R N A G R O U P	
COROGRAFIA		DE23697C1CCX2123758			
PROGETTO		TITOLO			
TE CX 21 008		Elettrodotto aereo a 132 kV semplice terna BUSSOLENGO S.S. - PESCHIERA (23697C1) Tratto tra i sostegni 15 - 18a - Comune di Sona Linea ferroviaria TORINO-VENEZIA - Lotto Brescia-Verona Interferenza C08 al km 143+593 (SI34580) Ortofotocarta (fonte ESRI World Imagery)			
RICAVATO DOC. TERNA					
DE23697C1BCX13002					
CLASSIFICAZIONE SICUREZZA					
NOME FILE		SCALA CAD	FORMATO	SCALA	FOGLIO
DE23697C1CCX2123758_Orto_SD			590 X 297	1:5,000	1 / 1

Questo documento ☐contiene informazioni di proprietà Terna S.p.A. e deve essere utilizzato esclusivamente dal destinatario in relazione alle finalità per le quali è stato ricevuto. E' vietata qualsiasi forma di riproduzione senza esplicito consenso di Terna S.p.A.

This document contains information proprietary to Terna S.p.A. and it will have to be used exclusively for the purposes for which it has been furnished. Wichecker shape of spreading or reproduction without the written permission of Terna S.p.A. is prohibi.