


PARCO EOLICO DI CRAVAREZZA

Inquadramento territoriale - Configurazione dell'impianto



Legenda

- Impianti esistenti
- Impianti in costruzione e/o autorizzazione
- Aerogeneratori da dismettere
- Impianto Cravarezza (torri, nessuna modifica)
- Cavidotto (versione 01)
- Planimetria parco (versione 01)
- Cavidotto (versione 00 depositata)
- Planimetria parco (versione 00 depositata)
- Confine comunale

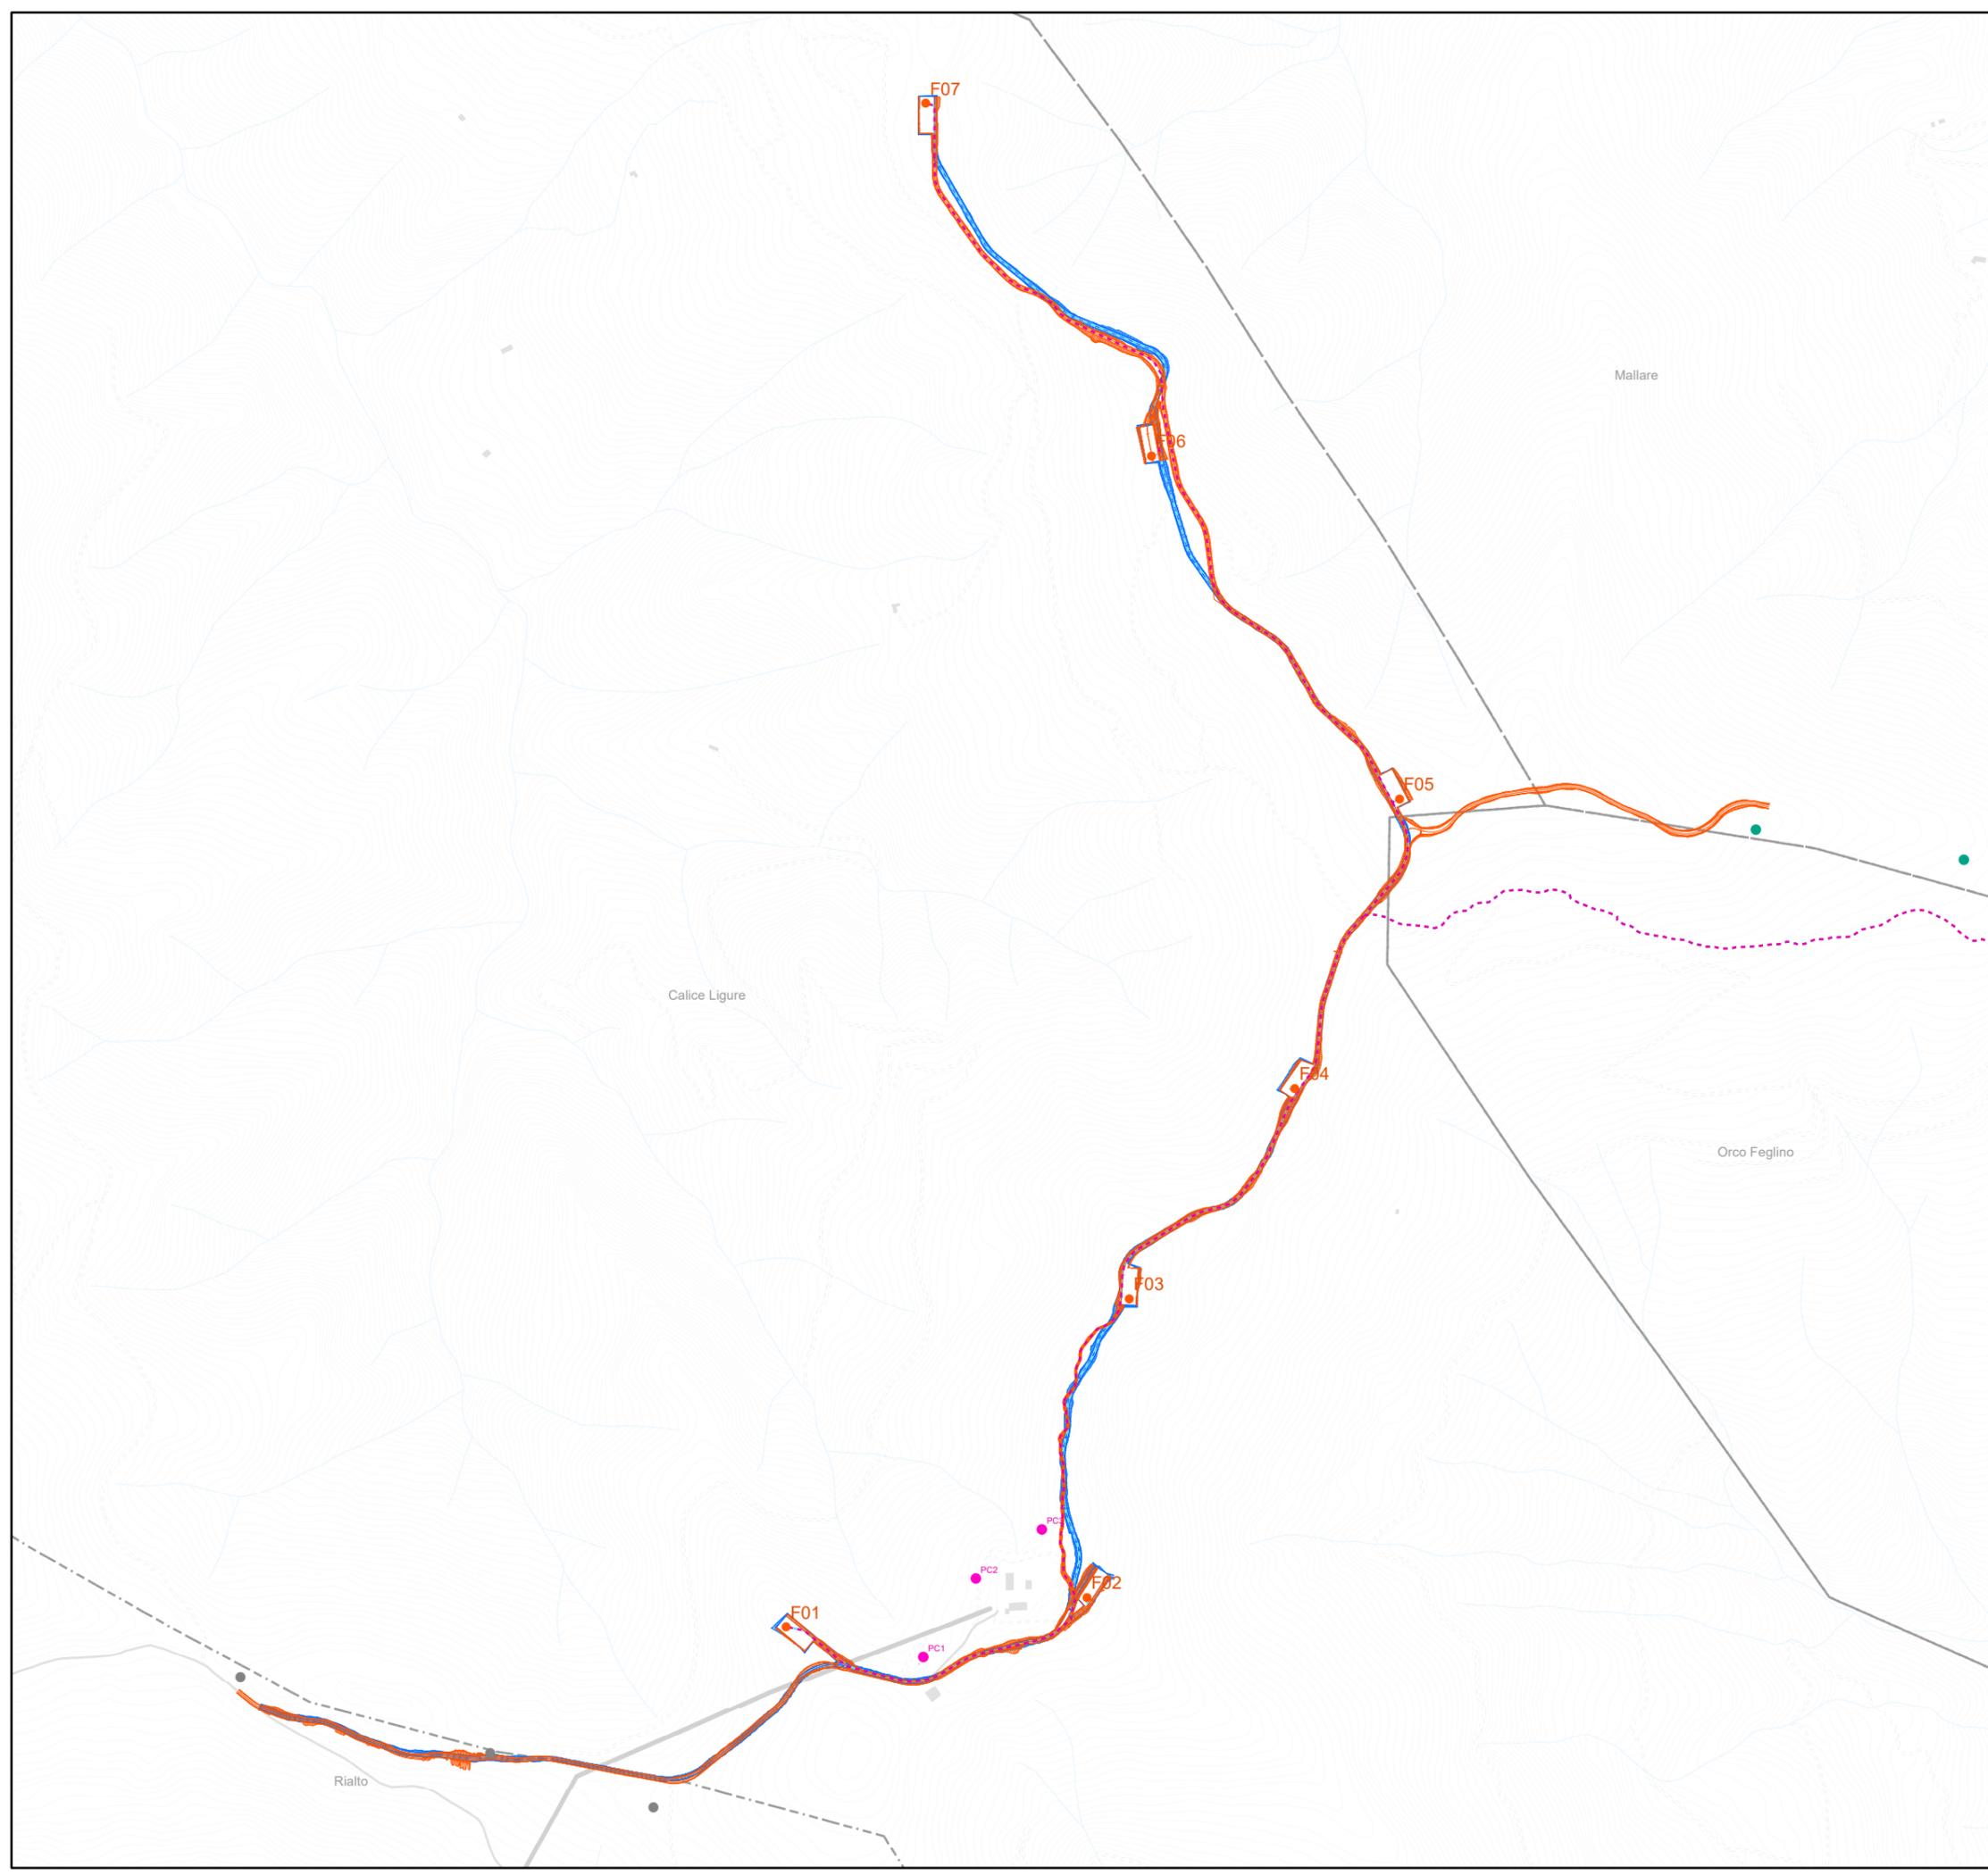

Elementi cartografici di base (selezionati e/o visibili):
Carta Tecnica della Regione Liguria 1.5000
(2007/2013 - II Edizione 3D / DB Topografico)

Reticolo idrografico della Regione Liguria 1:10.000
(DGR n. 507 del 21 giugno 2019)