

### Key plan

**LEGENDA**

- Tracciato ferroviario di progetto
- Progetto Rev. A / Progetto rev. B
- Opera e aree tecniche stralciate dall'appalto
- Opere connesse
- Ingombro rete autostradale di progetto\*

**Viabilità**

- Viabilità primaria
- Viabilità secondaria
- Viabilità principale

**Aree di cantiere**


- CB - Cantiere base
- AT - Area tecnica
- AR - Cantiere di armamento
- Pista di cantiere
- CO - Cantiere operativo
- AS - Area di stoccaggio
- Accesso ai cantieri

**Mitigazioni**

- Barriere antirumore di cantiere fisso
- Bagnatura area di cantiere
- Spazzolatura strade
- Barriere antirumore avanzamento lavori
- Bagnatura piste di cantiere

**Ricettori**

- Residenziale
- Commerciale e servizi
- Industriale e artigianale
- Monumentale, religioso
- Asili, scuole e università
- Ospedali e case di cura
- Pertinenza FS
- Ruderi, Dismessi, Box e Depositi

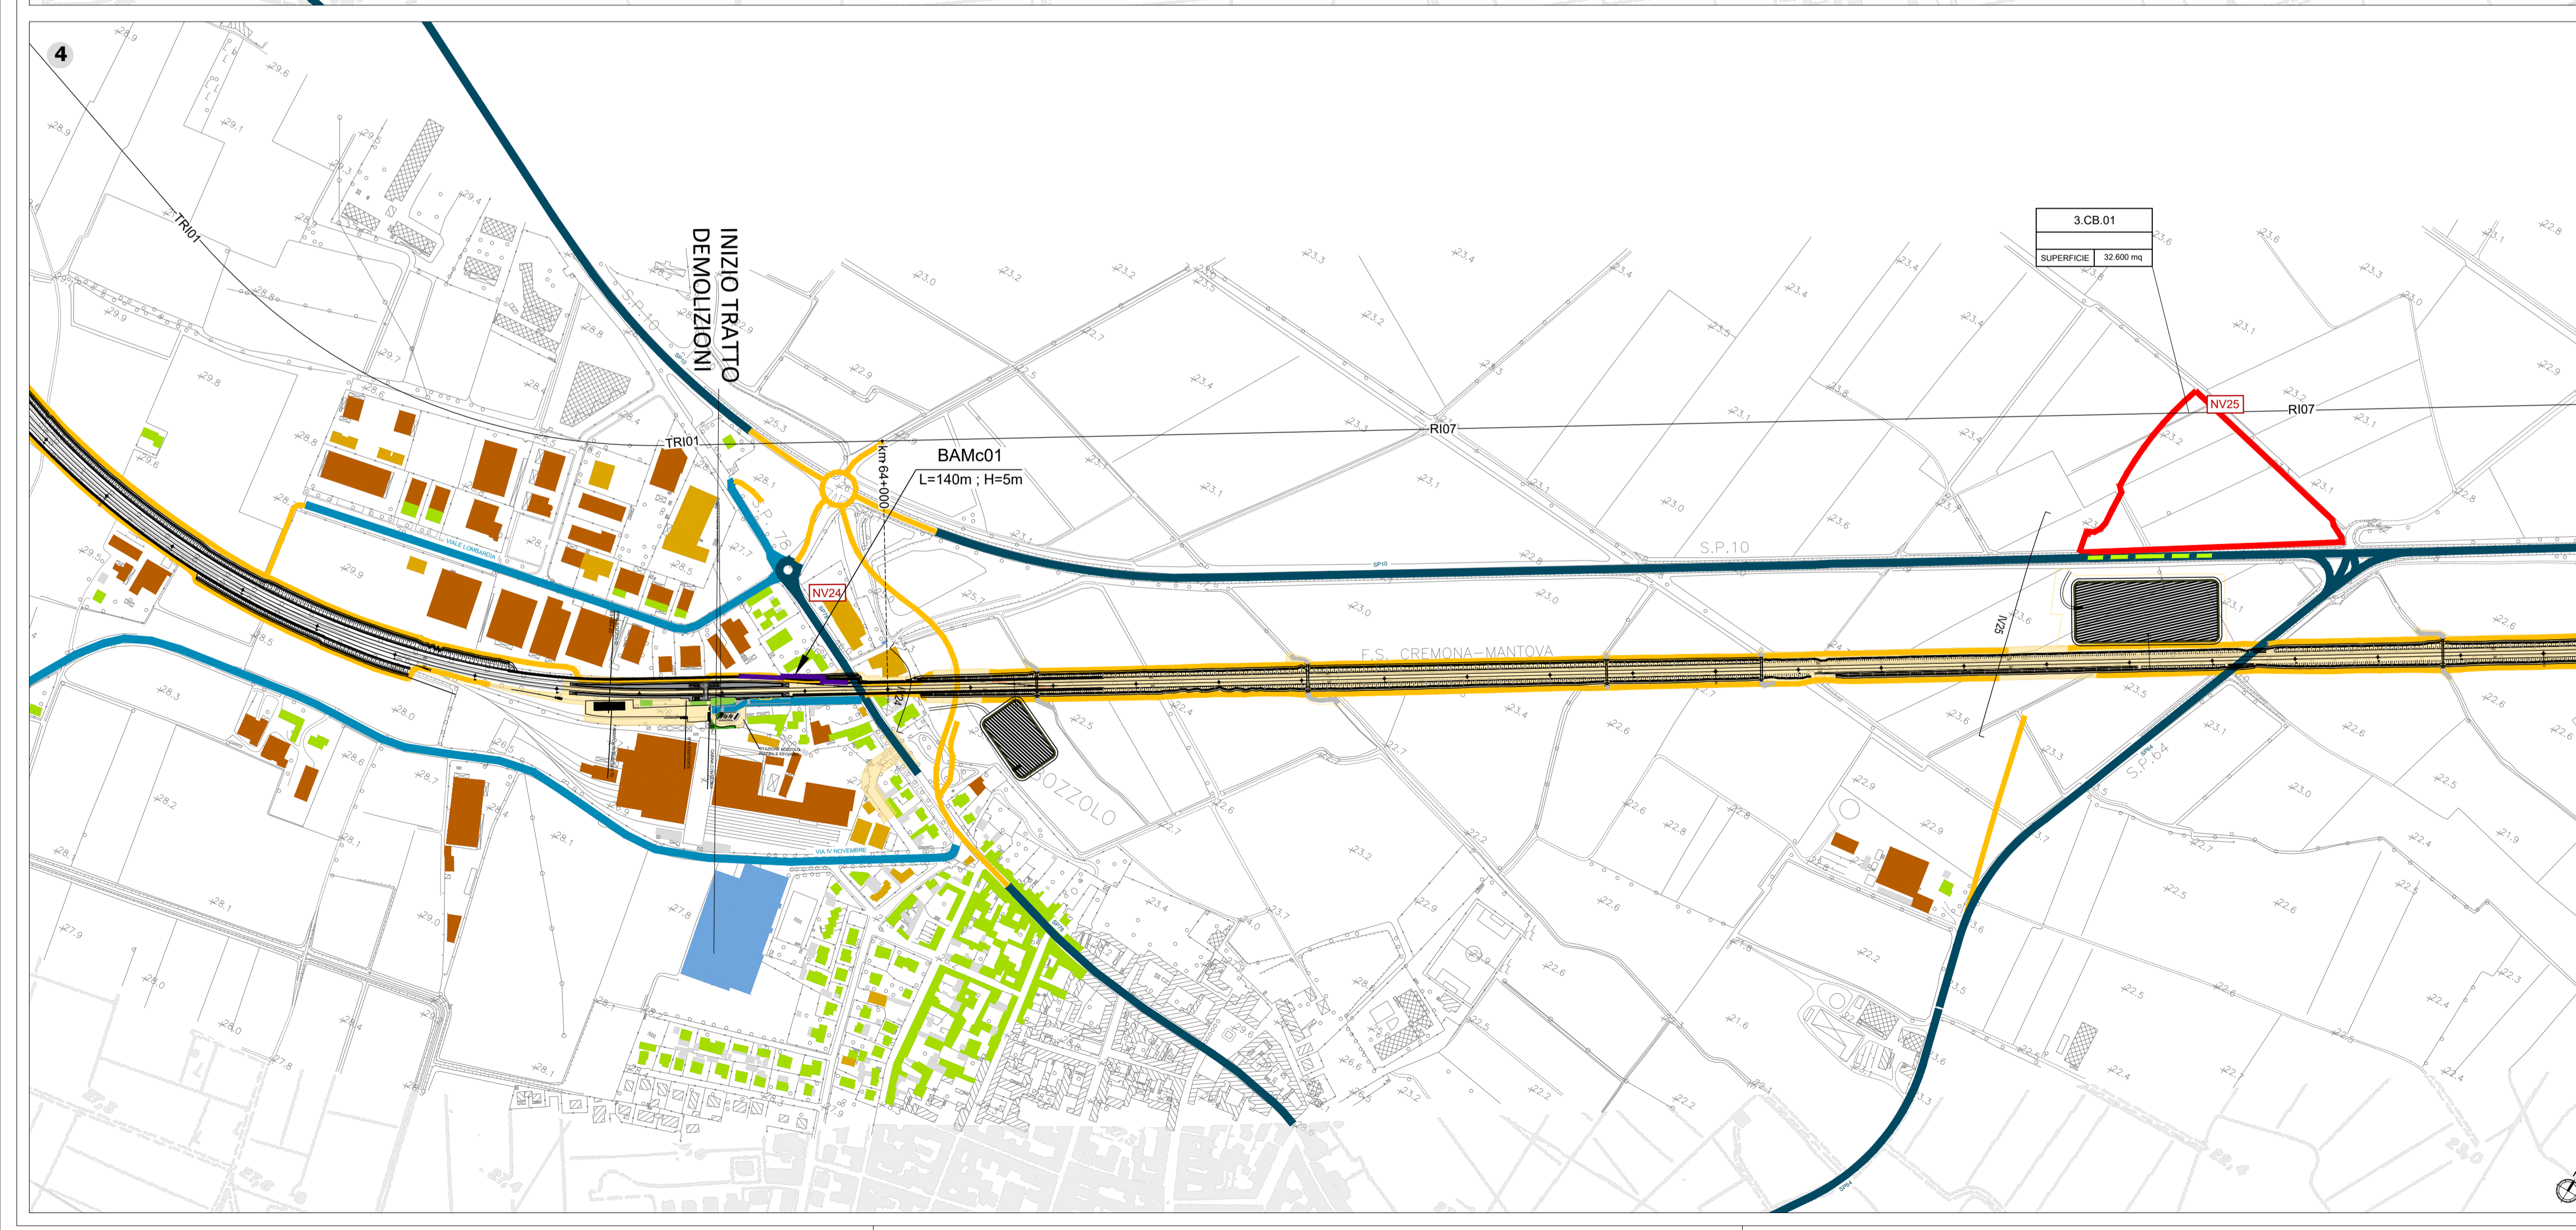

COMMITTENTE: **RFI RETE FERROVIARIA ITALIANA GRUPPO FERROVIE DELLO STATO ITALIANE**

DIREZIONE LAVORI: **ITALFERR GRUPPO FERROVIE DELLO STATO ITALIANE**

APPALTATORE: **PIZZAROTTI SINCE 1910 SAIPEM ICM SALCEF**

PROGETTAZIONE: **ITALCONSULT Lombardi ingegneria FCM ingegneria**

**PROGETTO ESECUTIVO**  
**LINEA MILANO - MANTOVA**  
**TRATTA CODOGNO - MANTOVA**  
**LOTTO FUNZIONALE PIADENA - MANTOVA**  
 CANTIERIZZAZIONE - OPERE "PARTE B1"  
 PAC - PROGETTO AMBIENTALE DELLA CANTIERIZZAZIONE  
 Planimetria localizzazione interventi di mitigazione - Opere di parte B1 (tav 2/6)

APPALTATORE Il Direttore Tecnico Ing. L. Bonadanni	DIRETTORE DELLA PROGETTAZIONE Il Responsabile dell'integrazione della Prestazione specialistica Ing. G. Mondello	PROGETTISTA Ing. G. Mondello	SCALA: 1:5000
--	---	---------------------------------	------------------

COMMESSA	LOTTO	FASE	ENTE	TIPO DOC.	OPERA/DISCIPLINA	PROGR.	REV.
NM55	03	E	ZZ	P5	CA0100	014	B

Rev.	Descrizione	Redatto	Data	Verificato	Data	Approvato	Data	Autorizzato Data
A	Emissione Esecutiva	G. Santagiuliana	20/03/2024	L. Savegnago	20/03/2024	G. Mondello	20/03/2024	NOME E COGNOME DATA
B	Rev per ODI del 02.04.2024	L. Savegnago	04/04/2024	L. Savegnago	04/04/2024	G. Mondello	04/04/2024	

File: NM5503EZZP5CA0100014B n. Elab.: