

Il presente disegno è di proprietà aziendale - La Società tutelerà i propri diritti a termine di legge.



COROGRAFIA Scala 1:500.000

0	22/03/2024	EMISSIONE PER PERMESSI	L.FALCETELLI	F.VITALI	M. BEGINI
INDICE	DATA	REVISIONI	ELABORATO	VERIFICATO	APPROVATO
		PROGETTISTA  Rif.TFM: 011-PJMI-005D-13-DT-D-5244	Dis. 13-DT-D-5244		
			Fg. 1 di 3		
RIFACIMENTO ALL. COMUNE DI BEVAGNA DN 100 (4"), DP 75 bar			Comm. NR/19093		
			INDICE	0	
TRACCIATO DI PROGETTO CON OTTIMIZZAZIONI - STRUMENTI DI TUTELA E PIANIFICAZIONE URBANISTICA			Scala 1:10000		
			Sostituisce il		

RIFACIMENTO ALL. COMUNE DI BEVAGNA
DN 100 (4"), DP 75 bar


TRACCIATO DI PROGETTO CON OTTIMIZZAZIONI -
STRUMENTI DI TUTELA E PIANIFICAZIONE URBANISTICA

0	22/03/2024	EMISSIONE PER PERMESSI	L.FALCETELLI	F.VITALI	M.BEGINI
INDICE	DATA	REVISIONI	ELABORATO	VERIFICATO	APPROVATO
			Dis.	13-DT-D-5244	
			Comm.	NR/19093	

Foglio
2
di 3
Scala
1:10000



Rif.TFM: 011-PJMI-0050-13-DT-D-5244

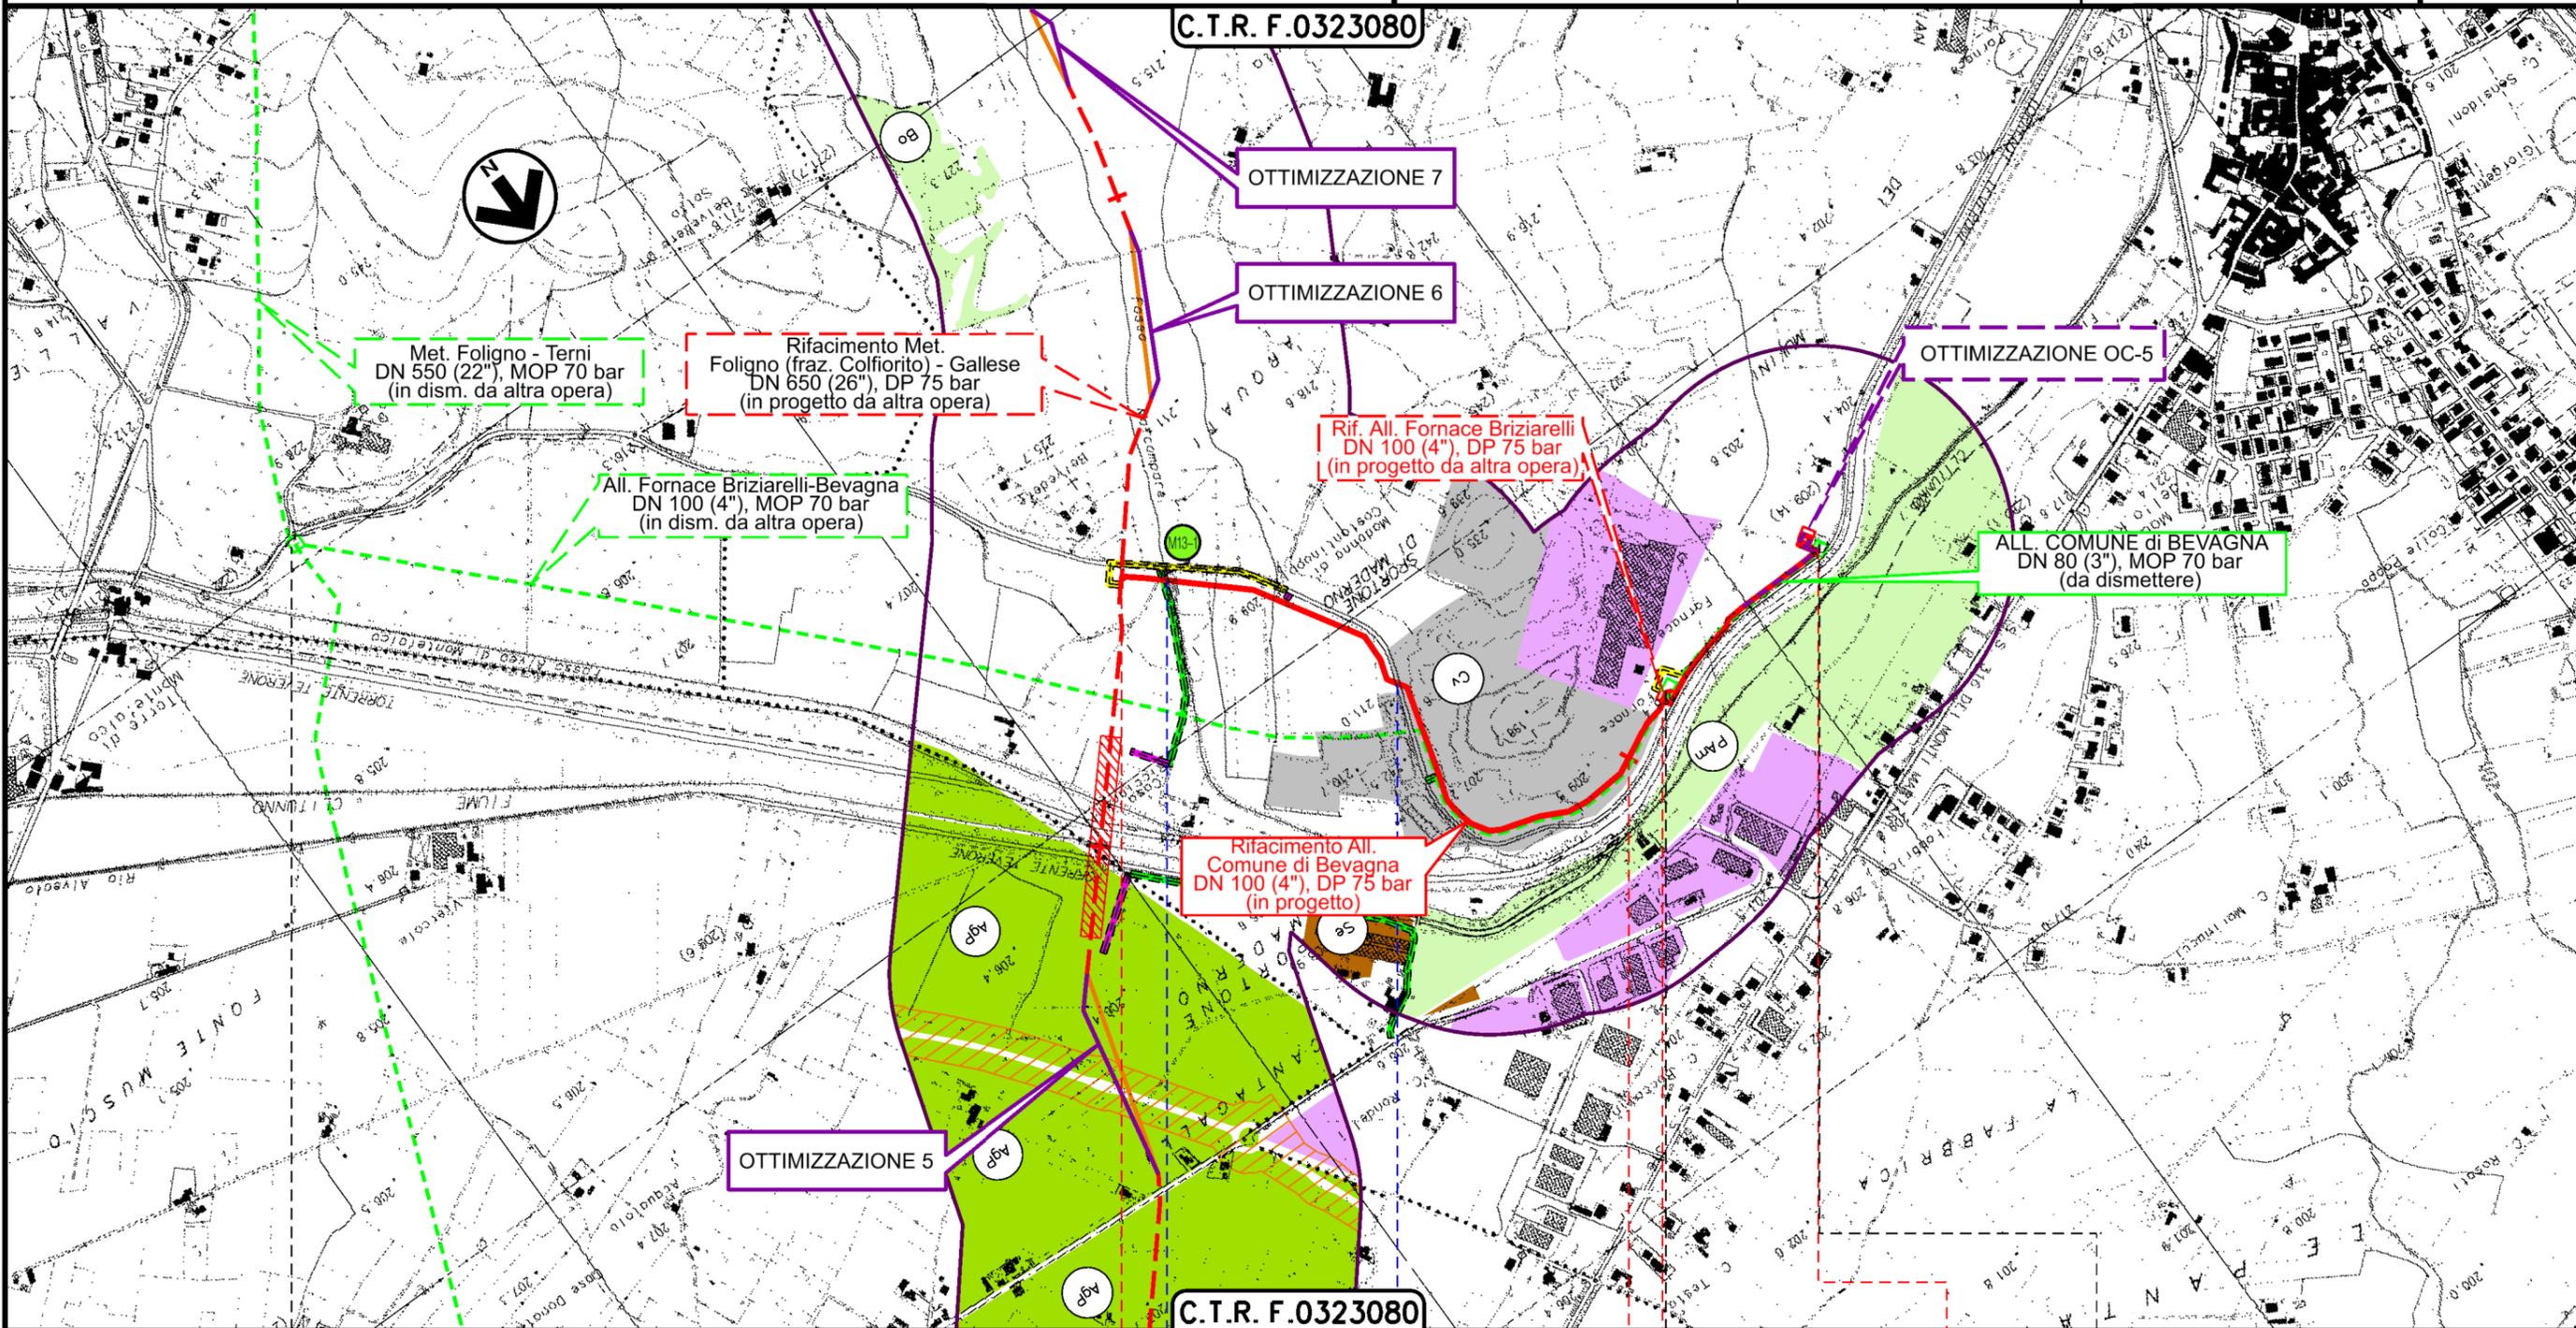

Il presente disegno è di proprietà aziendale - La Società tutelerà i propri diritti a termine di legge.

0+000 1 1+530

BEVAGNA
PERUGIA



● Fosso Malcompare ● Via Teverone

TRACCIATO DI PROGETTO CON OTTIMIZZAZIONI -
STRUMENTI DI TUTELA E PIANIFICAZIONE URBANISTICA



LEGENDA

SIMBOLOGIA CARTOGRAFICA

- | | | | |
|--|---|--|---|
| | Metanodotto in progetto | | Altri metanodotti in progetto |
| | Metanodotti in esercizio | | Metanodotti e impianti in progetto da altra opera |
| | Metanodotti da porre fuori esercizio e recuperare | | Gallerie, Tunnel, Mini-Microtunnel, Raise Boring e T.O.C. |
| | Aree impianti stacco-terminale in progetto da altra opera | | Impianti di linea in progetto |
| | Aree impianti stacco-terminale esistenti | | Impianti di linea su rete in esercizio |
| | Strade di accesso provvisorio | | Impianti di linea da porre fuori esercizio e recuperare |
| | Strada di accesso all'impianto | | Metanodotti e impianti di linea per i quali e' prevista la cessazione del rapporto di fornitura del gas con richiesta di cancellazione dell'allacciamento (da dismettere) |
| | Adeguamento strade esistenti | | Piazzola di stoccaggio tubazioni |
| | Limite sovrapposizione fogli | | Strade di recente realizzazione |
| | Fascia di studio (300 m dall'asse della condotta) | | |

SIMBOLOGIA MECCANICA

- | | |
|--|--|
| | Punto di intercettazione di linea (P.I.L.) |
| | Punto di intercettazione di derivazione importante (P.I.D.I.) |
| | Punto di intercettazione di derivazione semplice con stacco da P.I.L. (P.I.D.S.) |
| | Punto di intercettazione e derivazione semplice con stacco da Linea (P.I.D.S.) |
| | Punto di intercettazione con discaggio di allacciamento (P.I.D.A.) |
| | Punto predisposto per il discaggio di allacciamento (P.P.D.A.) |
| | Punto di sezionamento elettrico terminale (P.S.E.T.) |
| | Stazione predisposta per lancio e ricevimento PIG |
| | Impianto di riduzione/regolazione della pressione |

SIMBOLOGIA TEMATICA

- | | |
|--|--|
| | Tracciato in progetto depositato (SIA) - tratto da abbandonare Linea Principale |
| | Tracciato in progetto depositato (SIA) - tratto da abbandonare Allacciamento |
| | Ottimizzazioni metanodotto in progetto (post SIA) Linea Principale |
| | Ottimizzazioni metanodotto in progetto (post SIA) Allacciamento |
| | ZONE A PREVALENTE FUNZIONE PRODUTTIVA (Zone D)
Aree industriali ed artigianali (includendo le relative aree di completamento ed espansione) |
| | ZONE AGRICOLE (Zone E)
Zone agricole senza particolari prescrizioni |
| | ZONE DI USO PUBBLICO E DI INTERESSE GENERALE (Zone F)
non comprese nelle zone urbane
Se - Servizi ed attrezzature tecnologiche
Sc - Scuole
Cu - Culto
Vp - Verde pubblico
Pp - Parcheggi |
| | ZONE AGRICOLE DI INTERESSE
AgP - Aree di particolare interesse agricolo, di pregio
Ul - Ambiti degli uliveti |
| | ZONE VINCOLATE E DIRISPETTO
PAm - Di interesse paesaggistico e/o ambientale e/o storico
Ap - Aree protette
Bo - Ambiti boschivi |
| | ALTRE ZONE
Mi - Militare
Di - Discariche
Al - Altre
Vpe - Vincolo preordinato all'esproprio
Epc - Aree per l'emergenza protezione civile
Ins - Insediato sparso
Edifici di valore storico/architettonico/tipologico
De - Depuratore |

Il presente disegno e' di proprieta' aziendale - La Societa' tutelera' i propri diritti a termine di legge.

Progressiva chilometrica	N.	
Comuni		
Province		
Impianti		
Attraversamenti	TIPOLOGIA ATTRAVERSATA (SS n. **, corso d'acqua, ferrovia, ecc.)	
Ottimizzazioni Linea principale rispetto tracciato SIA	Strade	
	Allargamenti	
	Piazzole	
Ottimizzazioni Allacciamenti rispetto tracciato SIA	Strade	TRATTI OTTIMIZZATI
	Allargamenti	TRATTI OTTIMIZZATI