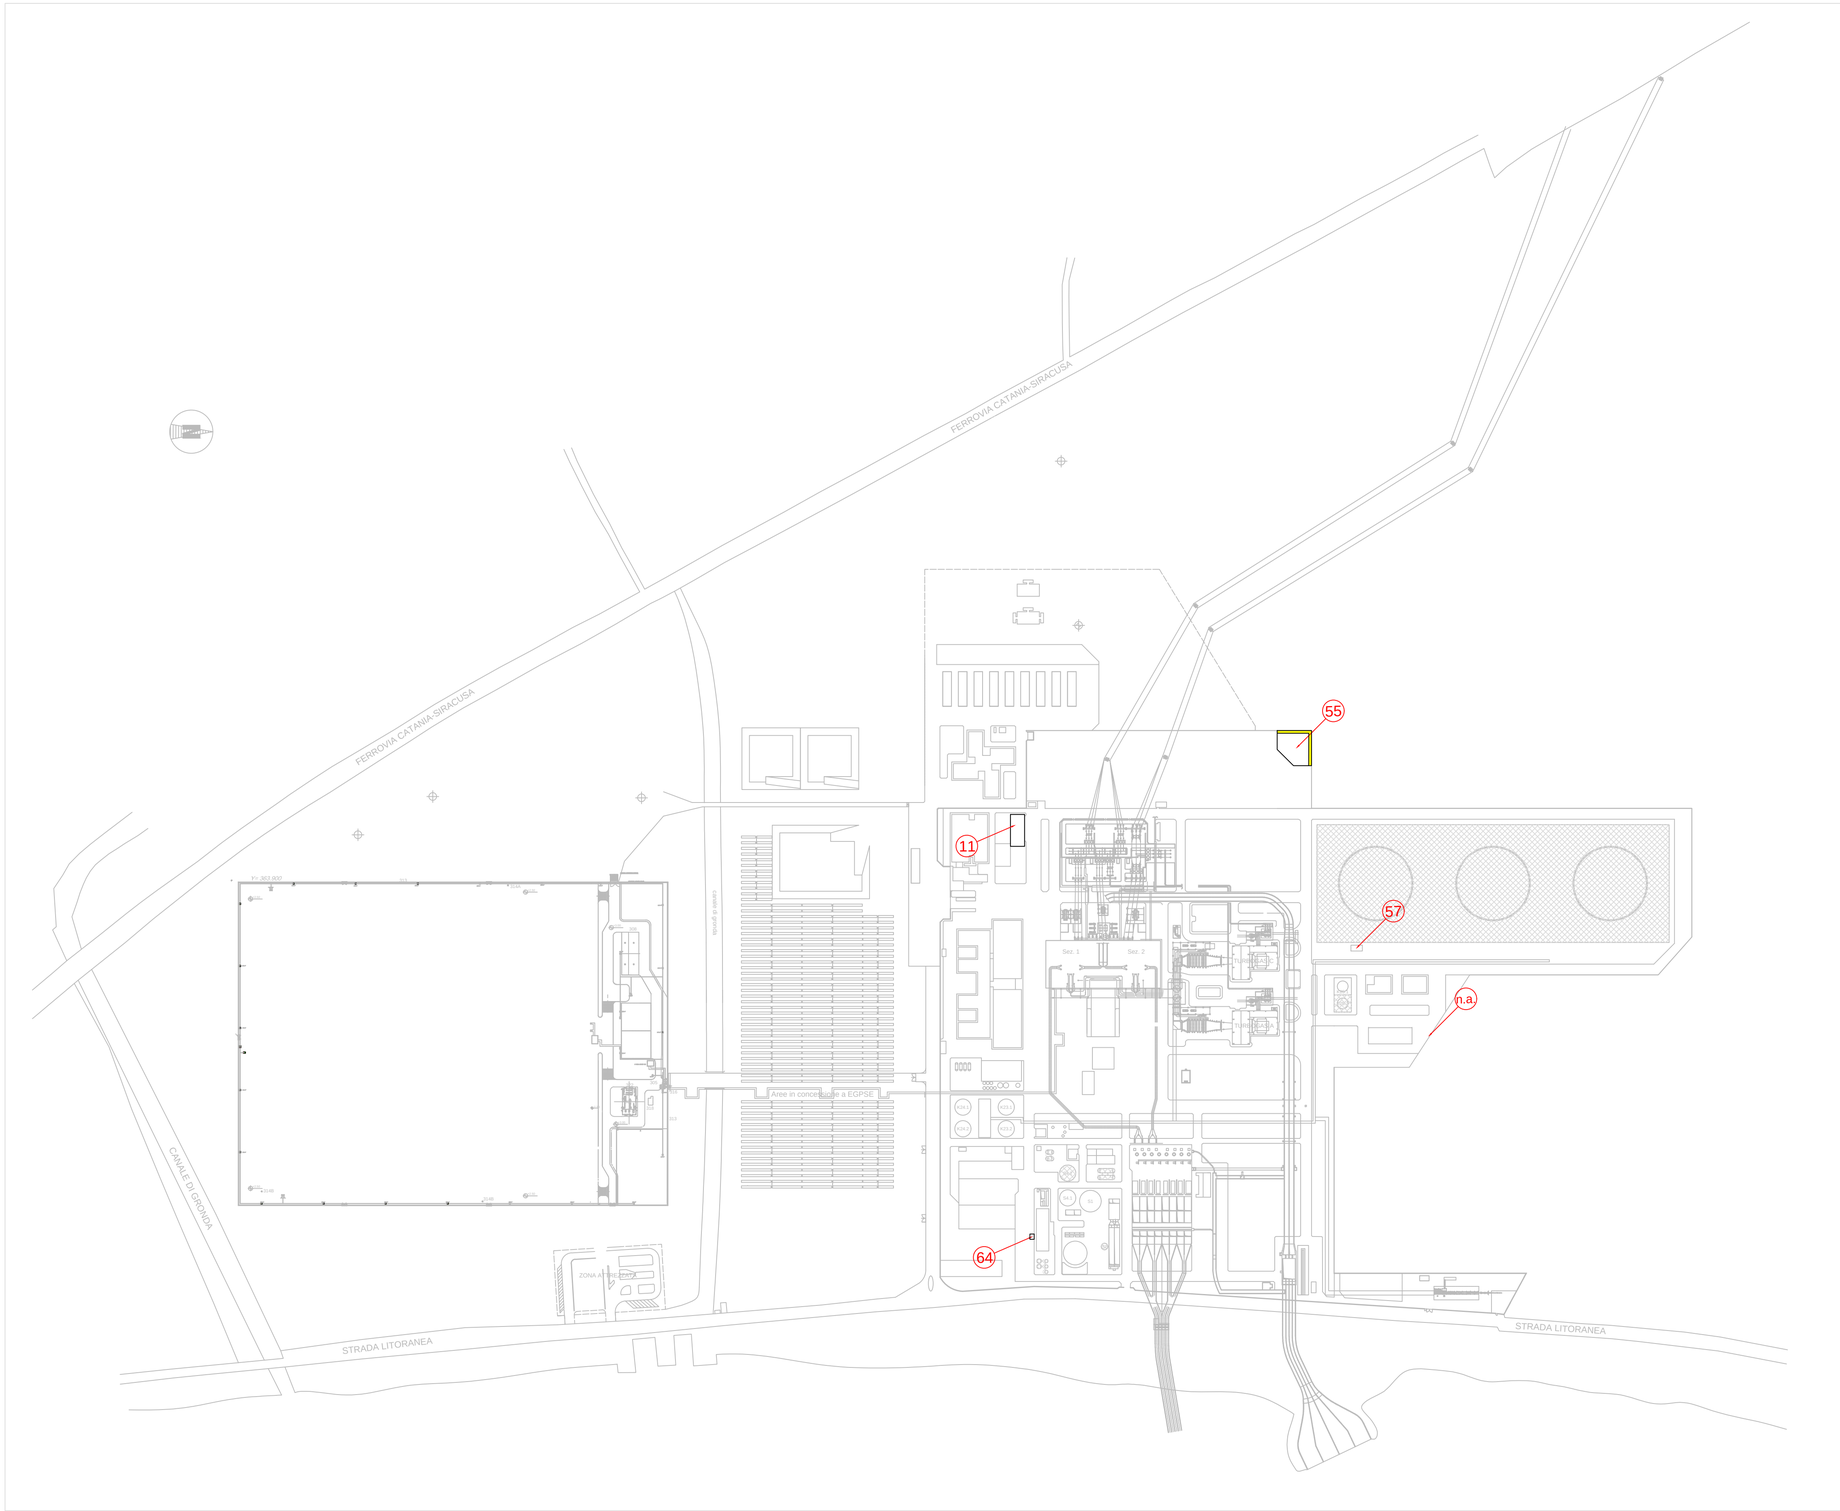

LEGENDA AREE DEPOSITI TEMPORANEI RIFIUTI

Dep. N.	Tipologia rifiuti in deposito temporaneo		Capacità di deposito (m3)	Superficie (m 2)	Georeferenziazione (Sys di coordinate)
	CER	Descrizione			
64	100121	fanghi prodotti dal trattamento in loco degli effluenti, diversi da quelli di cui alla voce 100120	~ 40	~ 20	E 514400 N 4115400 WGS84-F33
55	150101 150102 150103 150203 160214 160306 161002 **170201** 170202 170302 170504 170604 170904 180901 180903 170402 170405 170411	imballaggi di carta e cartone imballaggi in plastica imballaggi in legno assorbenti, materiali filtranti, stracci e indumenti protettivi, diversi da quelli di cui alla voce 150202 apparecchiature fuori uso, diverse da quelli di cui alle voci da 16 02 09 a 16 02 13 rifiuti organici diversi da quelli di cui alla voce 160305 rifiuti liquidi acquosi, diversi da quelli di cui alla voce 16 10 01 legno vetro miscele bituminose diverse da quelle di cui alla voce 17 03 01 terra e rocce, diverse da quelle di cui alla voce 17 05 03 materiali isolanti, diversi da quelli di cui alle voci 17 06 01 e 17 06 03 rifiuti misti dell'attività di costruzione e demolizione, diversi da quelli di cui alle voci 17 09 01, 17 09 02 e 17 09 03 rifiuti solidi prodotti dal processo di filtrazione e vaglio primari rame e suoi leghe alluminio ferro e acciaio cavi, diversi da quelli di cui alla voce 17 04 10	~ 1.200	~ 900	E 518975 N 4113375 WGS84-F33
	Altri rifiuti sporadicamente prodotti e non prevedibili				
57	120103* 130307*	oli minerali per motori, ingranaggi e lubrificazione, non clorurati oli minerali isolanti e termoconduttori non clorurati	~ 20	~ 50	E 515130 N 4113545 WGS84-F33
n.a.	191308	rifiuti liquidi acquosi e concentrati acquosi prodotti dalle operazioni di risanamento delle acque di falda, diversi da quelli di cui alla voce 191307	~ 30	~ 25	E 515050 N 4113600 WGS84-F33
11	130101* 130110* 150202* 160107* 160213* 160509* 160601 160708* 160709* 170204* 170301* 170407* 170503* 170602* 170903*	polveri dei gas di combustione contenenti sostanze pericolose imballaggi contenenti residui di sostanze pericolose o contaminati da tali sostanze assorbenti, materiali filtranti (inclusi filtri dell'olio non specificati altrimenti), stracci e indumenti protettivi, contaminati da sostanze pericolose filtri dell'olio apparecchiature fuori uso, contenenti componenti pericolosi diversi da quelli di cui alle voci 160209 e 160212 sostanze chimiche di laboratorio contenenti o costituite da sostanze pericolose, comprese le miscele di sostanze chimiche di laboratorio batterie al piombo rifiuti contenenti olio rifiuti contenenti altre sostanze pericolose vetro, plastica e legno contenenti sostanze pericolose o da esse contaminati miscele bituminose contenenti catrame di carbone rifiuti metallici contaminati da sostanze pericolose terra e rocce, contenenti sostanze pericolose altri materiali isolanti contenenti o costituiti da sostanze pericolose rifiuti misti dell'attività di costruzione e demolizione (compresi rifiuti misti) contenenti sostanze pericolose	~ 1.000	~ 390	E 515027 N 4113230 WGS84-F33
	200121* Altri rifiuti sporadicamente prodotti e non prevedibili	tubi fluorescenti ed altri rifiuti contenenti mercurio			

Zona box chiusi

Aree Dismesse

Rev. No.	Date	Issued by	Description of the revision	Collaboration	Approved by	Issued by	Pg.
3	29/09/2023		adeguamento Plan				
2	09/04/2023		adeguamento Plan				
1	22/02/2022		correzione codice EER		DAL	RL	
0	10/05/2021		adeguamento plan		DAL	RL	

ENEL PRODUZIONE S.p.A.

PROJECT: Autorizzazione Integrata Ambientale A.I.A.
Project: DM 154 del 19 maggio 2021

U.B. IMPIANTO TERMOELETTRICO ARCHIMEDE - PRIOLO GARGALLO
Planimetria dello stabilimento con individuazione
delle aree per il deposito temporaneo di rifiuti

Scale	Drg No.	Issue date	Rev.	Sheet No.	Sheets No.	Size
1: 2000	9_229_2021	3	3	1	1	A3

This design documents the property of Enel Produzione S.p.A.
It is strictly forbidden to reproduce the document, in whole or in part, to disclose its contents to third parties and to use it without previous written consent of Enel Produzione S.p.A.