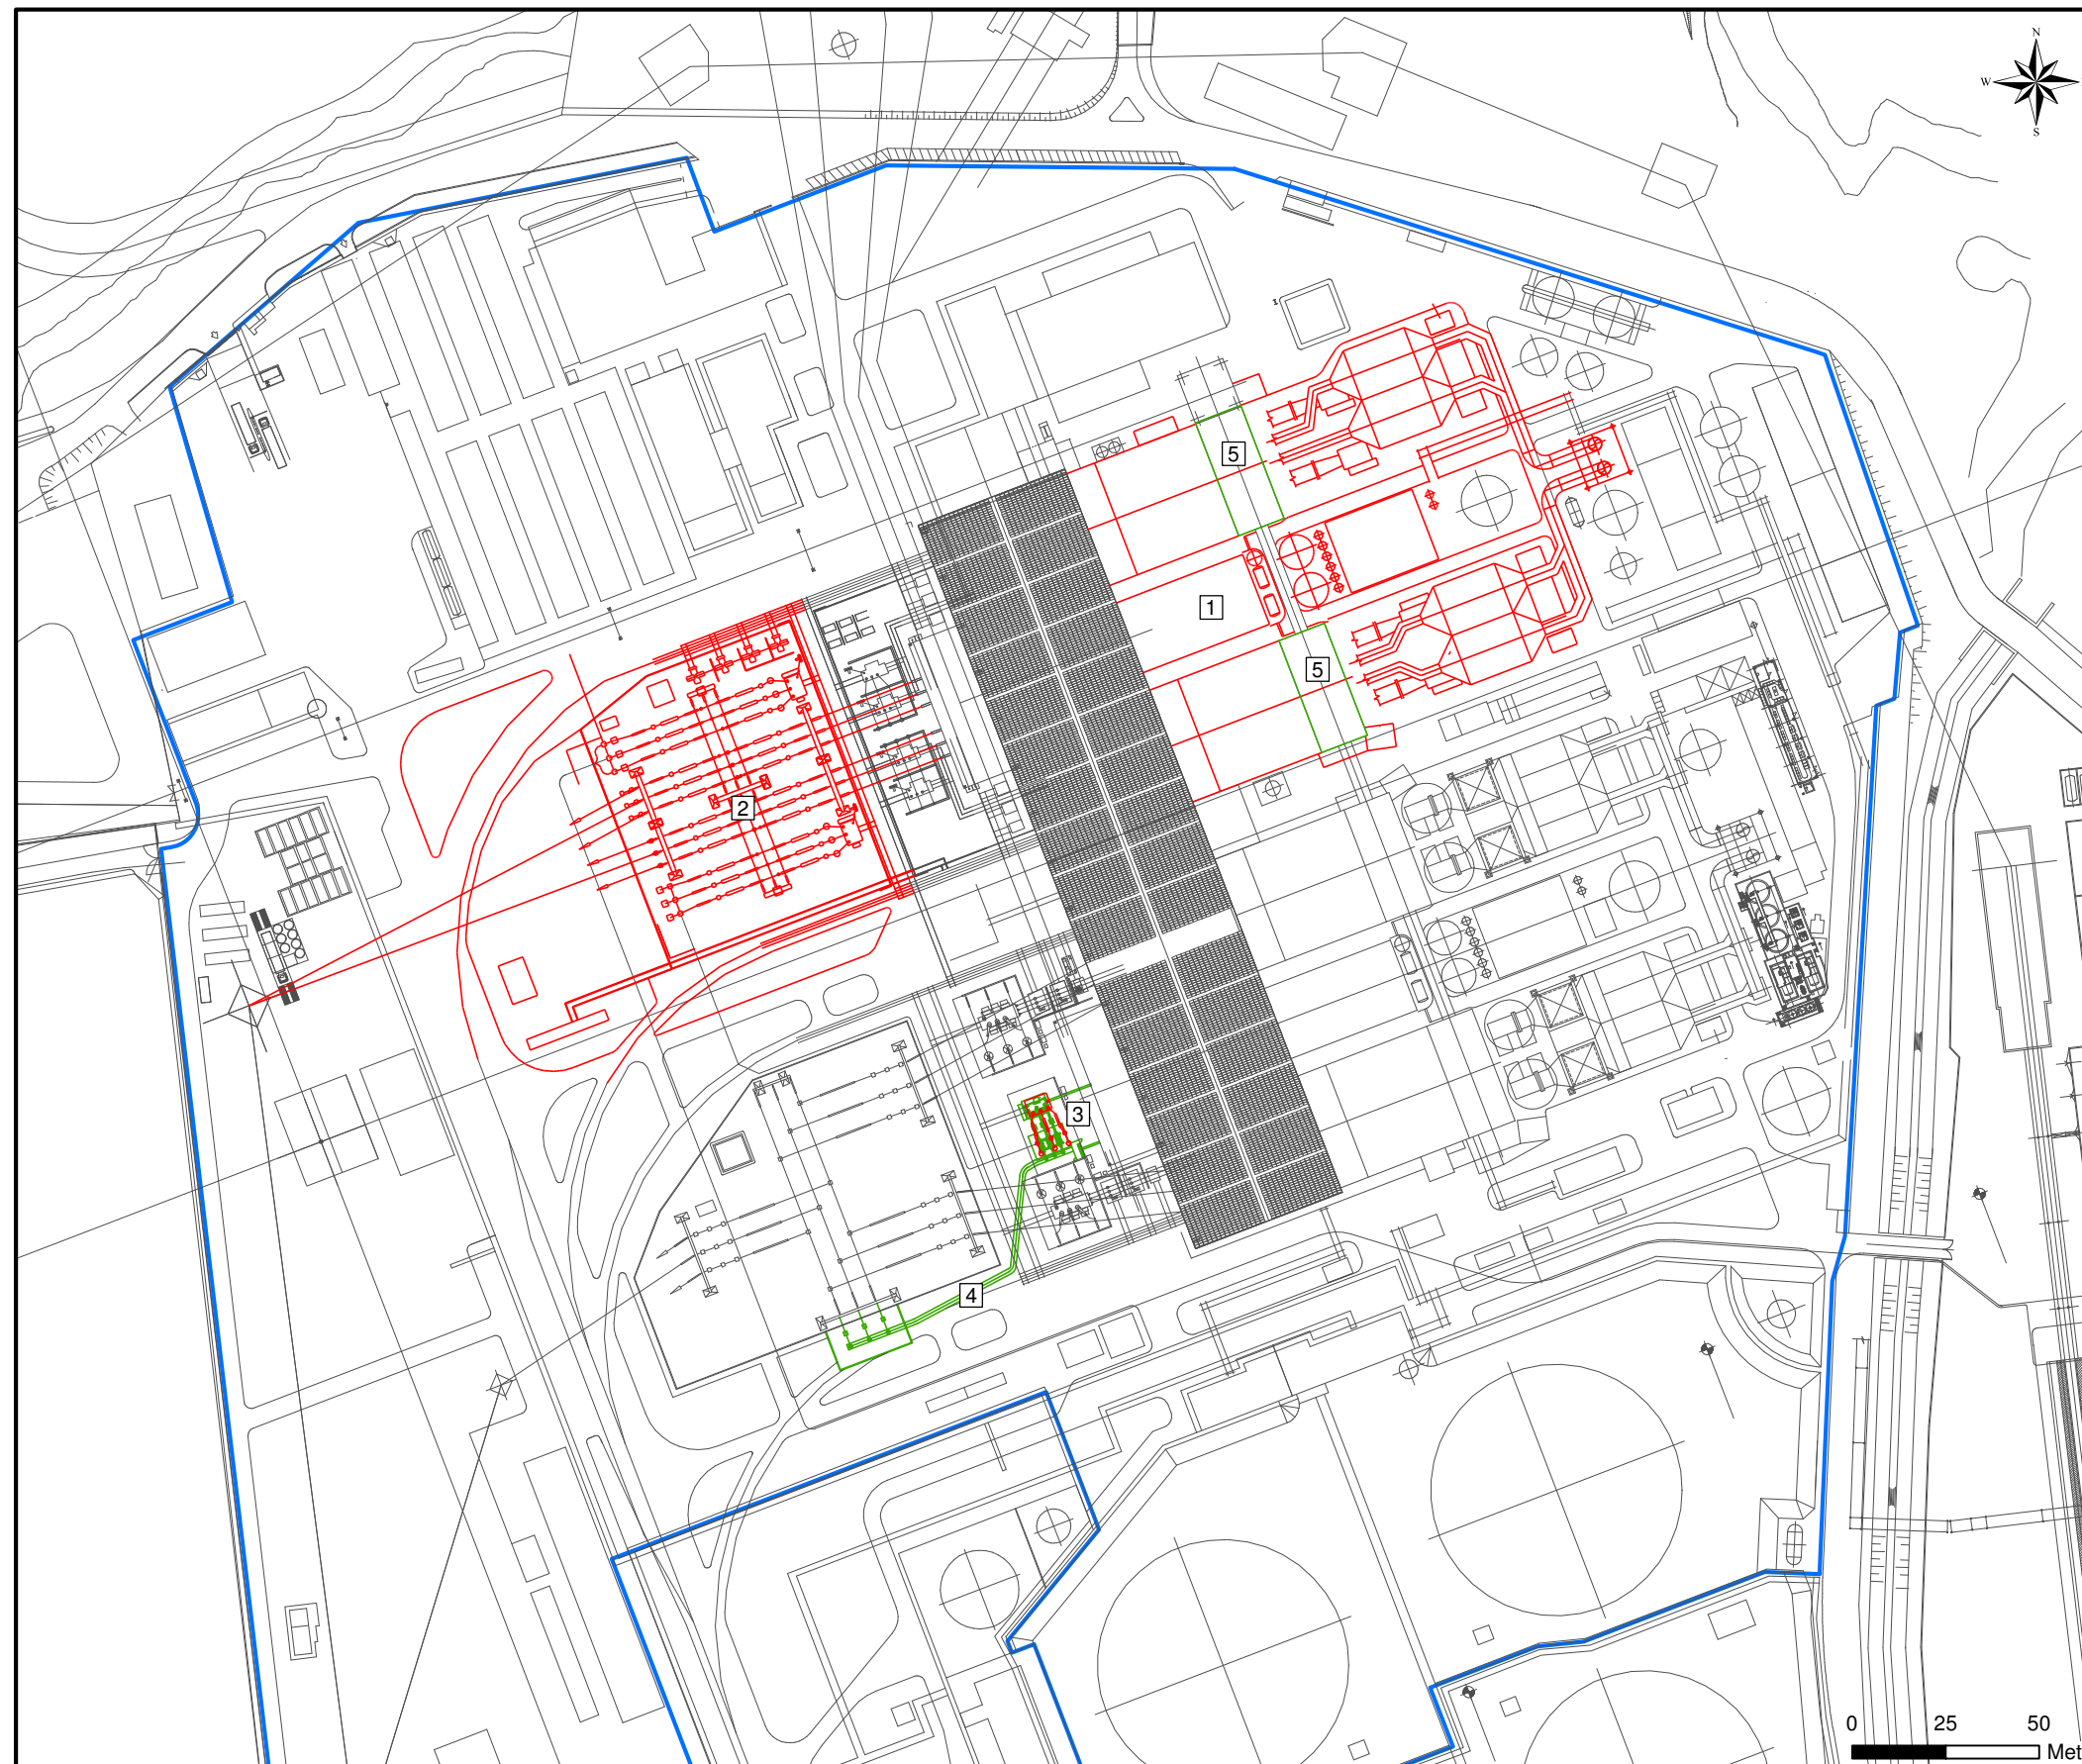


Figura A3a Individuazione Interventi in Progetto (Scala 1:2.000)

LEGENDA
Interventi in Progetto

- 1 Demolizione Unità 1 e 2
- 2 Demolizione Sottostazione Elettrica a 220 kV
- 3 Demolizione TAG3 220 kV
- 4 Installazione Nuovo TAG 380 kV
- 5 Rinforzo Strutture Metalliche a Supporto del Nastro Trasportatore

- Localizzazione CENTRALE BRINDISI NORD

Localizzazione dell'Impianto su Carta Tecnica Regionale
