

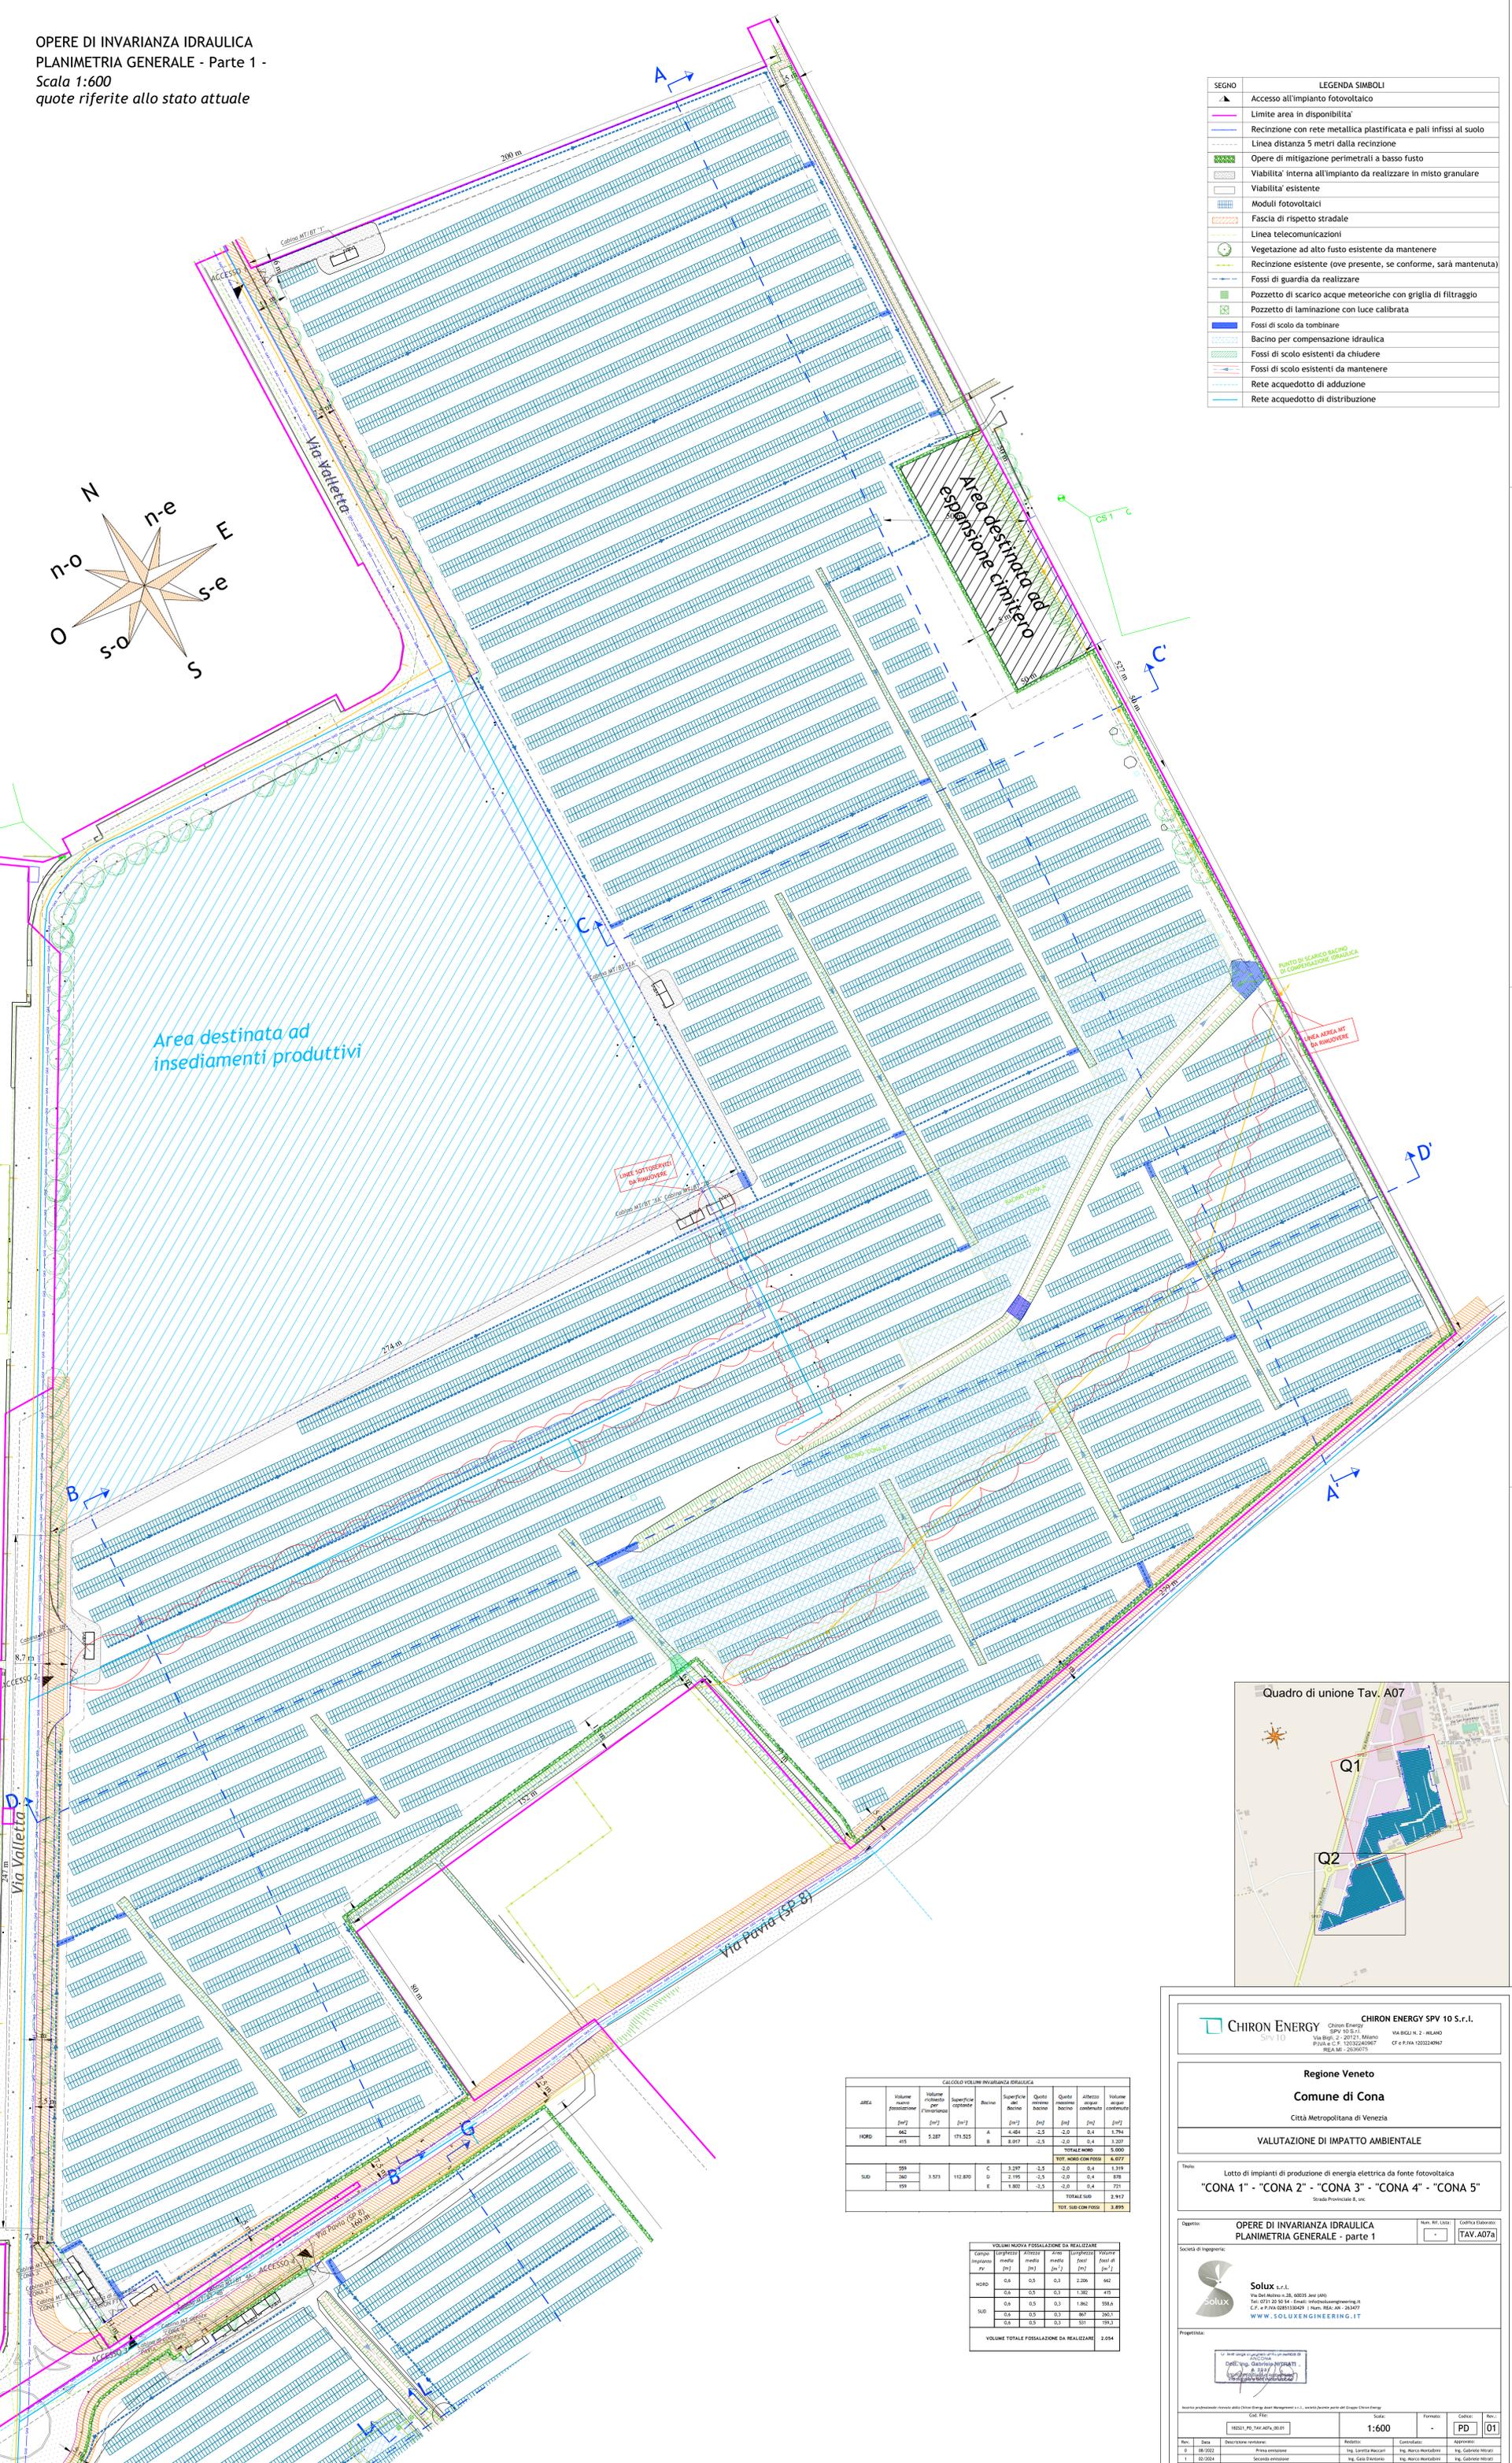


SEGNO	LEGENDA SIMBOLI
	Accesso all'impianto fotovoltaico
	Limite area in disponibilità
	Recinzione con rete metallica plastificata e pali infissi al suolo
	Linea distanza 5 metri dalla recinzione
	Opere di mitigazione perimetrali a basso fusto
	Viabilità interna all'impianto da realizzare in misto granulare
	Viabilità esistente
	Moduli fotovoltaici
	Fascia di rispetto stradale
	Linea telecomunicazioni
	Vegetazione ad alto fusto esistente da mantenere
	Recinzione esistente (ove presente, se conforme, sarà mantenuta)
	Fossi di guardia da realizzare
	Pozzetto di scarico acque meteoriche con griglia di filtraggio
	Pozzetto di laminazione con luce calibrata
	Fossi di scolo da tombinare
	Bacino per compensazione idraulica
	Fossi di scolo esistenti da chiudere
	Fossi di scolo esistenti da mantenere
	Rete acquedotto di adduzione
	Rete acquedotto di distribuzione

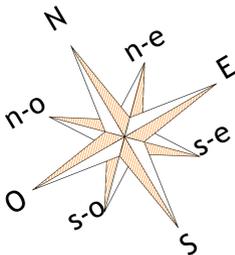

Area destinata ad insediamenti produttivi

Area destinata ad espansione cimitero

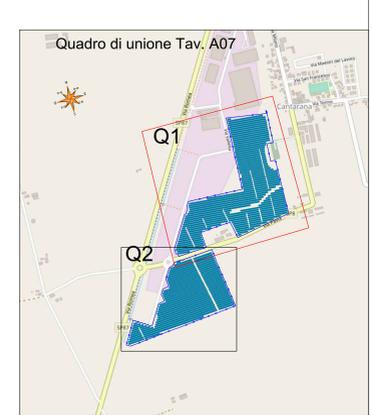

AREA	Volume nuovo fotovoltaico [m³]	Volume esistente per compensazione [m³]	Superficie del bacino [m²]	Quota minima [m]	Quota massima [m]	Altezza [m]	Volume acqua compensato [m³]	
NORD	462	5.287	171.525	A -4.484	-2,5	-2,0	0,4	1.794
	415			B 8.917	-2,5	-2,0	0,4	3.207
TOTALE NORD								5.000
TOT. NORD CON FOSSI								6.077
SUD								
	559			C 3.297	-2,5	-2,0	0,4	1.319
	360	3.573	112.870	D 2.195	-2,5	-2,0	0,4	878
	559			E 1.902	-2,5	-2,0	0,4	721
TOTALE SUD								2.917
TOT. SUD CON FOSSI								3.895


CHIRON ENERGY CHIRON ENERGY SPV 10 S.r.l.
CHIRON ENERGY SPV 10 S.r.l.
 REA MI - 2636075

Regione Veneto
Comune di Cona
 Città Metropolitana di Venezia

VALUTAZIONE DI IMPATTO AMBIENTALE

Lotto di impianti di produzione di energia elettrica da fonte fotovoltaica
"CONA 1" - "CONA 2" - "CONA 3" - "CONA 4" - "CONA 5"

Opere di invarianza idraulica
PLANIMETRIA GENERALE - parte 1

Solux S.r.l.
 WWW.SOLUXENGINEERING.IT

Scala: **1:600**



Cont.: **PD** | 01