

**IMPIANTO DI RETE PER LA CONNESSIONE A 20 kV  
DI LOTTO DI IMPIANTI DI PRODUZIONE**

Ubicati nel Comune di Cona (VE)

Committente:



**CHIRON ENERGY SPV 10 S.R.L.**  
Via Bigli N. 2, MILANO (MI)  
C.F. e P.IVA 12032240967

Chiron Energy  
SPV 10 S.r.l.  
Via Bigli, 2 - 20121, Milano  
PIVA e C.F. 12032240967  
REA MI - 2636075

**PROGETTO DEFINITIVO**

**DOCUMENTAZIONE GENERALE  
TAVOLA VARIANTE P.R.G DEL COMUNE DI CORREZZOLA  
- STATO FUTURO -**

**IDENTIFICAZIONE ELABORATO**

Livello prog.	Codice OGAL	N. documento	TOT. documenti	COL. FILE	DATA	SCALA
PD	295201061 - ex 10738740 10799274 - 306449523	TAV. IR17	-	182521_PD_IR_17_00.01	27/02/2024	1:4.000

REV.	DATA	DESCRIZIONE	ESEGUITO	VERIFICATO	APPROVATO
00	02/2024	Prima emissione	S. MODA	ING. M. MONTACCHI	ING. G. VENTURI


Società di Progettazione:  
**Solux S.r.l.**  
Via del Mulino n.28, 60025 Jesi (AN)  
Tel: 0731 20 50 54 - Email: info@soluxengineering.it  
C.F. e P.IVA 02851330429 | Num. REA: AN - 263477  
[WWW.SOLUXENGINEERING.IT](http://WWW.SOLUXENGINEERING.IT)

Progettista:  
(Timbro e firma)  
Dott. Ing. Gabriele NISTRATI  
n. 2437  
15/02/2024

Il Richiedente:  
**CHIRON ENERGY SPV 10 S.r.l.**  
Via Bigli n. 2, Milano (MI)  
C.F. e P.IVA: 12032240967

Gestore Rete Elettrica:  
CHIRON ENERGY SPV 10 S.r.l.  
Via Bigli n. 2, Milano (MI)  
C.F. e P.IVA: 12032240967

**STATO VIGENTE**  
**COMUNE DI CORREZZOLA**  
**VARIANTE PARZIALE AL P.R.G**  
*ai sensi del terzo comma dell'art. 50 L.R. 61/85*  
**Stralcio Tav. N°13 - 1 - 2**  
**Scala 1:4.000**

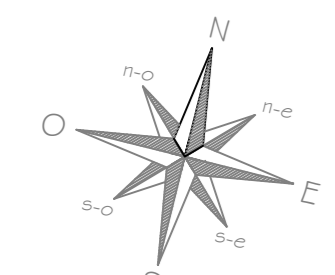

**LEGENDA**

— CONFINI COMUNALE

**DISCIPLINA DEL TERRITORIO**

**Sistema Ambientale**

Zone Agricole

- Zone "Z1" (art. 12)
- Zone "Z2" (art. 12)
- Zone "Z3" (art. 12)
- Zone "Z4" (art. 12)

Zone di Tutela

- CORPO D'ACQUA (art. 16)
- ARONNATURE (art. 16)
- GRUINE (art. 16)
- VERDE PRIVATO VINCULATO (art. 16)

**BENI CULTURALI**

- EDIFICI DI VALORE STORICO-TESTIMONIALE (art. 20)

**VINCOLI E FASCE DI RISPETTO**

- AREE VINCOLATE AI SENSI DEL D.Lgs. 460/1999 (art. 26)
- FASCE DI RISPETTO STORICO, FERRARIANO, CANTARANA, ELETTRODOTTI, SEPARAZIONI, MURINI DI DISTRIBUZIONE DPL (art. 27)
- METANODOTTO (art. 27)
- ELETTRODOTTO (art. 27)

**Sistema Insedativo**

Zonizzazione

- ZONE "A1" (art. 28)
- ZONE "A2" (art. 28)
- ZONE "C1" (art. 30)
- ZONE "C2" (art. 30)
- PERIMETRO CENTRO ABITATO
- PERIMETRO CENTRO STORICO L.R. 60/76

**Sistema Relazionale**

- VIAURILE ESSENTE E DI PROGETTO (art. 30)
- FERRVIA
- IMPIANTI PER LA DISTRIBUZIONE DI CARBURANTE (art. 30)
- IMPIANTI RADIO BASE PER TELECOMUNICAZIONI (art. 30)
- Linea MT 20 kV in CAVO SOTTERRANEO in progetto

**Sistema Produttivo**

- ZONE "P1" (art. 34)
- INSEDIAMENTI PRODUTTIVI IN SEDE INAPROPRIA
- ATTIVITA' DA BLOCCARE (art. 30)
- ATTIVITA' DA TRASFERIRE (art. 30)
- RISCHIO DI INCENDI RILEVANTI

**Servizi ed impianti di interesse comune**

- "S1": AREE PER L'ISTRUZIONE (art. 32)
- "S2": AREE PER ATTREZZATURE DI INTERESSE COMUNE (art. 32)
- "S3": AREE ATTRIBUITE A PARCHI, SPORTE E SPORT (art. 32)
- AREE PER PARCHI (art. 32)

