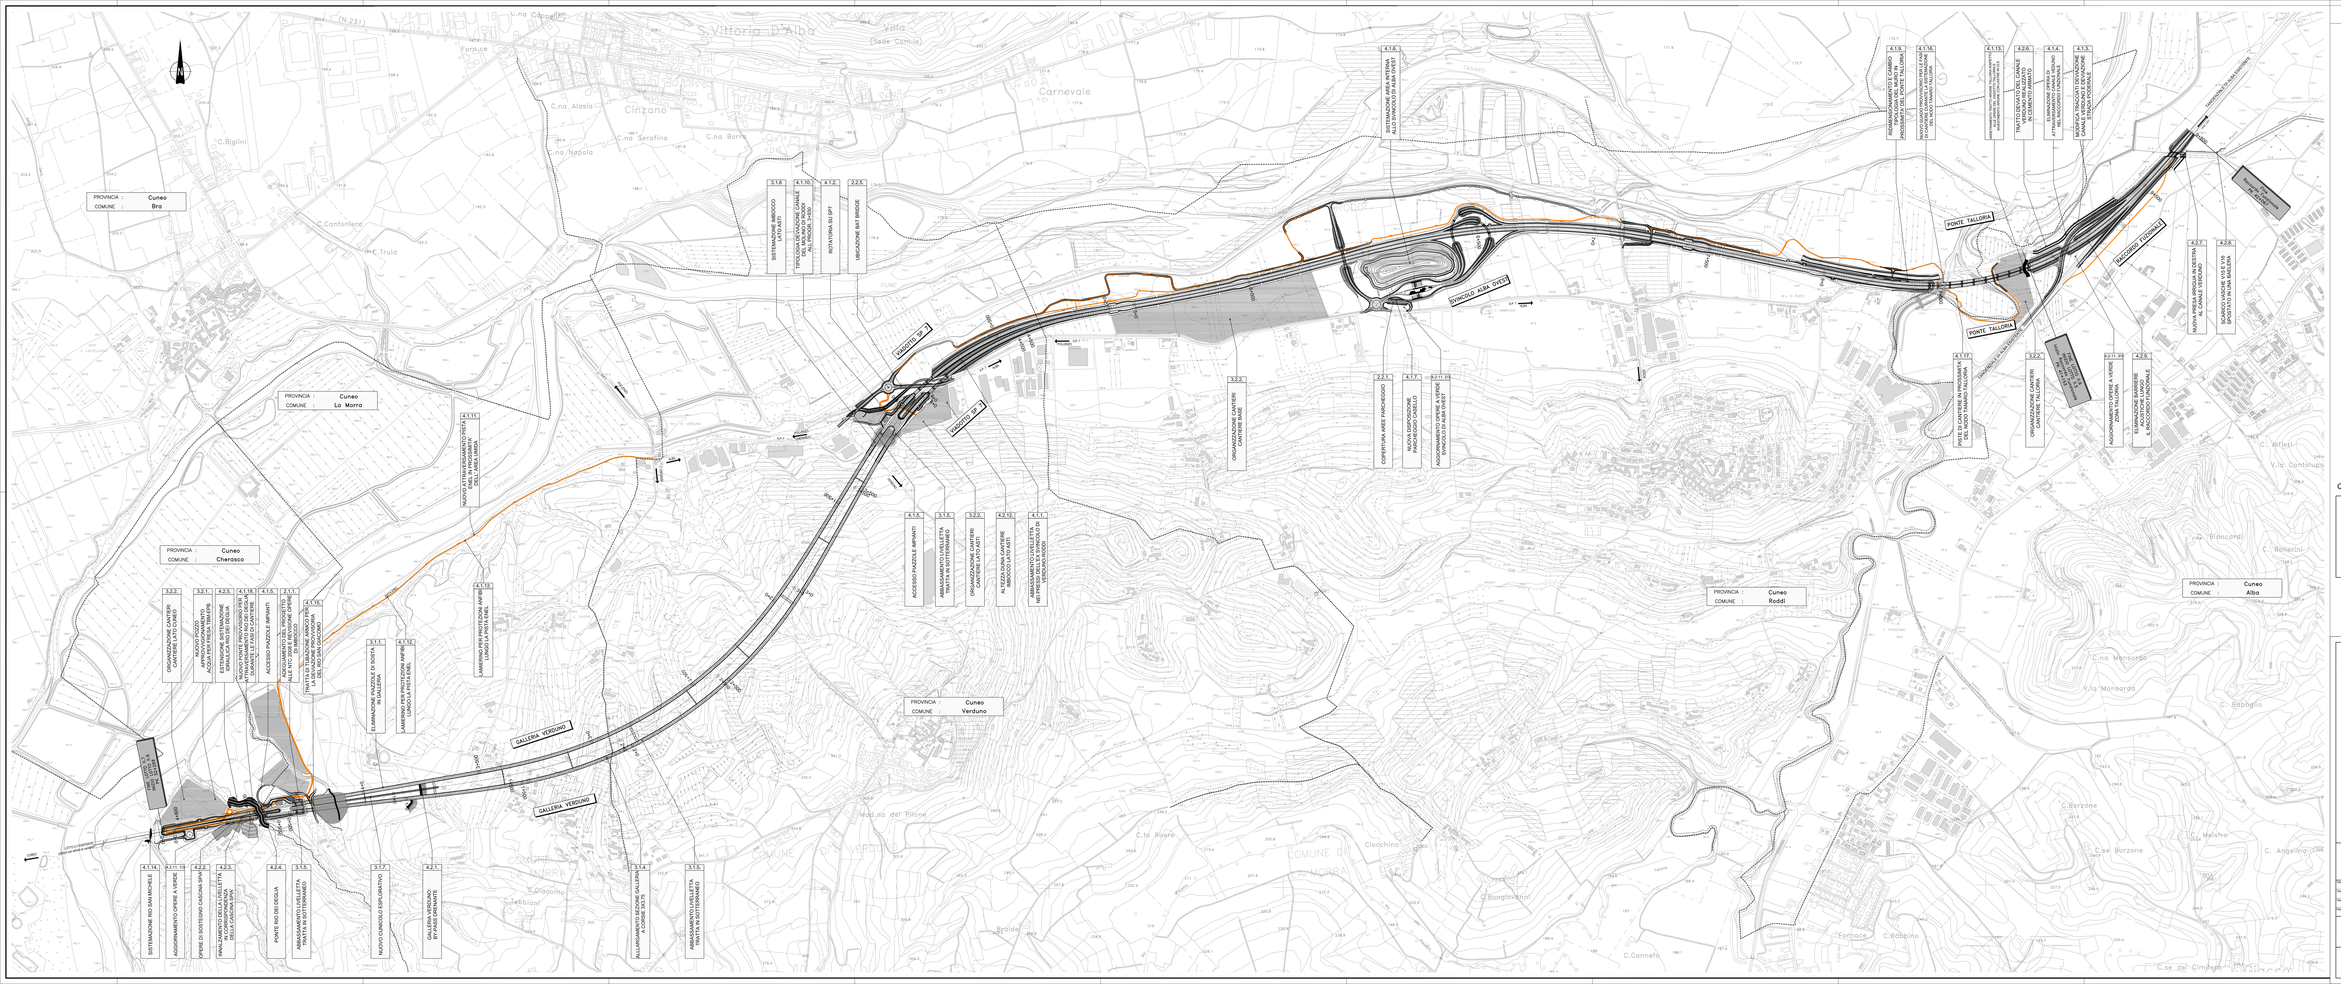

NOTE GENERALI

QUADRO D'UNIONE

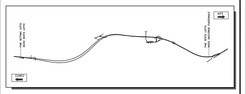

AUTOSTRADA ASTI - CUNEO S.p.A.

PROVINCIA DI ASTI — REGIONE PIEMONTE — PROVINCIA DI CUNEO

COLLEGAMENTO AUTOSTRADALE ASTI - CUNEO

TRONCO II A21 (ASTI EST) - A6 (MARENE)

LOTTO 6 RODDI - DIGA ENEL

VERIFICA DI ASSOGGETTABILITA' EX ART. 20 D.LGS. 152/06

PLANIMETRIA INDIVIDUAZIONE OPERE VARIATE

Aggiornamento	Data	Descrizione	Redatto	Controllato	Approvato	Data	Codice Elaborato	Scala
00 Aggiornamento	Marzo 2014	Emissione Ottobre 2013	Nardo, De Nicola	Reg. Chiesa Fondaco	Reg. Ghirardi Marcolongo	MARZO 2014	2.6 E 4 V 1.1.02 Tipo Doc. Progr. Num. Rev.	1:5000
Aggiornamento	Data	Descrizione	Redatto	Controllato	Approvato			
Aggiornamento	Data	Descrizione	Redatto	Controllato	Approvato			

SINA

PROGETTISTA e RESP. INTEGRAZIONE PRESTAZIONI SPECIALISTICHE:
Dott. Ing. Pier Luigi Ghirardi
Albo di Milano
N° A 18583

CONCESSIONARIA:
AUTOSTRADA ASTI - CUNEO S.p.A.