



- INTERVENTI ADEGUAMENTO STAZIONE E RISPONDERA STI PRM**
- Interventi sui marciapiedi:**
- Demolizione porzione I marciapiede lato Voghera;
 - Innalzamento I marciapiede h55 dal piano ferro, allungamento lato Tortona per raggiungere L=250m e rifacimento rampe di fine banchina;
 - Demolizione pensilina e scale II marciapiede;
 - Innalzamento II marciapiede h55 dal piano ferro, ampliamento della banchina, allungamento lato Tortona per raggiungere L=250m e rifacimento rampe di fine banchina;
 - I e II marciapiede: nuova pavimentazione di banchina, sostituzione dei chiusi, inserimento fascia gialla di sicurezza e percorsi tattili per disabili visivi con tecnologia LVE. Inserimento arredi di stazione e adeguamento del sistema segnaletico a messaggio fisso;
 - Realizzazione III marciapiede con pavimentazione, fascia gialla di sicurezza e percorsi tattili per disabili visivi con tecnologia LVE. Inserimento degli arredi di stazione;
 - Realizzazione pensilina ferroviaria lunghezza 70 m su II e III marciapiede.
- Sottopasso**
- Parziale demolizione del sottopasso esistente e realizzazione delle nuove opere necessarie per il prolungamento dello stesso e l'inserimento dei nuovi collegamenti verticali;
 - Inserimento degli ascensori panoramici tipo 2 nei marciapiedi I, II e III e inserimento dei nuovi corpi scala con doppio corrimano e larghezza netta pari a 1,80m;
 - Nuova pavimentazione e inserimento dei percorsi tattili per disabili visivi con tecnologia LVE. Adeguamento del sistema segnaletico a messaggio fisso;
 - Rimozione della pensilina esistente e realizzazione di un nuovo sistema di copertura leggera in acciaio, di peso pari all'esistente.
- Fabbricato viaggiatori**
- Riqualificazione della sala d'attesa per migliorare estetica e fruibilità della stessa;
 - Inserimento servizi igienici nel locale adiacente la sala d'attesa;
 - Demolizione bow window locale D.M.;
 - Interventi di manutenzione straordinaria sulla pensilina metallica;
 - Nuova pavimentazione area banchina antistante il FV a quota inferiore rispetto al marciapiede, collegamento a quota banchina mediante rampe con pendenza 6% e lunghezza 3m e inserimento del parapetto a protezione del salto di quota.
- Aree esterne**
- Riqualificazione della piazza antistante il fabbricato viaggiatori e miglioramento dell'accessibilità alla fermata:
- Nuova pavimentazione in pietra in sostituzione dell'asfalto e sistemazione delle aree verdi;
 - Riorganizzazione degli stali auto in modo da posizionare gli stali PRM e Kiss&Ride nelle immediate vicinanze del fabbricato viaggiatori e inserimento dei percorsi tattili LVE per raggiungere l'ingresso al FV;
 - Nuovo sistema di stali bici in sostituzione dei bikebox esistenti e l'inserimento di sedute.
- Riorganizzazione e valorizzazione del parcheggio su via Castelnovo Scrivia e miglioramento dell'intermodalità:
- Inserimento di circa 70 stali verdi e di 2 stali dedicati a PRM collocati nella vicinanza del sottopasso e inserimento dei percorsi tattili LVE per raggiungere il sottopasso;
 - Sistemazione a verde del parcheggio con inserimento di aiuole e alberature per garantire l'ombreggiamento;
 - Inserimento di stali bici.

PLANIMETRIA QUOTA BANCHINA ANTE OPERAM CON INDICAZIONE DEGLI INTERVENTI
scala 1:200

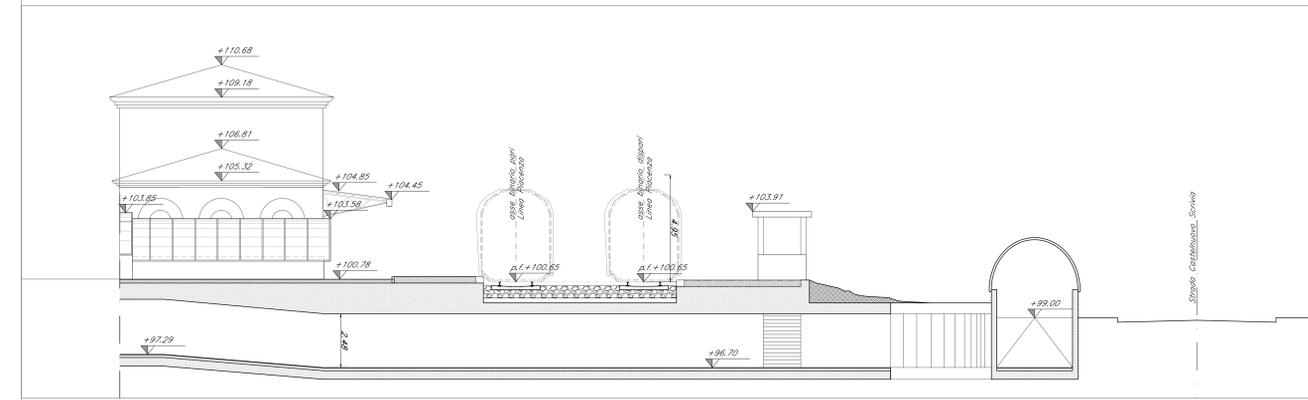

SEZIONE ANTE OPERAM
scala 1:100

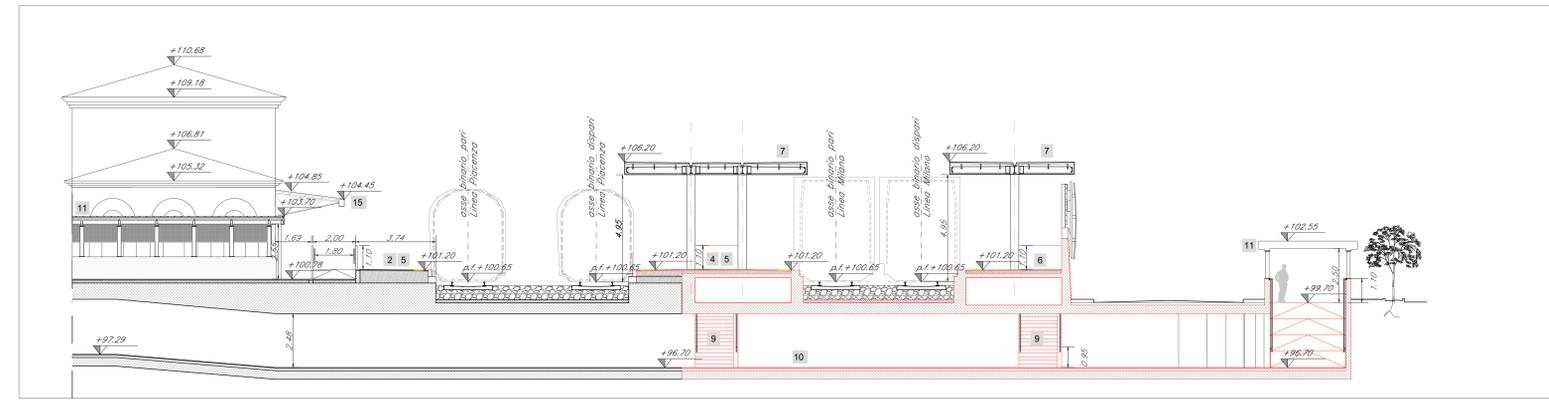

SEZIONE POST OPERAM
scala 1:100

COMMITENTE:  **RFI**
RETE FERROVIARIA ITALIANA
GRUPPO FERROVIE DELLO STATO ITALIANO

PROGETTAZIONE:  **ITALFERR**
INGEGNERIA CIVILE E STRUTTURALE

CUP: J71H9200020011

U. O. ARCHITETTURA STAZIONI E TERRITORIO

PROGETTO FATTIBILITA' TECNICO ECONOMICA

VELOCIZZAZIONE DELLA LINEA MILANO GENOVA

QUADRUPPLICAMENTO TORTONA VOGHERA

FERMATA PONTECOURONE

Planimetria stata di fatto quota banchina con indicazione degli interventi e sezioni ante e post operam

SCALA:

COMMESSA: LOTTI FASE ENTE TIPO DOC. OPERA/DISCIPLINA PROG. REV.

I Q 0 1 0 1 R 4 4 P 9 F V 0 2 0 0 0 0 1 A

Rev.	Descrizione	Realizzato	Data	Verificato	Data	Approvato	Data	Autore/Date
A	Emersione architettonica	F	02/2011	L. Marzulli	02/2011	02/2011	02/2011	[Signature]

File: 125101R44P9FV2000001A n. Elab.: