Firmato digitalmente da: FAUSTO AMERICO
Data: 21/05/2024 12:20:33

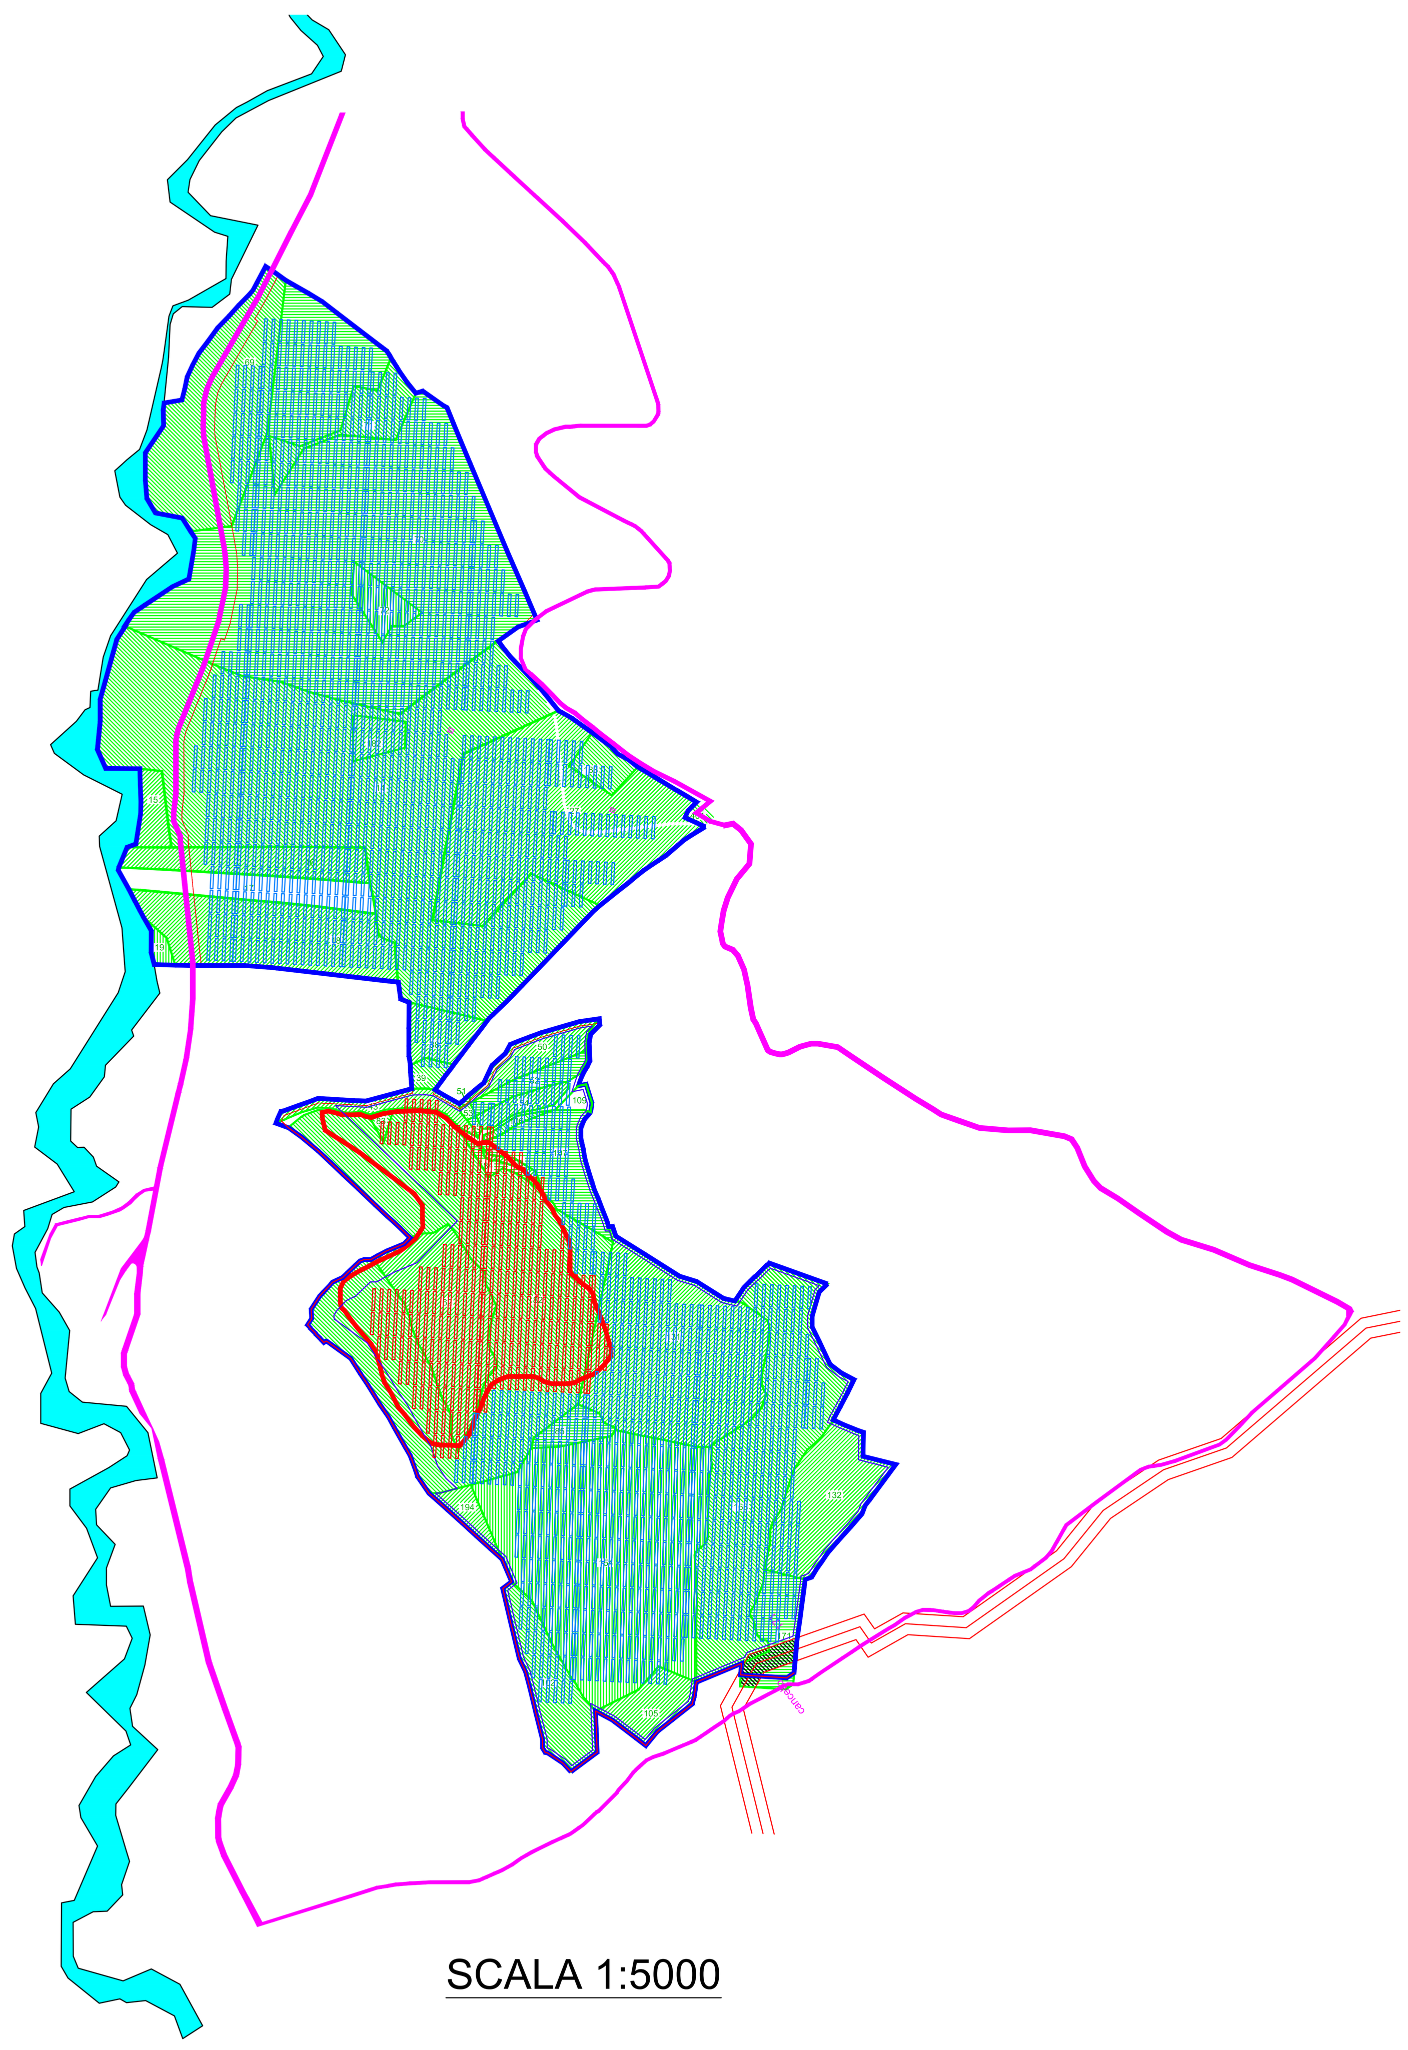

SCALA 1:5000

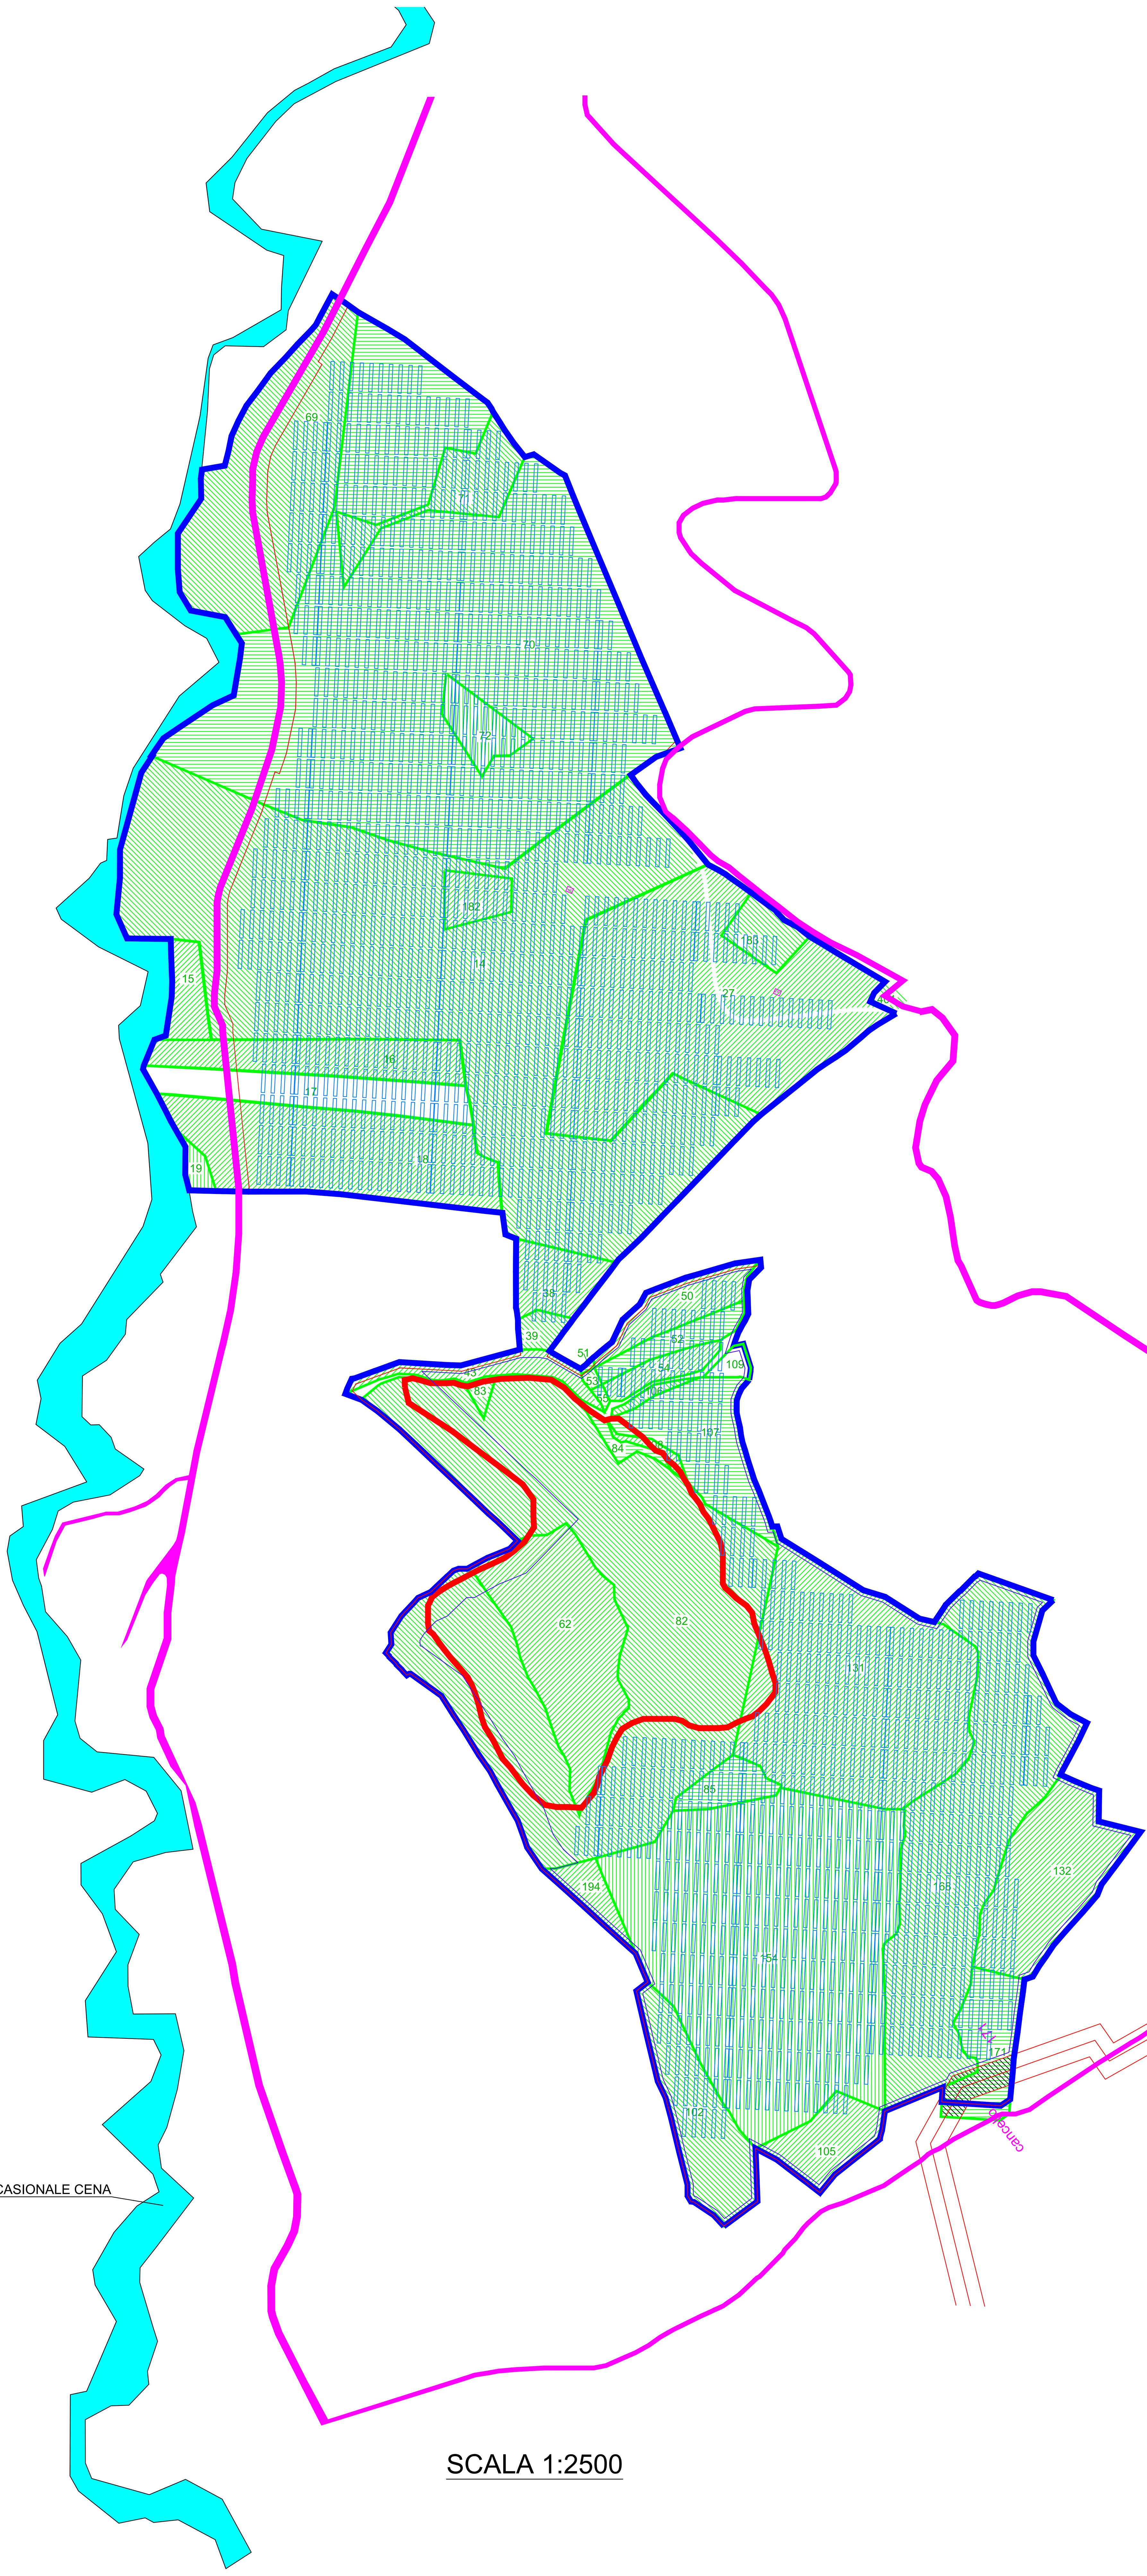

SCALA 1:2500

	Area di proprietà
	Perimetrazione area P3 - pericolosità elevata
	Perimetro impianto
num	Numero sottocampo e posizione inverter
A	Batteria per accumulo (opzionale)
	Tracker
	Tracker in area P3 oggetto di stralcio
	Particelle catastali
	Strada comunale
	Riempimenti e zone di coltivazione

N

MINISTERO DELLA TRANSIZIONE ECOLOGICA

COMUNE DI MONTEODORISIO

REGIONE ABRUZZO

COMUNE DI CUPELLO

Provvedimento unico in materia ambientale (Art. 27 D.Lgs. 3 Aprile 2006 N.152 e ss.mm.ii.)

Progetto di valorizzazione di un'area agricola mediante la realizzazione di un impianto fotovoltaico della potenza di 24 MWp integrato a produzione agricola di pregio, a biodiversità e ad aree attrezzate per intrattenimento e svago in agro dei comuni di Cupello e Monteodorisio

TAVOLA 14 bis
Identificazione tracker e batterie in area P3 stralciati

PROPONENTE
Società agricola ASCINA di Fausto Giuseppe & C. s.s.
Via Ballotti, 5 - 06061 Castiglione del lago (PG)
P.IVA / C.F. 03032040549 aziendaagrariafausto@pec.it

PROGETTISTA
UNICABLE s.r.l. ISO (9001, 14001, 45001) n. 508062
sede legale Viale Camillo Benso di Cavour 136 - 53100 Siena
filiale Via delle Genziane 12 - 06061 Castiglione del lago (PG)
PIVA 00944150523 T/fax +39 075.9652137
Email: unicablesrl@pec.it - info@unicableimpianti.it

Guido Lombardi Fisico Sustainability resource planner
Marco Monti Ingegnere Senior designer

Dott. Ing. MARCO MONTI ORDINE INGEGNERI ROMA N° 16209

NOME FILE: VIA_CUP_14bis_POSIZIONE TRACKER E BATTERIE
IDENTIFICATORE: VIA_CUP_14bis
FORMATO A0 SCALA 1:2500