




PROSPETTO NORD AIRSIDE
1 : 50

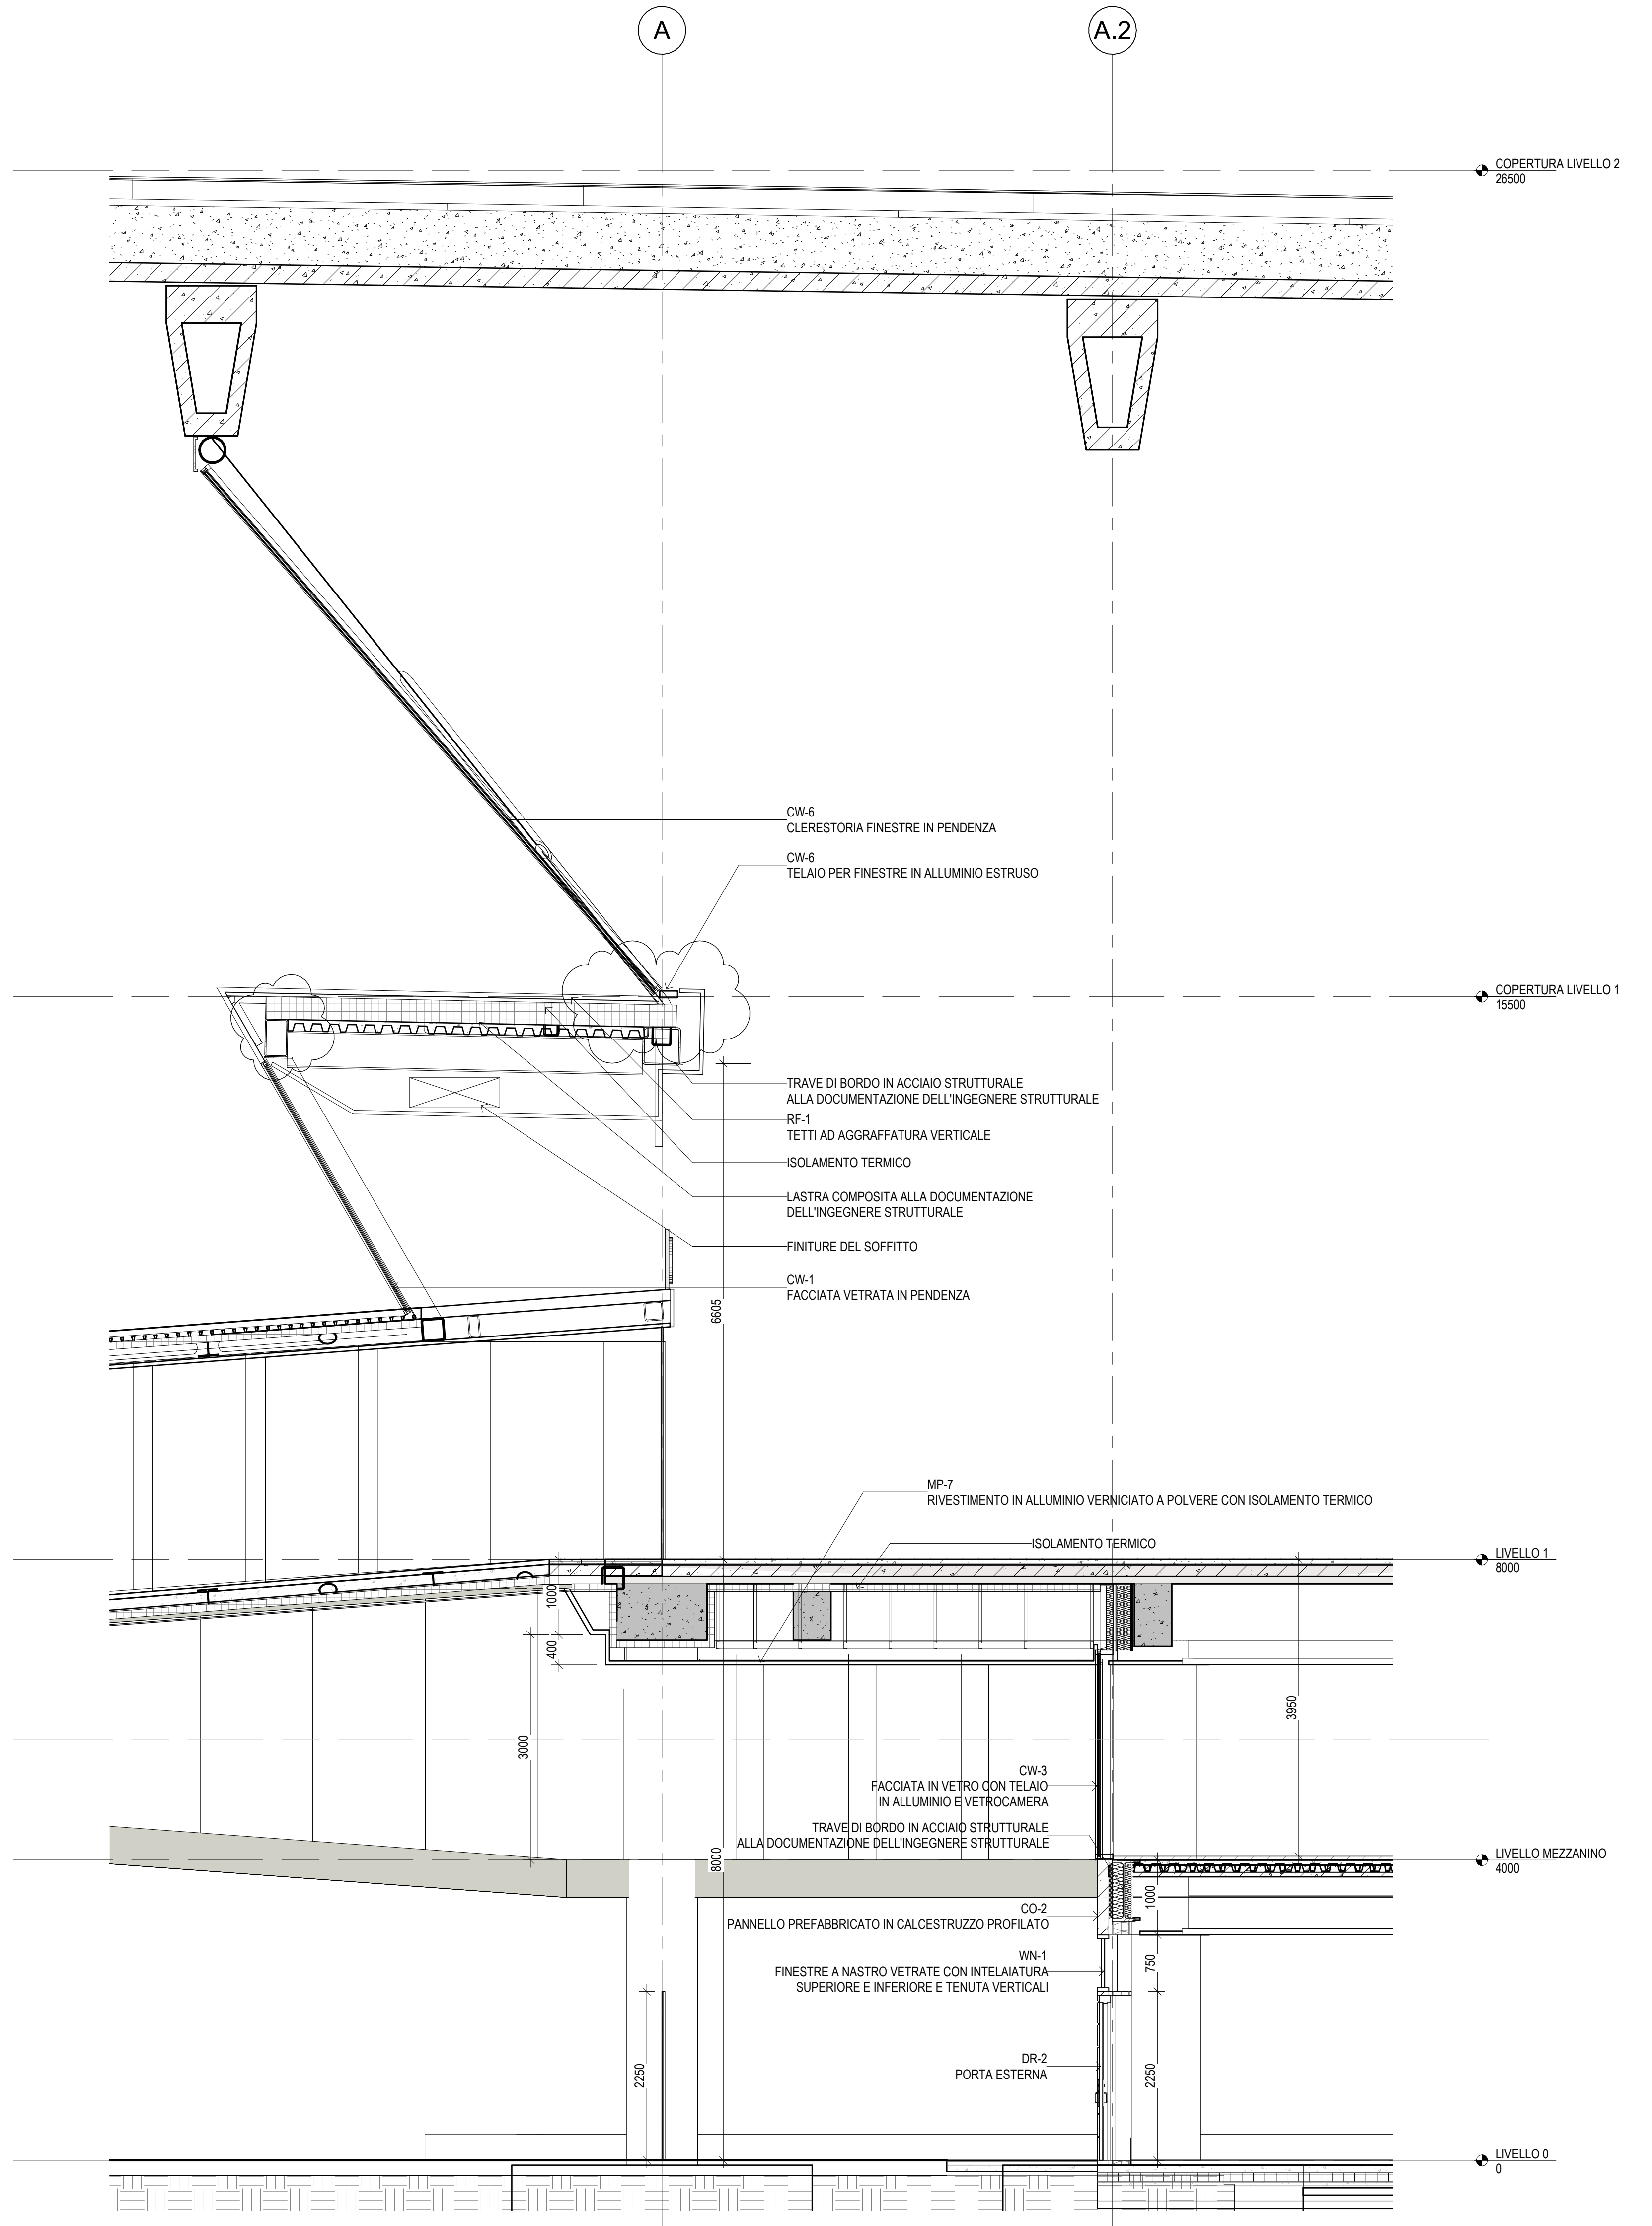

SEZIONE NORD SUD
1 : 50

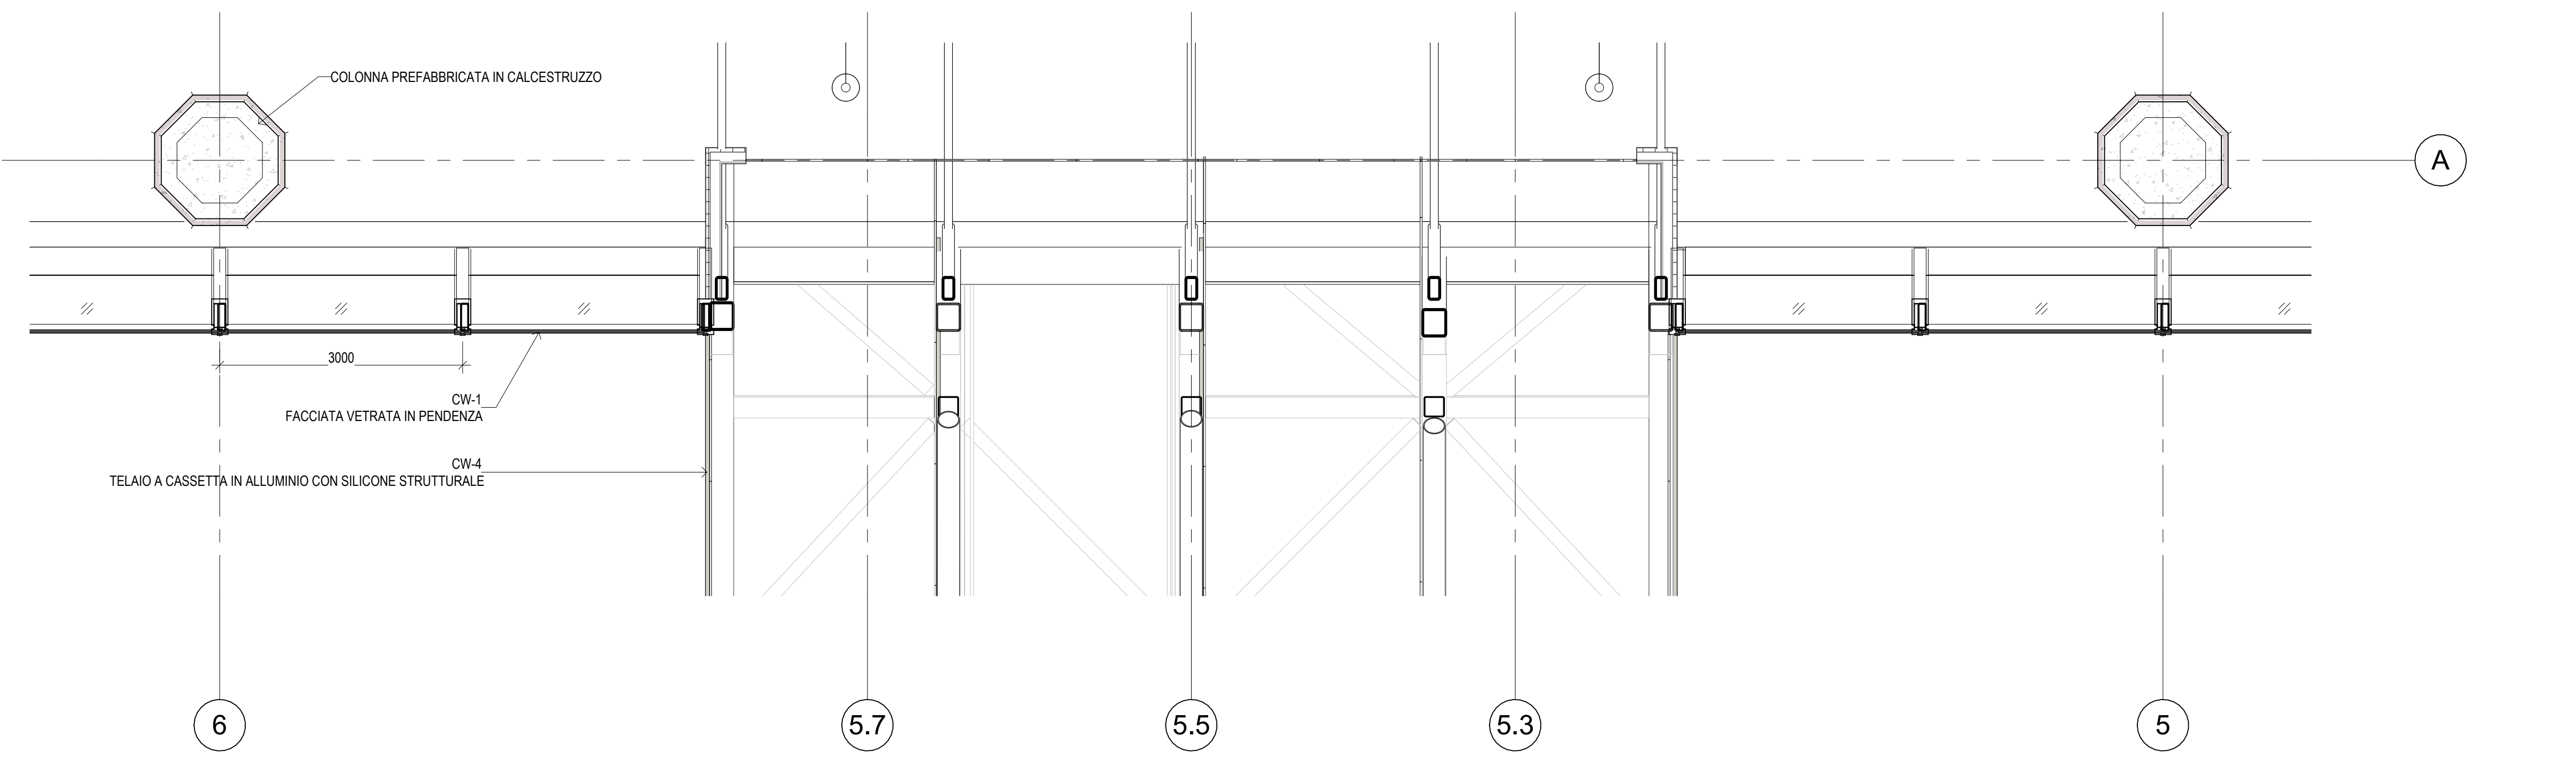

PIANTO PRIMO PIANO INVOLUCRO
1 : 50

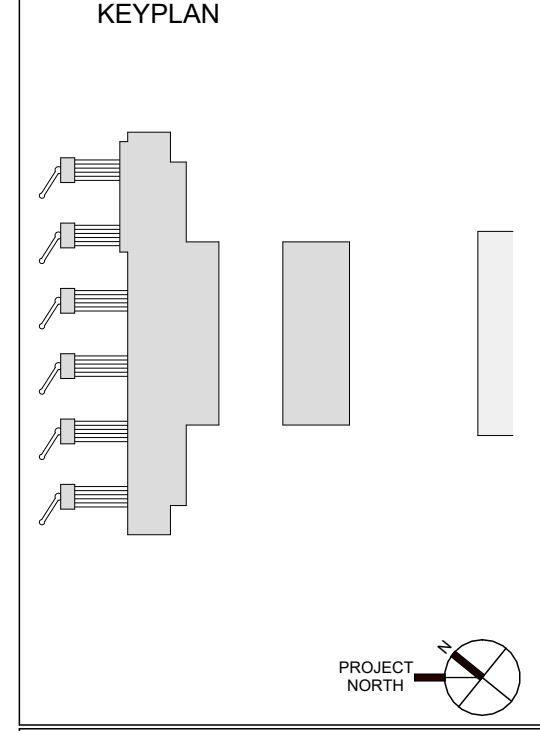

NOTE

REVISIONI	REV	DATA	DESCRIZIONE
	00	10/02/22	Emissione per Dibattito Pubblico
	01	03/02/23	Emissione per Approvazione in Linea Tecnica di ENAC
	02	03/02/24	Emissione per Procedura VIA-VAS
	03		
	04		
	05		
	06		

REVISIONI	REV	DATA	DESCRIZIONE
	00	10/02/22	Emissione per Dibattito Pubblico
	01	03/02/23	Emissione per Approvazione in Linea Tecnica di ENAC
	02	03/02/24	Emissione per Procedura VIA-VAS
	03		
	04		
	05		
	06		

AEROPORTO INTERNAZIONALE DI FIRENZE
 AIRSIDE TSP/007
 PROJECT REVIEW - PIANO DI SVILUPPO AEROPORTUALE AL 2038 PSA
 TERMINAL
 SISTEMA DI FACCIATA TIPO 3 PROSPETTO NORD POMILI
 INDICATO
 MASTERPLAN - SCHEDE DI APPROFONDIMENTO PROGETTUALE

COMMITTEE PRINCIPAL: Toscana Aeroporti
 SUPPORTI SPECIALISTICI: Toscana Aeroporti, ACI Engineering S.p.A., SAFEL VIRIOLY ARCHITECTS PC