



RILIEVO VOLUMETRICO

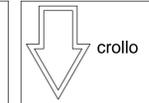


VISTA FOTOGRAFICA GENERALE

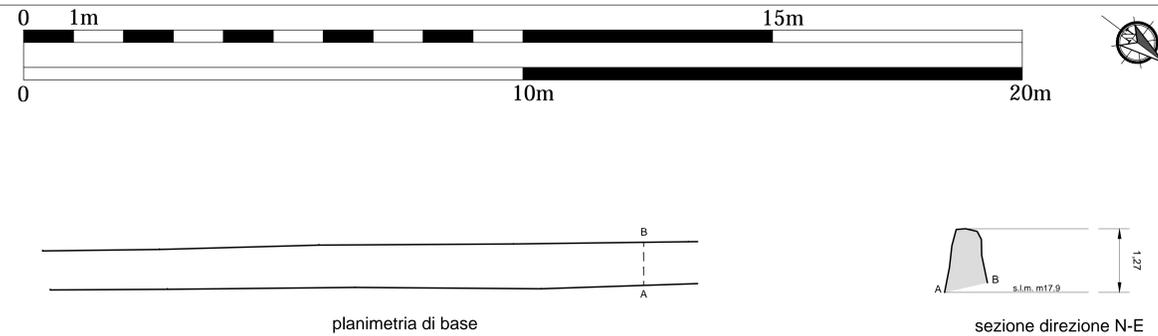

- Microtunnel
- Corridoio 30m
- Tracciato di Progetto

Tipologia 3 - Accumulazione a stratificazione con tessitura mediamente disordinata..

VISTA FOTOGRAFICA DI DETTAGLIO

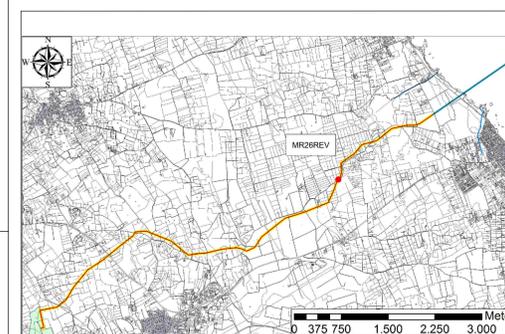

Muro orientato NordOvest-SudEst. Entrambi i paramenti risultano essere ben visibili. Il muro è costituito da pietre di diverse dimensioni irregolari con spigoli non vivi, e lastre di pietra calcarea. I paramenti, hanno uguale tessitura. Il paramento NordEst possiede una tessitura abbastanza ordinata fatta per stratificazione, composta da pietre di diverse dimensioni irregolari con spigoli non vivi, e lastre di pietra calcarea, con poco spazio tra i costitutivi. La base del paramento verso nord è costituita da lastre di pietra calcarea allettate di piatto. La parte superiore risulta essere più omogenea di altri muretti anche se irregolare, ed è composta da pietre più piccole e frammenti di ceramica comune moderna utilizzati per regolarizzare la superficie.

PRODOTTORE		TAP		APPENDICE 5 TAVOLA 045 - DOCUMENTAZIONE DEL MURO A SECCO MR26REV	
