

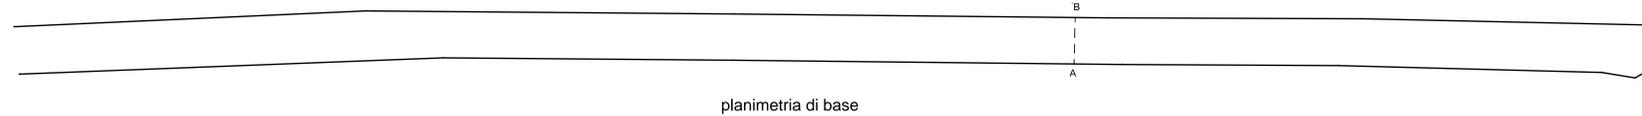


RILIEVO VOLUMETRICO

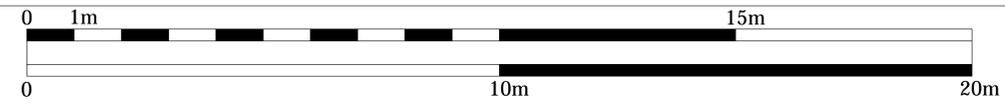


planimetria di base

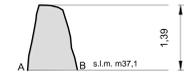

sezione direzione S-W

scala: 1:50

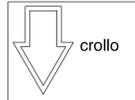

VISTA FOTOGRAFICA GENERALE



vista generale N-O



VISTA FOTOGRAFICA DI DETTAGLIO



scala: 1:25

prospetto di dettaglio N-O





Muro orientato NE-SO, a chiusura di una strada interpodereale (a Nord-Ovest) e un oliveto (a Sud-Est).

Prospetto Nord-Ovest.

È composto da pietre dalla forma irregolare di varie dimensioni accumulate per stratificazione regolare in tessitura quasi omogenea, con pochi spazi tra i costitutivi. La sommità si presenta abbastanza regolarizzata, ma priva di cresta. Il muro si presenta in buono stato di conservazione.



FOTO PARTICOLARI

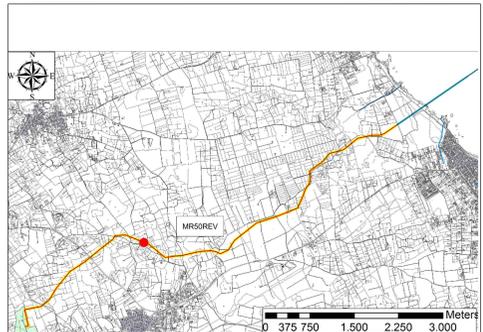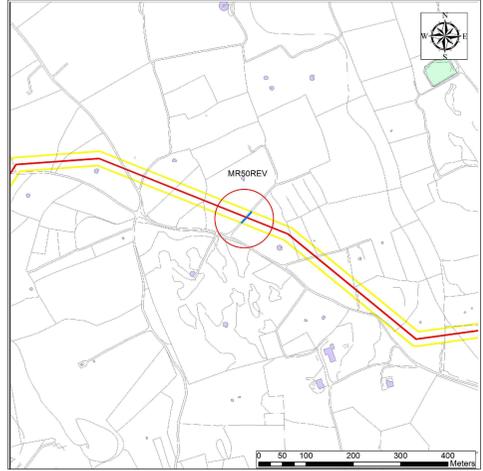

PROGETTO		APPENDICE 5 TAVOLA 080 - DOCUMENTAZIONE DEL MURO A SECCO MRŠOREV	
PROGETTO	TRANS ADRIATIC PIPELINE	PROGETTO	TRANS ADRIATIC PIPELINE
PROGETTO	TRANS ADRIATIC PIPELINE	PROGETTO	TRANS ADRIATIC PIPELINE
PROGETTO	TRANS ADRIATIC PIPELINE	PROGETTO	TRANS ADRIATIC PIPELINE