

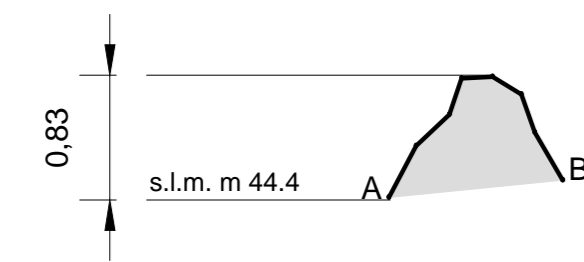
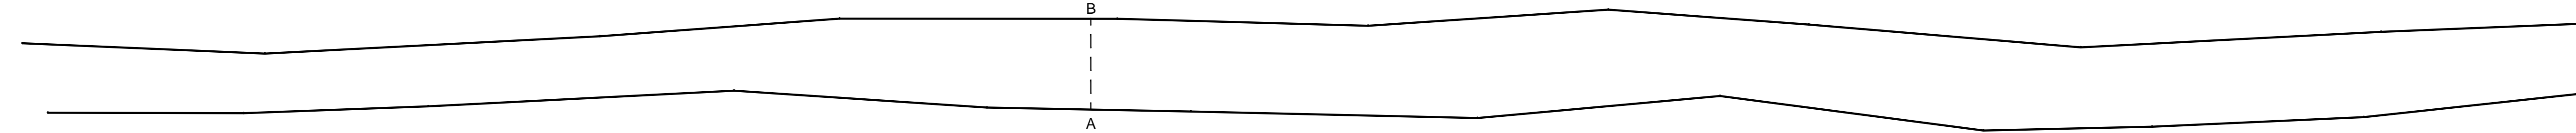


RILIEVO VOLUMETRICO

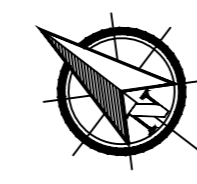

sezione direzione S-E

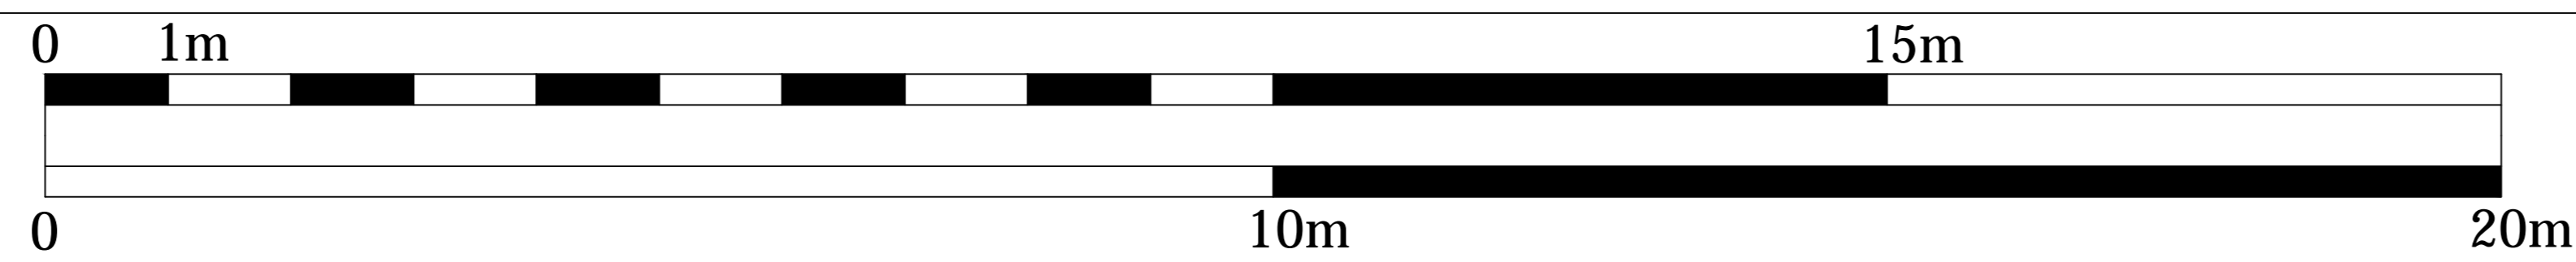


planimetria di base

scala: 1:50

VISTA FOTOGRAFICA GENERALE

SE

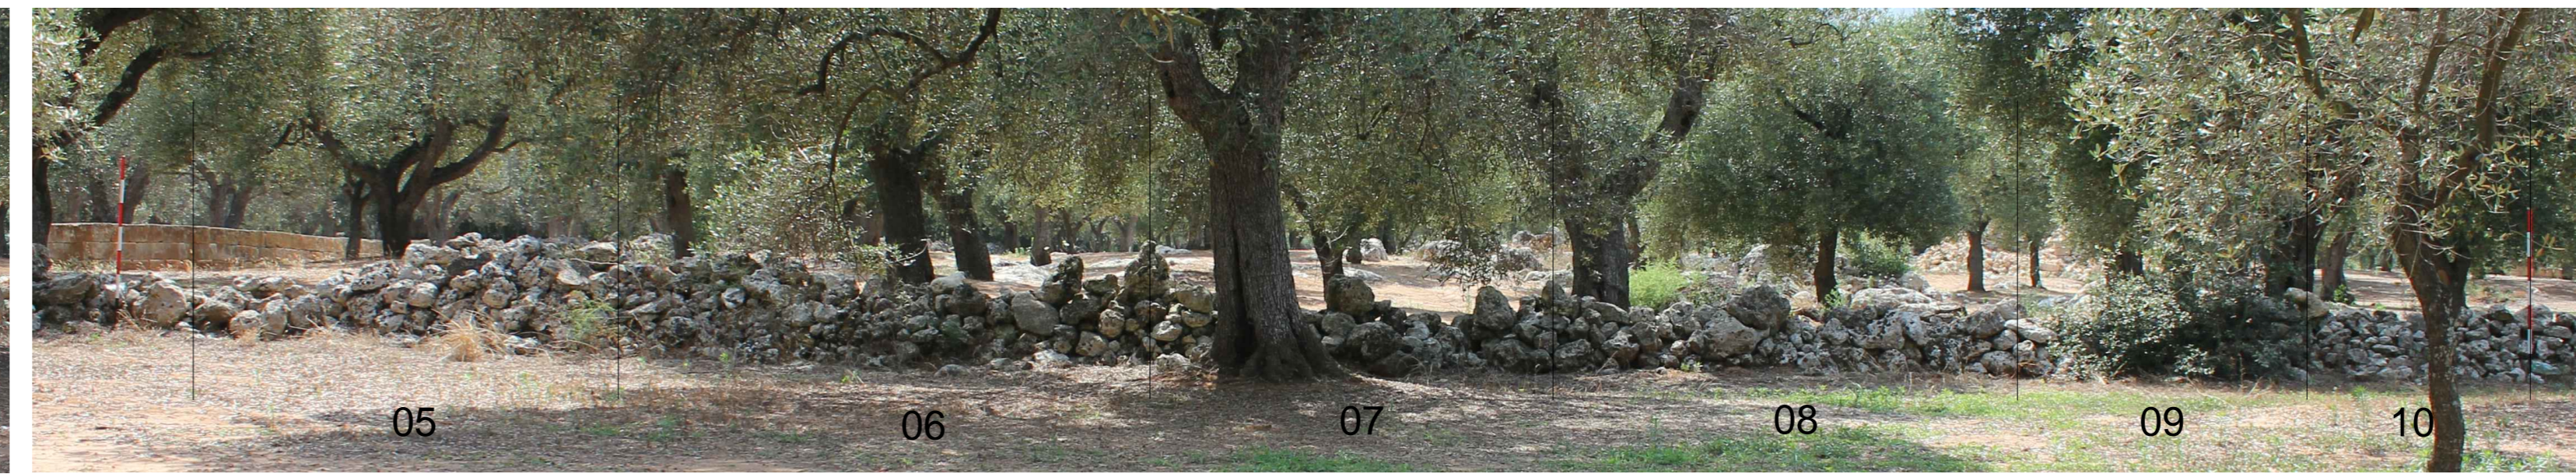

NW

prospetto generale N-E

scala: 1:50


VISTA FOTOGRAFICA DI DETTAGLIO




01




02

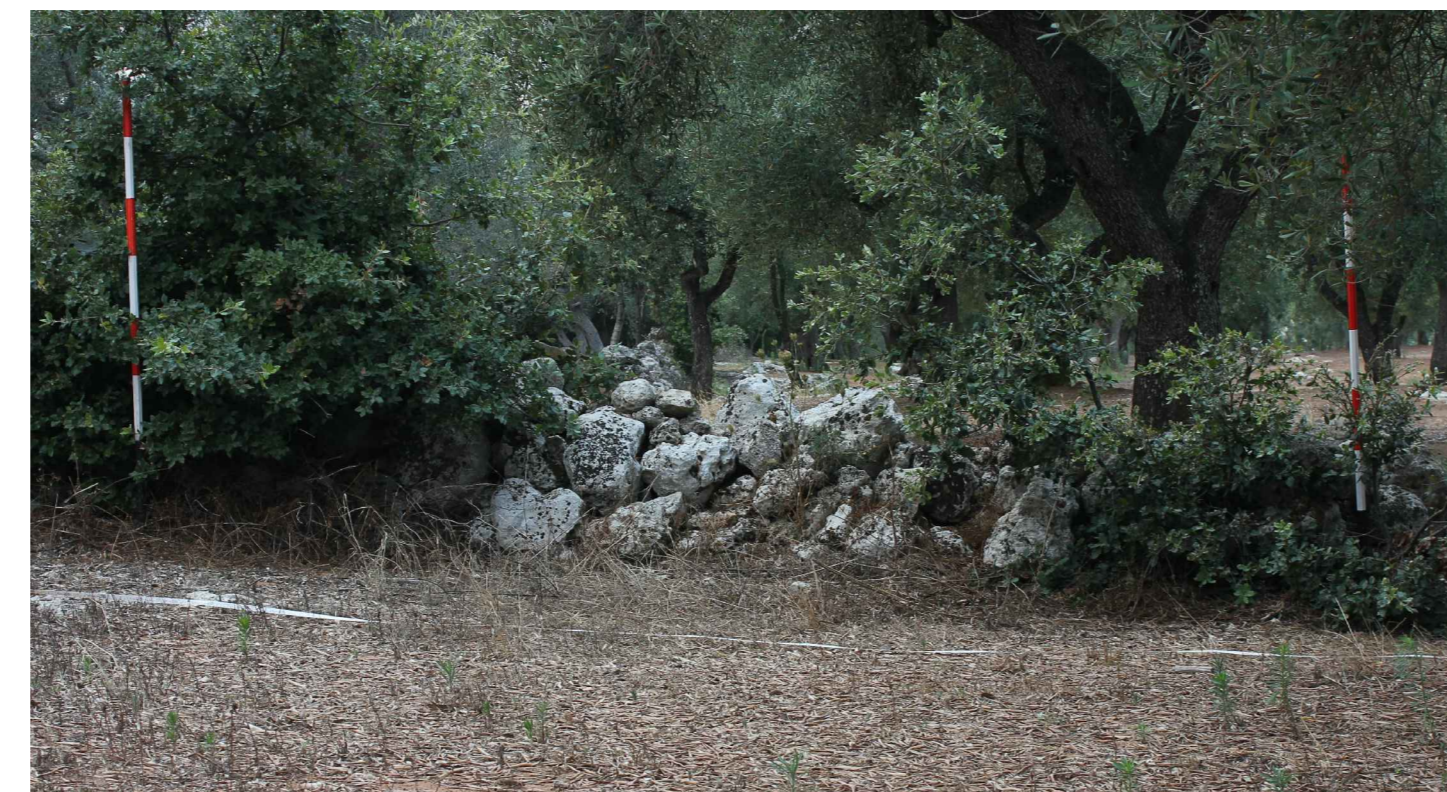

03

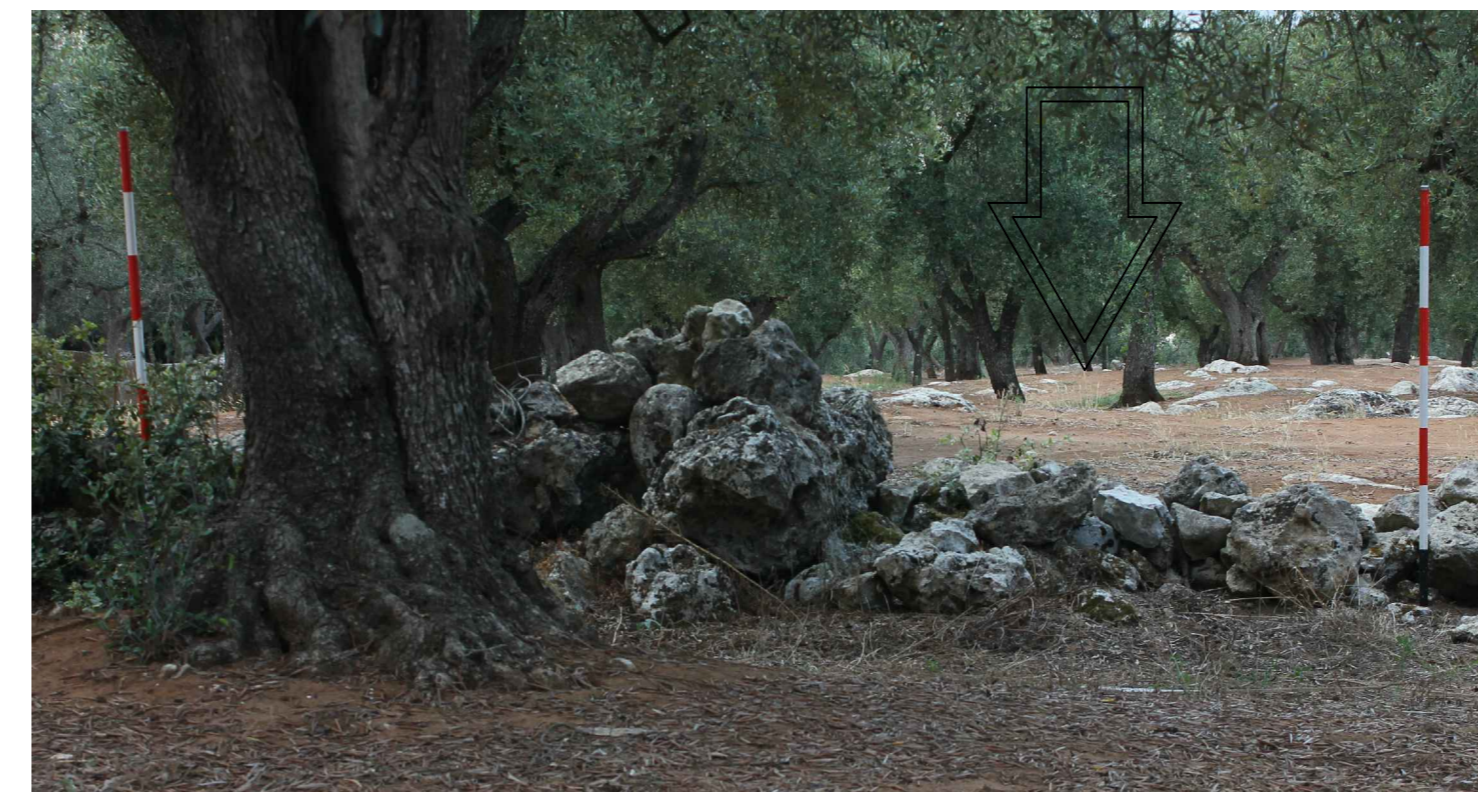

04

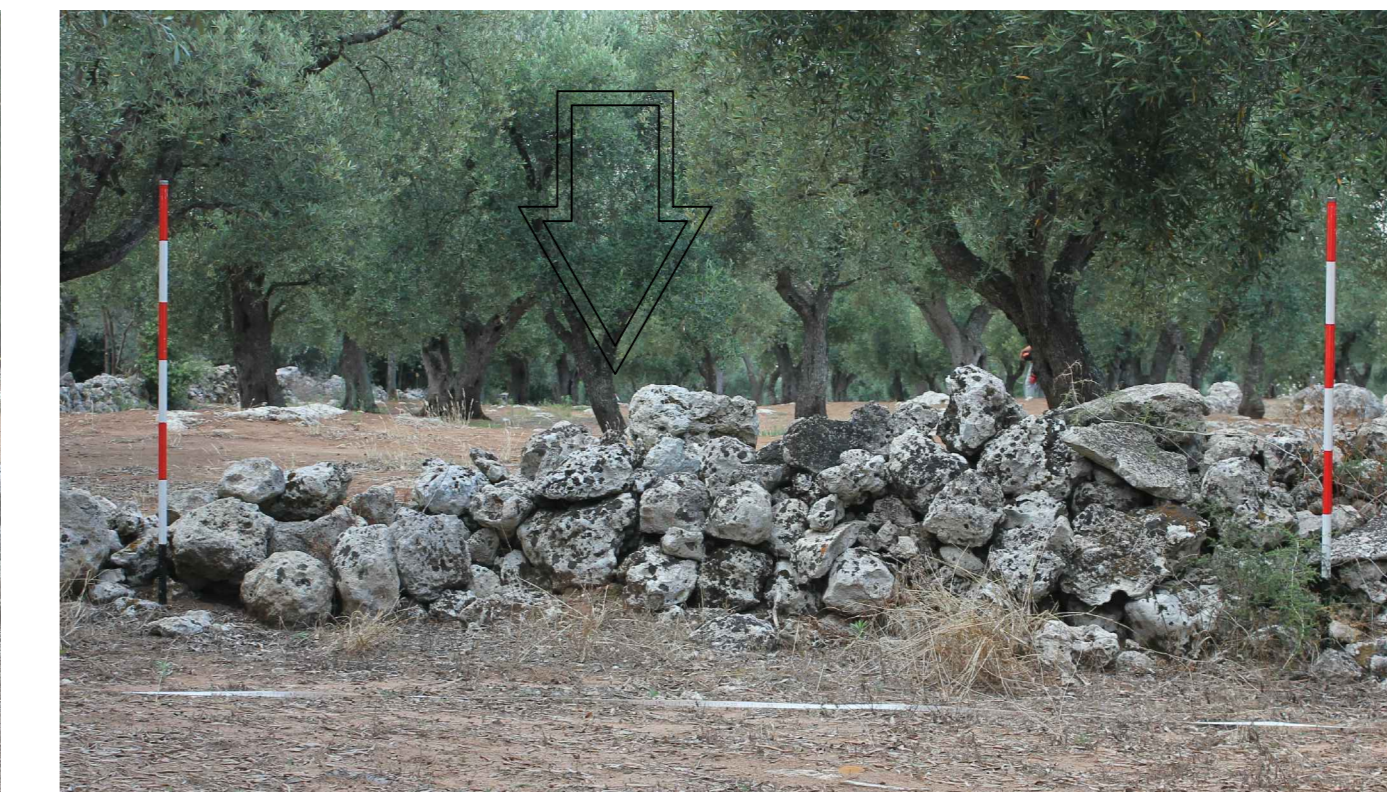


05

prospetto di dettaglio N-E



06

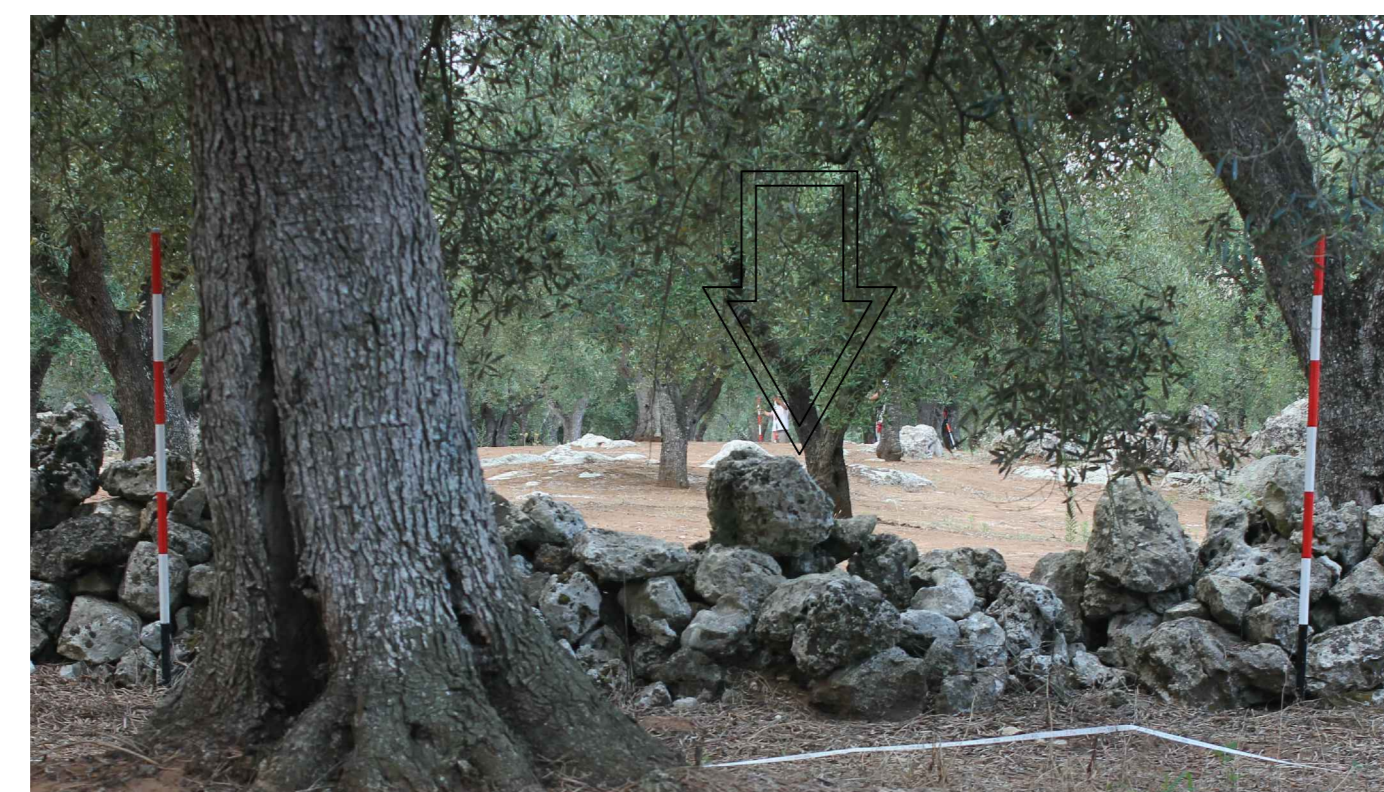

07



08




09




10


scala: 1:25

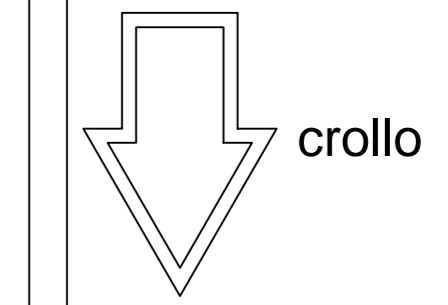


crollo

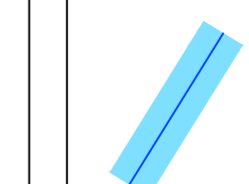

Microtunnel


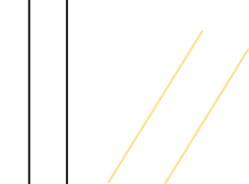


Corridoio 30m

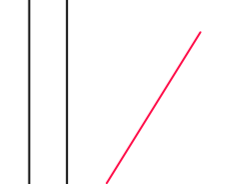

Tracciato di Progetto

Tipologia 1 - Accumulazione disordinata per getto.

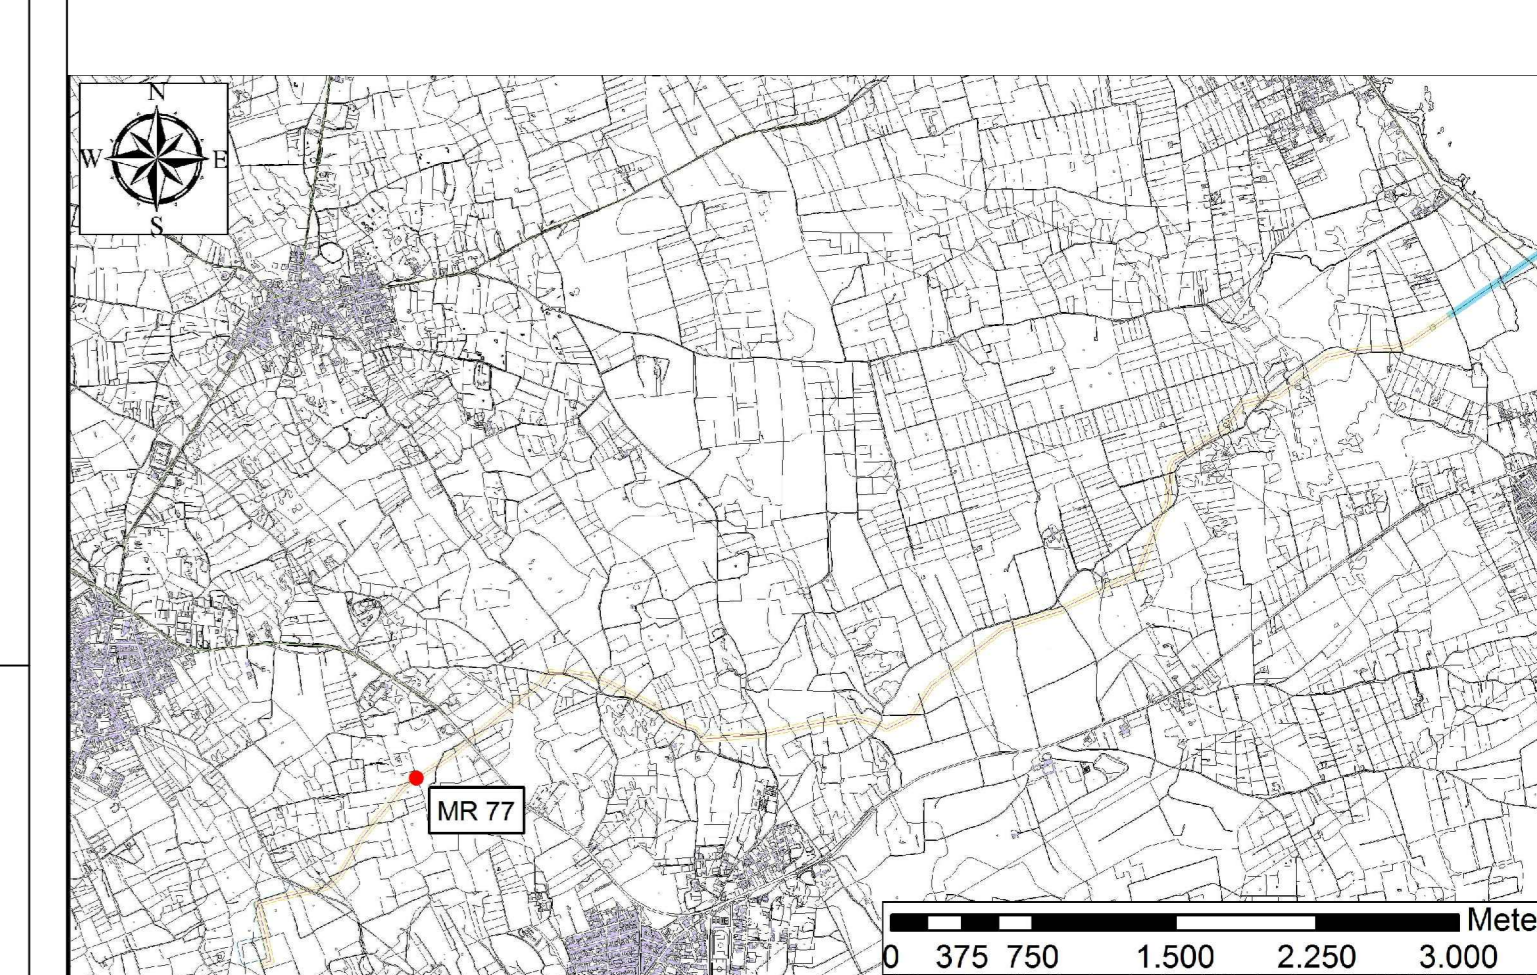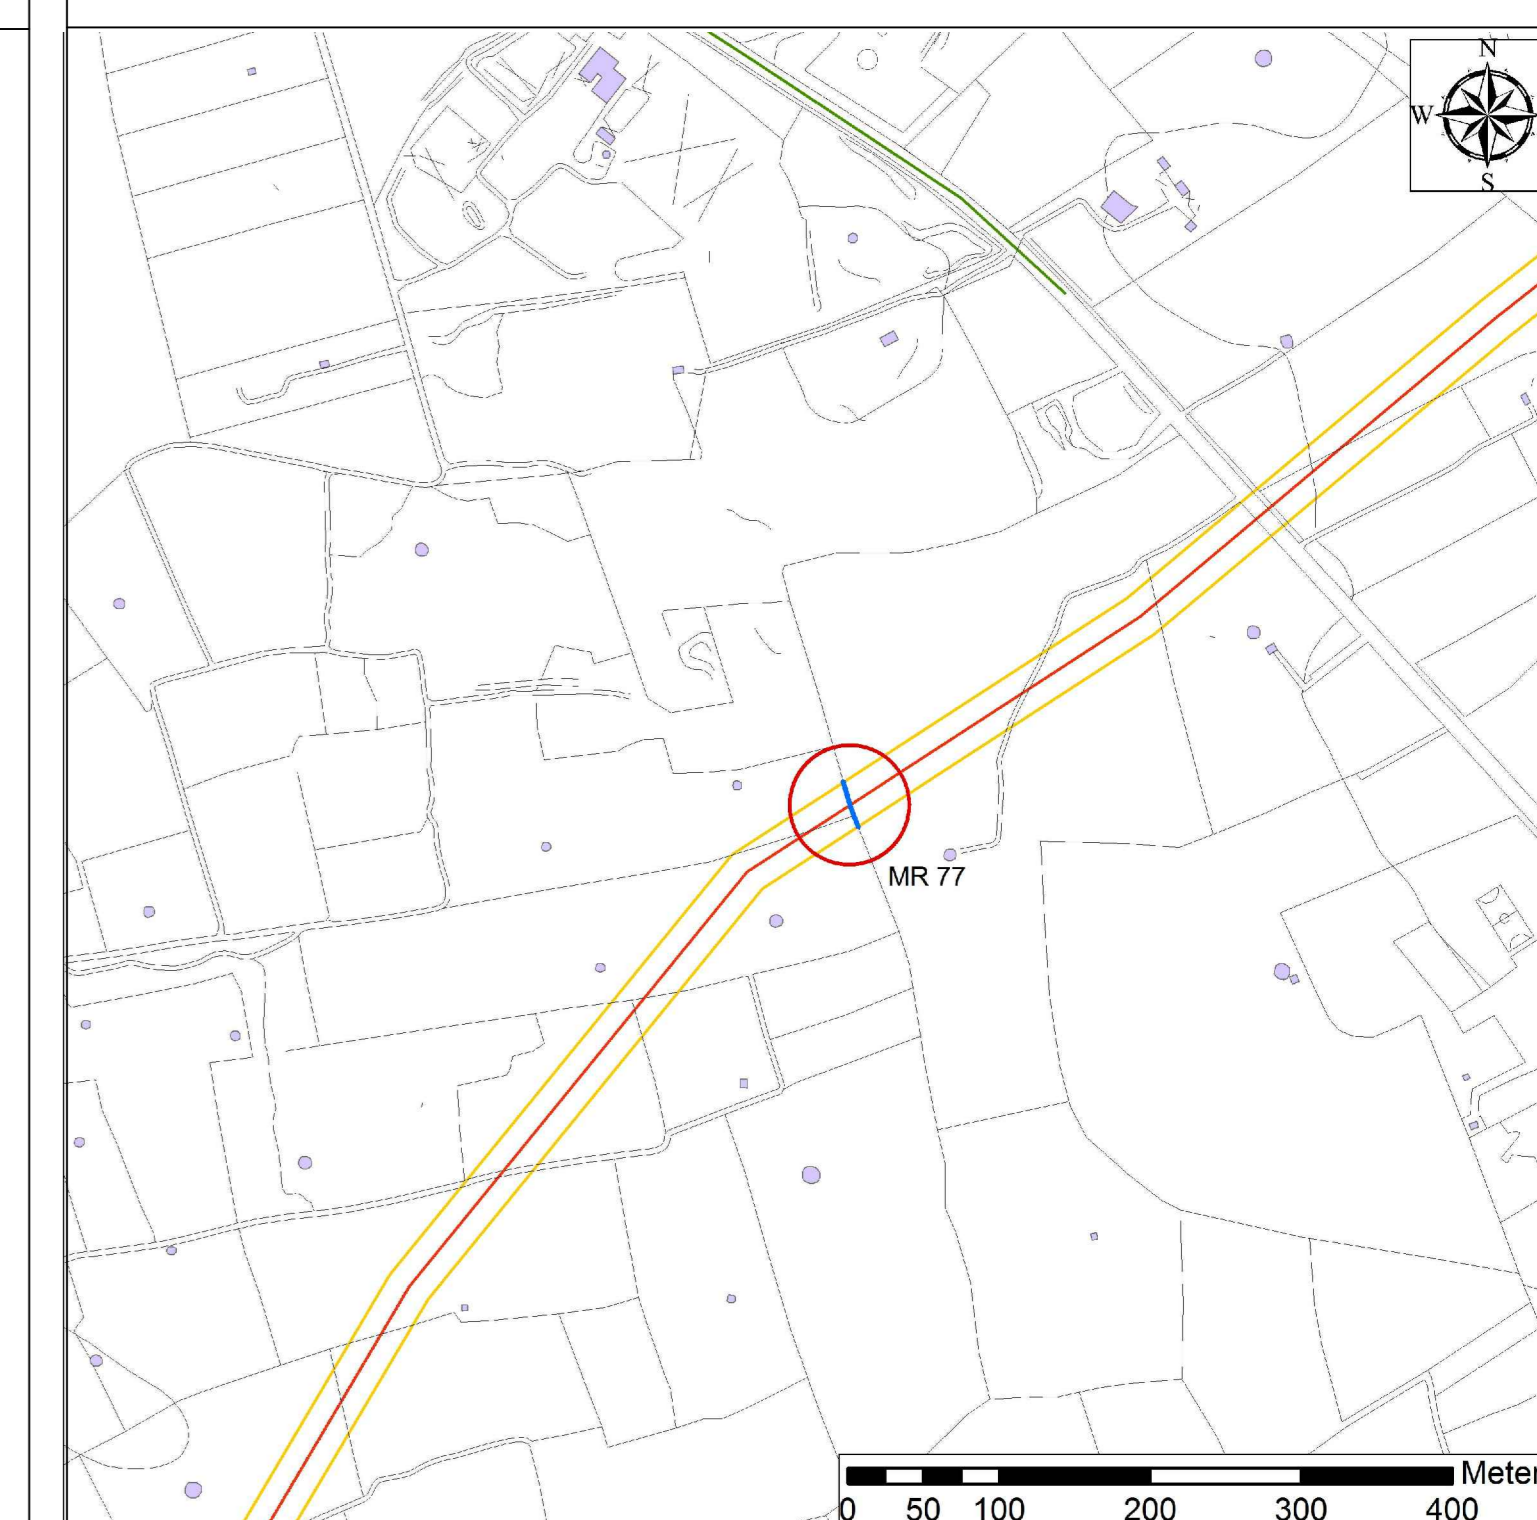

Muro orientato NO-SE. La visibilità di entrambi i paramenti risulta essere abbastanza buona, tranne per un tratto verso est dove all'interno del paramento è presente un albero. Il muro si conserva per un'altezza molto bassa (circa 50 cm.). Il muro è costituito da pietre di diverse dimensioni irregolari con spigoli non vivi, soprattutto di medie e grandi dimensioni. La tessitura risulta essere molto disordinata fatta per getto. Il muro risulta parzialmente in crollo in più punti. Entrambi i paramenti, hanno uguale tessitura.

Il paramento NE possiede una tessitura molto disordinata fatta per getto utilizzando pietre di diverse dimensioni irregolari, soprattutto medie e grandi, con spigoli non vivi, con molto spazio tra i costitutivi. La base del muro in diversi punti è formata da pietre di grandi dimensioni irregolari. La parte superiore è disomogenea e spesso in crollo, in alcuni punti con pietre irregolari di grandi dimensioni.