
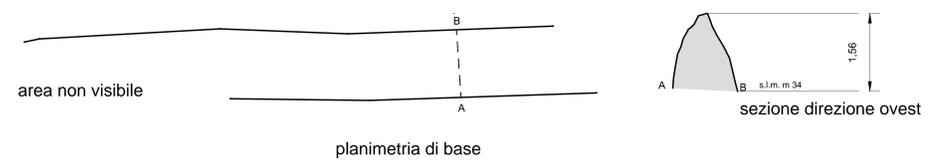


RILIEVO VOLUMETRICO

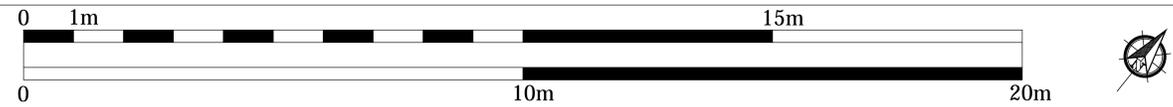

scala: 1:50

VISTA FOTOGRAFICA GENERALE

NW



SE

prospetto generale sudovest

scala: 1:50

- Microtunnel
- Corridoio 30m
- Tracciato di Progetto

Tipologia 3 - Accumulazione a stratificazione con tessitura mediamente disordinata.

VISTA FOTOGRAFICA DI DETTAGLIO





01

02

prospetto di dettaglio sudovest

scala: 1:25

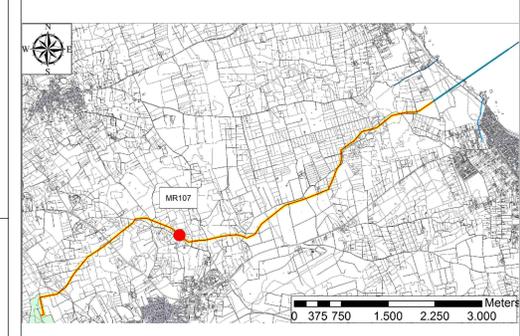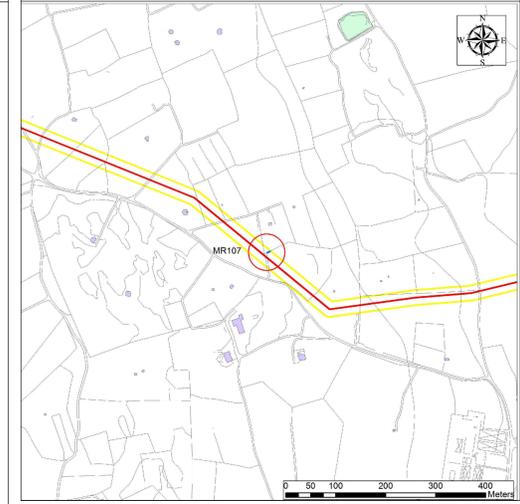

Muro interpodereale orientato E-O.  
 Prospetto Sud-ovest:  
 La visibilità risulta scarsa, oscurata da cespugli e piante rampicanti cresciute sul paramento.  
 Il muro è costituito da pietre di varie forme e dimensioni accumulate per stratificazione disordinata, in tessitura incoerente, con ampi spazi tra i costitutivi, talvolta riempiti da piccole pietre e ciottoli. Le pietre di maggiori dimensioni si concentrano per lo più alla base e nella porzione occidentale. Lo spigolo occidentale è ben distinto, costituito da sei-sette grosse pietre sovrapposte. La sommità è regolarizzata e sistemata mediante la presenza di uno strato di cemento, funzionale anche al sostenimento di una recinzione metallica.  
 Si presenta in buono stato di conservazione; la parte sommitale del tratto orientale risulta crollata.

PRODOTTORE		TAP		APPENDICE 5 TAVOLA 148 - DOCUMENTAZIONE DEL MURO A SECCO MR107	
PROGETTO	TRANS ADRIATIC PIPELINE	SCALE		Foglio	1 of 1
REDAZIONE	TRANS ADRIATIC PIPELINE	DATA	2024	REVISIONE	00
ENVIRONMENTAL RESOURCES MANAGEMENT					