


0 10 20 m

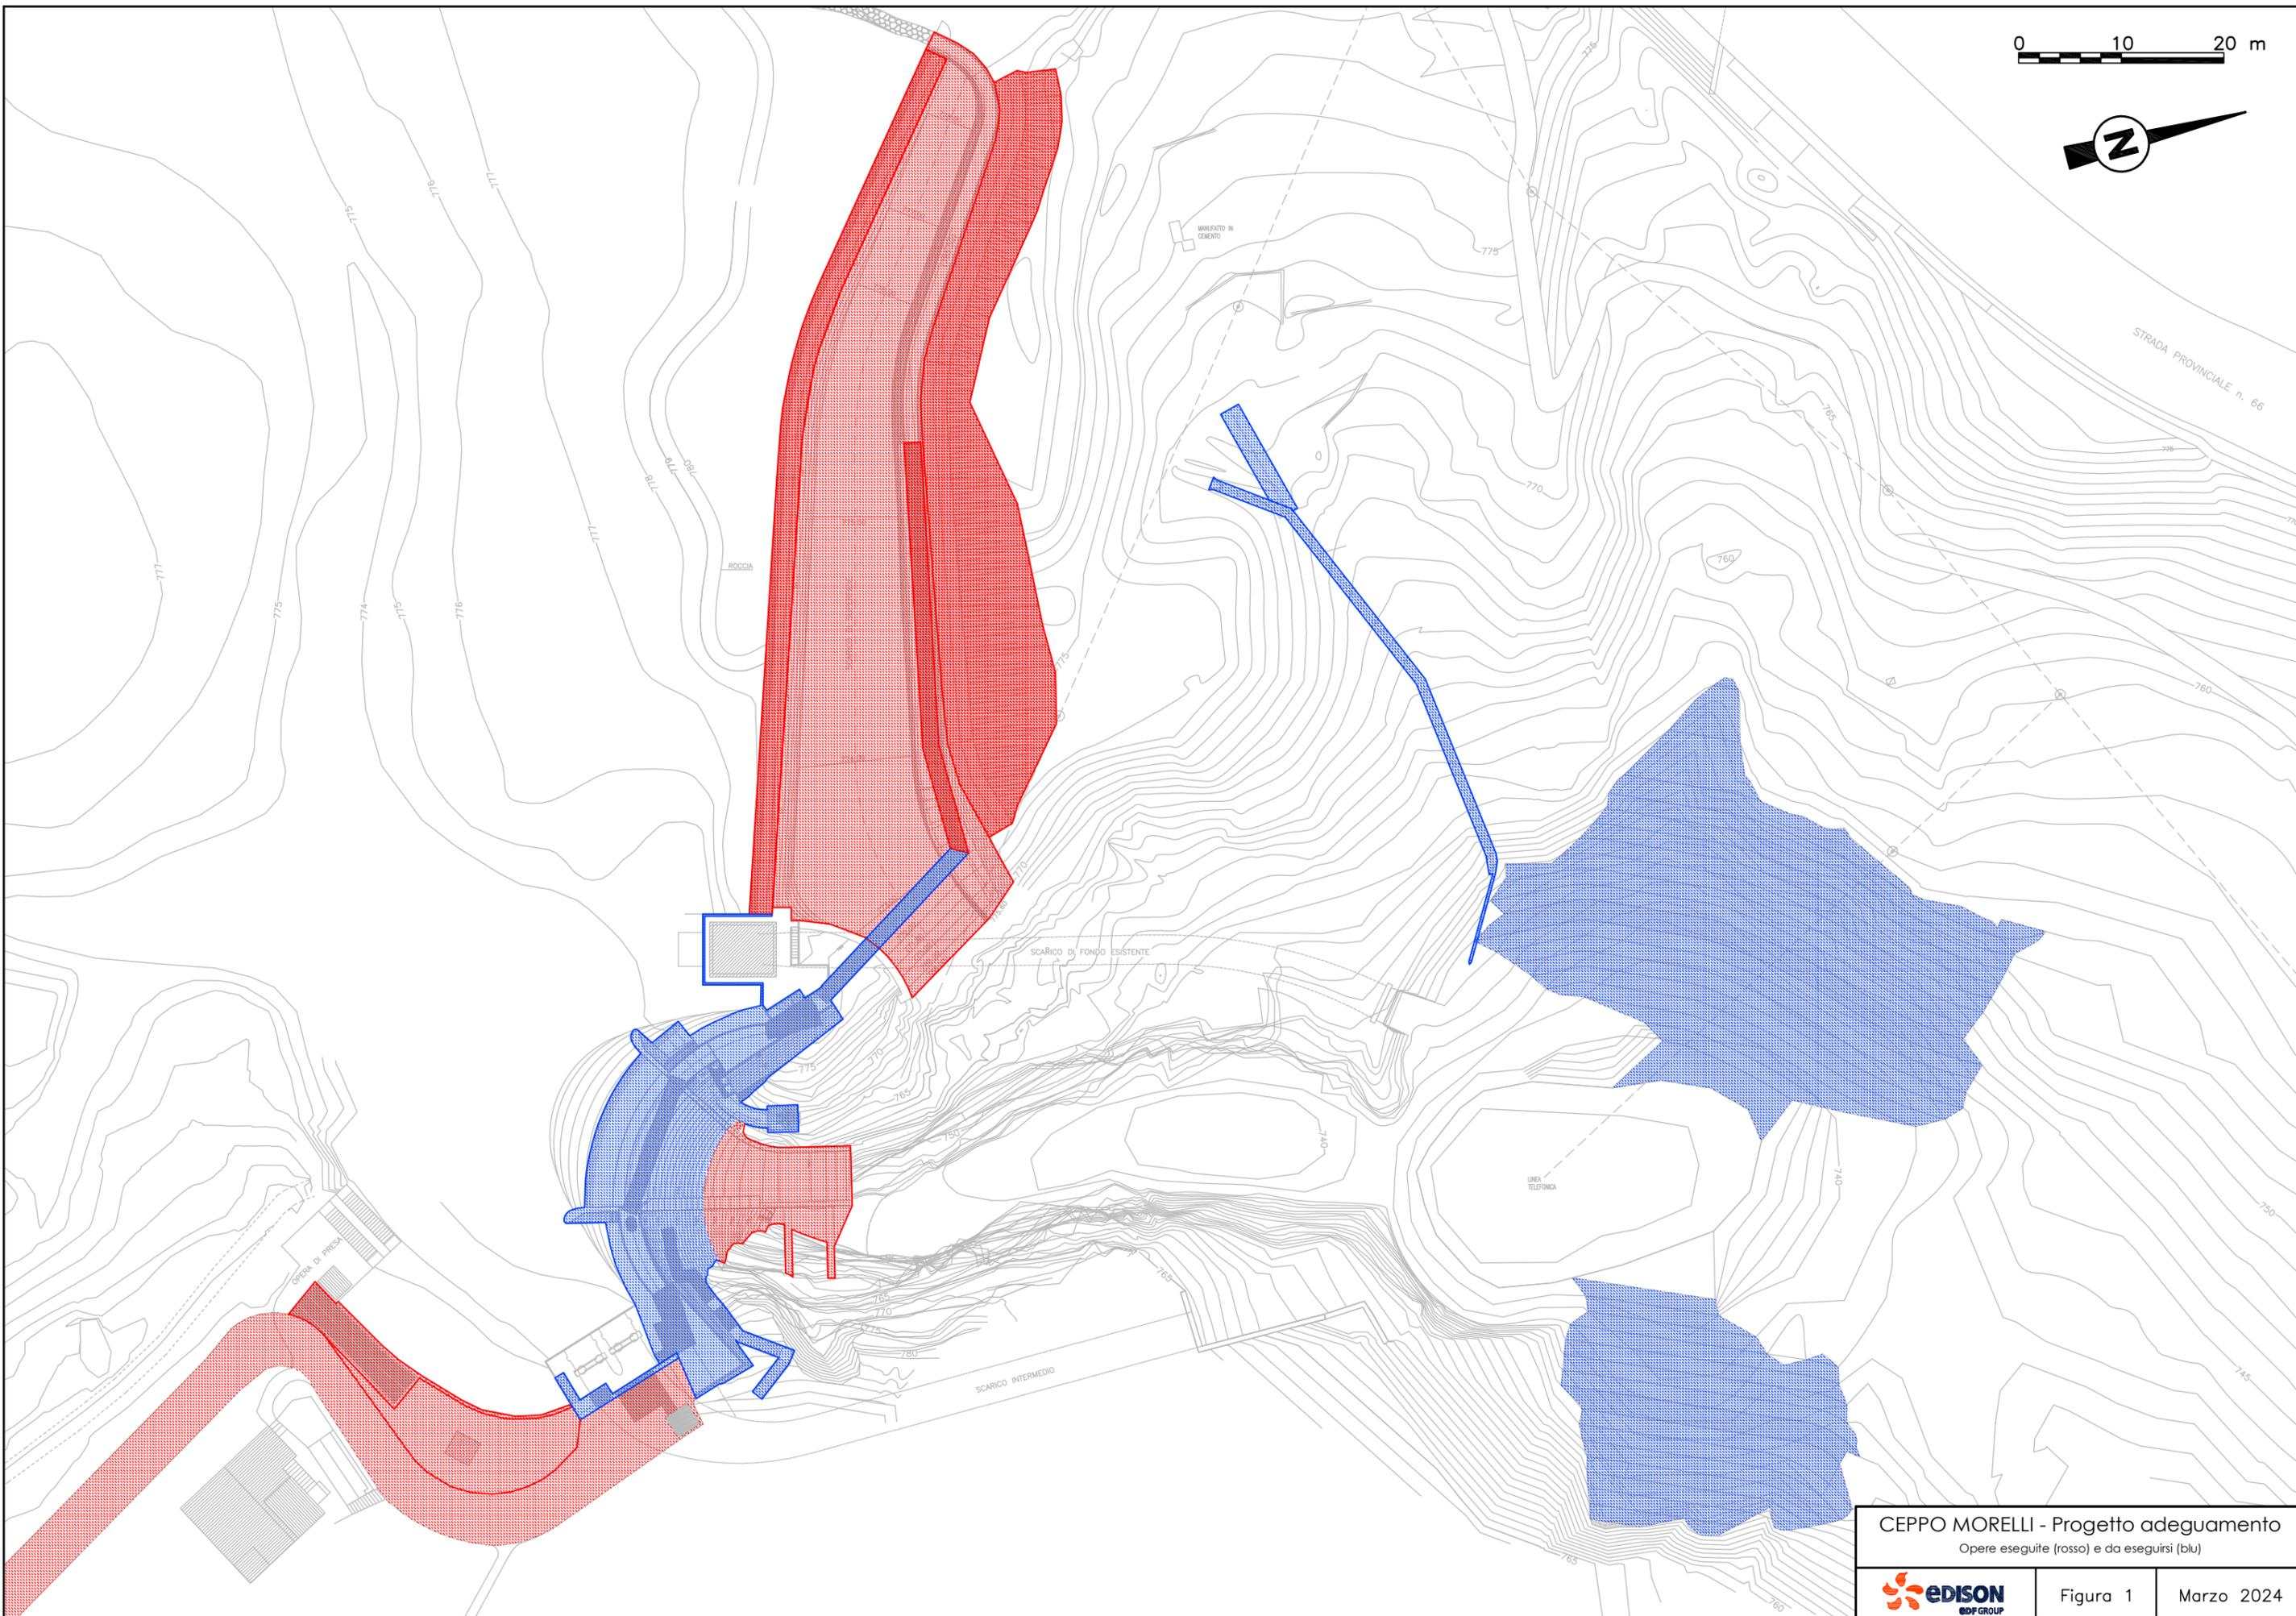

CEPPO MORELLI - Progetto adeguamento
Opere eseguite (rosso) e da eseguirsi (blu)



Figura 1

Marzo 2024