PLANIMETRIA STATO SOVRAPPOSTO
scala 1:1000

LEGENDA

- Lavori da realizzarsi nell'ambito di altro appalto
- Ricostruzioni
- Demolizioni
- Ricostruzioni Romito ALTRO APPALTO
- Demolizioni Romito ALTRO APPALTO

PLANIMETRIA STATO SOVRAPPOSTO
scala 1:500 - DETTAGLIO OPERE SISTEMAZIONE DEPOSITO ROMITO

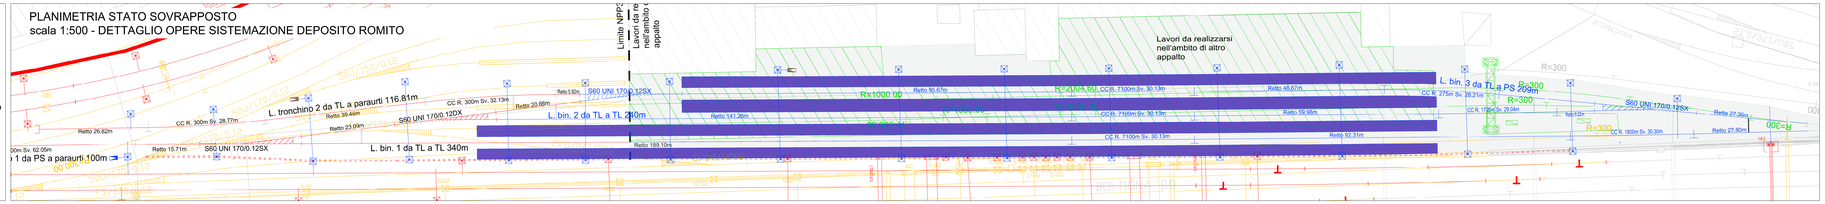

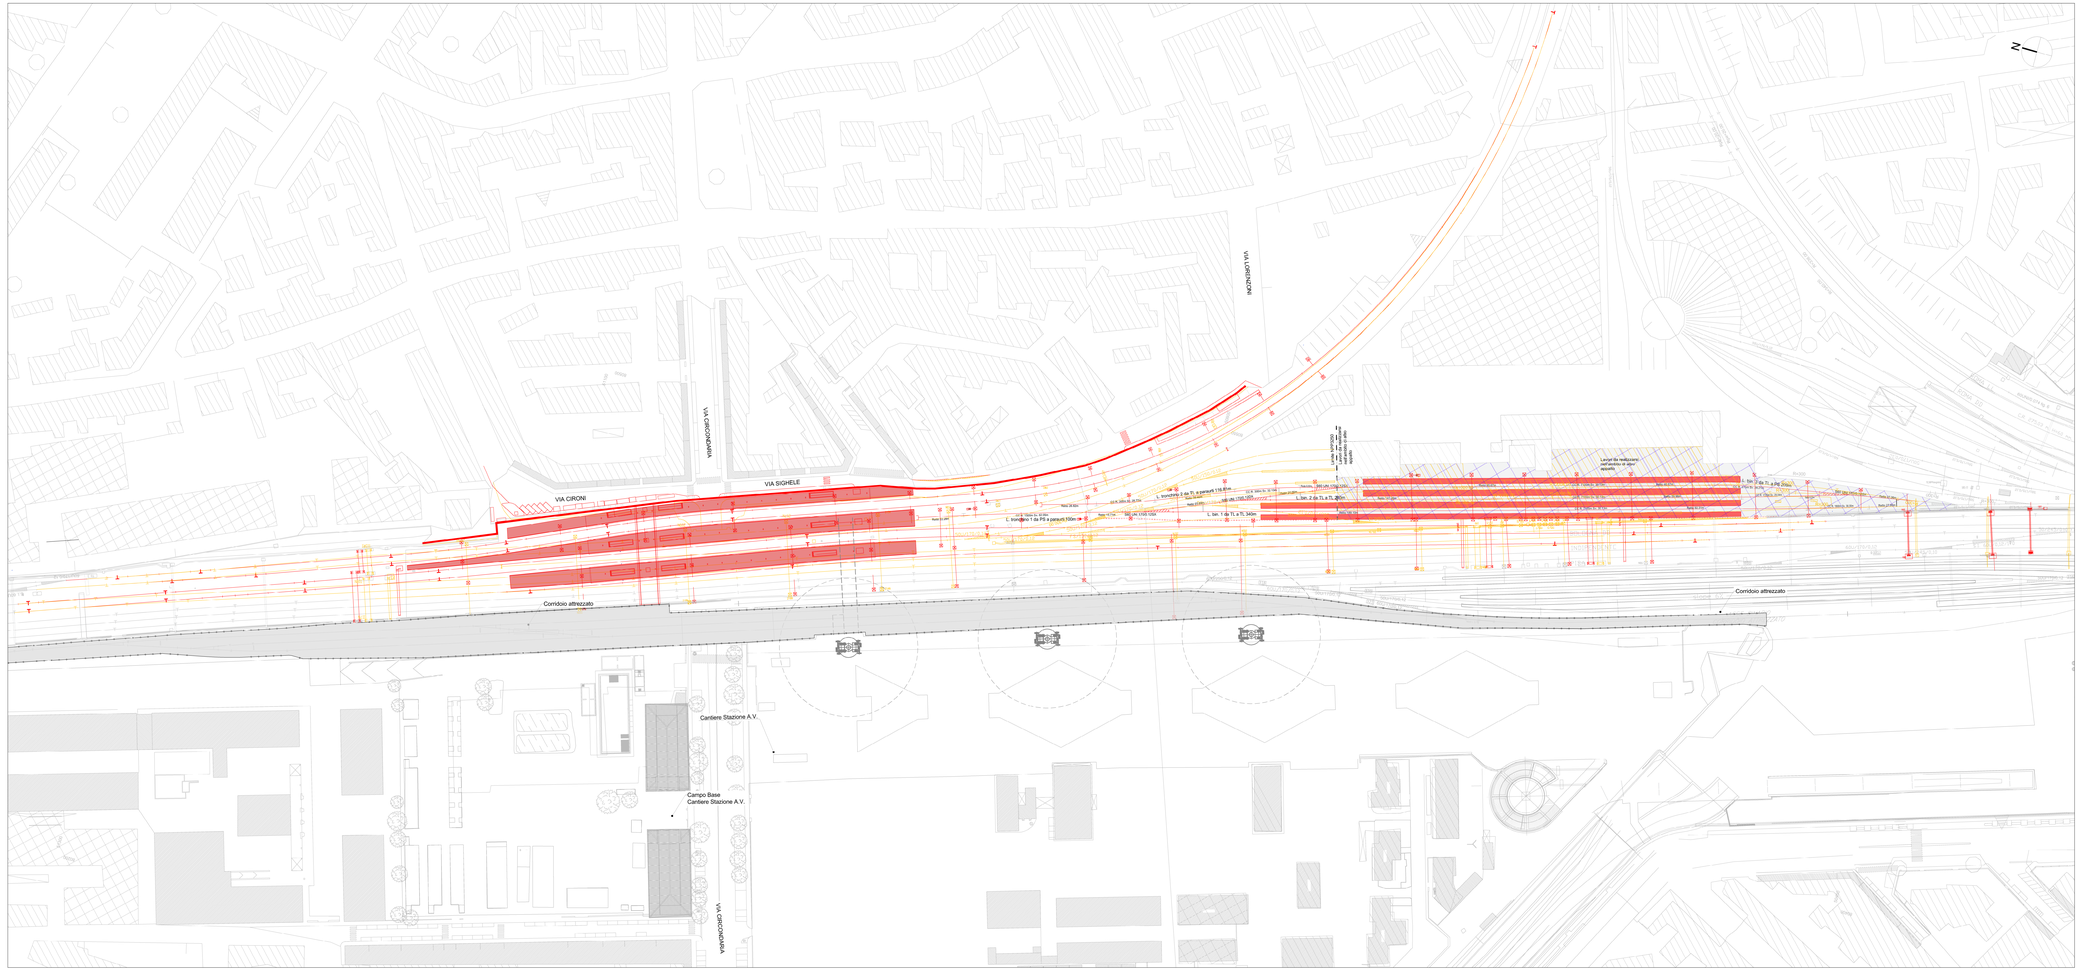

INQUADRAMENTO
scala 1:10000

COMMITTENTE

RFI RETE FERROVIARIA ITALIANA
GRUPPO FERROVIE DELLO STATO ITALIANE

PROGETTAZIONE

Infrarail Srl.
Gruppo Ferrovie dello Stato Italiane
Piazza della Croce Rossa, 1 - 00161 Roma

PROGETTO DI FATTIBILITA' TECNICO ECONOMICA

ACCESSIBILITA' ALLA NUOVA STAZIONE AV BELFIORE E NUOVO COLLEGAMENTO BELFIORE - FIRENZE SMN
FASE 1

DOCUMENTAZIONE GENERALE

Planimetria Stato Sovrapposto — **SCALA: 1:1000**

PROGETTISTA
Dott. Ing. Rosario Sorbello
Ordine degli Ingegneri della Provincia di Roma
Sez. A n. 23875
Firmato digitalmente da

Infrarail srl - IFR
sede legale: Piazza della Croce Rossa, 1 - 00161 – Roma
PEC: infrarail.pec@legalmail.it
Codice Fiscale e P. IVA: 06956550484

COMMESSA	LOTTO	FASE	ENTE	TIPO	DISCIPLINA	PROGR.	REV.
0002	00	F	ZZ	P7	MD0000	003	B

REV.	DESCRIZIONE	REDATTO	DATA	VERIFICATO	DATA	APPROVATO	DATA
A	EMISSIONE	SIRIANNI	07/02/23	DE LORENZO	08/02/23	SORBELLO	09/02/23
B	INSERIMENTO PROG. ROMITO	LONGO	26/06/23	DE LORENZO	27/06/23	SORBELLO	28/06/23

File: 0002.00.F.ZZ.P7.MD0000.003.B.DWG — n. Elab.: