


SCALA:
1 : 5000
1 : 1000


DATA:
FEBBRAIO
2010

TAV.N.:
1


ESTRATTO CARTA TECNICA REGIONALE
scala 1 : 5000

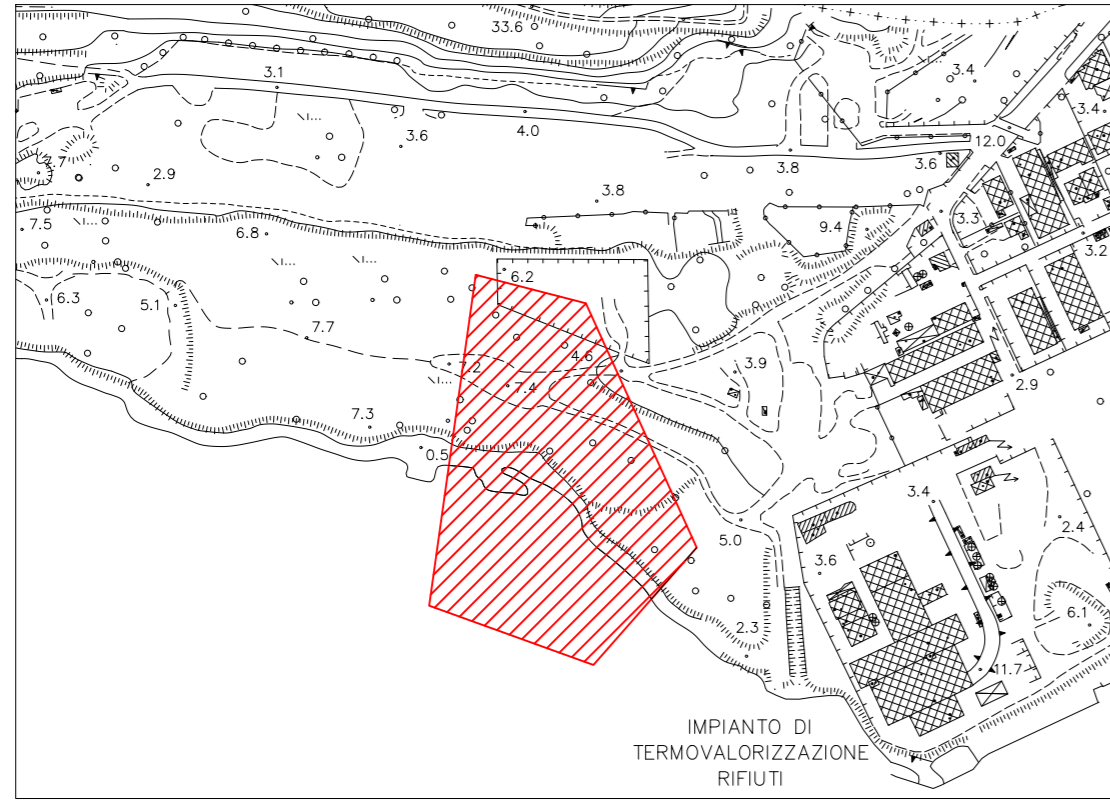


ESTRATTO P.R.G.C. - VARIANTE N.118 - Zonizzazione
scala 1:5000

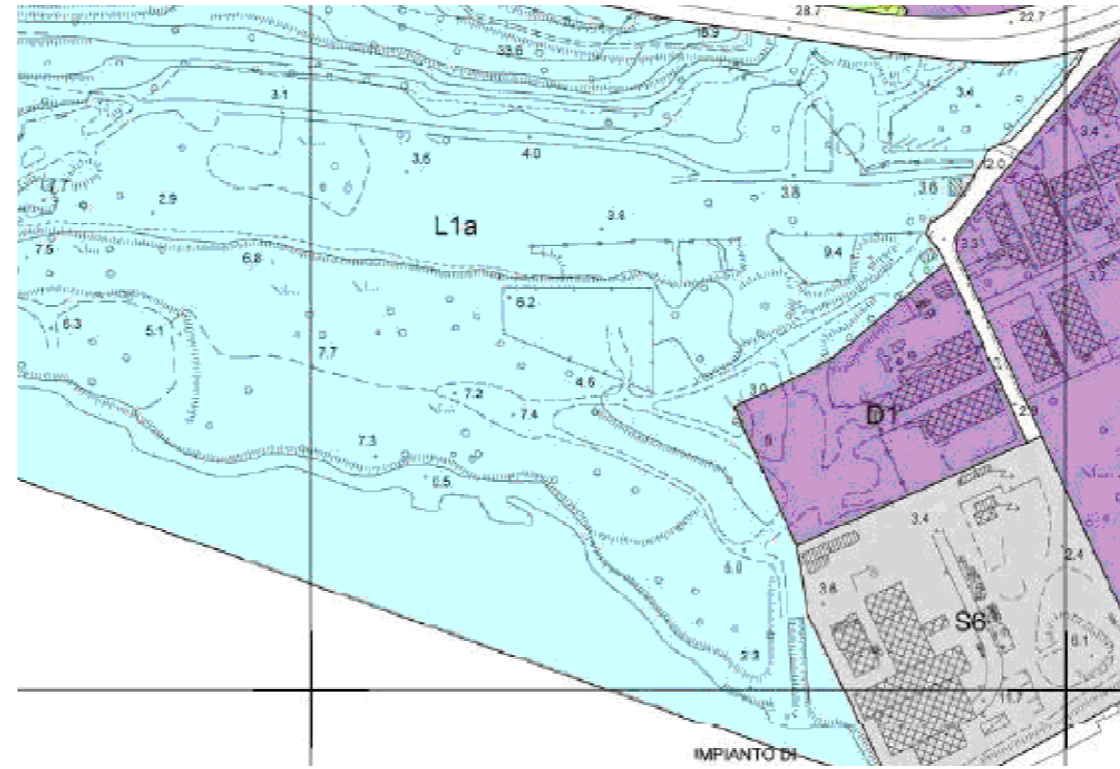

ESTRATTO P.R.G.C. - VARIANTE N.118 - Vincoli
scala 1:5000

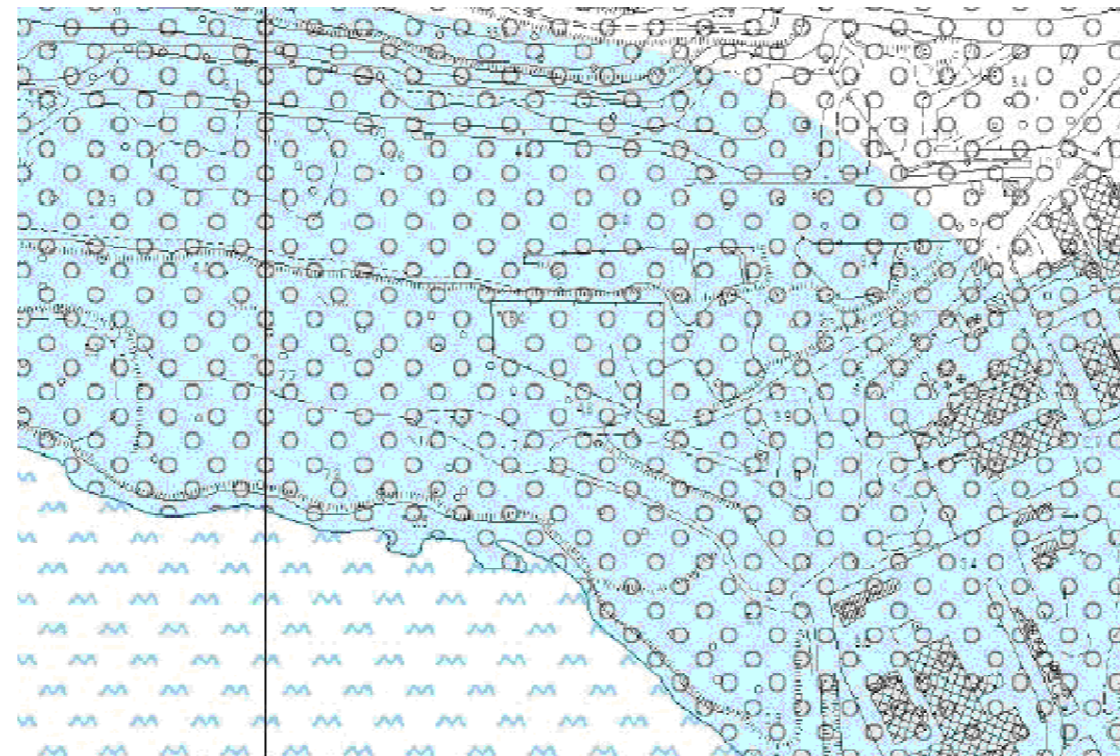

PLANIMETRIA GENERALE
SCALA 1 : 1000

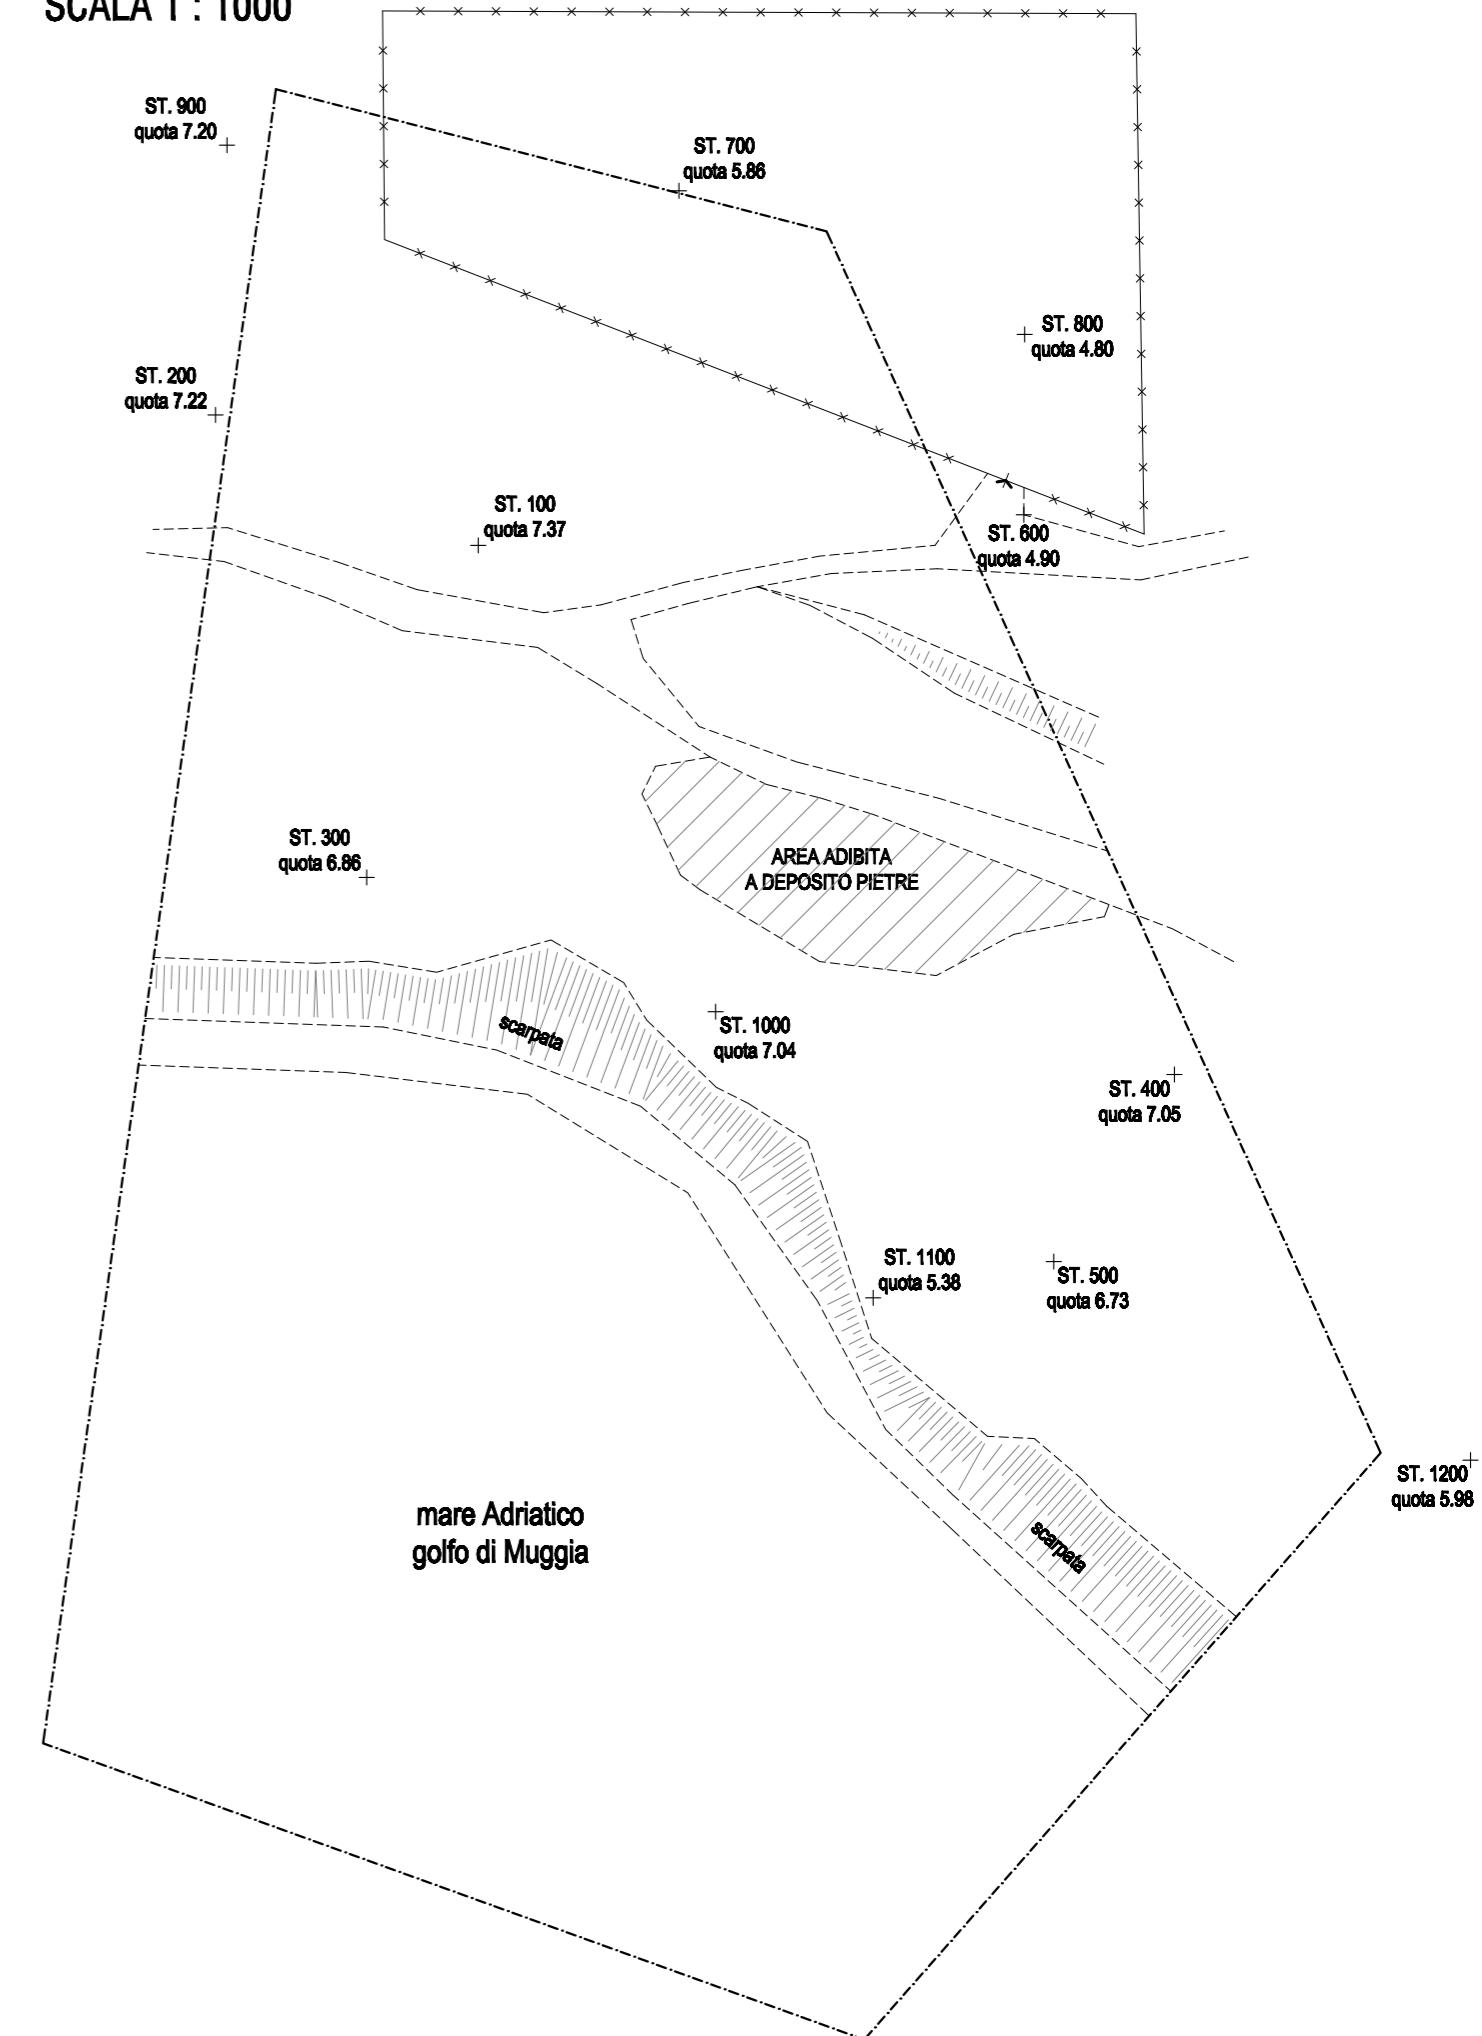

RILIEVO PLANIALTIMETRICO

dell' area c.d. ex Discarica Via Errera per la costruzione della Centrale a ciclo combinato 400 MW

PLANIMETRIA GENERALE

IL RILEVATORE:

Geom. Maurizio MALLE



IL COMMITTENTE:

MEDEA DEVELOPMENT s.a.

COLLABORATORE:

Geom. Luca CELEGA



PROGETTO:

LUCCHINI ENERGIA s.r.l.