


Viadotto Forno
Pianta fondazioni
Scala: 1:1500

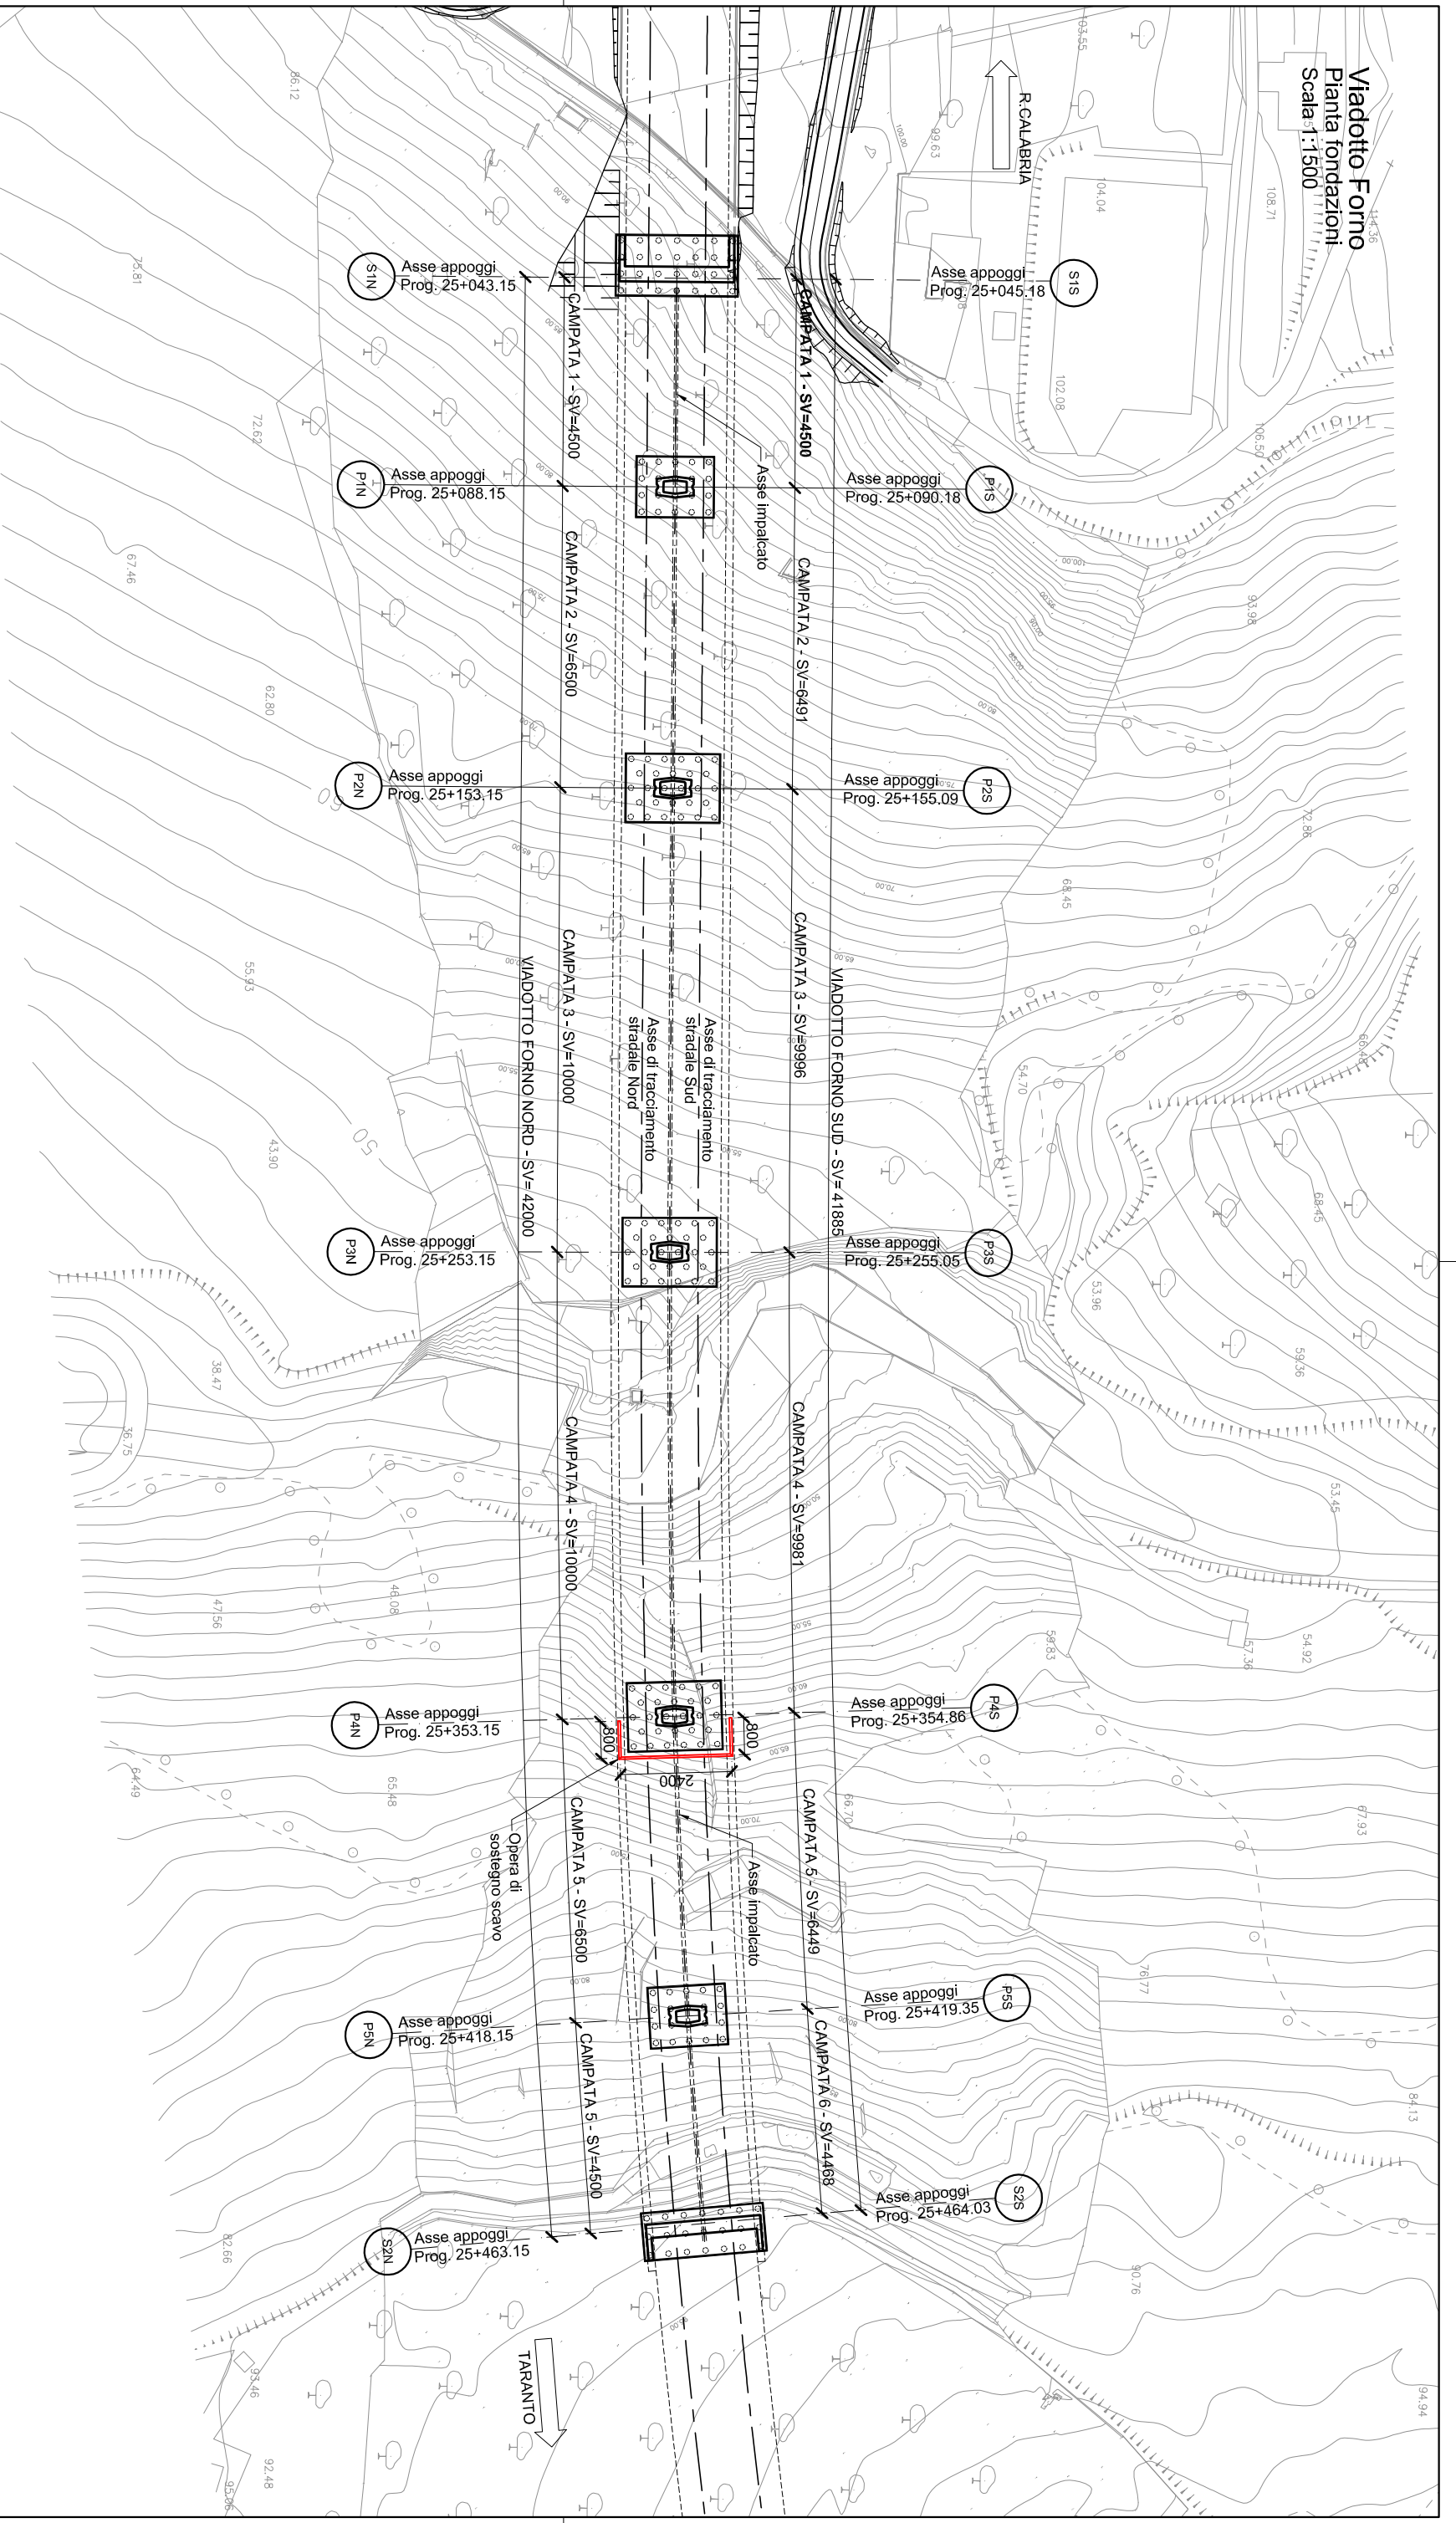

cod. elaborato :
I13 - d1

VIADOTTO FORNO
Pianta Fondazione

scala:
1:1500

