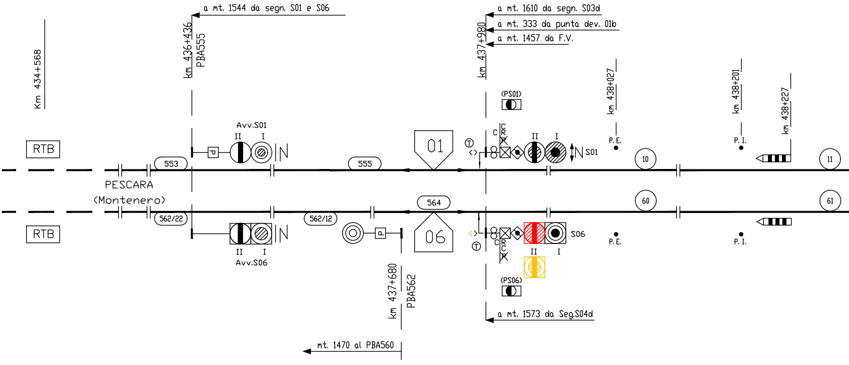
Km 434+568
a mt. 1544 da segn. S01 e S06
km 436+436
PBA555
a mt. 1610 da segn. S03d
a mt. 333 da punta dev. 01b
a mt. 1457 da F.V.
km 437+980
(PS01)
km 438+027
km 438+201
km 438+227
Avv.S01
II
I
RTB
553
555
01
C
C
R
R
II
I
S01
P.E.
P.I.
10
11
PESCARA
(Montenero)
564
60
61
RTB
562/22
562/12
06
S06
C
R
C
R
II
I
P.E.
P.I.
II
I
Avv.S06
(PS06)
km 437+680
PBA562
a mt. 1573 da Seg.S04d
mt. 1470 al PBA560

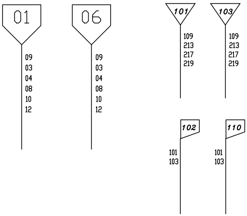
01
09
03
04
08
10
12
06
09
03
04
08
10
12
101
109
213
217
219
103
109
213
217
219
102
101
103
110
101
103

* = Nello stato operativo PaD è possibile
anche l'istituzione del tracciato
permanente (TP)

NOTA:
Le casse di manovra sui binari di corsa sono delle CTS3

Le chiavi presenti sul PM sono costituiti da chiavi elettroniche

I DCF saranno posati a cura RFI prima di questo intervento, resta a cura di altro appalto la predisposizione dei cavi.

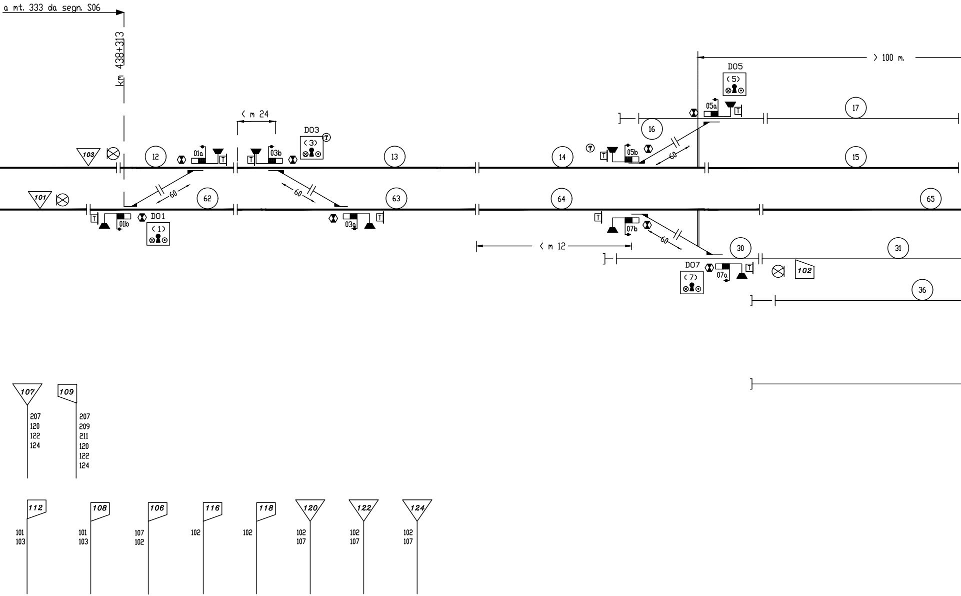
a mt. 333 da segn. S06
km 438+313
< m 24
> 100 m.
< m 12
D01
(1)
D03
(3)
D05
(5)
D07
(7)
01a
01b
03a
03b
05a
05b
07a
07b
60
60
60
60
12
13
14
15
16
17
30
31
36
62
63
64
65
101
102
103
107
207
120
122
124
109
207
209
211
120
122
124
112
101
103
108
101
103
106
107
102
116
102
118
102
120
102
107
122
102
107
124
102
107

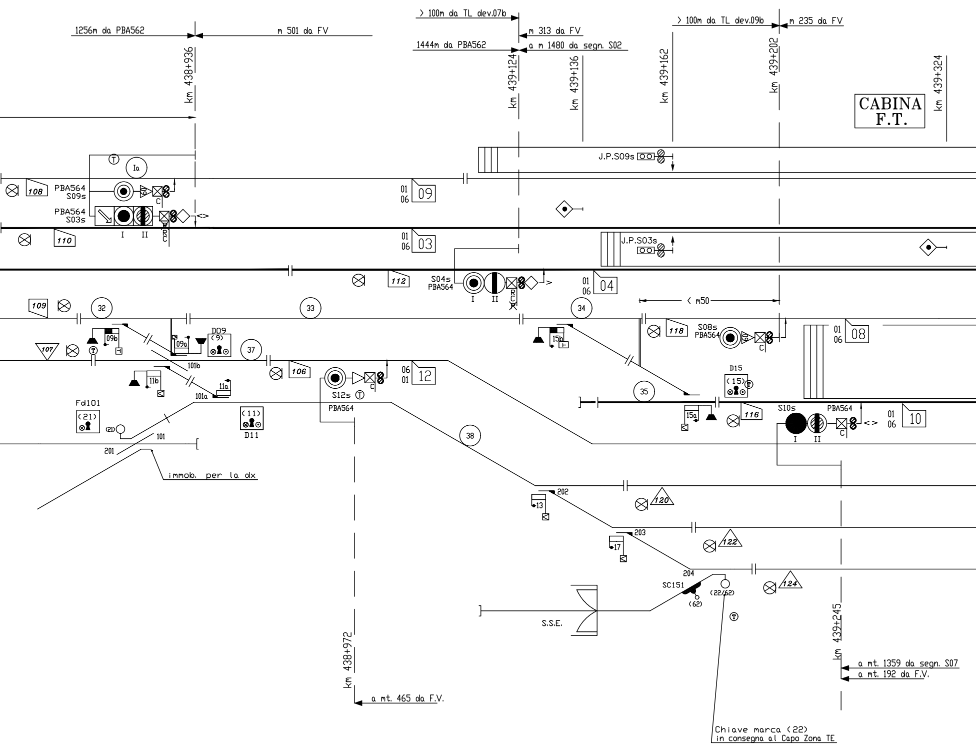
1256m da PBA562
m 501 da FV
km 438+936
> 100m da TL dev.07b
m 313 da FV
1444m da PBA562
a m 1480 da segn. S02
km 439+124
km 439+136
km 439+162
> 100m da TL dev.09b
m 235 da FV
km 439+202
km 439+324
CABINA
F.T.
J.P.S09s
J.P.S03s
Ia
108
PBA564
S09s
PBA564
S03s
I
II
C
RC
01
06
09
01
06
03
110
112
S04s
PBA564
I
II
RC
01
06
04
< m50
109
32
33
34
107
09b
09a
D09
(9)
37
101b
15b
118
S08s
PBA564
C
01
06
08
11b
11a
101a
106
S12s
PBA564
06
01
12
35
D15
(15)
15a
116
S10s
PBA564
I
II
C
01
06
10
Fd101
(21)
(21)
(11)
D11
101
201
immob. per la dx
38
202
13
120
203
17
122
204
SC151
(62)
(22/62)
124
S.S.E.
km 438+972
a mt. 465 da F.V.
km 439+245
a mt. 1359 da segn. S07
a mt. 192 da F.V.
Chiave marca (22)
in consegna al Capo Zona TE

STAZIONE DI TERMOLI

Impianto PP/ACC

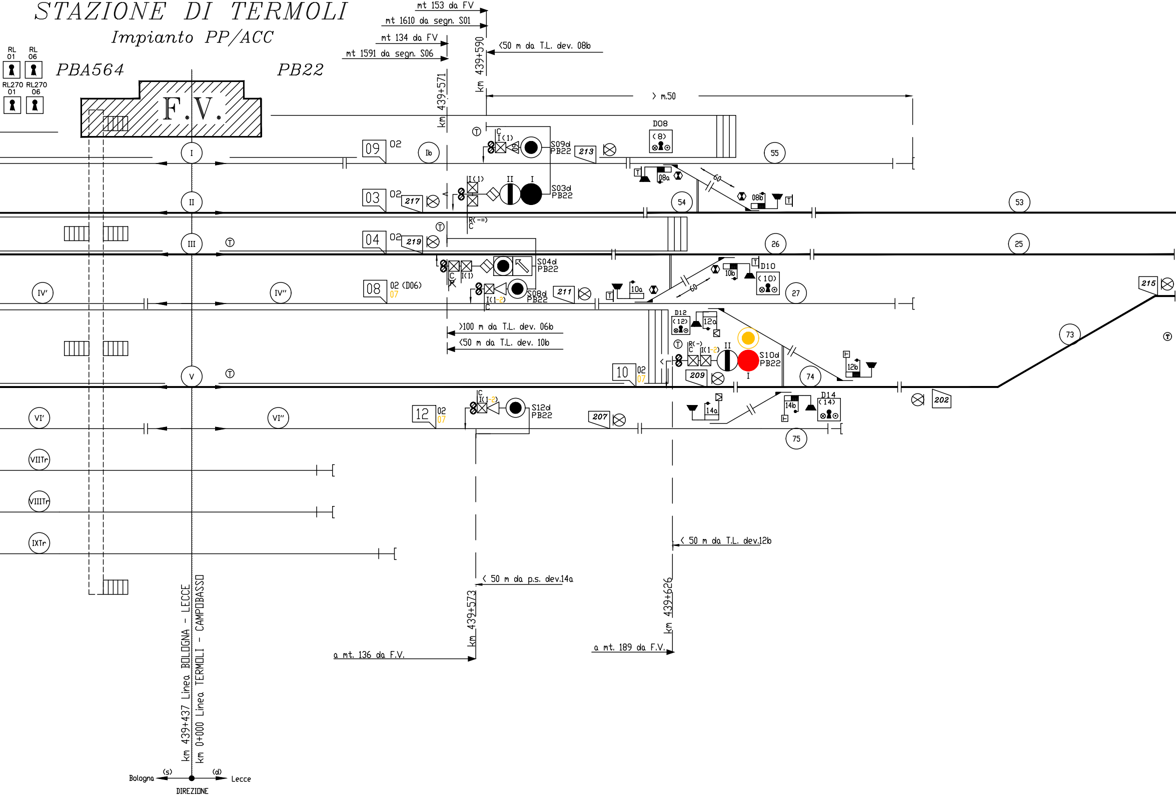

mt 153 da FV
mt 1610 da segn. S01
mt 134 da FV
mt 1591 da segn. S06
km 439+590
<50 m da T.L. dev. 08b
km 439+571
> m.50
RL 01
RL 06
RL270 01
RL270 06
PBA564
PB22
F.V.
I
II
III
IV'
IV''
V
VI'
VI''
VIITr
VIIITr
IXTr
Ib
09 02
03 02
04 02
08 02 (D06) 07
10 02 07
12 02 07
S09d PB22
S03d PB22
S04d PB22
S08d PB22
S10d PB22
S12d PB22
C I(1)
I(1)
R(-=) C
C I(1)
I(1-2) C
R(-) C
I(1-2)
C I(1-2)
II
I
213
217
219
211
209
207
215
202
D08 (8)
D10 (10)
D12 (12)
D14 (14)
08a
08b
10a
10b
12a
12b
14a
14b
60
60
55
54
53
26
25
27
73
74
75
>100 m da T.L. dev. 06b
<50 m da T.L. dev. 10b
< 50 m da T.L. dev.12b
< 50 m da p.s. dev.14a
km 439+573
km 439+626
a mt. 136 da F.V.
a mt. 189 da F.V.
km 439+437 Linea BOLOGNA - LECCE
km 0+000 Linea TERMOLI - CAMPOBASSO
Bologna (s)
(d) Lecce
DIREZIONE

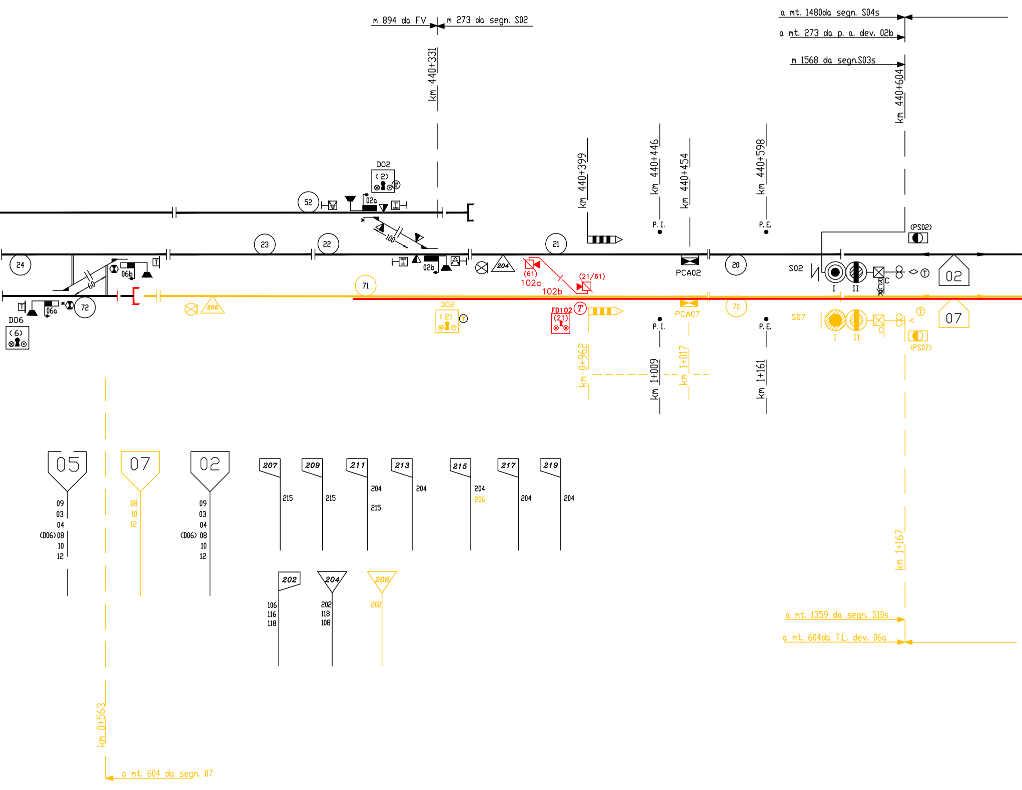
m 894 da FV
m 273 da segn. S02
km 440+331
a mt. 1480da segn. S04s
a mt. 273 da p. a. dev. 02b
m 1568 da segn.S03s
km 440+604
D02
(2)
52
02a
100
23
22
21
20
24
06b
60
02b
204
(61)
102a
102b
(21/61)
km 440+399
km 440+446
km 440+454
km 440+598
P. I.
P. E.
PCA02
(PS02)
S02
I
II
C
02
06a
72
D06
(6)
206
71
D02
(2)
FD102
(21)
PCA07
70
P. I.
P. E.
S07
I
II
C
07
(PS07)
km 0+962
km 1+009
km 1+017
km 1+161
km 1+167
05
09
03
04
(D06) 08
10
12
07
08
10
12
02
09
03
04
(D06) 08
10
12
207
215
209
215
211
204
215
213
204
215
204
206
217
204
219
204
202
106
116
118
204
202
118
108
206
202
a mt. 1359 da segn. S10s
a mt. 604da T.L. dev. 06a
km 0+563
a mt. 604 da segn. 07

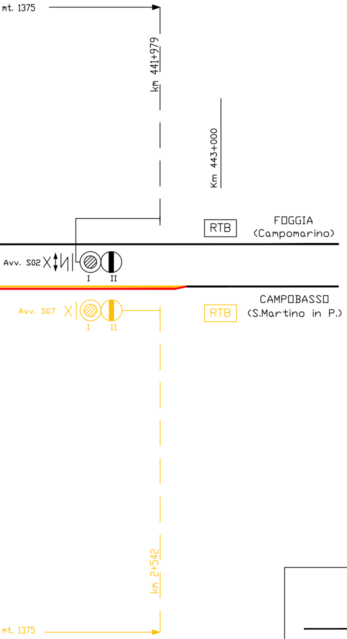
mt. 1375
km 441+979
Km 443+000
RTB
FOGGIA
(Campomarino)
Avv. S02
I
II
Avv. S07
RTB
CAMPOBASSO
(S.Martino in P.)
I
II
km 2+542
mt. 1375

SEGNALI	ASPETTI DEI SEGNALI	Occ. 1 A. C.d.B.
Avv.S02	G-V-G/V-Gx/Vx-Gx-Gx•/Vx•	20
S02	R-G-V-R/G-R/V-Gx/Vx	20
Avv.S07	G-V-G/V-Gx	70
S07	R-G-R/G-G/V	70
Avv.S01	R-G-V-G/V-Gx/Vx	555
S01	R-G-R/G-R/V-Gx• /Vx• -Gx/Vx	10
Avv.S06	G-V-G/V-Gx/Vx	562/12
S06	R-G-V-R/G-R/V	60
S04d	R-V	26
S03d	R-R/V	54
S09d	R-V	54
S08d	R-V	26 o 74
S10d	R-V-R/V	73
S12d	R-V	75
S04s	R-V-R/V-G	65
S03s	R-R/V-V-R/G	15
S09s	R-V-G	17
S08s	R-V-G	33
S10s	R-R/V-R/G	35
S12s	R-V-G	37

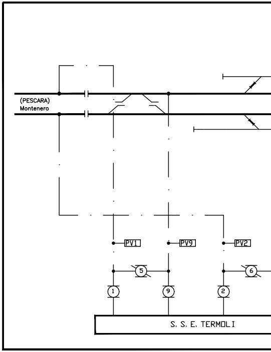
(PESCARA)
Montenero
PV1
PV9
PV2
5
6
1
9
2
S. S. E. TERMOLI

LIBERI TRANSITI AMMESSI	
01-03-02	02-04-06
01-04-02	02-04-01
01-10-07	02-03-01
06-04-02	07-10-06
06-10-07	07-10-01

Pannello ad

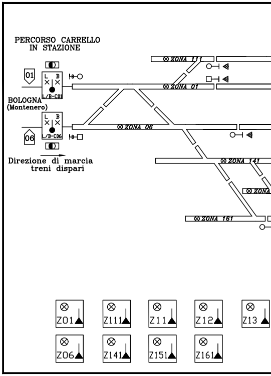
PERCORSO CARRELLO
IN STAZIONE
01
L
B
L/B-C01
BOLOGNA
(Montenero)
L
B
L/B-C06
06
Direzione di marcia
treni dispari
⊗ ZONA 111
⊗ ZONA 01
⊗ ZONA 06
⊗ ZONA 141
⊗ ZONA
⊗ ZONA 161
Z01
Z111
Z11
Z12
Z13
Z06
Z141
Z151
Z161

LEGENDA

— Esistente

— Demolito

— Costruito nella fase attuale

— Costruito nelle fasi precedenti

— Provvisorio Costruito nella fase attuale

— ALTRO APPALTO - Costruito nella fase attuale

— ALTRO APPALTO - Demolito

PIANO SCHEMATICO T.E.

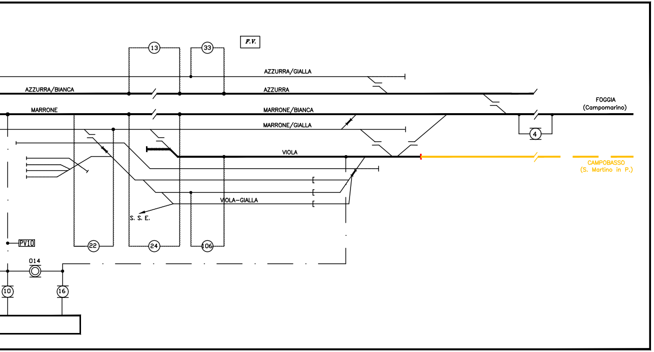

F.V.
13
33
AZZURRA/GIALLA
AZZURRA/BIANCA
AZZURRA
MARRONE
MARRONE/BIANCA
MARRONE/GIALLA
FOGGIA
(Campomarino)
4
VIOLA
CAMPOBASSO
(S. Martino in P.)
VIOLA–GIALLA
S. S. E.
PVI0
22
24
106
014
10
16

uso del personale tecnico

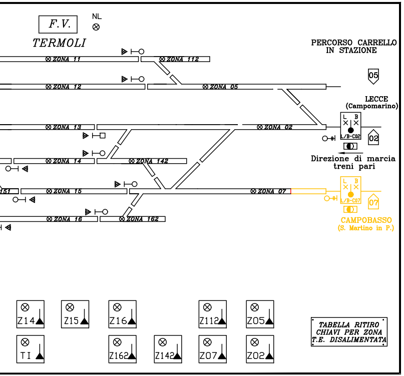

F.V.
NL
TERMOLI
PERCORSO CARRELLO
IN STAZIONE
ZONA 11
ZONA 112
ZONA 12
ZONA 05
05
LECCE
(Campomarino)
ZONA 13
ZONA 02
L/B-C02
02
ZONA 14
ZONA 142
Direzione di marcia
treni pari
ZONA 15
ZONA 151
ZONA 07
L/B-C07
07
CAMPOBASSO
(S. Martino in P.)
ZONA 16
ZONA 162
Z14
Z15
Z16
Z112
Z05
TI
Z162
Z142
Z07
Z02
TABELLA RITIRO
CHIAVI PER ZONA
T.E. DISALIMENTATA

TABELLA RITIRO CHIAVI PER ZONA T.E. DISALIMENTATA

ZONA T.E. DISALIMENTATA	CHIAVE DA ESTRARRE
Azzurra/Gialla	Z111–Z11–Z112
Azzurra/Bianca	Z01–Z12
Azzurra	Z05–Z12
Marrone/Bianca	Z02–Z13
Marrone	Z13–Z06
Marrone/Gialla	Z141–Z14–Z142
Viola	Z07–Z15–Z151–Z161–Z16–Z162

COMMITTENTE:

RFI RETE FERROVIARIA ITALIANA
GRUPPO FERROVIE DELLO STATO ITALIANE
DIREZIONE INVESTIMENTI
DIREZIONE PROGRAMMI INVESTIMENTI
DIRETTRICE SUD - PROGETTO ADRIATICA

DIREZIONE LAVORI:

ITALFERR
GRUPPO FERROVIE DELLO STATO ITALIANE

APPALTATORE:

AD AGOSTINO COSTRUZIONI GENERALI — MANDATARIA

ReseArch — ATLANTE — MANDANTI

PROGETTAZIONE:

MANDATARIA HUB ENGINEERING — MANDANTI HYpro

PROGETTO ESECUTIVO

LINEA PESCARA - BARI
RADDOPPIO DELLA TRATTA FERROVIARIA TERMOLI - LESINA
LOTTO 2 e 3: RADDOPPIO TERMOLI - RIPALTA

IMPIANTI DI SEGNALAMENTO
Termoli fase 1b
Piano schematico IS FASE 1b

APPALTATORE	PROGETTAZIONE		SCALA:
A.A. D'AGOSTINO COSTRUZIONI GENERALI S.r.l. DIRETTORE TECNICO Ing. G. Babini Il Direttore Tecnico (Ing. Gianguido Babini)	DIRETTORE DELLA PROGETTAZIONE Ing. M. Facchini Dott. Ing. MASSIMO FACCHINI N. 4429 "Sez. A"	Firmato digitalmente da: FACCHINI MASSIMO Firmato il 13/03/2024 13:22 Seriale Certificato: 1254467 Valido dal 11/03/2022 al 11/03/2025 InfoCamere Qualified Electronic Signature CA	-:-

COMMESSA	LOTTO	FASE	ENTE	TIPO DOC.	OPERA/DISCIPLINA	PROGR.	REV.
LI0B	02	E	ZZ	PX	AS0202	001	A

Rev.	Descrizione	Redatto	Data	Verificato	Data	Approvato	Data	Autorizzato Data
A	Emissione	V. ROSSI	14/10/2022	P.COPPOLA	14/10/2022	F. COPPOLA	14/10/2022	Ing. M. FACCHINI 14/10/2022

FELICE COPPOLA N. 3855

File: LI0B.02.E.ZZ.PX.AS0202.001.A.DWG | n. Elab.: