CI RISERVIAMO A TERMINI DI LEGGE LA PROPRIETA' DI QUESTO DOCUMENTO COL DIVIETO DI RIPRODURLO O RENDERLO NOTO A TERZI SENZA NOSTRA AUTORIZZAZIONE SCRITTA

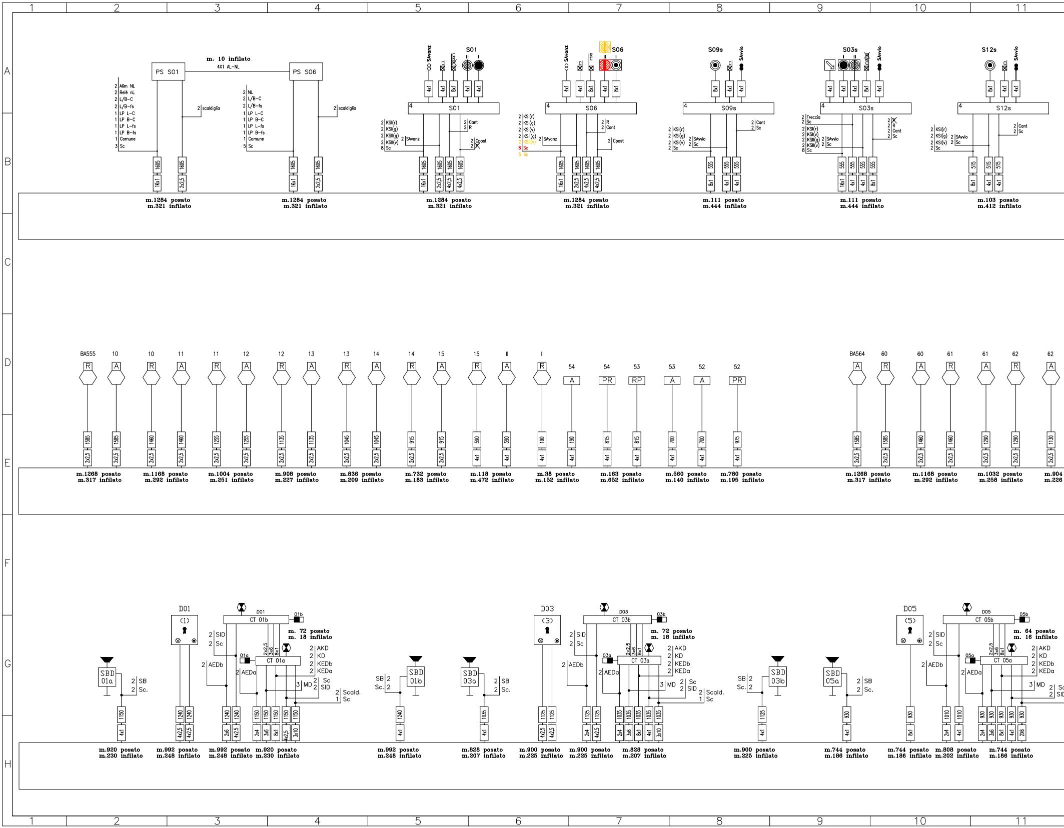
1
2
3
4
5
6
7
8
9
10
11
A
B
C
D
E
F
G
H
PS S01
PS S06
m. 10 infilato
4X1 AL-NL
Alim NL
Relè nL
L/B-C
L/B-fs
LP L-C
LP B-C
LP L-fs
LP B-fs
Comune
Sc
scaldiglia
NL
S01
S06
S09s
S03s
S12s
SAvanz
SAvvio
KSI(r)
KSI(g)
KSI(v)
KSII(g)
KSII(v)
Cant
R
Cpost
Freccia
m.1284 posato
m.321 infilato
m.111 posato
m.444 infilato
m.103 posato
m.412 infilato
1605
555
515
16x1
2x2,5
4x2,5
4x1
8x1
BA555
BA564
10
11
12
13
14
15
II
54
53
52
60
61
62
R
A
PR
RP
1585
1460
1255
1135
1045
915
590
190
815
700
975
1290
1130
m.1268 posato
m.317 infilato
m.1168 posato
m.292 infilato
m.1004 posato
m.251 infilato
m.908 posato
m.227 infilato
m.836 posato
m.209 infilato
m.732 posato
m.183 infilato
m.118 posato
m.472 infilato
m.38 posato
m.152 infilato
m.163 posato
m.652 infilato
m.560 posato
m.140 infilato
m.780 posato
m.195 infilato
m.1032 posato
m.258 infilato
m.904
m.226
D01
D03
D05
(1)
(3)
(5)
CT 01b
CT 01a
CT 03b
CT 03a
CT 05b
CT 05a
01a
01b
03a
03b
05a
05b
SID
Sc
AEDb
AEDa
AKD
KD
KEDb
KEDa
MD
Scald.
SB
Sc.
SBD 01a
SBD 01b
SBD 03a
SBD 03b
SBD 05a
m. 72 posato
m. 18 infilato
m. 64 posato
m. 16 infilato
1150
1240
1035
1125
930
1010
2x6
2x4
3x6
3x10
2x6
m.920 posato
m.230 infilato
m.992 posato
m.248 infilato
m.828 posato
m.207 infilato
m.900 posato
m.225 infilato
m.744 posato
m.186 infilato
m.808 posato
m.202 infilato

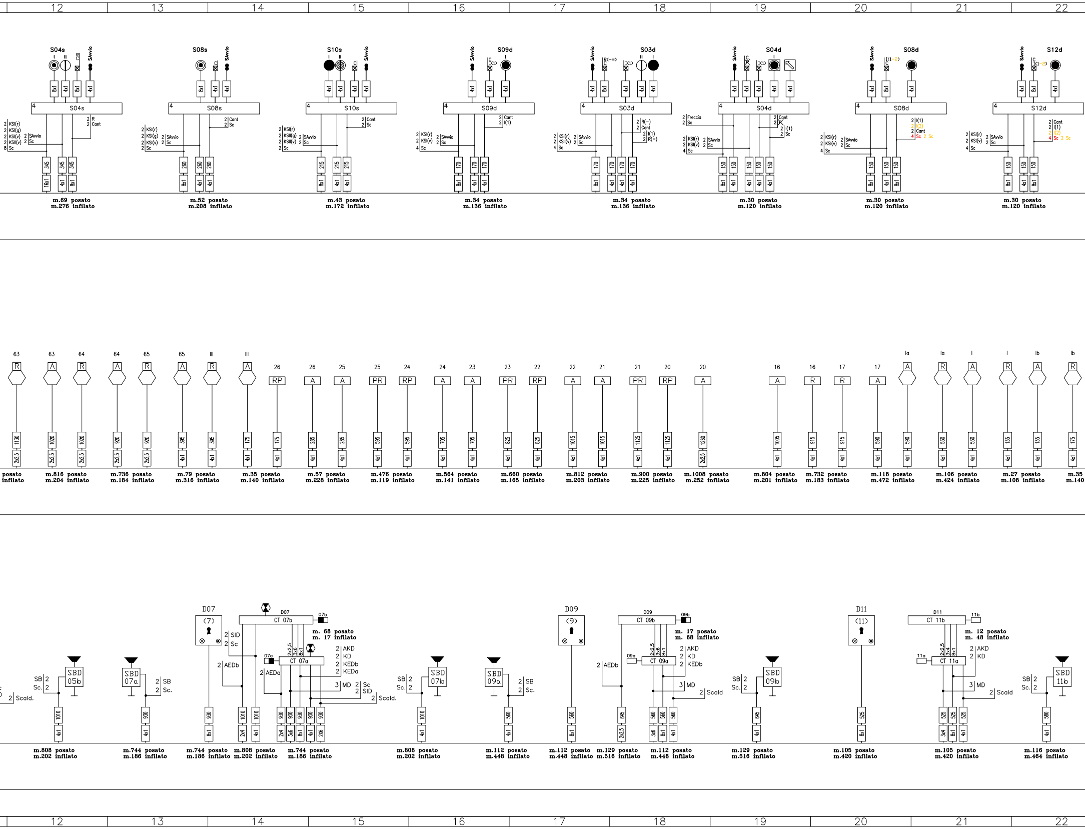
12
13
14
15
16
17
18
19
20
21
22
S04s
S08s
S10s
S09d
S03d
S04d
S08d
S12d
SAvvio
KSI(r)
KSI(g)
KSI(v)
KSII(v)
Sc
R
Cant
I(1)
R(-)
R(=)
Freccia
m.69 posato
m.276 infilato
m.52 posato
m.208 infilato
m.43 posato
m.172 infilato
m.34 posato
m.136 infilato
m.34 posato
m.136 infilato
m.30 posato
m.120 infilato
m.30 posato
m.120 infilato
m.30 posato
m.120 infilato
posato
infilato
m.816 posato
m.204 infilato
m.736 posato
m.184 infilato
m.79 posato
m.316 infilato
m.35 posato
m.140 infilato
m.57 posato
m.228 infilato
m.476 posato
m.119 infilato
m.564 posato
m.141 infilato
m.660 posato
m.165 infilato
m.812 posato
m.203 infilato
m.900 posato
m.225 infilato
m.1008 posato
m.252 infilato
m.804 posato
m.201 infilato
m.732 posato
m.183 infilato
m.118 posato
m.472 infilato
m.106 posato
m.424 infilato
m.27 posato
m.108 infilato
m.35
m.140
D07
(7)
CT 07b
07b
m. 68 posato
m. 17 infilato
CT 07a
07a
AKD
KD
KEDb
KEDa
SID
Sc
AEDb
AEDa
MD
Scald.
SB
Sc.
SBD 05b
SBD 07a
SBD 07b
SBD 09a
D09
(9)
CT 09b
09b
m. 17 posato
m. 68 infilato
CT 09a
09a
SBD 09b
D11
(11)
CT 11b
11b
m. 12 posato
m. 48 infilato
CT 11a
11a
SBD 11b
m.808 posato
m.202 infilato
m.744 posato
m.186 infilato
m.744 posato
m.186 infilato
m.808 posato
m.202 infilato
m.744 posato
m.186 infilato
m.808 posato
m.202 infilato
m.112 posato
m.448 infilato
m.112 posato
m.448 infilato
m.129 posato
m.516 infilato
m.112 posato
m.448 infilato
m.129 posato
m.516 infilato
m.105 posato
m.420 infilato
m.105 posato
m.420 infilato
m.116 posato
m.464 infilato

]

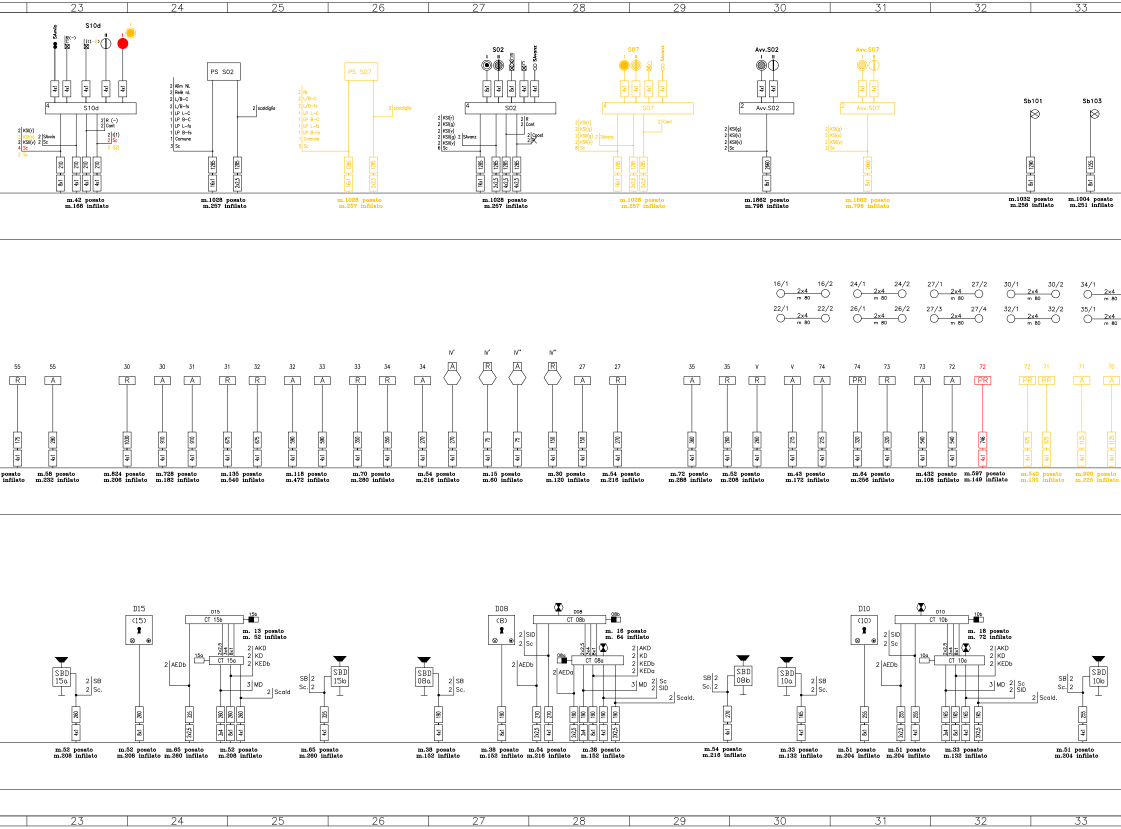

23
24
25
26
27
28
29
30
31
32
33
S10d
SAvvio
S10d
m.42 posato
m.168 infilato
PS S02
m.1028 posato
m.257 infilato
PS S07
m.1028 posato
m.257 infilato
S02
SAvanz
m.1028 posato
m.257 infilato
S07
m.1028 posato
m.257 infilato
Avv.S02
m.1862 posato
m.798 infilato
Avv.S07
m.1862 posato
m.798 infilato
Sb101
m.1032 posato
m.258 infilato
Sb103
m.1004 posato
m.251 infilato
16/1
16/2
22/1
22/2
24/1
24/2
26/1
26/2
27/1
27/2
27/3
27/4
30/1
30/2
32/1
32/2
34/1
35/1
2x4
m 80
posato
infilato
m.58 posato
m.232 infilato
m.824 posato
m.206 infilato
m.728 posato
m.182 infilato
m.135 posato
m.540 infilato
m.118 posato
m.472 infilato
m.70 posato
m.280 infilato
m.54 posato
m.216 infilato
m.15 posato
m.60 infilato
m.30 posato
m.120 infilato
m.54 posato
m.216 infilato
m.72 posato
m.288 infilato
m.52 posato
m.208 infilato
m.43 posato
m.172 infilato
m.64 posato
m.256 infilato
m.432 posato
m.108 infilato
m.597 posato
m.149 infilato
m.540 posato
m.135 infilato
m.900 posato
m.225 infilato
D15
CT 15b
CT 15a
m. 13 posato
m. 52 infilato
SBD 15a
SBD 15b
D08
CT 08b
CT 08a
m. 16 posato
m. 64 infilato
SBD 08a
SBD 08b
D10
CT 10b
CT 10a
m. 18 posato
m. 72 infilato
SBD 10a
SBD 10b
AKD
KD
KEDb
KEDa
AEDb
AEDa
MD
Scald
SID
Sc
SB
m.52 posato
m.208 infilato
m.52 posato
m.208 infilato
m.65 posato
m.260 infilato
m.52 posato
m.208 infilato
m.65 posato
m.260 infilato
m.38 posato
m.152 infilato
m.38 posato
m.152 infilato
m.54 posato
m.216 infilato
m.38 posato
m.152 infilato
m.54 posato
m.216 infilato
m.33 posato
m.132 infilato
m.51 posato
m.204 infilato
m.51 posato
m.204 infilato
m.33 posato
m.132 infilato
m.51 posato
m.204 infilato

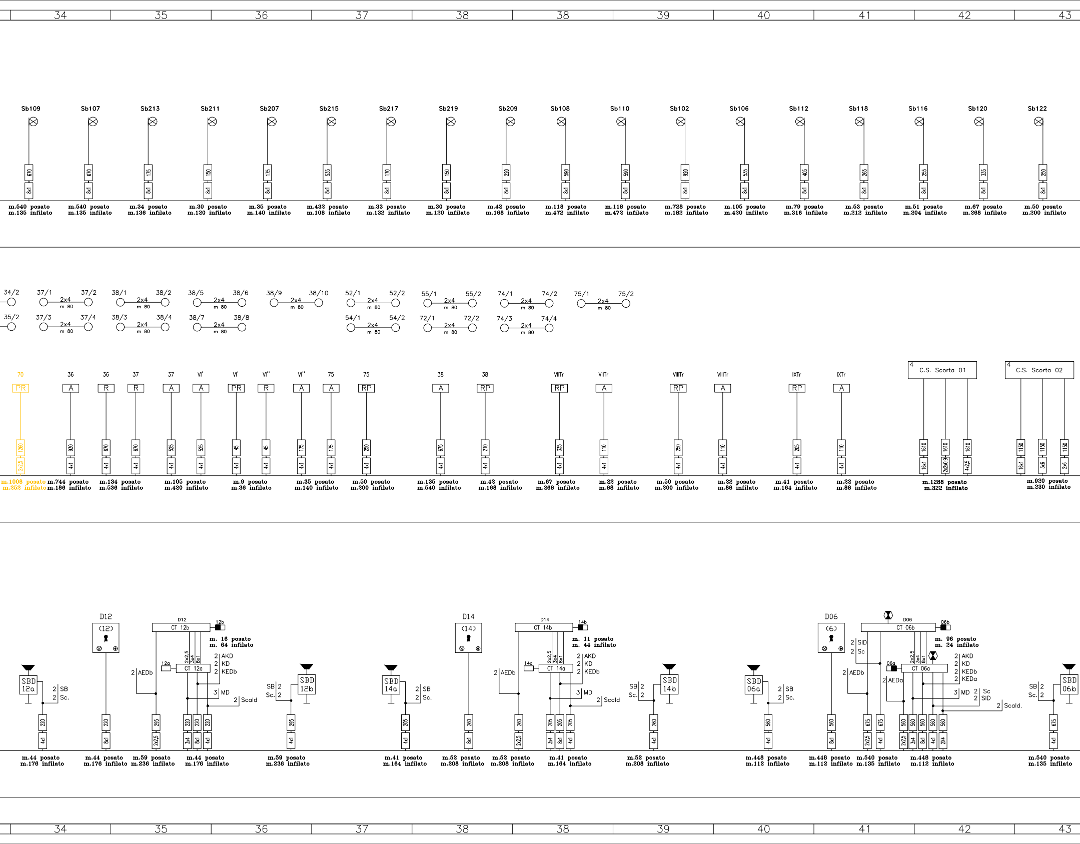
34
35
36
37
38
38
39
40
41
42
43
Sb109
Sb107
Sb213
Sb211
Sb207
Sb215
Sb217
Sb219
Sb209
Sb108
Sb110
Sb102
Sb106
Sb112
Sb118
Sb116
Sb120
Sb122
m.540 posato m.135 infilato
m.540 posato m.135 infilato
m.34 posato m.136 infilato
m.30 posato m.120 infilato
m.35 posato m.140 infilato
m.432 posato m.108 infilato
m.33 posato m.132 infilato
m.30 posato m.120 infilato
m.42 posato m.168 infilato
m.118 posato m.472 infilato
m.118 posato m.472 infilato
m.728 posato m.182 infilato
m.105 posato m.420 infilato
m.79 posato m.316 infilato
m.53 posato m.212 infilato
m.51 posato m.204 infilato
m.67 posato m.268 infilato
m.50 posato m.200 infilato
34/2
35/2
37/1 2x4 m 80 37/2
37/3 2x4 m 80 37/4
38/1 2x4 m 80 38/2
38/3 2x4 m 80 38/4
38/5 2x4 m 80 38/6
38/7 2x4 m 80 38/8
38/9 2x4 m 80 38/10
52/1 2x4 m 80 52/2
54/1 2x4 m 80 54/2
55/1 2x4 m 80 55/2
72/1 2x4 m 80 72/2
74/1 2x4 m 80 74/2
74/3 2x4 m 80 74/4
75/1 2x4 m 80 75/2
C.S. Scorta 01
C.S. Scorta 02
m.1008 posato m.252 infilato
m.744 posato m.186 infilato
m.134 posato m.536 infilato
m.105 posato m.420 infilato
m.9 posato m.36 infilato
m.35 posato m.140 infilato
m.50 posato m.200 infilato
m.135 posato m.540 infilato
m.42 posato m.168 infilato
m.67 posato m.268 infilato
m.22 posato m.88 infilato
m.50 posato m.200 infilato
m.22 posato m.88 infilato
m.41 posato m.164 infilato
m.22 posato m.88 infilato
m.1288 posato m.322 infilato
m.920 posato m.230 infilato
D12
(12)
CT 12b
CT 12a
SBD 12a
SBD 12b
m. 16 posato m. 64 infilato
AKD
KD
KEDb
AEDb
MD
Scald
SB
Sc.
D14
(14)
CT 14b
CT 14a
SBD 14a
SBD 14b
m. 11 posato m. 44 infilato
D06
(6)
CT 06b
CT 06a
SBD 06a
SBD 06b
m. 96 posato m. 24 infilato
SID
AEDa
KEDa
m.44 posato m.176 infilato
m.44 posato m.176 infilato
m.59 posato m.236 infilato
m.44 posato m.176 infilato
m.59 posato m.236 infilato
m.41 posato m.164 infilato
m.52 posato m.208 infilato
m.52 posato m.208 infilato
m.41 posato m.164 infilato
m.52 posato m.208 infilato
m.448 posato m.112 infilato
m.448 posato m.112 infilato
m.540 posato m.135 infilato
m.448 posato m.112 infilato
m.540 posato m.135 infilato

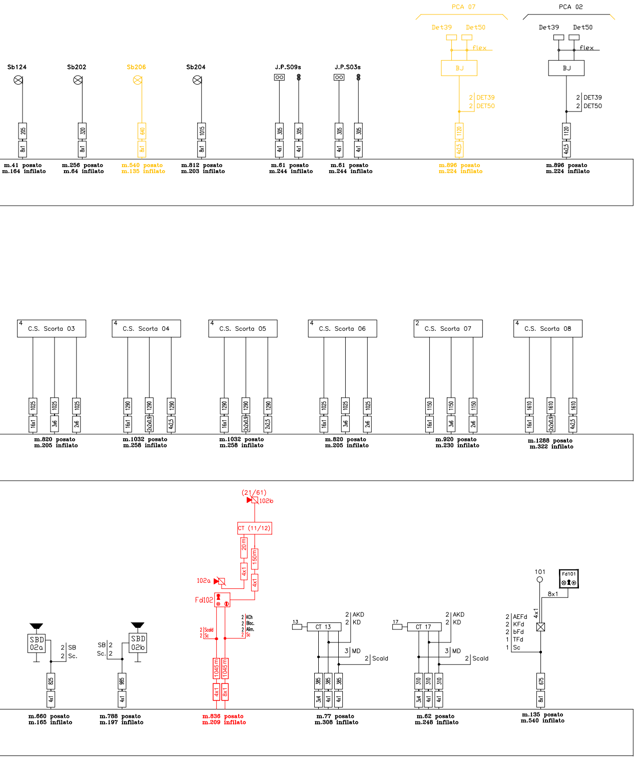
PCA 07
Det39 Det50
flex
BJ
2 DET39
2 DET50
PCA 02
Det39 Det50
flex
BJ
2 DET39
2 DET50
Sb124
Sb202
Sb206
Sb204
J.P.S09s
J.P.S03s
205 8x1
320 8x1
640 8x1
1015 8x1
305 4x1
305 4x1
305 4x1
305 4x1
1120 4x2,5
1120 4x2,5
m.41 posato
m.164 infilato
m.256 posato
m.64 infilato
m.540 posato
m.135 infilato
m.812 posato
m.203 infilato
m.61 posato
m.244 infilato
m.61 posato
m.244 infilato
m.896 posato
m.224 infilato
m.896 posato
m.224 infilato
4 C.S. Scorta 03
4 C.S. Scorta 04
4 C.S. Scorta 05
4 C.S. Scorta 06
2 C.S. Scorta 07
4 C.S. Scorta 08
1025 16x1
1025 3x6
1025 2x6
1290 16x1
1290 2x2x0,9
1290 4x2,5
1290 16x1
1290 2x2x0,9
1290 2x2,5
1025 16x1
1025 3x6
1025 2x6
1150 16x1
1150 3x6
1150 2x6
1610 16x1
1610 2x2x0,9
1610 4x2,5
m.820 posato
m.205 infilato
m.1032 posato
m.258 infilato
m.1032 posato
m.258 infilato
m.820 posato
m.205 infilato
m.920 posato
m.230 infilato
m.1288 posato
m.322 infilato
(21/61)
102b
CT (11/12)
20m
150m
4x1
4x1
102a
Fd102
2 Scald
2 Sc
2 KCh
2 Bloc.
2 Alim.
2 Sc
1045m
1045m
4x1
8x1
m.836 posato
m.209 infilato
SBD 02a
2 SB
2 Sc.
825 4x1
m.660 posato
m.165 infilato
SB 2
Sc. 2
SBD 02b
985 4x1
m.788 posato
m.197 infilato
13
CT 13
2 AKD
2 KD
3 MD
2 Scald
385 3x4
385 4x1
385 4x1
m.77 posato
m.308 infilato
17
CT 17
2 AKD
2 KD
3 MD
2 Scald
310 3x4
310 4x1
310 4x1
m.62 posato
m.248 infilato
101
Fd101
8x1
4x1
2 AEFd
2 KFd
2 bFd
1 TFd
1 Sc
675 8x1
m.135 posato
m.540 infilato

LEGENDA COLORI

▬	Esistente
▬	Inerziale
▬	Demolito
▬	Costruito nella fase attuale
▬	Costruito nelle fasi precedenti
▬	Provvisorio Costruito nella fase attuale
▬	Scopertura

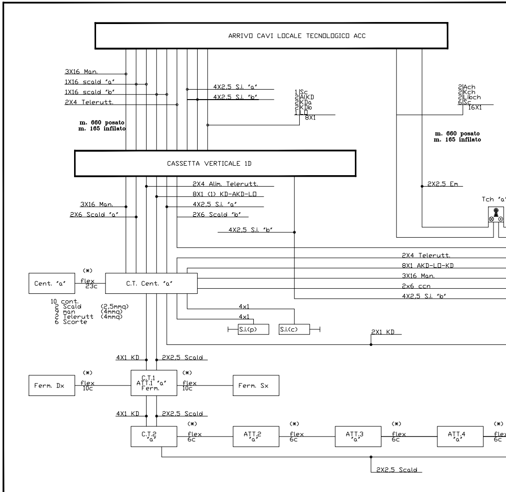
ARRIVO CAVI LOCALE TECNOLOGICO ACC
3X16 Man.
1X16 scald "a"
1X16 scald "b"
2X4 Telerutt.
4X2,5 S.i. "a"
4X2,5 S.i. "b"
1 Sc
2 AlKD
2 KDa
2 KDb
1 LO
8X1
2 Ach
2 Kch
2 Libch
6 Sc
16X1
m. 660 posato
m. 165 infilato
m. 660 posato
m. 165 infilato
CASSETTA VERTICALE 1D
2X4 Alim. Telerutt.
8X1 (1) KD-AKD-LO
3X16 Man.
4X2,5 S.i. "a"
2X6 Scald "a"
2X6 Scald "b"
4X2,5 S.i. "b"
2X2,5 Em
Tch "a"
2X4 Telerutt.
8X1 AKD-LO-KD
3X16 Man.
2x6 ccn
4X2,5 S.i. "b"
Cent. "a"
(*)
flex
23c
C.T. Cent. "a"
10 cont.
2 Scald (2,5mmq)
9 man (4mmq)
2 Telerutt (4mmq)
6 Scorte
4x1
4x1
S.i.(p)
S.i.(c)
2X1 KD
4X1 KD
2X2,5 Scald
Ferm. Dx
(*)
flex
10c
C.T.1
ATT.1 "a"
Ferm.
(*)
flex
10c
Ferm. Sx
4X1 KD
2X2,5 Scald
C.T.2
"a"
(*)
flex
6c
ATT.2
"a"
(*)
flex
6c
ATT.3
"a"
(*)
flex
6c
ATT.4
"a"
(*)
flex
6c
2X2,5 Scald

(*) = CONDUTTORI SINGOLI ENTRO GUAINA ANACONDA

COMUNICAZIONE 02a-b - SISTEMA S01

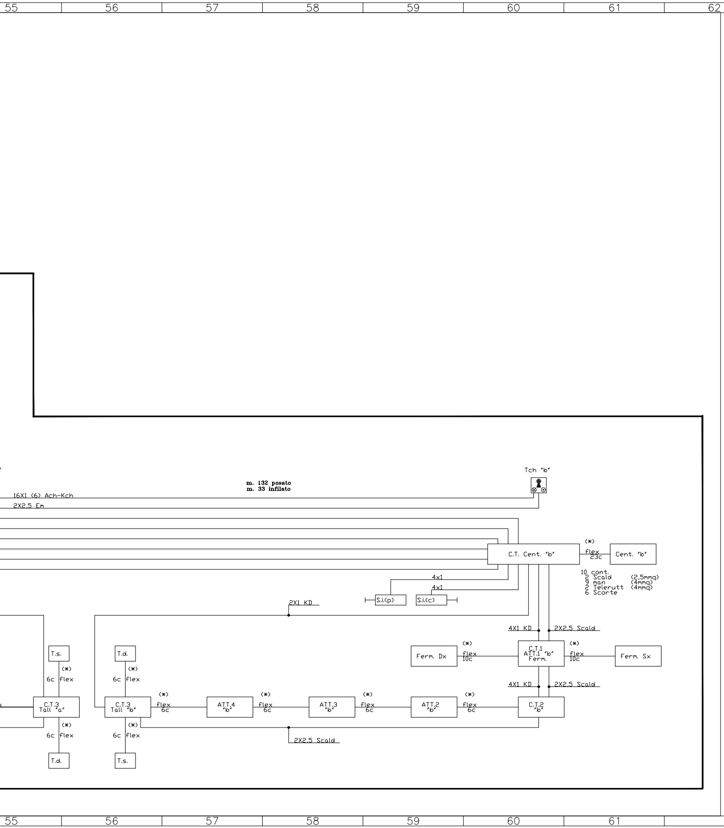
55
56
57
58
59
60
61
62
63
64
65
66
A
m. 132 posato
m. 33 infilato
16X1 (6) Ach-Kch
2X2,5 Em
Tch "b"
C.T. Cent. "b"
(*)
flex
23c
Cent. "b"
10 cont.
2 Scald (2,5mmq)
9 man (4mmq)
2 Telerutt (4mmq)
6 Scorte
4x1
4x1
S.i.(p)
S.i.(c)
2X1 KD
4X1 KD
2X2,5 Scald
Ferm. Dx
flex
10c
C.T.1
ATT.1 "b"
Ferm.
flex
10c
Ferm. Sx
4X1 KD
2X2,5 Scald
T.s.
6c
flex
C.T.3
Tall "a"
6c
flex
T.d.
T.d.
6c
flex
C.T.3
Tall "b"
6c
flex
T.s.
flex
6c
ATT.4
"b"
flex
6c
ATT.3
"b"
flex
6c
ATT.2
"b"
flex
6c
C.T.2
"b"
2X2,5 Scald

COMMITTENTE:

RFI RETE FERROVIARIA ITALIANA
GRUPPO FERROVIE DELLO STATO ITALIANE
DIREZIONE INVESTIMENTI
DIREZIONE PROGRAMMI INVESTIMENTI
DIRETTRICE SUD - PROGETTO ADRIATICA

DIREZIONE LAVORI:

ITALFERR
GRUPPO FERROVIE DELLO STATO ITALIANE

APPALTATORE:

AD AGOSTINO COSTRUZIONI GENERALI — MANDATARIA
ReseArch — MANDANTI
ATLANTE

PROGETTAZIONE:

MANDATARIA HUB ENGINEERING
MANDANTI HYpro

PROGETTO ESECUTIVO

LINEA PESCARA - BARI
RADDOPPIO DELLA TRATTA FERROVIARIA TERMOLI - LESINA
LOTTO 2 e 3: RADDOPPIO TERMOLI - RIPALTA

IMPIANTI DI SEGNALAMENTO
Termoli fase 1b
Piano cavi IS fase 1b

APPALTATORE	PROGETTAZIONE		SCALA:
A.A.D'AGOSTINO COSTRUZIONI GENERALI S.r.l. DIRETTORE TECNICO Ing. F. Babini Il Direttore Tecnico (Ing. Gianguido Babini)	DIRETTORE DELLA PROGETTAZIONE Ing. M. Facchini Dott. Ing. MASSIMO FACCHINI	Firmato digitalmente da: FACCHINI MASSIMO Firmato il 13/03/2024 13:23 Seriale Certificato: 1254467 Valido dal 11/03/2022 al 11/03/2025 InfoCamere Qualified Electronic Signature CA	

COMMESSA	LOTTO	FASE	ENTE	TIPO DOC.	OPERA/DISCIPLINA	PROGR.	REV.
LI0B	02	E	ZZ	PX	AS0202	004	A

Rev.	Descrizione	Redatto	Data	Verificato	Data	Approvato	Data	Autorizzato Data
A	Prima emissione	V. ROSSI Virginia Rossi	18/12/2022	P.COPPOLA	18/12/2022	F. COPPOLA	18/12/2022	Ing. M. FACCHINI 18/12/2022

ARCHITETTO FELICE COPPOLA
ALBO N° 3855

File: LI0B.0.2.E.ZZ.PX.AS02.0.2.004.A.DWG

n. Elab.: