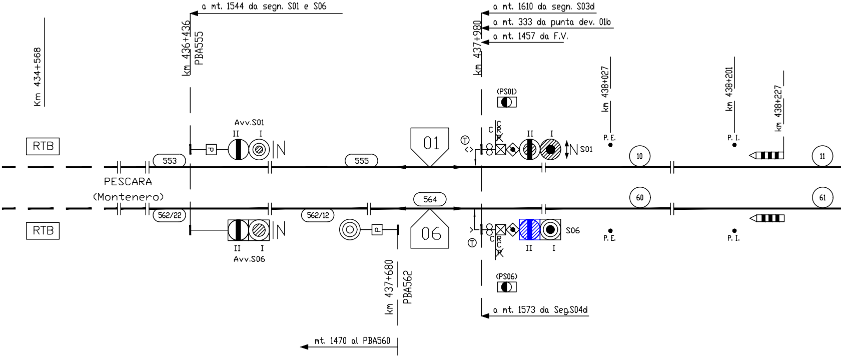
Km 434+568
km 436+436
PBA555
a mt. 1544 da segn. S01 e S06
km 437+980
a mt. 1610 da segn. S03d
a mt. 333 da punta dev. 01b
a mt. 1457 da F.V.
(PS01)
km 438+027
km 438+201
km 438+227
RTB
RTB
Avv.S01
II
I
P
N
553
555
01
T
C
R
R
C
II
I
N S01
P.E.
P.I.
10
11
PESCARA
(Montenero)
564
60
61
562/22
562/12
P
06
T
C
R
C
R
S06
II
I
P.E.
P.I.
II
I
Avv.S06
N
(PS06)
km 437+680
PBA562
a mt. 1573 da Seg.S04d
mt. 1470 al PBA560

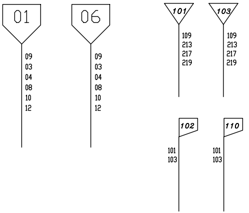
01
09
03
04
08
10
12
06
09
03
04
08
10
12
101
109
213
217
219
103
109
213
217
219
102
101
103
110
101
103

* = Nello stato operativo PaD è possibile anche l'istituzione del tracciato permanente (TP)

NOTA:

Le casse di manovra sui binari di corsa sono delle CTS3

Le chiavi presenti sul PM sono costituiti da chiavi elettroniche

I DCF saranno posati a cura RFI prima di questo intervento, resta a cura di altro appalto la predisposizione dei cavi.

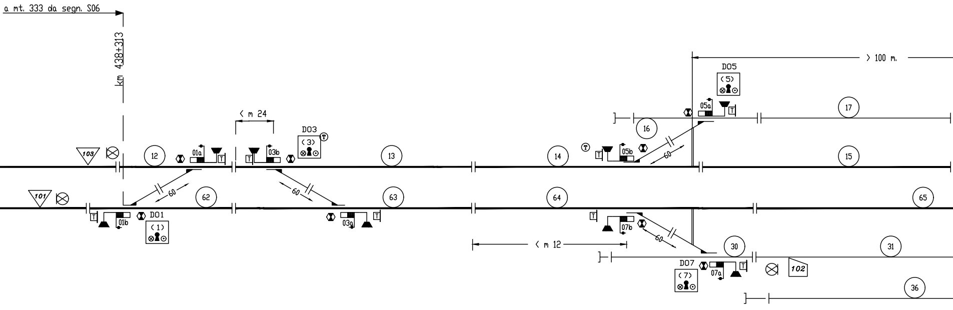
a mt. 333 da segn. S06
km 438+313
< m 24
> 100 m.
< m 12
103
101
102
12
13
14
15
16
17
62
63
64
65
30
31
36
01a
01b
03a
03b
05a
05b
07a
07b
D01
(1)
D03
(3)
D05
(5)
D07
(7)
60
60
60
60
T

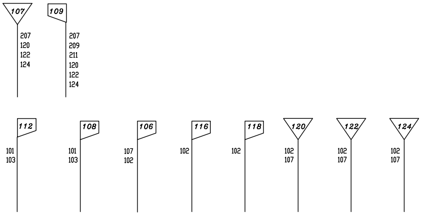
107
207
120
122
124
109
207
209
211
120
122
124
112
101
103
108
101
103
106
107
102
116
102
118
102
120
102
107
122
102
107
124
102
107

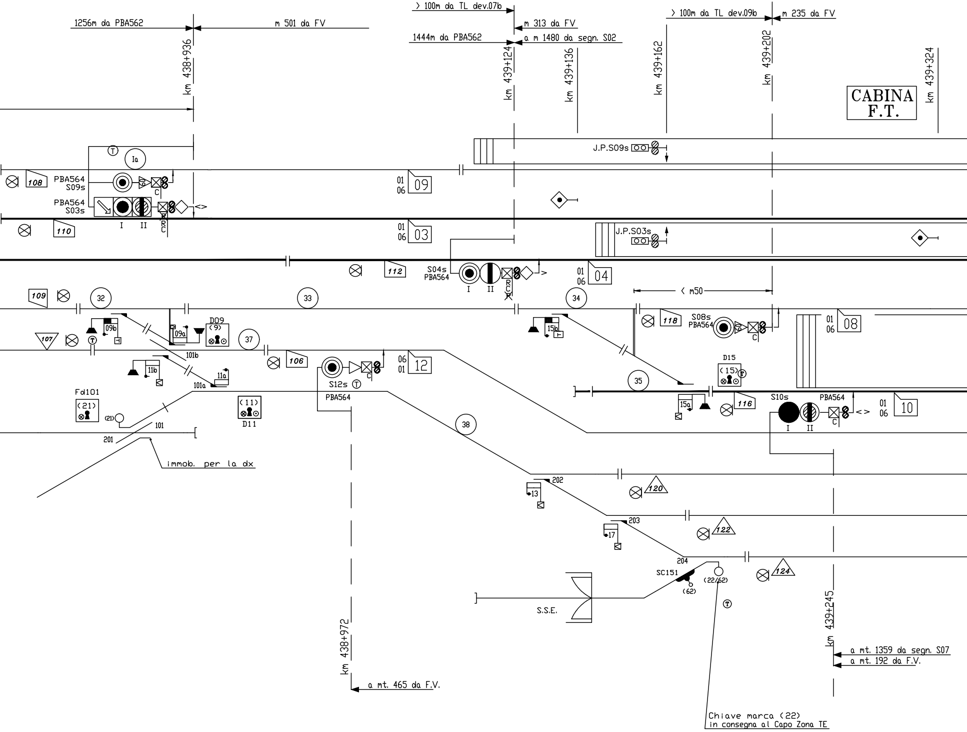
> 100m da TL dev.07b
m 313 da FV
1444m da PBA562
a m 1480 da segn. S02
> 100m da TL dev.09b
m 235 da FV
1256m da PBA562
m 501 da FV
km 438+936
km 439+124
km 439+136
km 439+162
km 439+202
km 439+324
CABINA
F.T.
J.P.S09s
Ia
108
PBA564
S09s
PBA564
S03s
I
II
C
R
C
<>
01
06
09
110
01
06
03
J.P.S03s
112
S04s
PBA564
I
II
R
C
R
01
06
04
< m50
109
32
33
34
D09
(9)
09b
09a
37
107
101b
11b
11a
101a
106
06
01
12
S12s
PBA564
15b
118
S08s
PBA564
C
01
06
08
D15
(15)
35
15a
116
S10s
PBA564
I
II
C
<>
01
06
10
Fd101
(21)
(21)
101
201
(11)
D11
immob. per la dx
38
202
13
120
203
17
122
204
124
SC151
(62)
(22/62)
S.S.E.
km 438+972
a mt. 465 da F.V.
km 439+245
a mt. 1359 da segn. S07
a mt. 192 da F.V.
Chiave marca (22)
in consegna al Capo Zona TE

STAZIONE DI TERMOLI

Impianto PP/ACC

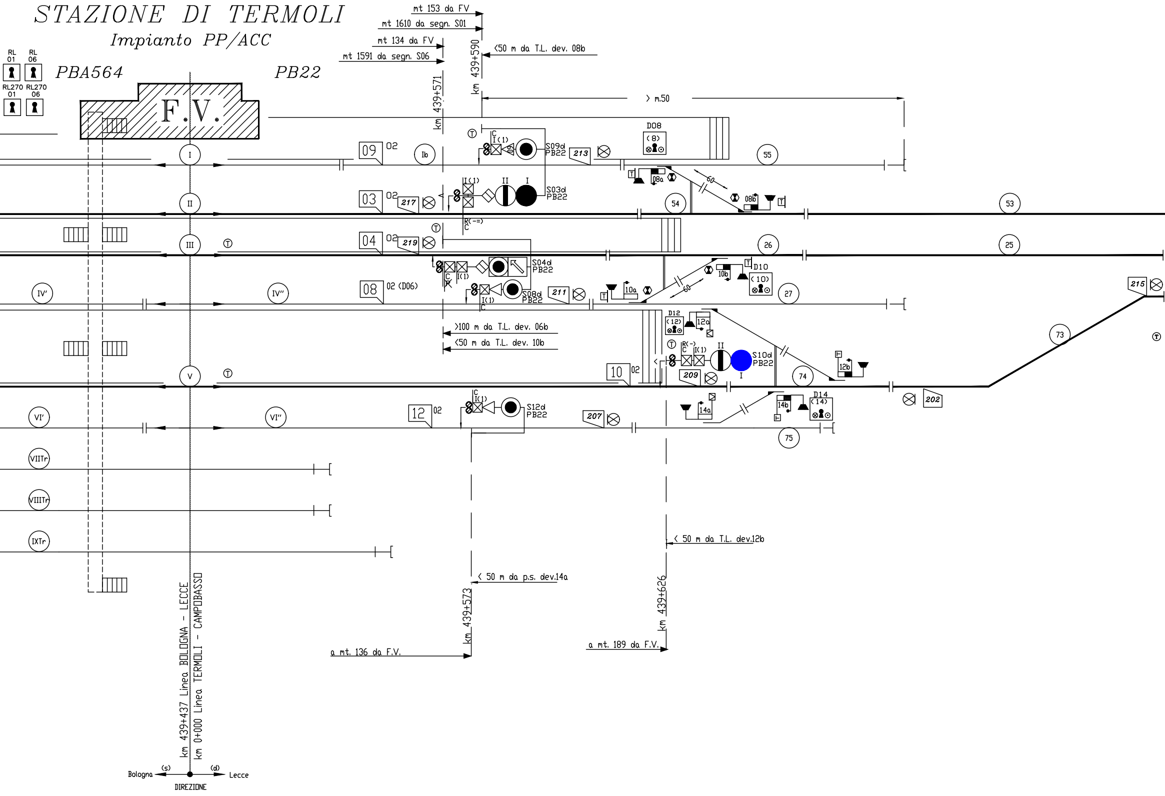
RL 01
RL 06
RL270 01
RL270 06
PBA564
PB22
F.V.
mt 153 da FV
mt 1610 da segn. S01
mt 134 da FV
mt 1591 da segn. S06
km 439+590
km 439+571
<50 m da T.L. dev. 08b
> m.50
I
II
III
IV'
IV''
V
VI'
VI''
VIIITr
VIIITr
IXTr
Ib
09 02
03 02
04 02
08 02 (D06)
10 02
12 02
S09d PB22
S03d PB22
S04d PB22
S08d PB22
S10d PB22
S12d PB22
C
I(1)
R(-=)
R(-)
D08 (8)
D10 (10)
D12 (12)
D14 (14)
08a
08b
10a
10b
12a
12b
14a
14b
60
213
217
219
211
209
207
202
215
55
54
53
26
25
27
73
74
75
>100 m da T.L. dev. 06b
<50 m da T.L. dev. 10b
< 50 m da T.L. dev.12b
< 50 m da p.s. dev.14a
km 439+573
km 439+626
a mt. 136 da F.V.
a mt. 189 da F.V.
km 439+437 Linea BOLOGNA - LECCE
km 0+000 Linea TERMOLI - CAMPOBASSO
Bologna
(s)
(d)
Lecce
DIREZIONE

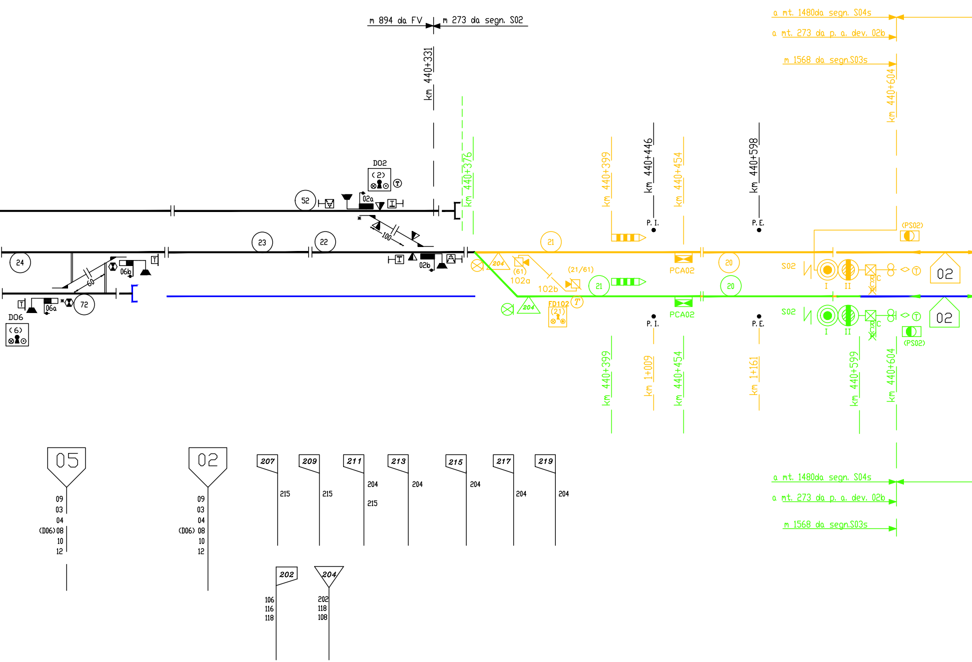
m 894 da FV
m 273 da segn. S02
km 440+331
a mt. 1480da segn. S04s
a mt. 273 da p. a. dev. 02b
m 1568 da segn.S03s
km 440+604
D02
(2)
02a
52
km 440+376
km 440+399
km 440+446
km 440+454
km 440+598
P. I.
P. E.
100
24
23
22
21
20
60
06b
06a
72
D06
(6)
02b
204
(61)
102a
102b
(21/61)
PCA02
FD102
(21)
(PS02)
S02
I
II
RC
02
km 1+009
km 1+161
km 440+599
05
09
03
04
(D06) 08
10
12
207
209
211
213
215
217
219
202
106
116
118
118
108

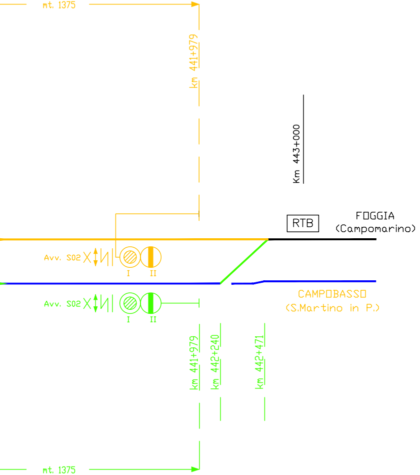
mt. 1375
km 441+979
Km 443+000
RTB
FOGGIA
(Campomarino)
Avv. S02
I
II
Avv. S02
I
II
CAMPOBASSO
(S.Martino in P.)
km 441+979
km 442+240
km 442+471
mt. 1375

SEGNALI	ASPETTI DEI SEGNALI	Dcc. 1 A. C.d.B.
Avv.S02	G-V-G/V-Gx/Vx-Gx-Gx•/Vx•	20
S02	R-G-V-R/G-R/V-Gx/Vx	20
Avv.S01	R-G-V-G/V-Gx/Vx	555
S01	R-G-R/G-R/V-Gx•/Vx•-Gx/Vx	10
Avv.S06	G-V-G/V-Gx/Vx	562/12
S06	R-G-V-R/G	60
S04d	R-V	26
S03d	R-R/V	54
S09d	R-V	54
S08d	R-V	26 o 74
S10d	R-R/V	73
S12d	R-V	75
S04s	R-V-R/V-G	65
S03s	R-R/V-V-R/G	15
S09s	R-V-G	17
S08s	R-V-G	33
S10s	R-R/V-R/G	35
S12s	R-V-G	37

LIBERI TRANSITI AMMESSI	
01-03-02	02-04-06
01-04-02	02-04-01
06-04-02	02-03-01

LEGENDA

- — Esistente
- — Demolito
- — Costruito nella fase attuale
- — Costruito nelle fasi precedenti
- — Provvisorio Costruito nella fase attuale
- — ALTRO APPALTO - Costruito nella fase attuale
- — ALTRO APPALTO - Demolito

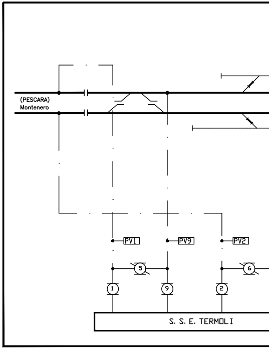
(PESCARA)
Montenero
PV1
PV9
PV2
5
6
1
9
2
S. S. E. TERMOLI

Pannello ad

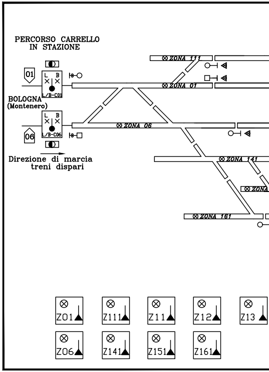
PERCORSO CARRELLO
IN STAZIONE
ZONA 111
ZONA 01
01
L B
L/B-C01
BOLOGNA
(Montenero)
L B
L/B-C06
06
ZONA 06
Direzione di marcia
treni dispari
ZONA 141
ZONA
ZONA 161
Z01
Z111
Z11
Z12
Z13
Z06
Z141
Z151
Z161

PIANO SCHEMATICO T.E.

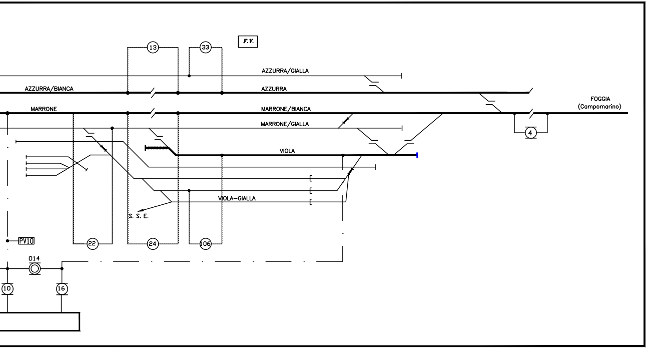

F.V.
13
33
AZZURRA/GIALLA
AZZURRA/BIANCA
AZZURRA
MARRONE
MARRONE/BIANCA
FOGGIA
(Campomarino)
MARRONE/GIALLA
4
VIOLA
VIOLA–GIALLA
S. S. E.
PVI0
22
24
106
014
10
16

uso del personale tecnico

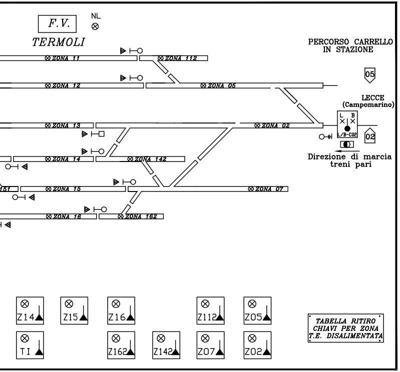

F.V.
NL
TERMOLI
PERCORSO CARRELLO
IN STAZIONE
ZONA 11
ZONA 112
ZONA 12
ZONA 05
05
LECCE
(Campomarino)
ZONA 13
ZONA 02
L
B
L/B-C02
02
Direzione di marcia
treni pari
ZONA 14
ZONA 142
151
ZONA 15
ZONA 07
ZONA 16
ZONA 162
Z14
Z15
Z16
Z112
Z05
TI
Z162
Z142
Z07
Z02
TABELLA RITIRO
CHIAVI PER ZONA
T.E. DISALIMENTATA

TABELLA RITIRO CHIAVI PER ZONA T.E. DISALIMENTATA

ZONA T.E. DISALIMENTATA	CHIAVE DA ESTRARRE
Azzurra/Gialla	Z111–Z11–Z112
Azzurra/Bianca	Z01–Z12
Azzurra	Z05–Z12
Marrone/Bianca	Z02–Z13
Marrone	Z13–Z06
Marrone/Gialla	Z141–Z14–Z142
Viola	Z07–Z15–Z151–Z161–Z16–Z162

COMMITTENTE:

RFI
RETE FERROVIARIA ITALIANA
GRUPPO FERROVIE DELLO STATO ITALIANE
DIREZIONE INVESTIMENTI
DIREZIONE PROGRAMMI INVESTIMENTI
DIRETTRICE SUD - PROGETTO ADRIATICA

DIREZIONE LAVORI:

ITALFERR
GRUPPO FERROVIE DELLO STATO ITALIANE

APPALTATORE:

D'AGOSTINO COSTRUZIONI GENERALI
MANDATARIA

ReseArch
MANDANTI

ATLANTE

PROGETTAZIONE:

MANDATARIA HUB ENGINEERING

MANDANTI HYpro

PROGETTO ESECUTIVO

LINEA PESCARA - BARI
RADDOPPIO DELLA TRATTA FERROVIARIA TERMOLI - LESINA
LOTTO 2 e 3: RADDOPPIO TERMOLI - RIPALTA

Firmato digitalmente da:
Facchini Massimo
Firmato il 25/03/2024 20:01
Seriale Certificato: 2702585
Valido dal 01/09/2023 al 01/09/2026
InfoCamere Qualified Electronic Signature CA

IMPIANTI DI SEGNALAMENTO
Termoli fase 2
Piano schematico IS FASE 2

Dott. Ing. MASSIMO FACCHINI N. 4429 "Sez. A"

APPALTATORE	PROGETTAZIONE		SCALA:
A.A.D'AGOSTINO COSTRUZIONI GENERALI S.r.l. DIRETTORE TECNICO Ing. G.Babini Il Direttore Tecnico (Ing. Gianguido Babini)	DIRETTORE DELLA PROGETTAZIONE Ing. M. Facchini		-:-

COMMESSA	LOTTO	FASE	ENTE	TIPO DOC.	OPERA/DISCIPLINA	PROGR.	REV.
LI0B	02	E	ZZ	PX	AS0202	005	B

Rev.	Descrizione	Redatto	Data	Verificato	Data	Approvato	Data	Autorizzato Data
B	Emissione	V. ROSSI Virginia Rossi	14/10/2022	P.COPPOLA	14/10/2022	F. COPPOLA	14/10/2022	Ing. M. FACCHINI 14/10/2022

FELICE COPPOLA 3855

File: LI0B.02.E.ZZ.PX.AS0202.005.B.DWG | n. Elab.: