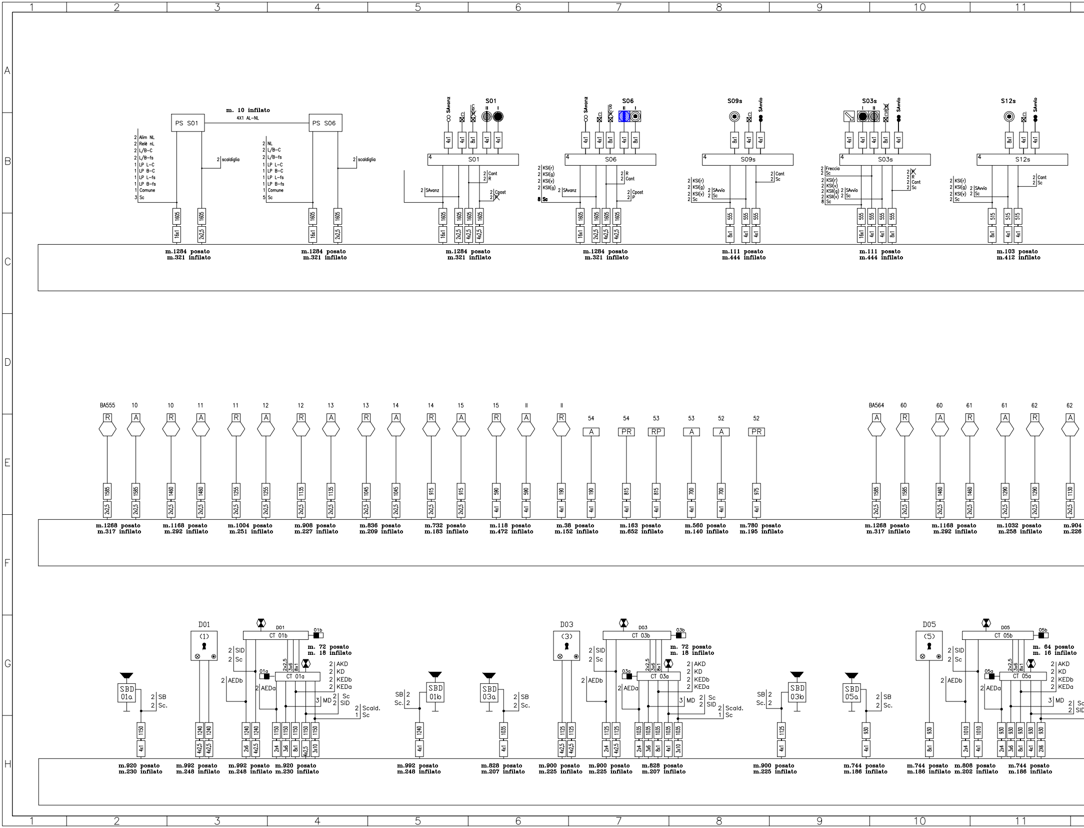

m. 10 infilato
4X1 AL-NL
PS S01
PS S06
Alim NL
Relè nL
L/B-C
L/B-fs
LP L-C
LP B-C
LP L-fs
LP B-fs
Comune
Sc
scaldiglia
S01
S06
S09s
S03s
S12s
SAvanz
SAvvio
Cant
R
Cpost
P
KSI(r)
KSI(g)
KSI(v)
KSII(g)
KSII(v)
Freccia
m.1284 posato
m.321 infilato
m.111 posato
m.444 infilato
m.103 posato
m.412 infilato
BA555
BA564
m.1268 posato
m.317 infilato
m.1168 posato
m.292 infilato
m.1004 posato
m.251 infilato
m.908 posato
m.227 infilato
m.836 posato
m.209 infilato
m.732 posato
m.183 infilato
m.118 posato
m.472 infilato
m.38 posato
m.152 infilato
m.163 posato
m.652 infilato
m.560 posato
m.140 infilato
m.780 posato
m.195 infilato
m.1032 posato
m.258 infilato
m.904
m.226
D01
D03
D05
CT 01b
CT 01a
CT 03b
CT 03a
CT 05b
CT 05a
SBD 01a
SBD 01b
SBD 03a
SBD 03b
SBD 05a
SID
AEDb
AEDa
AKD
KD
KEDb
KEDa
MD
Scald.
SB
m. 72 posato
m. 18 infilato
m. 64 posato
m. 16 infilato
m.920 posato
m.230 infilato
m.992 posato
m.248 infilato
m.828 posato
m.207 infilato
m.900 posato
m.225 infilato
m.744 posato
m.186 infilato
m.808 posato
m.202 infilato

CI RISERVIAMO A TERMINI DI LEGGE LA PROPRIETA' DI QUESTO DOCUMENTO COL DIVIETO DI RIPRODURLO O RENDERLO NOTO A TERZI SENZA NOSTRA AUTORIZZAZIONE SCRITTA

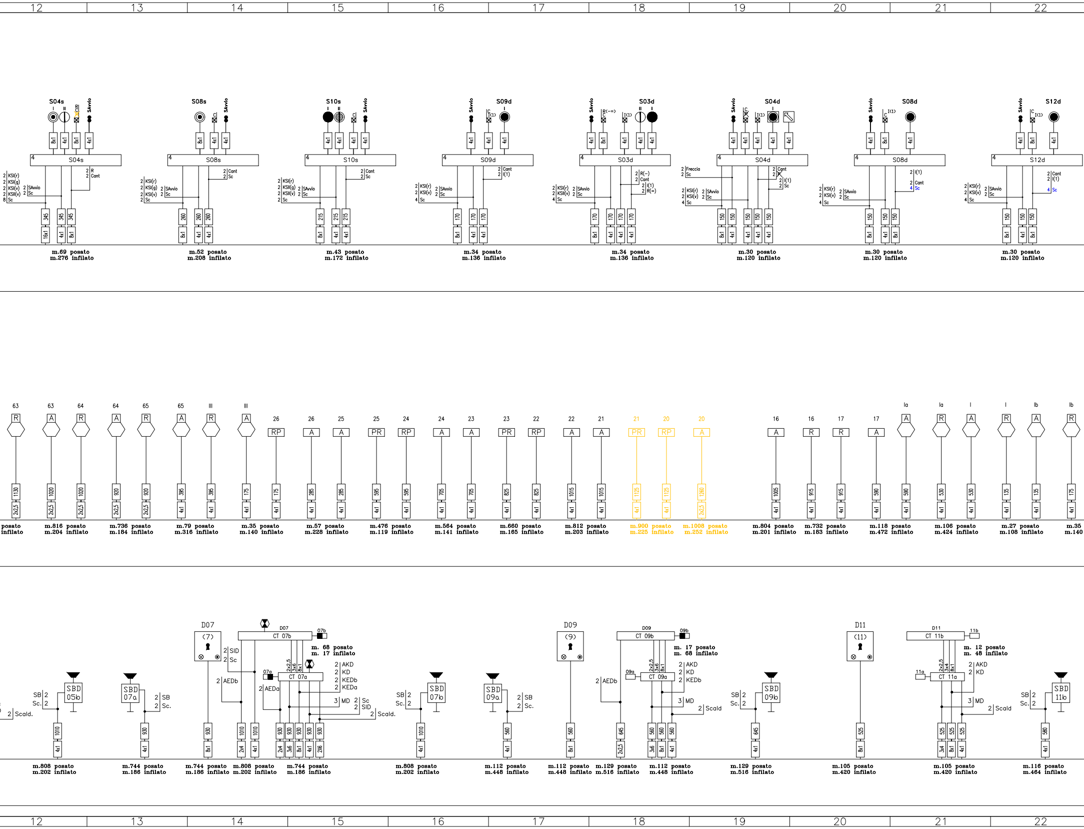

12
13
14
15
16
17
18
19
20
21
22
S04s
S08s
S10s
S09d
S03d
S04d
S08d
S12d
SAvvio
KSI(r)
KSI(g)
KSI(v)
KSII(v)
Sc
R
Cant
Freccia
I(1)
R(-)
R(=)
m.69 posato
m.276 infilato
m.52 posato
m.208 infilato
m.43 posato
m.172 infilato
m.34 posato
m.136 infilato
m.34 posato
m.136 infilato
m.30 posato
m.120 infilato
m.30 posato
m.120 infilato
m.30 posato
m.120 infilato
63
64
65
III
26
25
24
23
22
21
20
16
17
Ia
I
Ib
R
A
RP
PR
posato
infilato
m.816 posato
m.204 infilato
m.736 posato
m.184 infilato
m.79 posato
m.316 infilato
m.35 posato
m.140 infilato
m.57 posato
m.228 infilato
m.476 posato
m.119 infilato
m.564 posato
m.141 infilato
m.660 posato
m.165 infilato
m.812 posato
m.203 infilato
m.900 posato
m.225 infilato
m.1008 posato
m.252 infilato
m.804 posato
m.201 infilato
m.732 posato
m.183 infilato
m.118 posato
m.472 infilato
m.106 posato
m.424 infilato
m.27 posato
m.108 infilato
m.35
m.140
D07
(7)
CT 07b
07b
CT 07a
07a
m. 68 posato
m. 17 infilato
SID
Sc
AEDb
AEDa
AKD
KD
KEDb
KEDa
MD
Scald.
SB
Sc.
SBD 05b
SBD 07a
SBD 07b
SBD 09a
SBD 09b
SBD 11b
D09
(9)
CT 09b
09b
CT 09a
09a
m. 17 posato
m. 68 infilato
D11
(11)
CT 11b
11b
CT 11a
11a
m. 12 posato
m. 48 infilato
m.808 posato
m.202 infilato
m.744 posato
m.186 infilato
m.744 posato
m.186 infilato
m.808 posato
m.202 infilato
m.744 posato
m.186 infilato
m.808 posato
m.202 infilato
m.112 posato
m.448 infilato
m.112 posato
m.448 infilato
m.129 posato
m.516 infilato
m.112 posato
m.448 infilato
m.129 posato
m.516 infilato
m.105 posato
m.420 infilato
m.105 posato
m.420 infilato
m.116 posato
m.464 infilato

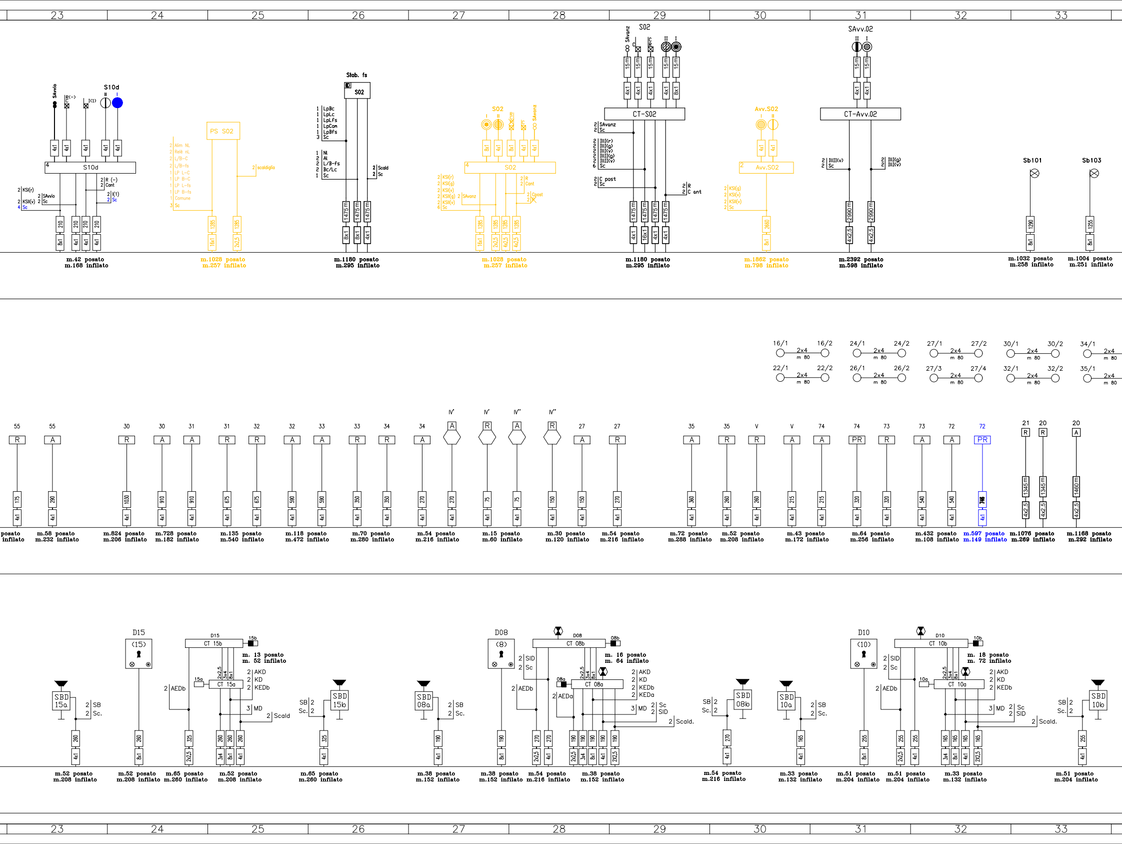
23
24
25
26
27
28
29
30
31
32
33
SAvvio
R(−)
C
I(1)
S10d
II
I
4x1
4x1
4x1
4x1
4x1
4 S10d
2 R (−)
2 Cant
2 KSI(r)
2 SAvvio
2 KSII(v) 2 Sc
4 Sc
2 I(1)
2 Sc
210
210
210
210
8x1
4x1
4x1
4x1
m.42 posato
m.168 infilato
PS S02
2 Alim NL
2 Relè nL
2 L/B-C
2 L/B-fs
1 LP L-C
1 LP B-C
1 LP L-fs
1 LP B-fs
1 Comune
3 Sc
2 scaldiglia
1285
1285
16x1
2x2,5
m.1028 posato
m.257 infilato
Stab. fs
S02
1 LpBc
1 LpLc
1 LpLfs
1 LpCom
1 LpBfs
3 Sc
1 Nl
2 Al
2 L/B-fs
2 Bc/Lc
1 Sc
2 Scald
2 Sc
1475 m
1475 m
1475 m
8x1
8x1
4x1
m.1180 posato
m.295 infilato
S02
I
II
C(R)
C
SAvanz
8x1
4x1
8x1
4x1
4x1
4 S02
2 KSI(r)
2 KSI(g)
2 KSI(v)
2 KSII(g) 2 SAvanz
2 KSII(v)
6 Sc
2 R
2 Cant
2 Cpost
2
1285
1285
1285
1285
16x1
2x2,5
4x2,5
4x2,5
m.1028 posato
m.257 infilato
S02
SAvanz
C
C
R
II
I
15 m
15 m
15 m
15 m
15 m
4x1
4x1
4x1
4x1
8x1
CT-S02
2 SAvanz
2 Sc
2 IlII(r)
2 IlII(g)
2 IlII(v)
2 IlIII(g)
2 IlIII(v)
6 Sc
2 C post
2 Sc
2 R
2 C ant
1475 m
1475 m
1475 m
1475 m
4x1
16x1
4x1
4x1
m.1180 posato
m.295 infilato
Avv.S02
I
II
4x1
4x1
2 Avv.S02
2 KSI(g)
2 KSI(v)
2 KSII(v)
2 Sc
2660
8x1
m.1862 posato
m.798 infilato
SAvv.02
II
I
15 m
15 m
4x1
4x1
CT-Avv.02
2 IlIII(v)
2 Sc
2 IlII(g)
2 IlII(v)
2990 m
2990 m
4x2,5
4x2,5
m.2392 posato
m.598 infilato
Sb101
1290
8x1
m.1032 posato
m.258 infilato
Sb103
1255
8x1
m.1004 posato
m.251 infilato
16/1 2x4 m 80 16/2
22/1 2x4 m 80 22/2
24/1 2x4 m 80 24/2
26/1 2x4 m 80 26/2
27/1 2x4 m 80 27/2
27/3 2x4 m 80 27/4
30/1 2x4 m 80 30/2
32/1 2x4 m 80 32/2
34/1 2x4 m 80
35/1 2x4 m 80
55 R 175 4x1
55 A 290 4x1
posato
infilato
m.58 posato
m.232 infilato
30 R 1030 4x1
30 A 910 4x1
m.824 posato
m.206 infilato
31 A 910 4x1
m.728 posato
m.182 infilato
31 R 675 4x1
32 R 675 4x1
m.135 posato
m.540 infilato
32 A 590 4x1
33 A 590 4x1
m.118 posato
m.472 infilato
33 R 350 4x1
34 R 350 4x1
m.70 posato
m.280 infilato
34 A 270 4x1
IV' A 270 4x1
m.54 posato
m.216 infilato
IV' R 75 4x1
IV'' A 75 4x1
m.15 posato
m.60 infilato
IV'' R 150 4x1
27 A 150 4x1
m.30 posato
m.120 infilato
27 R 270 4x1
m.54 posato
m.216 infilato
35 A 360 4x1
m.72 posato
m.288 infilato
35 R 260 4x1
V R 260 4x1
m.52 posato
m.208 infilato
V A 215 4x1
74 A 215 4x1
m.43 posato
m.172 infilato
74 PR 320 4x1
73 R 320 4x1
m.64 posato
m.256 infilato
73 A 540 4x1
72 A 540 4x1
m.432 posato
m.108 infilato
72 PR 746 4x1
m.597 posato
m.149 infilato
21 R 1345 m 4x2,5
20 R 1345 m 4x2,5
m.1076 posato
m.269 infilato
20 A 1460 m 4x2,5
m.1168 posato
m.292 infilato
SBD 15a
2 SB
2 Sc.
260
4x1
m.52 posato
m.208 infilato
D15
(15)
260
8x1
m.52 posato
m.208 infilato
D15
CT 15b
15b
m. 13 posato
m. 52 infilato
15a
CT 15a
2x2,5
3x4
8x1
2 AKD
2 KD
2 KEDb
2 AEDb
3 MD
2 Scald
325
2x2,5
m.65 posato
m.260 infilato
260
260
260
3x4
8x1
4x1
m.52 posato
m.208 infilato
SBD 15b
SB 2
Sc. 2
325
4x1
m.65 posato
m.260 infilato
SBD 08a
2 SB
2 Sc.
190
4x1
m.38 posato
m.152 infilato
D08
(8)
2 SID
2 Sc
190
8x1
m.38 posato
m.152 infilato
D08
CT 08b
08b
m. 16 posato
m. 64 infilato
08a
CT 08a
2x2,5
3x4
8x1
2 AKD
2 KD
2 KEDb
2 KEDa
2 AEDb
2 AEDa
3 MD
2 Sc
2 SID
2 Scald.
270
270
2x2,5
4x1
m.54 posato
m.216 infilato
190
190
190
190
190
2x2,5
3x4
8x1
4x1
2X2,5
m.38 posato
m.152 infilato
SBD 08b
SB 2
Sc. 2
270
4x1
m.54 posato
m.216 infilato
SBD 10a
2 SB
2 Sc.
165
4x1
m.33 posato
m.132 infilato
D10
(10)
255
8x1
m.51 posato
m.204 infilato
2 SID
2 Sc
2 AEDb
255
255
2x2,5
4x1
m.51 posato
m.204 infilato
D10
CT 10b
10b
m. 18 posato
m. 72 infilato
10a
CT 10a
2x2,5
3x4
8x1
2 AKD
2 KD
2 KEDb
3 MD
2 Sc
2 SID
2 Scald.
165
165
165
165
3x4
8x1
4x1
2X2,5
m.33 posato
m.132 infilato
SBD 10b
SB 2
Sc. 2
255
4x1
m.51 posato
m.204 infilato

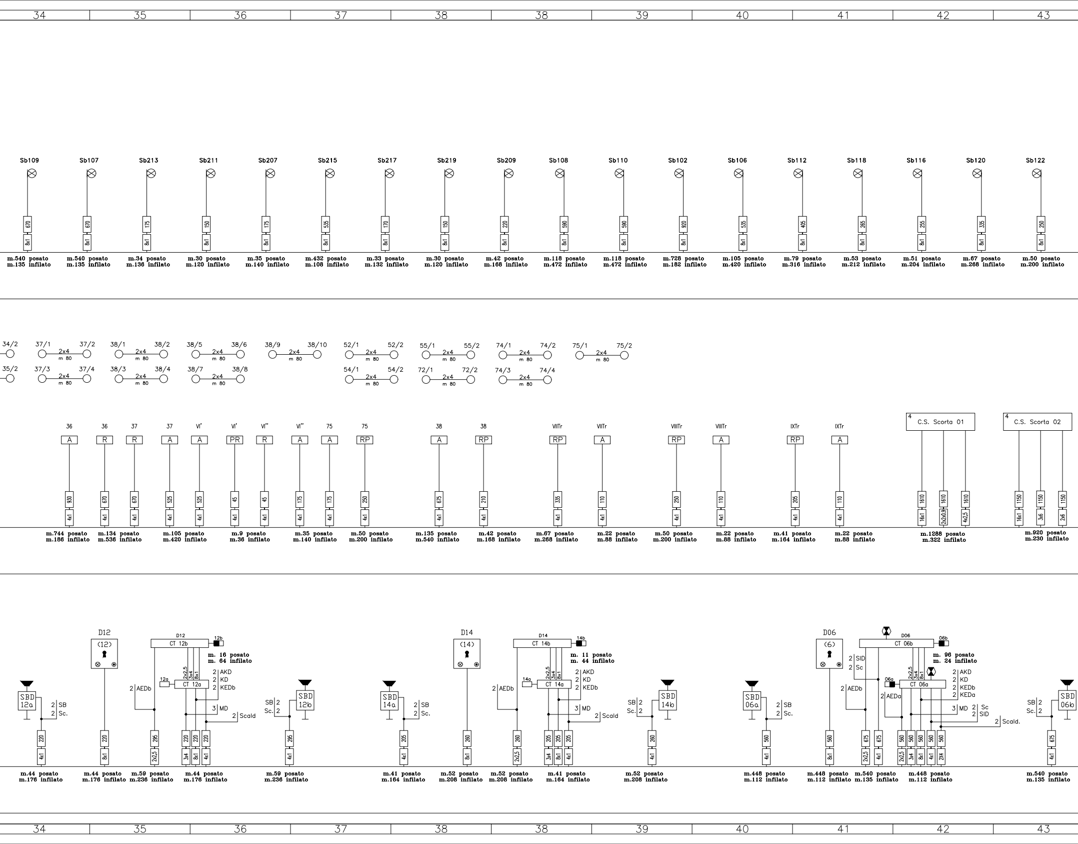
34 35 36 37 38 38 39 40 41 42 43
Sb109 Sb107 Sb213 Sb211 Sb207 Sb215 Sb217 Sb219 Sb209 Sb108 Sb110 Sb102 Sb106 Sb112 Sb118 Sb116 Sb120 Sb122
670 670 175 150 175 535 170 150 220 590 590 920 535 405 265 255 335 250
8x1
m.540 posato m.135 infilato
m.540 posato m.135 infilato
m.34 posato m.136 infilato
m.30 posato m.120 infilato
m.35 posato m.140 infilato
m.432 posato m.108 infilato
m.33 posato m.132 infilato
m.30 posato m.120 infilato
m.42 posato m.168 infilato
m.118 posato m.472 infilato
m.118 posato m.472 infilato
m.728 posato m.182 infilato
m.105 posato m.420 infilato
m.79 posato m.316 infilato
m.53 posato m.212 infilato
m.51 posato m.204 infilato
m.67 posato m.268 infilato
m.50 posato m.200 infilato
34/2 35/2
37/1 2x4 m 80 37/2
37/3 2x4 m 80 37/4
38/1 2x4 m 80 38/2
38/3 2x4 m 80 38/4
38/5 2x4 m 80 38/6
38/7 2x4 m 80 38/8
38/9 2x4 m 80 38/10
52/1 2x4 m 80 52/2
54/1 2x4 m 80 54/2
55/1 2x4 m 80 55/2
72/1 2x4 m 80 72/2
74/1 2x4 m 80 74/2
74/3 2x4 m 80 74/4
75/1 2x4 m 80 75/2
36 A 930 4x1
36 R 670 4x1
37 R 670 4x1
37 A 525 4x1
VI' A 525 4x1
VI' PR 45 4x1
VI'' R 45 4x1
VI'' A 175 4x1
75 A 175 4x1
75 RP 250 4x1
38 A 675 4x1
38 RP 210 4x1
VIITr RP 335 4x1
VIITr A 110 4x1
VIIITr RP 250 4x1
VIIITr A 110 4x1
IXTr RP 205 4x1
IXTr A 110 4x1
4 C.S. Scorta 01
1610 16x1
1610 2x2x0,9
1610 4x2,5
4 C.S. Scorta 02
1150 16x1
1150 3x6
1150 2x6
m.744 posato m.186 infilato
m.134 posato m.536 infilato
m.105 posato m.420 infilato
m.9 posato m.36 infilato
m.35 posato m.140 infilato
m.50 posato m.200 infilato
m.135 posato m.540 infilato
m.42 posato m.168 infilato
m.67 posato m.268 infilato
m.22 posato m.88 infilato
m.50 posato m.200 infilato
m.22 posato m.88 infilato
m.41 posato m.164 infilato
m.22 posato m.88 infilato
m.1288 posato m.322 infilato
m.920 posato m.230 infilato
SBD 12a
2 SB
2 Sc.
220 4x1
D12
(12)
220 8x1
D12
CT 12b
12b
m. 16 posato
m. 64 infilato
2x2,5 3x4 8x1
12a
CT 12a
2 AEDb
2 AKD
2 KD
2 KEDb
3 MD
2 Scald
295 2x2,5
220 3x4
220 8x1
220 4x1
SB 2
Sc. 2
SBD 12b
295 4x1
m.44 posato m.176 infilato
m.44 posato m.176 infilato
m.59 posato m.236 infilato
m.44 posato m.176 infilato
m.59 posato m.236 infilato
SBD 14a
2 SB
2 Sc.
205 4x1
D14
(14)
260 8x1
D14
CT 14b
14b
m. 11 posato
m. 44 infilato
2x2,5 3x4 8x1
14a
CT 14a
2 AEDb
2 AKD
2 KD
2 KEDb
3 MD
2 Scald
260 2x2,5
205 3x4
205 8x1
205 4x1
SB 2
Sc. 2
SBD 14b
260 4x1
m.41 posato m.164 infilato
m.52 posato m.208 infilato
m.52 posato m.208 infilato
m.41 posato m.164 infilato
m.52 posato m.208 infilato
SBD 06a
2 SB
2 Sc.
560 4x1
D06
(6)
560 8x1
D06
CT 06b
06b
m. 96 posato
m. 24 infilato
2 SID
2 Sc
2 AEDb
2x2,5 3x4 8x1
06a
CT 06a
2 AEDa
2 AKD
2 KD
2 KEDb
2 KEDa
3 MD
2 Sc
2 SID
2 Scald.
675 2x2,5
675 4x1
560 2x2,5
560 3x4
560 8x1
560 4x1
560 2X4
SB 2
Sc. 2
SBD 06b
675 4x1
m.448 posato m.112 infilato
m.448 posato m.112 infilato
m.540 posato m.135 infilato
m.448 posato m.112 infilato
m.540 posato m.135 infilato
34 35 36 37 38 38 39 40 41 42 43

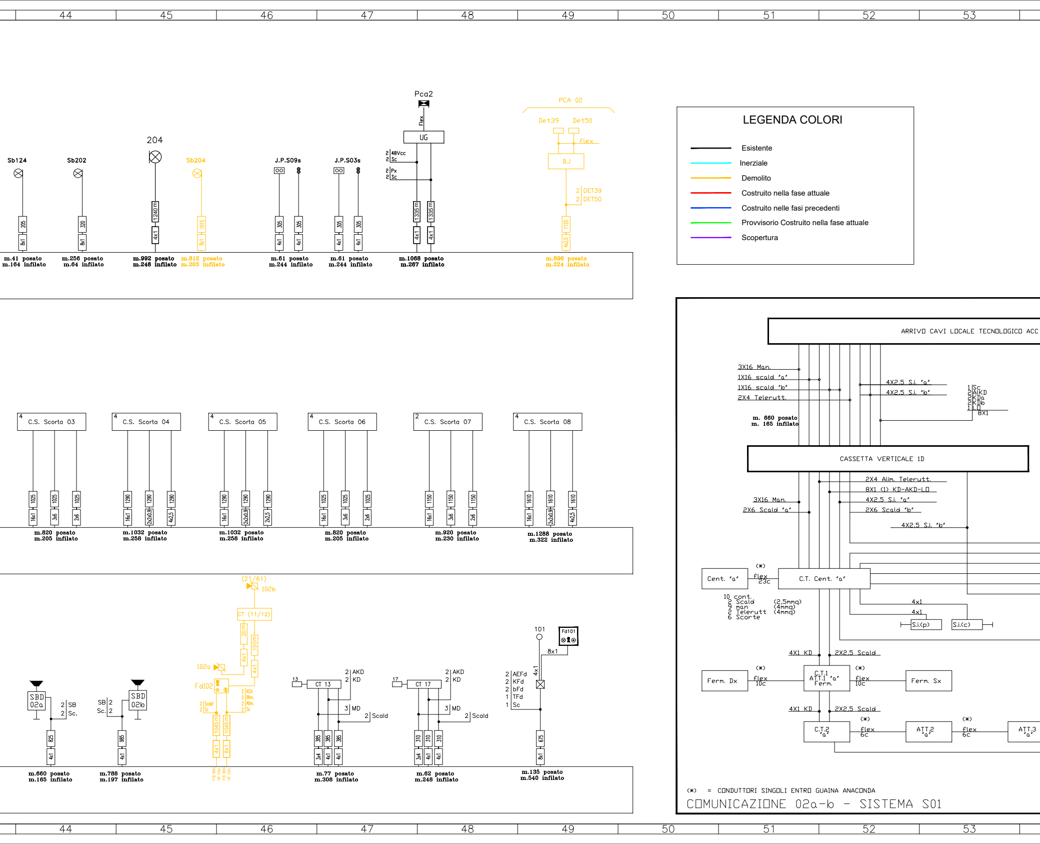

44
45
46
47
48
49
50
51
52
53
Sb124
Sb202
204
Sb204
J.P.S09s
J.P.S03s
Pca2
Flex
UG
2 48Vcc
2 Sc
2 Px
2 Sc
PCA 02
Det39
Det50
flex
BJ
2 DET39
2 DET50
m.41 posato
m.164 infilato
m.256 posato
m.64 infilato
m.992 posato
m.248 infilato
m.812 posato
m.203 infilato
m.61 posato
m.244 infilato
m.61 posato
m.244 infilato
m.1068 posato
m.267 infilato
m.896 posato
m.224 infilato
C.S. Scorta 03
C.S. Scorta 04
C.S. Scorta 05
C.S. Scorta 06
C.S. Scorta 07
C.S. Scorta 08
m.820 posato
m.205 infilato
m.1032 posato
m.258 infilato
m.1032 posato
m.258 infilato
m.820 posato
m.205 infilato
m.920 posato
m.230 infilato
m.1288 posato
m.322 infilato
(21/61)
102b
CT (11/12)
102a
Fd102
SBD 02a
SBD 02b
2 SB
2 Sc.
SB 2
Sc. 2
CT 13
CT 17
2 AKD
2 KD
3 MD
2 Scald
101
Fd101
8x1
2 AEFd
2 KFd
2 bFd
1 TFd
1 Sc
m.660 posato
m.165 infilato
m.788 posato
m.197 infilato
m.77 posato
m.308 infilato
m.62 posato
m.248 infilato
m.135 posato
m.540 infilato
ARRIVO CAVI LOCALE TECNOLOGICO ACC
3X16 Man.
1X16 scald "a"
1X16 scald "b"
2X4 Telerutt.
4X2,5 S.I. "a"
4X2,5 S.I. "b"
1 Sc
2 AKD
2 KDa
2 KDb
1 LD
8X1
m. 660 posato
m. 165 infilato
CASSETTA VERTICALE 1D
2X4 Alim. Telerutt.
8X1 (1) KD-AKD-LD
4X2,5 S.I. "a"
2X6 Scald "b"
3X16 Man.
2X6 Scald "a"
4X2,5 S.I. "b"
Cent. "a"
(*)
flex 23c
C.T. Cent. "a"
10 cont.
2 Scald (2,5mmq)
2 man (4mmq)
2 Telerutt (4mmq)
6 Scorte
4x1
4x1
S.I.(p)
S.I.(c)
4X1 KD
2X2,5 Scald
Ferm. Dx
flex 10c
C.T.1 ATT.1 "a" Ferm.
flex 10c
Ferm. Sx
C.T.2 "a"
flex 6c
ATT.2 "a"
flex 6c
ATT.3 "a"

LEGENDA COLORI

▬	Esistente
▬	Inerziale
▬	Demolito
▬	Costruito nella fase attuale
▬	Costruito nelle fasi precedenti
▬	Provvisorio Costruito nella fase attuale
▬	Scopertura

(*) = CONDUTTORI SINGOLI ENTRO GUAINA ANACONDA

COMUNICAZIONE 02a-b - SISTEMA S01

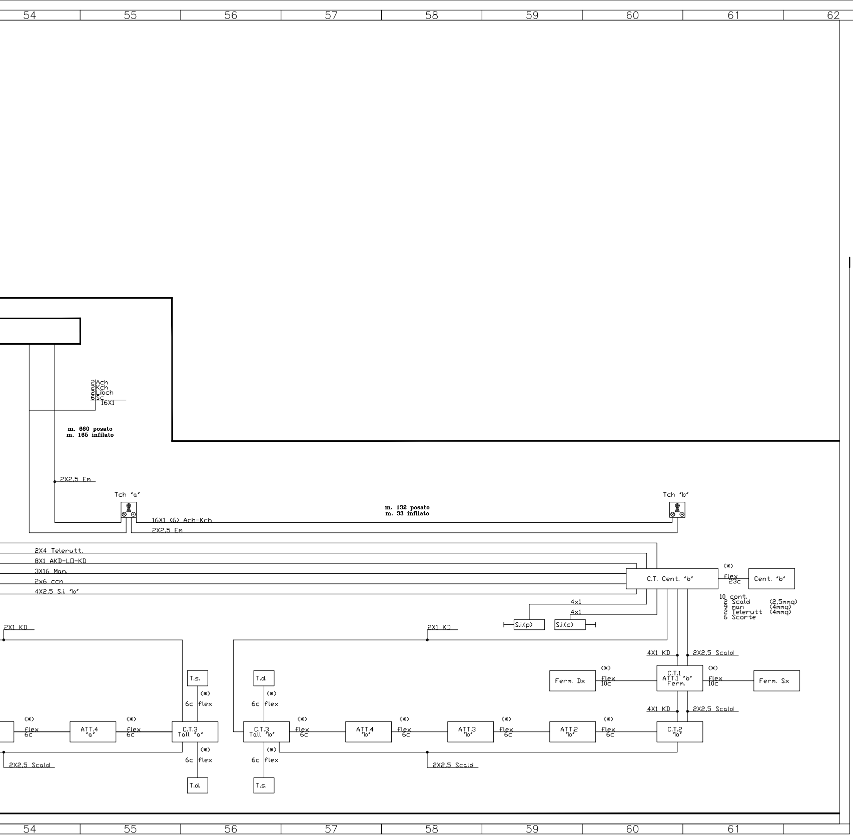
54
55
56
57
58
59
60
61
62
63
64
65
66
A
2 Ach
2 Kch
2 Libch
6 Sc
16X1
m. 660 posato
m. 165 infilato
2X2,5 Em
Tch "a"
Tch "b"
m. 132 posato
m. 33 infilato
16X1 (6) Ach-Kch
2X2,5 Em
2X4 Telerutt.
8X1 AKD-LD-KD
3X16 Man.
2x6 ccn
4X2,5 S.i. "b"
C.T. Cent. "b"
(*)
flex
23c
Cent. "b"
10 cont.
2 Scald (2,5mmq)
9 man (4mmq)
2 Telerutt (4mmq)
6 Scorte
4x1
4x1
S.i.(p)
S.i.(c)
2X1 KD
2X1 KD
4X1 KD
2X2,5 Scald
Ferm. Dx
(*)
flex
10c
C.T.1
ATT.1 "b"
Ferm.
(*)
flex
10c
Ferm. Sx
4X1 KD
2X2,5 Scald
T.s.
(*)
6c flex
T.d.
(*)
6c flex
(*)
flex
6c
ATT.4
"a"
(*)
flex
6c
C.T.3
Tall "a"
C.T.3
Tall "b"
(*)
flex
6c
ATT.4
"b"
(*)
flex
6c
ATT.3
"b"
(*)
flex
6c
ATT.2
"b"
(*)
flex
6c
C.T.2
"b"
(*)
6c flex
T.d.
(*)
6c flex
T.s.
2X2,5 Scald
2X2,5 Scald

COMMITTENTE:

RFI RETE FERROVIARIA ITALIANA
GRUPPO FERROVIE DELLO STATO ITALIANE
DIREZIONE INVESTIMENTI
DIREZIONE PROGRAMMI INVESTIMENTI
DIRETTRICE SUD - PROGETTO ADRIATICA

DIREZIONE LAVORI:

ITALFERR
GRUPPO FERROVIE DELLO STATO ITALIANE

APPALTATORE:

D'AGOSTINO COSTRUZIONI GENERALI
MANDATARIA

ReseArch
MANDANTI

ATLANTE

PROGETTAZIONE:

MANDATARIA HUB

MANDANTI HYpro

PROGETTO ESECUTIVO

LINEA PESCARA - BARI
RADDOPPIO DELLA TRATTA FERROVIARIA TERMOLI - LESINA

LOTTO 2 e 3: RADDOPPIO TERMOLI - RIPALTA

IMPIANTI DI SEGNALAMENTO
Termoli fase 2
Piano cavi IS fase 2

Dott. Ing. MASSIMO FACCHINI

APPALTATORE	PROGETTAZIONE		SCALA:
A.A.D'AGOSTINO COSTRUZIONI GENERALI S.r.l. DIRETTORE TECNICO Il Direttore Tecnico Ing. G.Babini (Ing. Gianguido Babini)	DIRETTORE DELLA PROGETTAZIONE Ing. M. Facchini	Firmato digitalmente da: FACCHINI MASSIMO Firmato il 13/03/2024 13:26 Seriale Certificato: 1254467 Valido dal 11/03/2022 al 11/03/2025 InfoCamere Qualified Electronic Signature CA	

COMMESSA	LOTTO	FASE	ENTE	TIPO DOC.	OPERA/DISCIPLINA	PROGR.	REV.
L I 0 B	0 2	E	Z Z	P X	A S 0 2 0 2	0 0 8	A

Rev.	Descrizione	Redatto	Data	Verificato	Data	Approvato	Data	Autorizzato Data
A	Prima emissione	V. ROSSI Virginia Rossi	18/12/2022	P.COPPOLA	18/12/2022	F. COPPOLA	18/12/2022	Ing. M. FACCHINI 18/12/2022

FELICE COPPOLA 3855

File: LI0B.0.2.E.ZZ.PX.AS02.0.2.008.A.DWG

n. Elab.: