



**NUOVE VIABILITA'**

**STRADA TIPO "DP"**

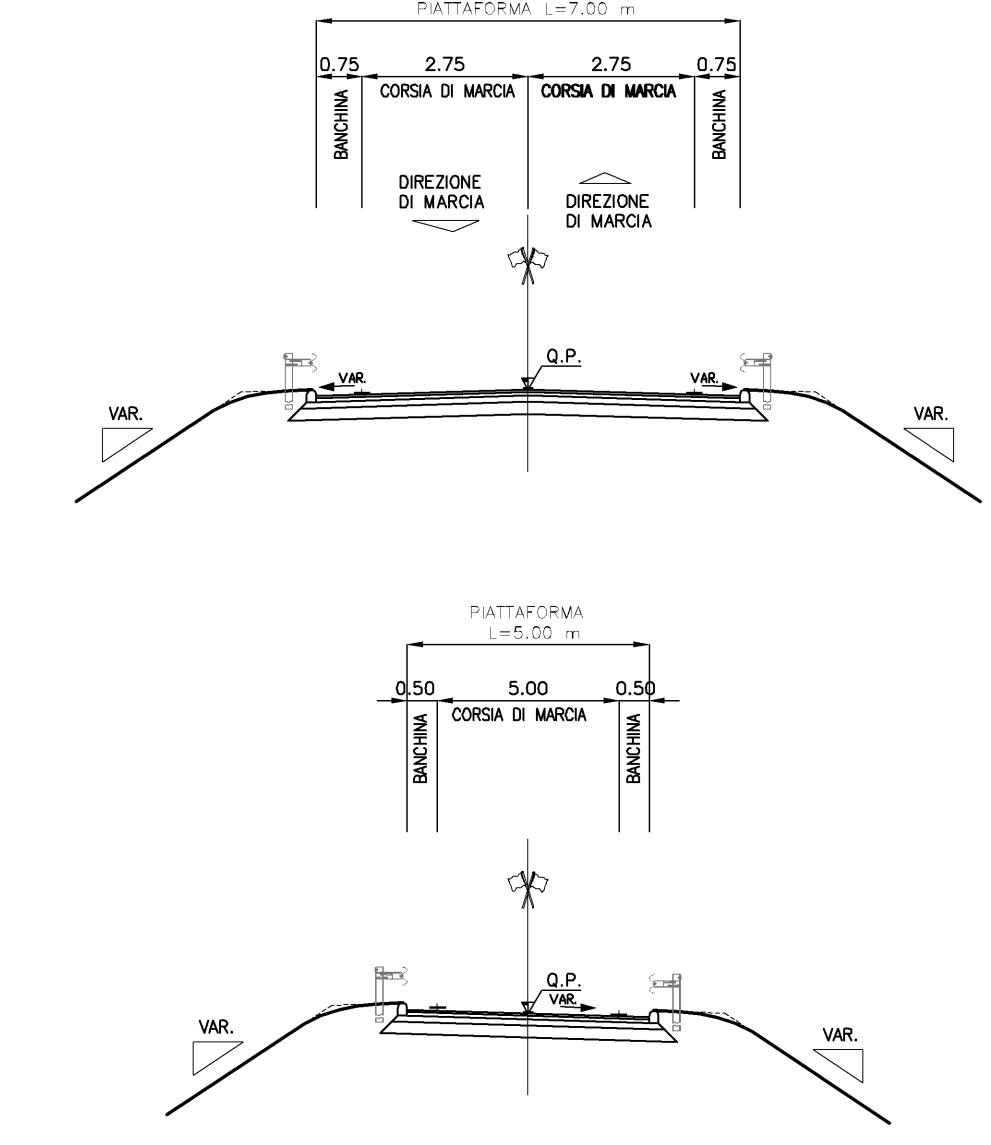

**RIVALUTAZIONE VIABILITA' ESISTENTI**

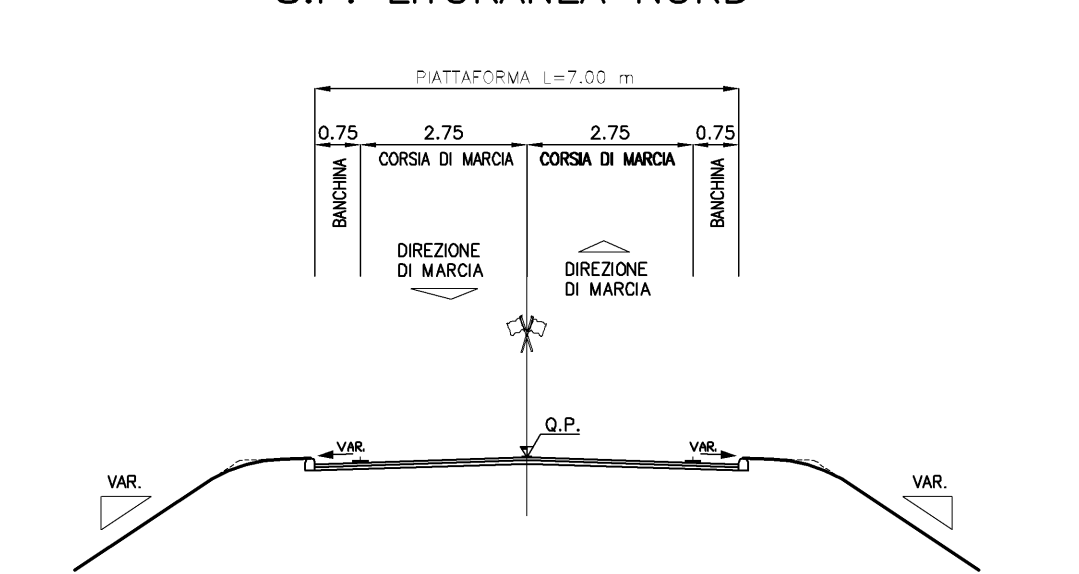

- INTERVenti ALLA VIABILITA' ESTERNA**
- Riconoscimento palmizzazione
  - Ripristino banchine
  - Adeguamento segnaletica orizzontale e verticale
  - Messo in sicurezza delle intersezioni (rotatorie)

**LEGENDA**

- LOCALIZZAZIONE PROGETTO DEFINITIVO GIUGNO 2011
- LOCALIZZAZIONE PROGETTO DEFINITIVO IN OTTEMPERANZA ALLE PRESCRIZIONI CIPE
- - - LIMITE FASCIA DI RISPETTO PROGETTO DEFINITIVO PUBBLICATO FEBBRAIO 2012
- IN.../RS... VIABILITA' NON MODIFICATA RISPETTO AL PRECEDENTE PROGETTO
- INP.../RSP... VIABILITA' MODIFICATA IN OTTEMPERANZA ALLE PRESCRIZIONI CIPE
- INP.../RSP... VIABILITA' NUOVA IN OTTEMPERANZA ALLE PRESCRIZIONI CIPE



Società Autostrada Tirrenica p.a.

**AUTOSTRADA (A12) : ROSIGNANO – CIVITAVECCHIA**  
**LOTTO 5A**  
**TRATTO: ANSEDONIA – PESCIA ROMANA**

**PROGETTO DEFINITIVO**  
 NUOVE LOCALIZZAZIONI IN OTTEMPERANZA ALLA DELIBERA CIPE  
 INFRASTRUTTURA STRATEGICA DI PREMINENTE INTERESSE  
 NAZIONALE LE CUI PROCEDURE DI APPROVAZIONE SONO REGOLATE  
 DALL' ART. 161 DEL D.LGS. 163/2006

**DOCUMENTAZIONE GENERALE**

**PARTE GENERALE**  
 Planimetria Generale  
 dal Km 00+000.00 al Km 3+700.00  
 Confronto Localizzativo con il Progetto Definitivo giugno 2011

<b>IL RESPONSABILE PROGETTAZIONE</b> Ing. Massimiliano Giacobbi Ord. Pogg. Milano N. 20748 RESPONSABILE UFFICIO STD		<b>IL RESPONSABILE INTEGRAZIONE PRESCRIZIONI SPECIFICAZIONE</b> Ing. Massimo Ariani Ord. Pogg. Milano N. 20913 COORDINATORE GENERALE APS		<b>IL DIRETTORE TECNICO</b> Ing. Maurizio Ferrarini Ord. Pogg. Milano N. 18492 RESPONSABILE FUNZIONE DSJ	
<b>APPROVATO</b> 12/12/14/07	<b>ELABORATO</b> 12/12/14/07	<b>DATA</b> APRILE 2013	<b>REVISIONE</b> n. 0010	<b>SCALA</b> 1:5000	
<b>INGEGNERIA EUROPEA</b> spea		<b>LABORAZIONE PROGETTAZIONE A CURA DI</b> Ing. Michele Angelo Parnello O.I. Avellino N.833		<b>LABORAZIONE PROGETTAZIONE A CURA DI</b> Ing. Massimiliano Giacobbi - O.I. Milano N.20748	
<b>RESPONSABILE DI COMANDA</b> Arch. Maria Casella Ord. Arch. Venezia N. 1294		<b>VISTO DEL COMMITTENTE</b> 		<b>VISTO DEL CONCESSIONARIO</b> 	