



**NUOVE VIABILITA'**

STRADA TIPO "DP"

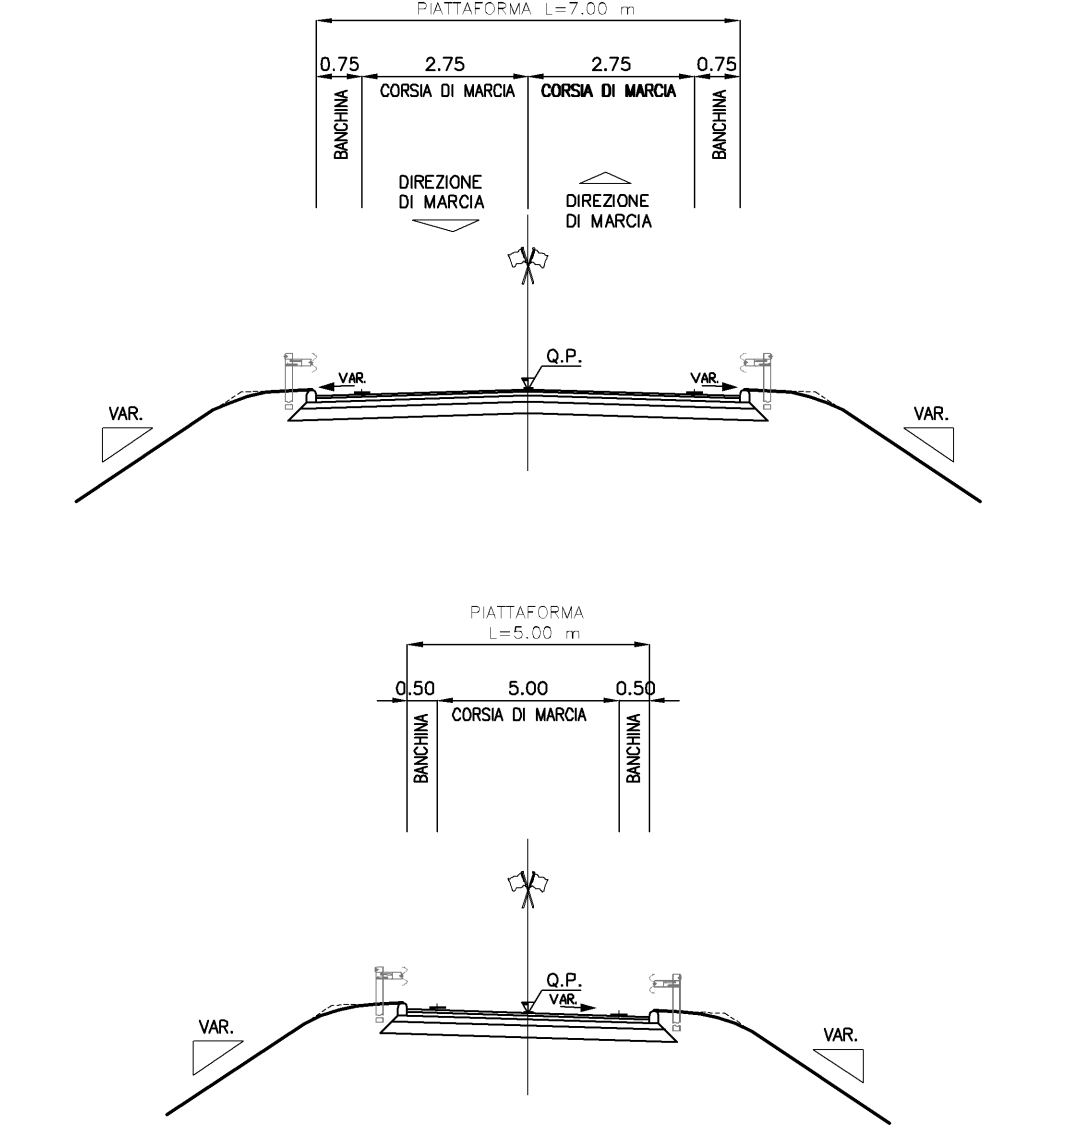

**RIVALUTAZIONE VIABILITA' ESISTENTI**

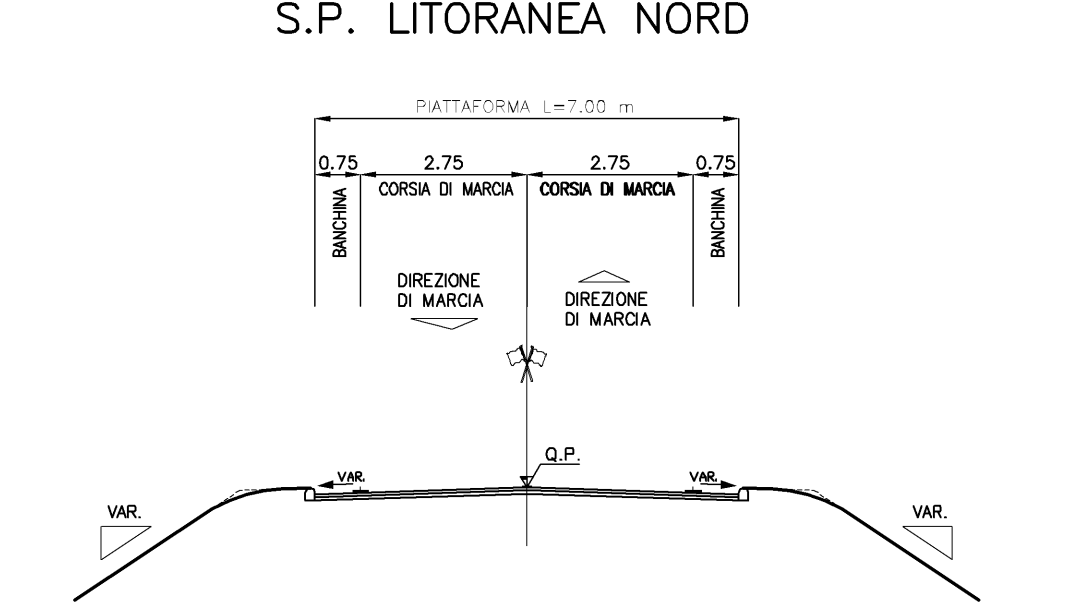

- INTERVENTI ALLA VIABILITA' ESISTENTE**
- Riassetto pavimentazione
  - Ripristino banchine
  - Adeguamento segnaletica orizzontale e verticale
  - Messo in sicurezza delle intersezioni (rotatorie)

**LEGENDA**

- LOCALIZZAZIONE PROGETTO DEFINITIVO GIUGNO 2011
- LOCALIZZAZIONE PROGETTO DEFINITIVO IN OTTEMPERANZA ALLE PRESCRIZIONI CIPE
- - - LIMITE FASCIA DI RISPETTO PROGETTO DEFINITIVO PUBBLICATO FEBBRAIO 2012
- IN.../RS... VIABILITA' NON MODIFICATA RISPETTO AL PRECEDENTE PROGETTO
- INP.../RSP... VIABILITA' MODIFICATA IN OTTEMPERANZA ALLE PRESCRIZIONI CIPE
- INP.../RSP... VIABILITA' NUOVA IN OTTEMPERANZA ALLE PRESCRIZIONI CIPE



Società Autostrada Tirrenica p.a.

**AUTOSTRADA (A12) : ROSIGNANO – CIVITAVECCHIA**  
**LOTTO 5A**  
**TRATTO: ANSEDONIA – PESCIA ROMANA**

**PROGETTO DEFINITIVO**  
 NUOVE LOCALIZZAZIONI IN OTTEMPERANZA ALLA DELIBERA CIPÉ  
 INFRASTRUTTURA STRATEGICA DI PREMINENTE INTERESSE  
 NAZIONALE LE CUI PROCEDURE DI APPROVAZIONE SONO REGOLATE  
 DALL' ART. 161 DEL D.LGS. 163/2006

**DOCUMENTAZIONE GENERALE**  
**PARTE GENERALE**  
 Planimetria Generale  
 dal Km 8+100.00 al Km 12+200.00  
 Confronto Localizzativo con il Progetto Definitivo giugno 2011

<b>IL RESPONSABILE PROGETTAZIONE</b> SPECIFICAZIONE Ing. Massimo Giosobbi C.F. Pogg. Milano N. 20748 RESPONSABILE SERVIZIO STD		<b>IL RESPONSABILE INTEGRAZIONE</b> PRESCRIZIONI SPECIFICAZIONE Ing. Massimo Giosobbi C.F. Pogg. Milano N. 20748 COORDINATORE GENERALE APS		<b>IL DIRETTORE TECNICO</b> Ing. Maurizio Ferrarini C.F. Pogg. Milano N. 18492 RESPONSABILE FUNZIONE GIS	
<b>COORDINATORE OPERATIVO DI PROGETTO</b> Arch. Mario Gualdi Ord. Arch. Venezia N. 1294		<b>VISTO DEL COMMITTENTE</b> 		<b>VISTO DEL CONCESSIONARIO</b> 	