


PLANIMETRIA DI PROGETTO SU BASE IGM  
Scala 1:25.000

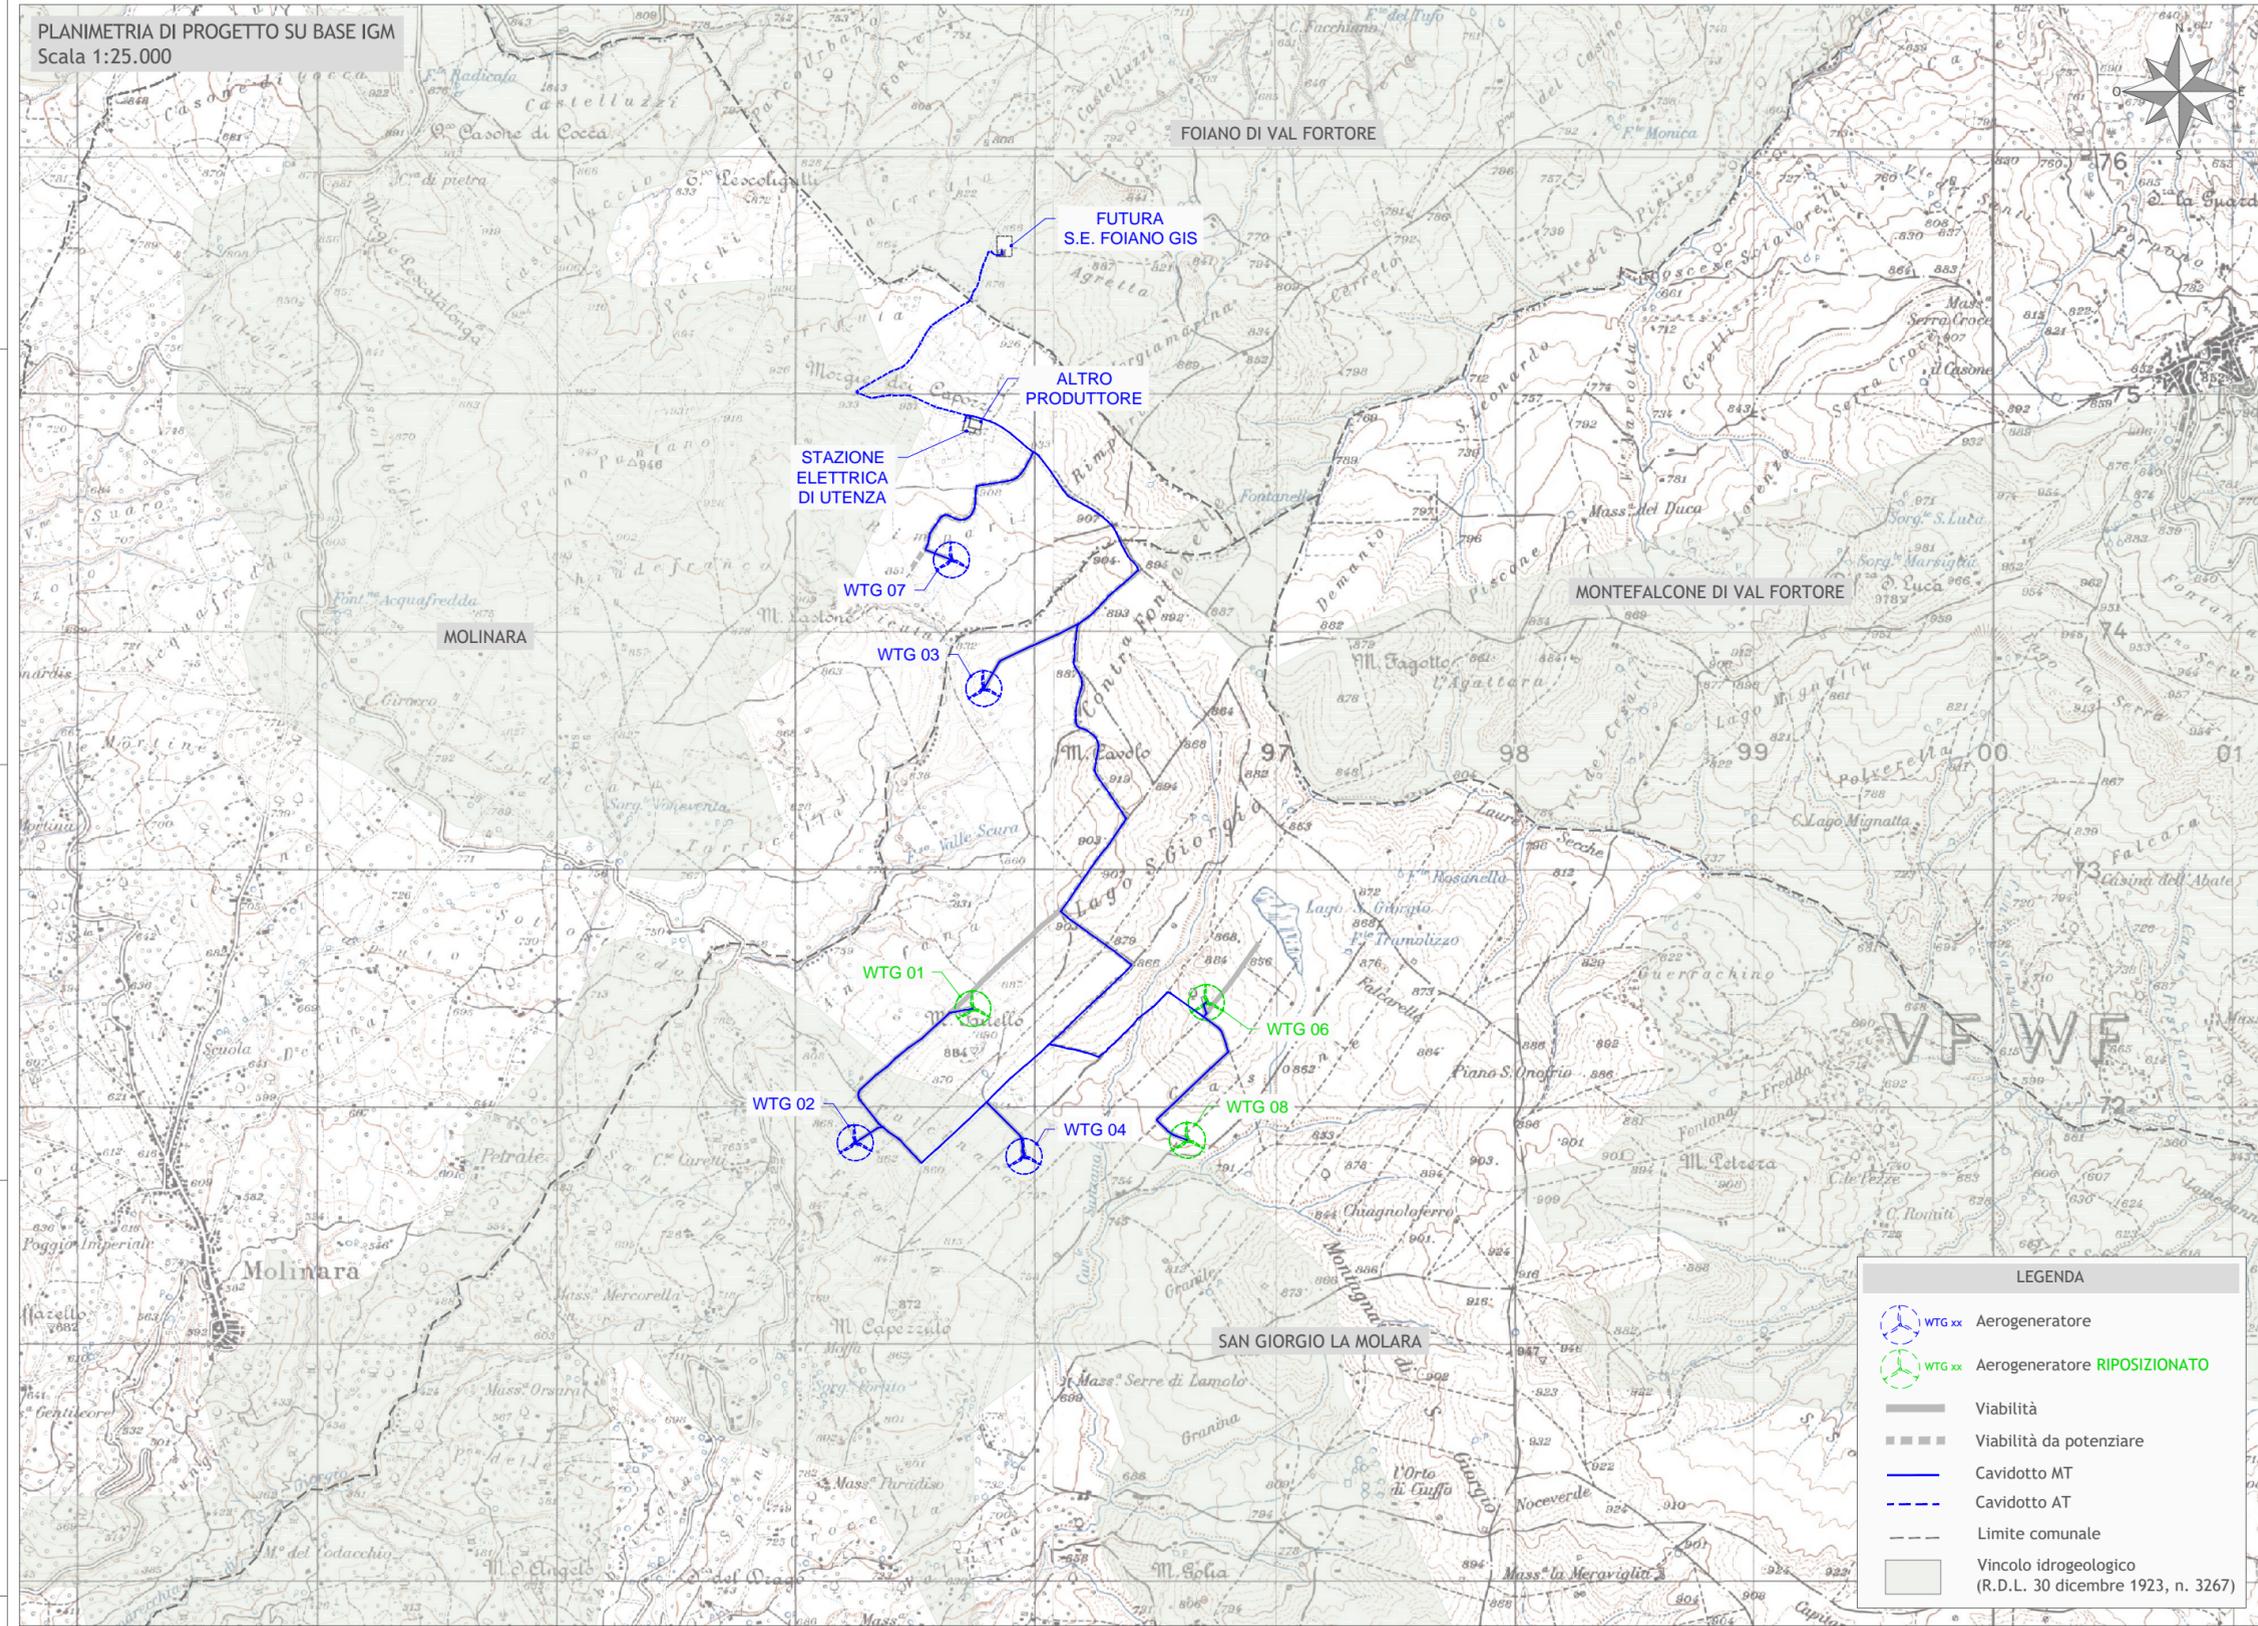

**LEGENDA**

- WTG xx Aerogeneratore
- WTG xx Aerogeneratore **RIPOSIZIONATO**
- Viabilità
- Viabilità da potenziare
- Cavidotto MT
- Cavidotto AT
- Limite comunale
- Vincolo idrogeologico (R.D.L. 30 dicembre 1923, n. 3267)



Regione Campania  
Provincia di Benevento  
Comuni di San Giorgio La Molarina e Molinara



Impianto di produzione di energia elettrica da fonte Eolica e relative opere di connessione potenza complessiva pari a 48 MW  
Impianto Eolico "San Giorgio La Molarina e Molinara"

Titolo  
SCREENING DEI VINCOLI - VINCOLO IDROGEOLOGICO

Scala	Formato Stampa	Numero documento				
1:25.000	A3+	Commissa	Fase	Tipo doc.	Progr. doc.	Rev.
	Foglio					
	1 di 1					

Proponente

**Edison Rinnovabili Spa**  
Foro Buonaparte, 31  
20121 MILANO  
Tel. +39 02 6222 1  
PEC: [rinnovabili@pec.edison.it](mailto:rinnovabili@pec.edison.it)

PROGETTO DEFINITIVO

Progettazione

**Geko S.p.A.**  
Via Reno, 5 - 00198 Roma (RM)  
Tel. 06.88803910 | Fax 06.45654740  
E-Mail: [gekospa@pec.gekospa.it](mailto:gekospa@pec.gekospa.it)

**Progetto Energia s.r.l.**  
Via Cardito, 202 - 83031 Ariano Irpino (AV)  
Tel. 0825.831313  
E-Mail: [info@progettoenergia.biz](mailto:info@progettoenergia.biz)



Sul presente elaborato sussiste il DIRITTO di PROPRIETA'. Qualsiasi utilizzo non preventivamente autorizzato sarà perseguito ai sensi della normativa vigente.

Rev.	Data	Descrizione revisione	Redatto	Controllato	Approvato
00	29.03.2021	EMISSIONE	A. FIORENTINO S.P. IACOVIELLO	A. CATALDO	M. LO RUSSO
01	20.05.2021	EMISSIONE PER AUTORIZZAZIONE	A. FIORENTINO S.P. IACOVIELLO	A. CATALDO	M. LO RUSSO
02	26.03.2024	AGGIORNAMENTO LAYOUT	A. FIORENTINO S.P. IACOVIELLO	A. CATALDO	M. LO RUSSO