


AREE SOTTOPOSTE A TUTELA PAESISTICA
(Art.142 Comma 1 - b, c) del D.Lgs 42/04)
Scala 1:25.000

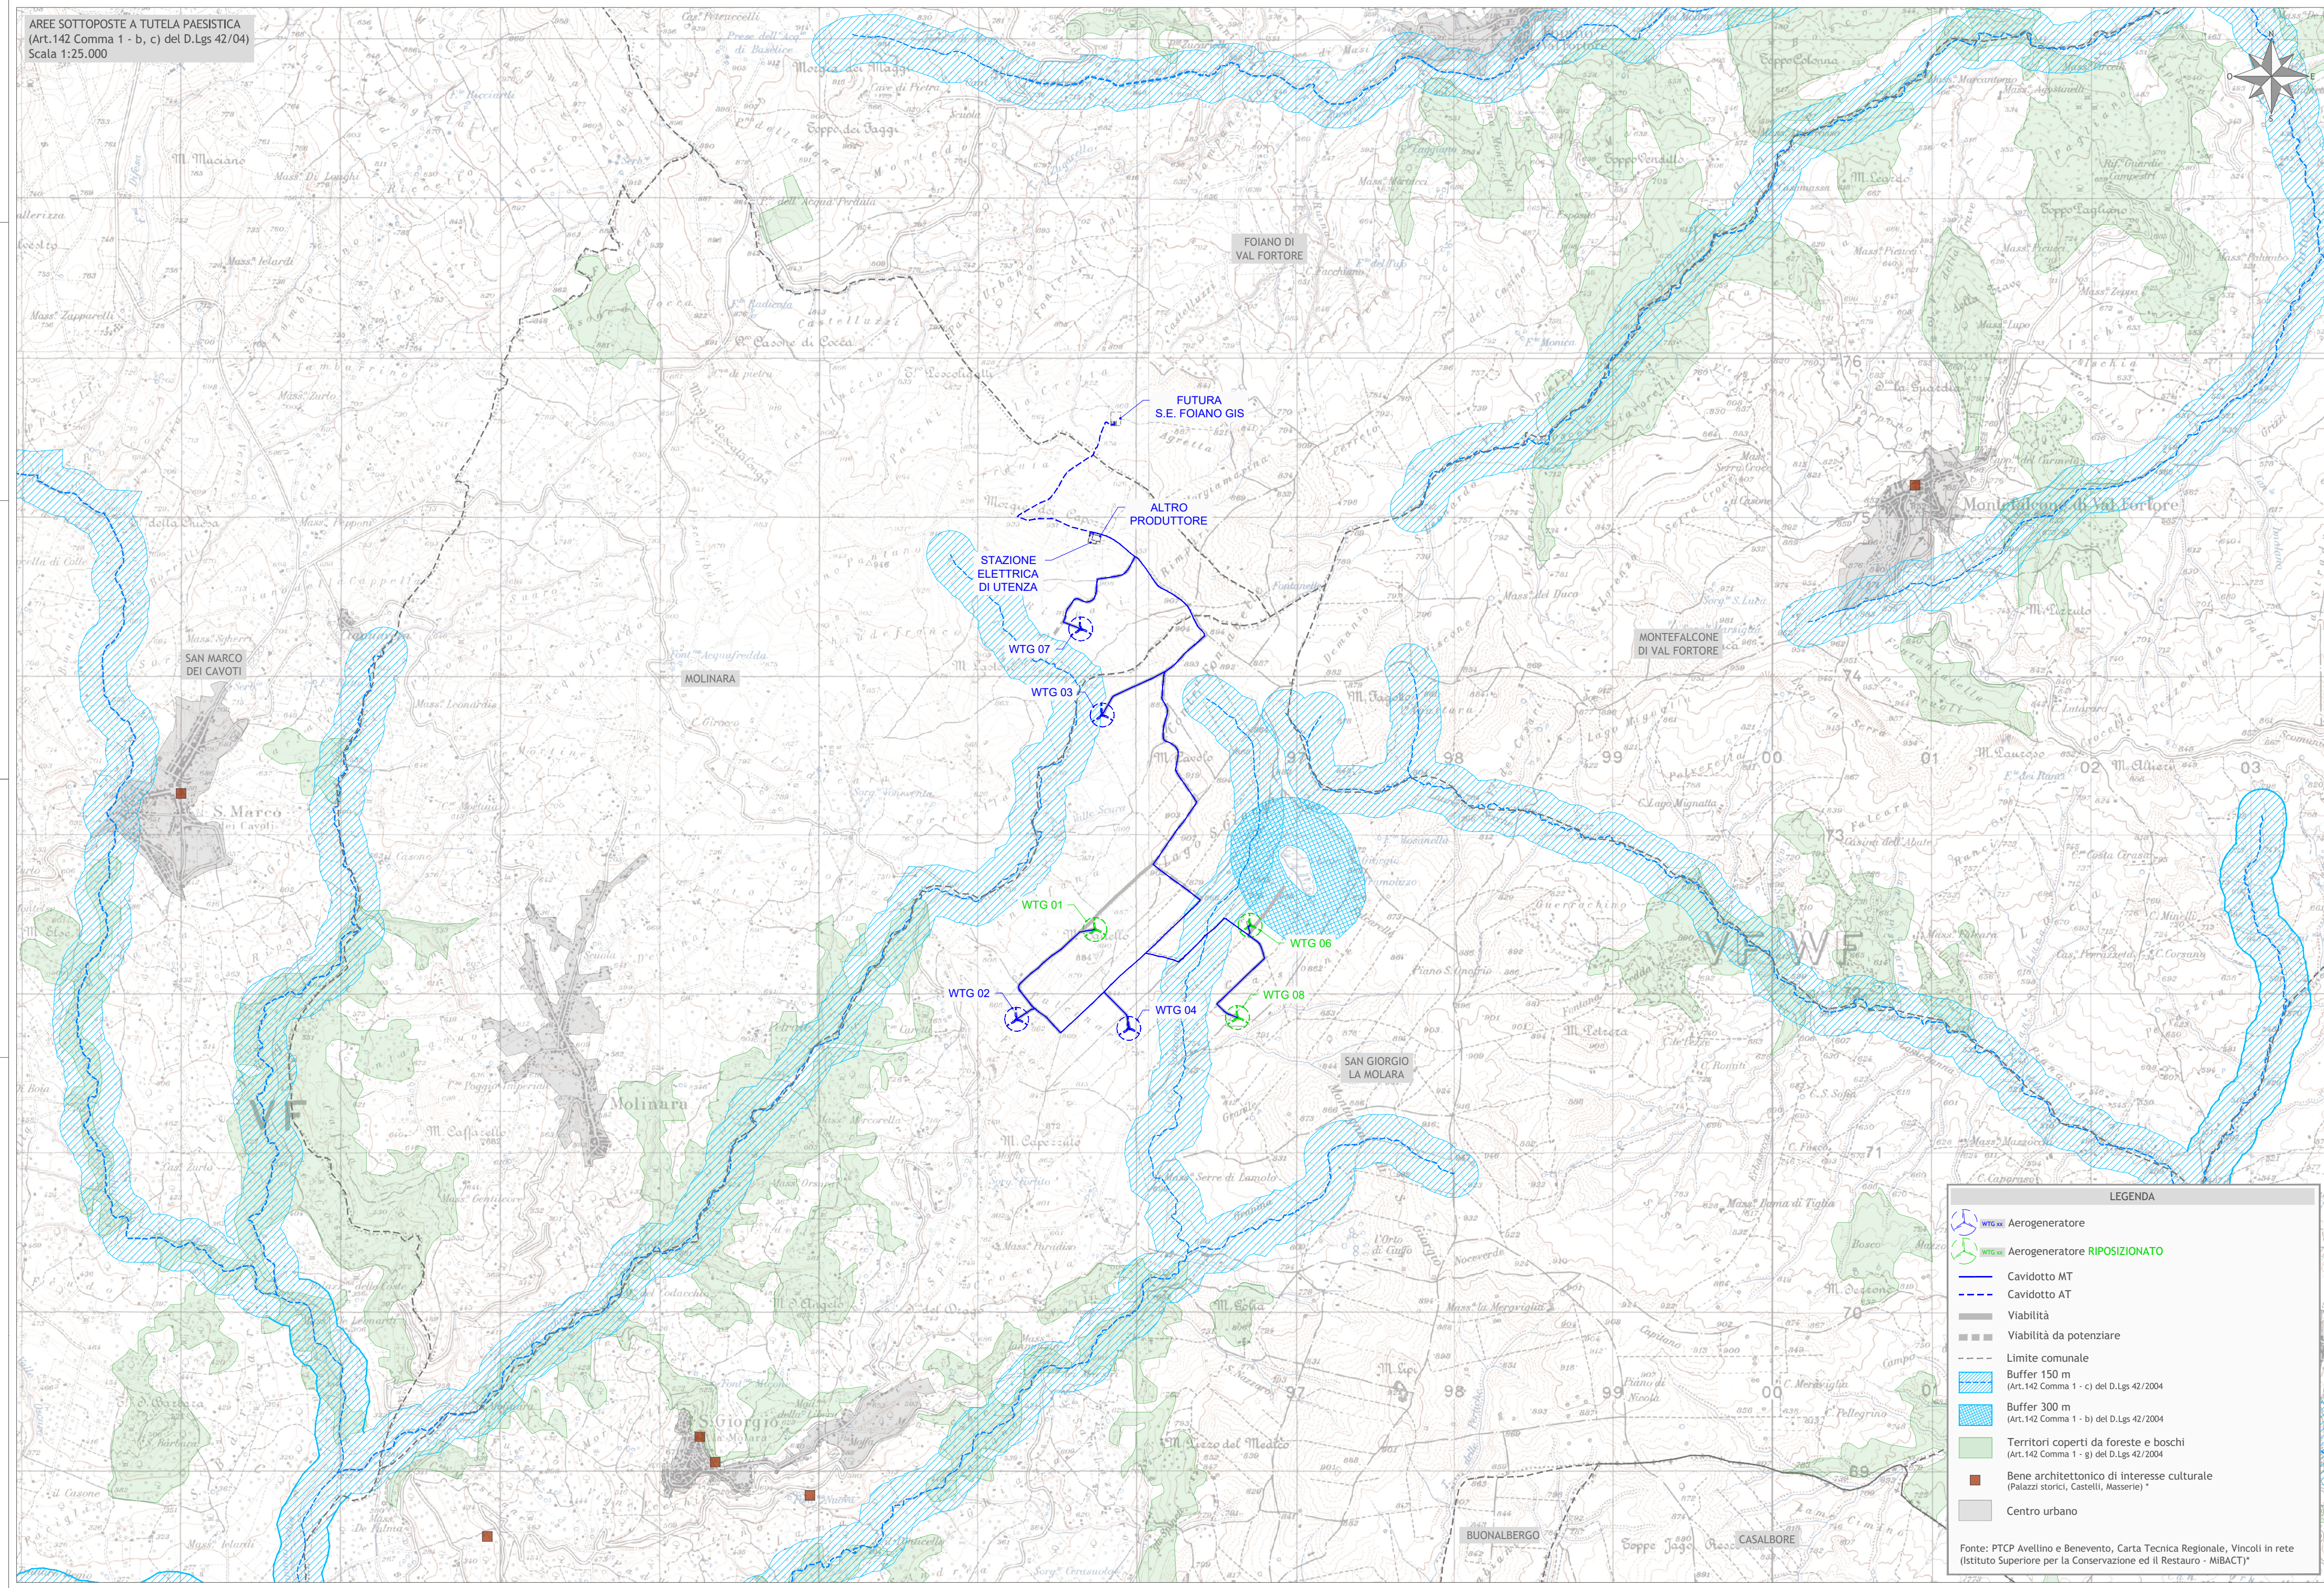

LEGENDA

- Aerogeneratore
- Aerogeneratore RIPOSIZIONATO
- Cavidotto MT
- Cavidotto AT
- Viabilità
- Viabilità da potenziare
- Limite comunale
- Buffer 150 m (Art.142 Comma 1 - c) del D.Lgs 42/2004
- Buffer 300 m (Art.142 Comma 1 - b) del D.Lgs 42/2004
- Territori coperti da foreste e boschi (Art.142 Comma 1 - g) del D.Lgs 42/2004
- Bene architettonico di interesse culturale (Palazzi storici, Castelli, Masserie) *
- Centro urbano

Fonte: PTCP Avellino e Benevento, Carta Tecnica Regionale, Vincoli in rete (Istituto Superiore per la Conservazione ed il Restauro - MIBACT) *



Regione Campania
Provincia di Benevento
Comuni di San Giorgio La Molara e Molinara



Impianto di produzione di energia elettrica da fonte Eolica e relative opere di connessione potenza complessiva pari a 48 MW
Impianto Eolico "San Giorgio La Molara e Molinara"

Titolo
SCREENING DEI VINCOLI - ULTERIORI VINCOLI

Scala	Formato Stampa	Numero documento
1:25.000	A3+	
	Foglio	Commissa
	1 di 1	2113501
		Fase
		D
		Tipo doc.
		D
		Progr. doc.
		0133
		Rev.
		03

Proponente

EDISON

Edison Rinnovabili Spa
Foro Buonaparte, 31
20121 MILANO
Tel. +39 02 6222 1
PEC: rinnovabili@pec.edison.it

PROGETTO DEFINITIVO

Progettazione

GEKO
Energia & Ambiente

GEKO S.p.A.
Via Reno, 5 - 00198 Roma (RM)
Tel. 06 88803910 | Fax 06 45654740
E-Mail: gekospa@pec.gekospa.it

Progettista

Progetto Energia s.r.l.
Via Cardito, 202 - 83031 Ariano Irpino (AV)
Tel. 0825.831313
E-Mail: info@progettoenergia.biz

Sul presente elaborato sussiste il DIRITTO DI PROPRIETA'. Qualsiasi utilizzo non preventivamente autorizzato sarà perseguito ai sensi della normativa vigente.

Rev.	Data	Descrizione revisione	Redatto	Controllato	Approvato
00	29.03.2021	EMISSIONE	S. P. IACOVIELLO	D. LO RUSSO	M. LO RUSSO
01	20.05.2021	EMISSIONE PER AUTORIZZAZIONE	S. P. IACOVIELLO	D. LO RUSSO	M. LO RUSSO
02	06.04.2023	Riscontro integrazioni MIC_SS-PNRR - 0001916-P del 28.07.2022	S. P. IACOVIELLO	D. LO RUSSO	M. LO RUSSO
03	26.03.2024	AGGIORNAMENTO LAYOUT	S. P. IACOVIELLO	D. LO RUSSO	M. LO RUSSO