INTERVENTO 2 Linea AT 150 kV ST "Ginosa-Matera"

LEGENDA

Profilo del terreno attuale

TP: Testa palo
ma/ca: Mensola o Conduttore alto
mm/cm: Mensola o Conduttore medio
ms/cb: Mensola o Conduttore basso

MEZZA COSTA a mt. 10
MEZZA COSTA SINISTRA
MEZZA COSTA DESTRA
ALBERATURA – COLTURE

Gradi sessadecimali

ARMAMENTI CONDUTTORI
SS: sospensione semplice
DS: sospensione doppio
SA: amarro semplice
DA: amarro doppio

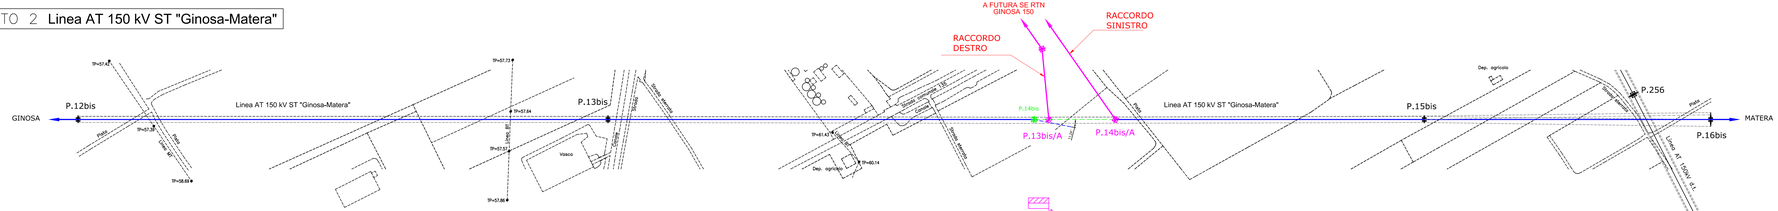

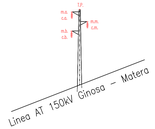

CONDUTTORI ESISTENTI
CONDUTTORE : 1x31,5 mm (585 mm²) AL-AC
FUNE DI GUARDIA : Ø 11,5 – 48 F.O.
Zona "A"

Temperatura di rilievo 18°

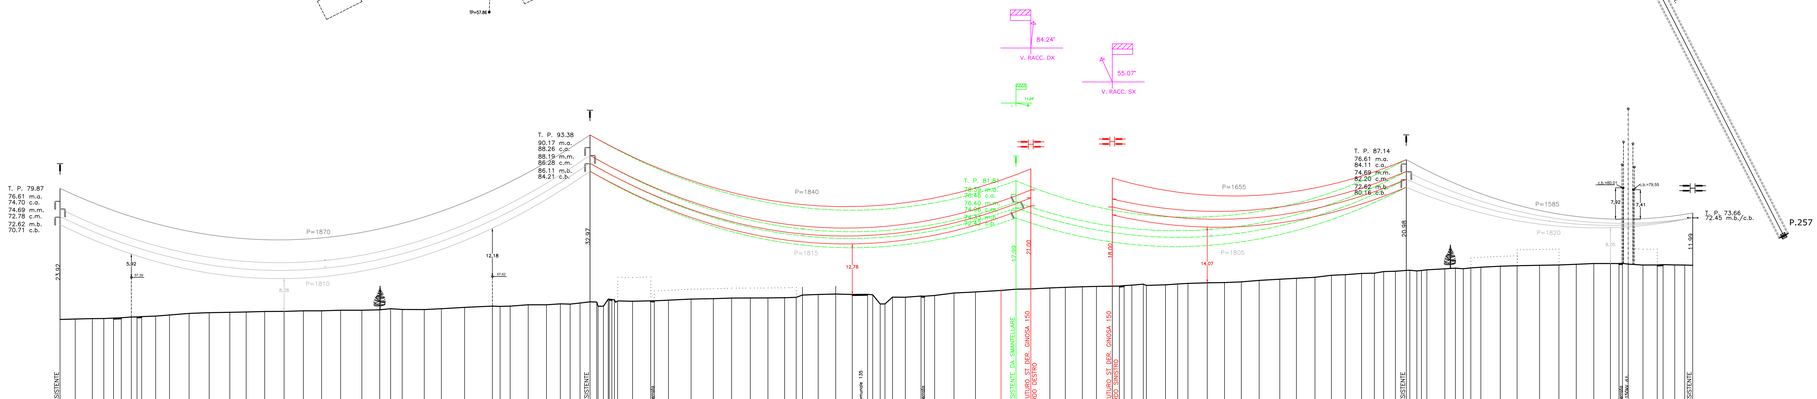

SCALE
1:500
L = 1:2000

LINEA AT 150 KV	
Scala orizz.	2000
Scala verticale	500

20.00

| | | |