


VERSO -->

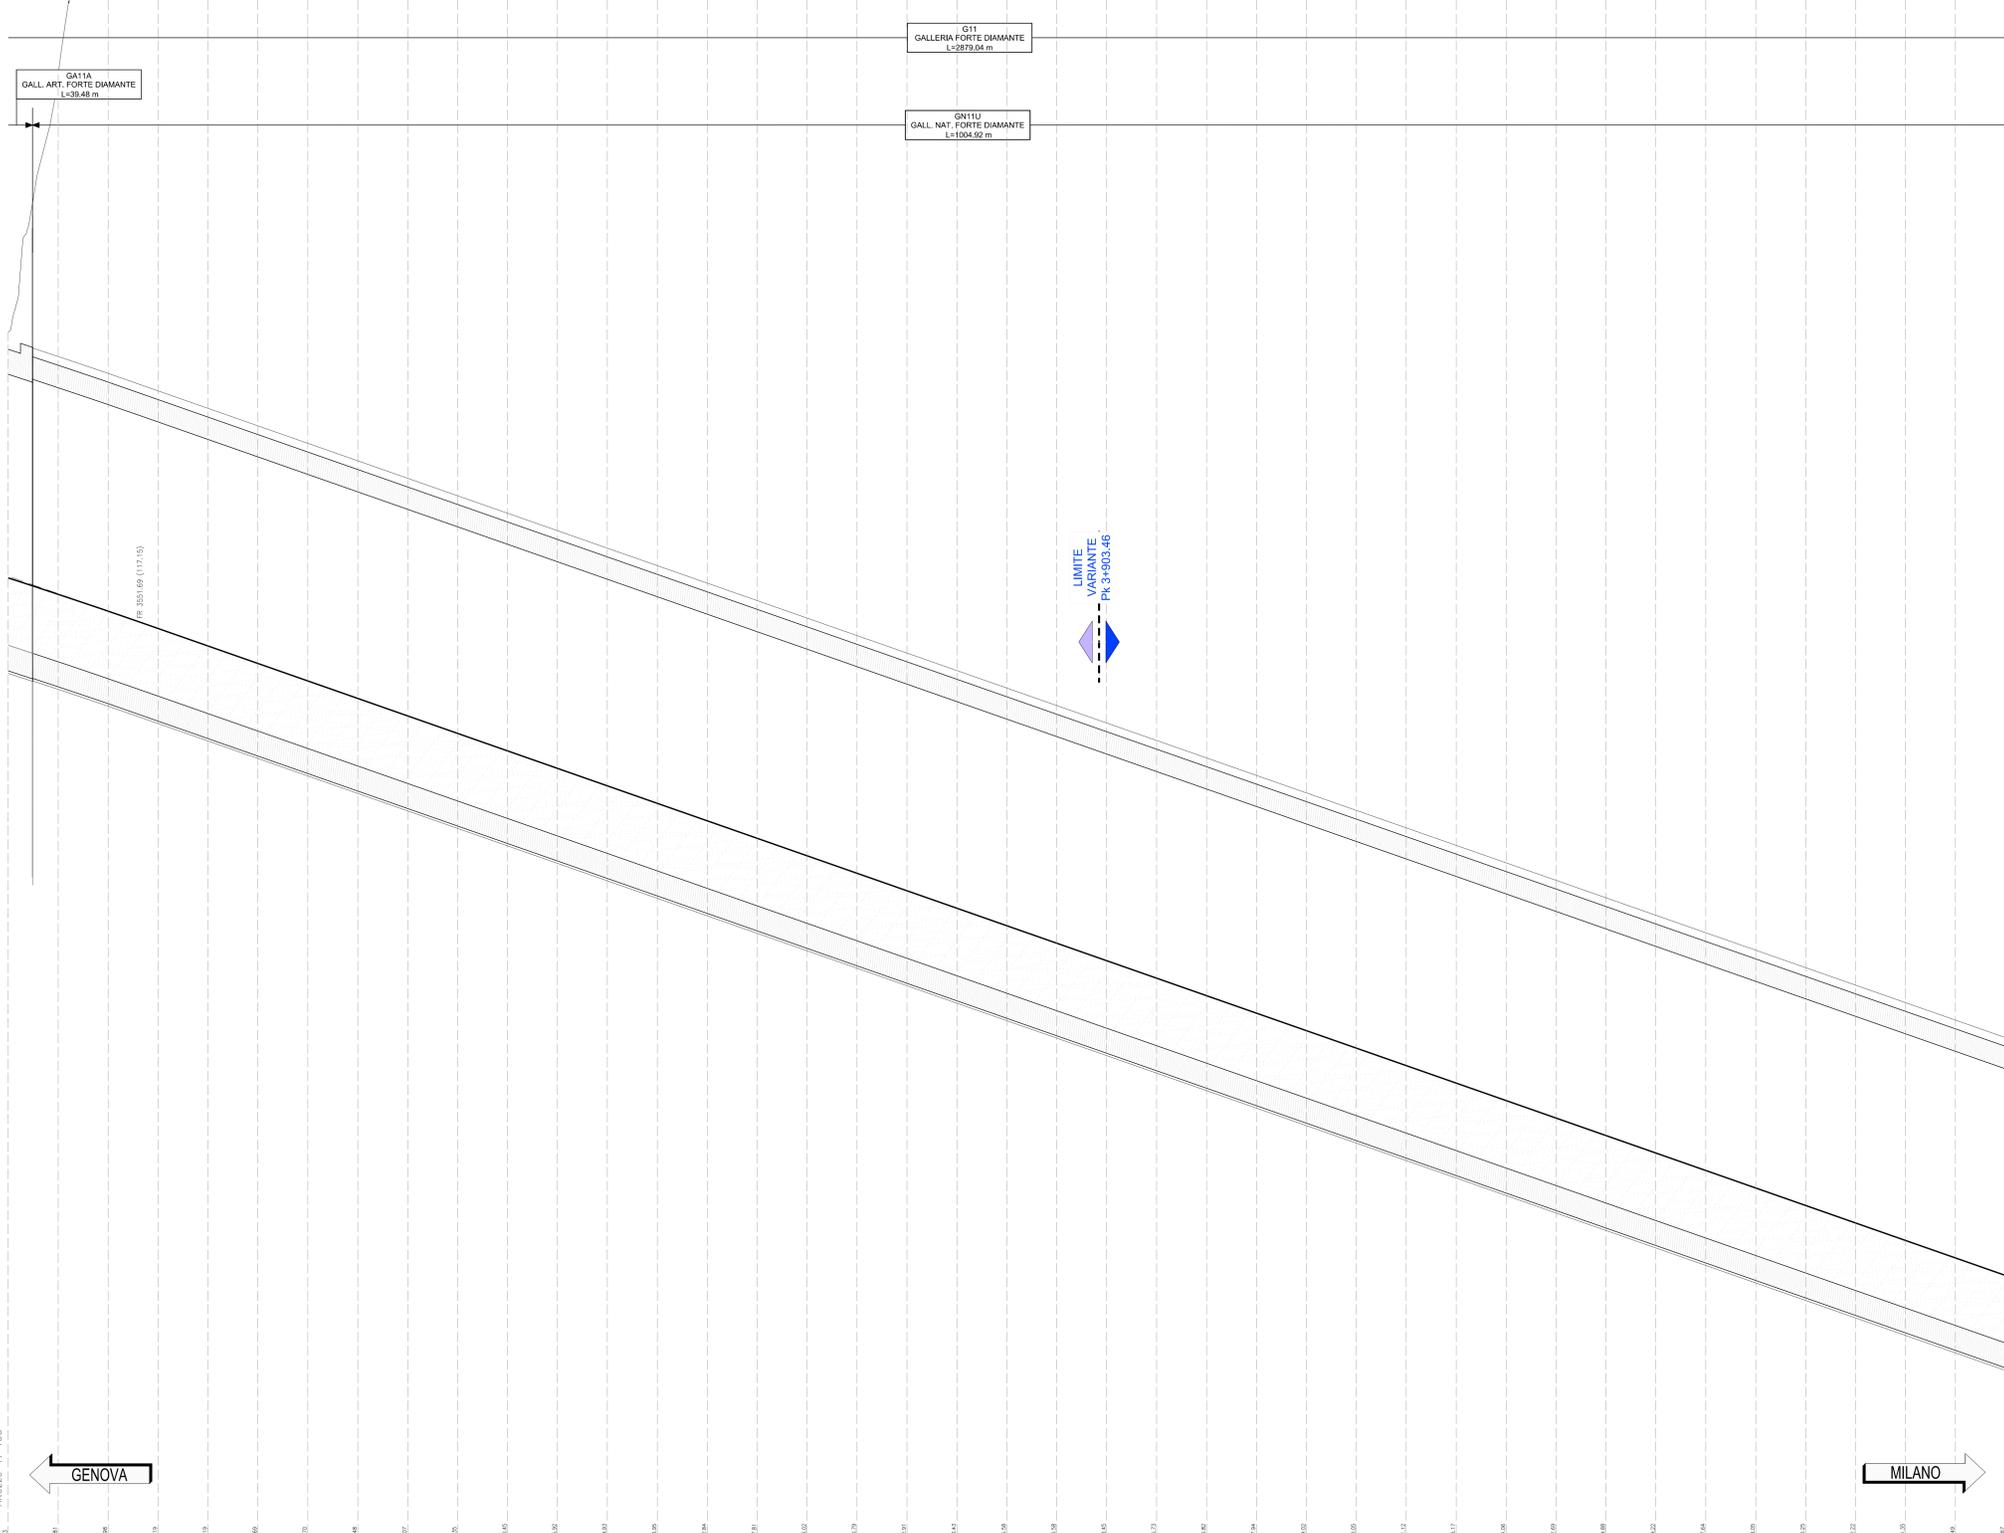

Q.RIF. 80.000

Lunghezze 1: 1000

GENOVA ←

MILANO →

No. SEZIONI	176	177	178	179	180	181	182	183	184	185	186	187	188	189	190	191	192	193	194	195	196	197	198	199	200	201	202	203	204	205	206	207	208	209	210	211	212	213	214	215	216	


QUOTE TERRENO	128,72	139,04	150,53	161,05	166,34	171,14	176,44	181,24	186,04	190,84	195,64	200,44	205,24	210,04	214,84	219,64	224,44	229,24	234,04	238,84	243,64	248,44	253,24	258,04	262,84	267,64	272,44	277,24	282,04	286,84	291,64	296,44	301,24	306,04	310,84	315,64	320,44	325,24	330,04	334,84	339,64	344,44	349,24	354,04	358,84	363,64	368,44	373,24	378,04	382,84	387,64	392,44	397,24	402,04	406,84	