SCALA 1:2.000

A7
MILANO
Galleria BRASILE
Galleria BOLZANETO I.sv.
Sv. Bolzaneto
GENOVA
Località Bolzaneto
VS008
LIVORNO
SAVONA
Viadotto Genova
TORRENTE POLCEVERA
CASELLO DI GE BOLZANETO
A7
BOLZANETO
Gall. Polcevera
Gall. Bric Du Vento
LIVORNO
Gall. San Rocco
Località Geminiano
Gall. Bric Du Vento
LIVORNO
Gall. Baccan
SAVONA
TORRENTE SECCA
ST020
Nuovo Viad. Secca Sud
MILANO
Gall. Forte Diamante
Gall. Baccan
IN009
Località Morego
MILANO
IN006
A7
CV001
Nuovo Viad. Secca Nord
TORRENTE SECCA
IN005
A7
GENOVA
CV002
A7

KEY-MAP

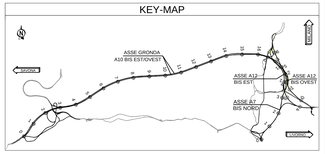

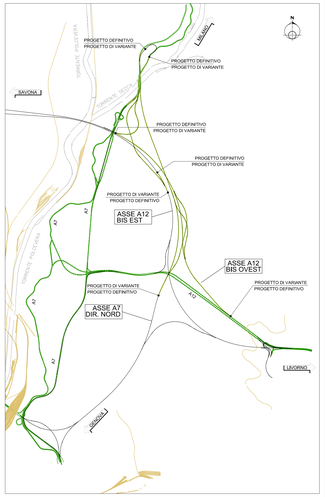

LEGENDA

- Tratti PD-2012 da modificare con tratti in Variante
- Tratti in Variante
- Tratti non modificati

autostrade per l'italia

NODO STRADALE E AUTOSTRADALE DI GENOVA

Adeguamento del sistema
A7 - A10 - A12

Ambito Bolzaneto e ambito Torbella

PROGETTO DEFINITIVO

DOCUMENTAZIONE GENERALE

Planimetria di Inquadramento

Documentazione generale

Planimetria sovrapposizione tracciati soluzioni PD - Variante
Tav. 2 di 2

VERIFICA a cura di:	VISTAMI a cura di:	VALIDAZIONE INTERNA a cura di:
IL PROGETTISTA SPECIALISTICO Ing. Pietro Zalaite Ord. Ingg. Como n. 2441 A Responsabile Strade	IL RESPONSABILE INTEGRAZIONE PRESTAZIONI SPECIALISTICHE Ing. Marco Trovato Ord. Ingg. Messina N. 3802	IL DIRETTORE TECNICO Ing. Gianluca Salvatore Sartorpio Ord. Ingg. Milano N. A27736 T.A. - Strade

CODICE IDENTIFICATIVO												ORDINATORE
RIFERIMENTO GENERALE			RIFERIMENTO LOTTO/TRATTA				RIFERIMENTO ELABORATO					*
Codice Commessa	Lotto / Sistema / Area Tematica	Fase	Capitolo	Paragrafo	progr. N.	progr. Fase-Argomento	Tip.	Disciplina	Progressivo	Rev.		SCALA 1:2.000
T0863	LLE1	PD	DG	INQ	00000	00000	D	STD	1105	00		

TECNE Sustainable Engineering

ENGINEERING COORDINATOR:
Ing. Mario Brugnoli
Ord. Ingg. Roma N. A24308

SUPPORTO SPECIALISTICO:

REVISIONE		
N.	DESCRIZIONE	data
00	PRIMA EMISSIONE	GENNAIO 2024

CODIFICA ASPI	Codice Commessa	Fase	Capitolo	Paragrafo	progr. N.	progr. Fase	Tipo	Progressivo	Copia	Spazio	Rev.
0G276-PD-TECN-STD-00000-DGE-000002									1	APD	00

VISTO DEL COMMITTENTE
autostrade per l'italia
IL RESPONSABILE UNICO DEL PROCEDIMENTO
Ing. Massimo Ceci

VISTO DEL CONCEDENTE
Ministero delle Infrastrutture e dei trasporti

IL PRESENTE DOCUMENTO NON POTRA' ESSERE COPIATO, RIPRODOTTO O ALTRIMENTI PUBBLICATO IN TUTTO O IN PARTE, SENZA IL CONSENSO SCRITTO DELLA SOC. AUTOSTRADE PER L'ITALIA S.P.A.. OGNI UTILIZZO NON AUTORIZZATO SARA' PERSEGUITO A NORMA DI LEGGE.
THIS DOCUMENT MAY NOT BE COPIED, REPRODUCED OR PUBLISHED, EITHER IN PART OR IN ITS ENTIRETY, WITHOUT THE WRITTEN PERMISSION OF SOC. AUTOSTRADE PER L'ITALIA S.P.A.. UNAUTHORIZED USE WILL BE PROSECUTED BY LAW.

SCALA DI STAMPA: 1=1