



## Consorzio Stabile SIS Società Consortile per Azioni

Capitale Sociale € 15.000.000,00 i.v.

Consorzio Stabile fra le imprese:  
SACYR CONSTRUCCION S.A.  
INC S.p.A.  
SIPAL S.p.A.

Bassano del Grappa, li 30.03.2022

Prot. n. SIS-SPV-347-22-SVI-dda

Trasmessa a ½ Pec:

[dapvi@pec.arpav.it](mailto:dapvi@pec.arpav.it)

Spett.le

**ARPAV**

**U.O. Valutazioni, Grandi Opere, Ambiente e Salute**

Via Ospedale Civile, N. 24

**35121 – PADOVA (PD)**

**c.a. Dott.ssa Simonetta FUSER**

Trasmissione a ½ Pec all'indirizzo:

[area.infrastrutture@pec.regione.veneto.it](mailto:area.infrastrutture@pec.regione.veneto.it)

e p.c.

Spett.le

**REGIONE del VENETO**

**Area Infrastrutture, Trasporti, Lavori Pubblici e Demanio**

Palazzo Linetti, Calle Priuli – Cannaregio 99

**30121 - VENEZIA**

**c.a. R.U.P. Ing. Elisabetta PELLEGRINI**

Trasmissione a ½ mail all'indirizzo:

[elisabetta.pellegrini@regione.veneto.it](mailto:elisabetta.pellegrini@regione.veneto.it)

Trasmessa a ½ Pec:

[provincia.vicenza@cert.ip-veneto.net](mailto:provincia.vicenza@cert.ip-veneto.net)

e p.c.

Spett.le

**Provincia di Vicenza**

**Area Tecnica - Servizio Ambiente**

Contrà Gazzolle, n. 1

**36100 – VICENZA (VI)**

**c.a. Ing. Filippo SQUARCINA**

Trasmessa a ½ Pec:

[protocollo.aulss7@pecveneto.it](mailto:protocollo.aulss7@pecveneto.it)

e p.c.

Spett.le

**Dipartimento di Prevenzione ULSS n. 7**

**Servizio Igiene e Sanità Pubblica**

Via Boldrini, 1

**36016 – THIENE (VI)**

**c.a. Dott.ssa Sonia RUSSO**

Trasmessa a ½ Pec:

[viacqua@pec.viacqua.it](mailto:viacqua@pec.viacqua.it)

e p.c.

Spett.le

**VIACQUA S.p.A.**

Viale dell'Industria n. 23

**36100 – VICENZA (VI)**

**c.a. Ing Paolo RONCO**

Trasmessa a ½ Pec:

[castelgomberto.vi@cert.ip-veneto.net](mailto:castelgomberto.vi@cert.ip-veneto.net)

e p.c.

Spett.le

**Comune di Castelgomberto**

Piazza Marconi, n. 1

**36070 – CASTELGOMBERTO (VI)**

**c.a. Dott. Davide DORANTANI**



N. 1132 QM  
UNI EN ISO 9001:2015  
N. 1132 EM  
UNI EN ISO 14001:2015  
N. 1132 RTS  
UNI ISO 39001:2016



N. 760  
SA 8000:2014  
N. 1132 AB  
ISO 37001:2016  
N. 1132 OHS  
UNI ISO 45001:2018

Sede Legale: Via Inverorio, 24/A – 10146 Torino – Italia  
Uffici amministrativi: C.so Vittorio Emanuele II, n. 178 - 10138 Torino  
Tel. +(39) 011-7176.222 Fax +(39)-011-7176.397/7176.398  
C.C.I.A.A. di Torino, Codice Fiscale e Partita IVA 08679430010 – R.E.A. 992035



## Consorzio Stabile SIS Società Consortile per Azioni

Capitale Sociale € 15.000.000,00 i.v.

Consorzio Stabile fra le imprese:  
SACYR CONSTRUCCION S.A.  
INC S.p.A.  
SIPAL S.p.A.

Bassano del Grappa, li 30.03.2022

Prot. n. SIS-SPV-347-22-SVI-dda

Trasmessa a ½ Pec:  
[segreteria.veneto@pec.spveneta.it](mailto:segreteria.veneto@pec.spveneta.it)

e p.c. Spett.le  
**SPV Spa**  
Via delle Rogge, n. 1  
**36061 – BASSANO DEL GRAPPA (VI)**

**OGGETTO:** Affidamento della progettazione esecutiva nonché della costruzione della Superstrada a pedaggio Pedemontana Veneta  
Contratto prot. n. SPV-TO-5-11MDO-fda del 07.03.2011  
Integrazione Contrattuale prot. n. SPV-TO-2-13-MDO-mmi del 20.12.2013  
Contratto di E.P.C. del 26.07.2017  
**Progetto Superstrada Pedemontana Veneta Lotto 1 Tratta C Galleria Naturale Malo Segnalazione di valori elevati di PFAS negli scarichi. Proposta ubicazione nuovi piezometri. Aggiornamento.**

Spett.le Agenzia,

facendo seguito alle precedenti comunicazioni intercorse ed in particolare alla nota ARPAV prot. 2021 - 0118020 / U del 28.12.2021 ed alla nostra prot. SIS-SPV-106-11-SVI-dda del 21.02.2022, con la presente si comunica che - sulla base delle indicazioni ricevute da ARPAV - sono stati individuati i punti più idonei presso i quali realizzare i piezometri, a valle di una verifica sulla possibile presenza di sottoservizi ed interferenze con la galleria.

Le ubicazioni e le relative coordinate sono riportate nella planimetria in allegato.

Le operazioni di perforazione saranno eseguite dalla ditta Georicerche srl e la data di avvio delle attività sarà preventivamente comunicata agli Enti in indirizzo con congruo anticipo.

Con la presente, anche in linea con quanto indicato nelle precedenti nostre, evidenziamo l'opportunità della presenza di Codesta Agenzia in fase di realizzazione, anche al fine di condividere l'esatta profondità del piezometro superficiale, che dovrà essere calibrata in avanzamento in relazione agli orizzonti acquiferi trovati, e di valutare in corso d'opera l'effettiva necessità tecnica della realizzazione del secondo piezometro accoppiato (stanti anche gli oneri connessi).


Nel ricordare che le indagini svolte sui PFBA nelle acque hanno permesso di evidenziare l'assenza di riconducibilità degli stessi alle attività di cantiere, e che cionondimeno nell'incontro tecnico del 16 settembre SIS ha manifestato la disponibilità a fornire un proprio "contributo" per ulteriori indagini circa fonti esterne di inquinamento, rapportandosi a tal fine con l'Agenzia in indirizzo per gli aspetti tecnici, Vi chiediamo dunque sin d'ora la presenza in fase operativa per le finalità sopra indicate.

Distinti saluti.

**Il Procuratore Speciale**  
(Geom. Saverio VITA)



Sede Legale: Via Inverio, 24/A – 10146 Torino – Italia  
Uffici amministrativi: C.so Vittorio Emanuele II, n. 178 – 10138 Torino  
Tel. +(39) 011-7176.222 Fax +(39)-011-7176.397/7176.398  
C.C.I.A.A. di Torino, Codice Fiscale e Partita IVA 08679430010 – R.E.A. 992035

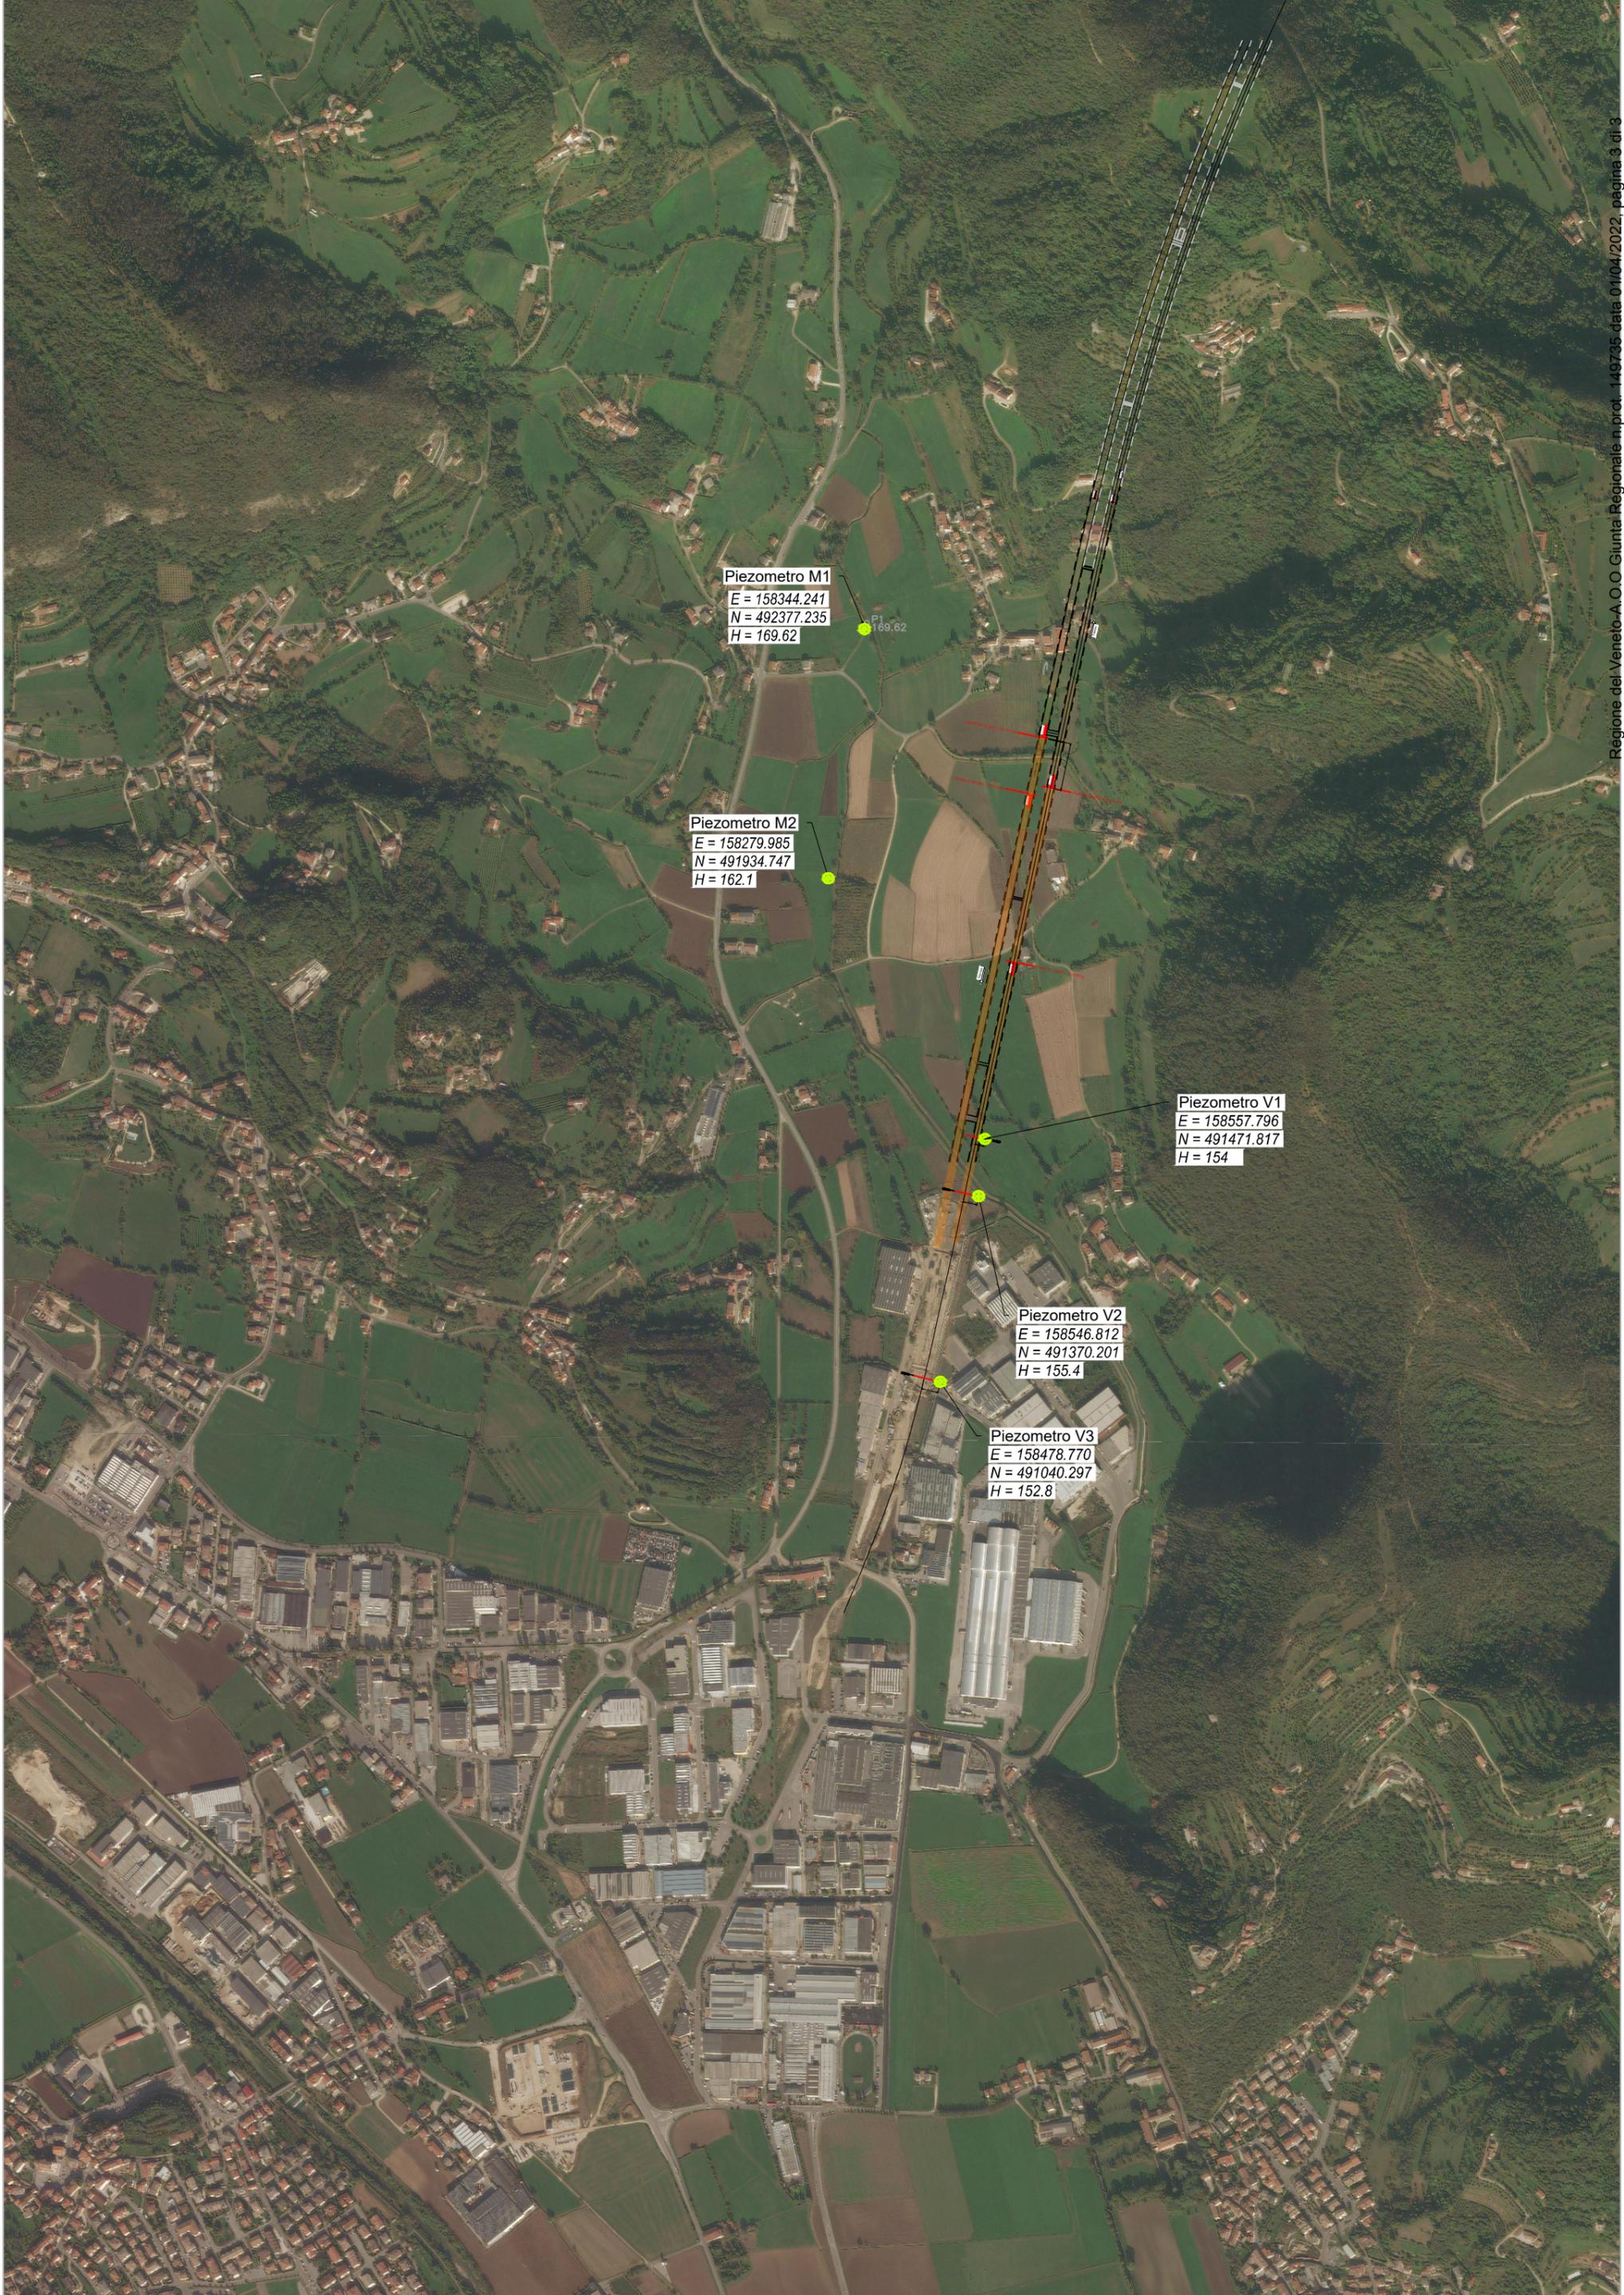

Piezometro M1  
E = 158344.241  
N = 492377.235  
H = 169.62

Piezometro M2  
E = 158279.985  
N = 491934.747  
H = 162.1

Piezometro V1  
E = 158557.796  
N = 491471.817  
H = 154

Piezometro V2  
E = 158546.812  
N = 491370.201  
H = 155.4

Piezometro V3  
E = 158478.770  
N = 491040.297  
H = 152.8

P1 169.62