



- LEGENDA**
- DELIMITAZIONE AREE SOGGETTE DI INTERVENTO
 - RECINZIONE AREA IMPIANTO
 - VIABILITÀ DI PROGETTO MIN 5 HT
 - FASCE DI MITIGAZIONE MIN 10 HT
 - CABINA GENERALE DI IMPIANTO AT/MT
 - CABINA DI TRASFORMAZIONE HT
 - CABINA DI RACCOLTA
 - FASCE DI RIPETTO METADOTTTO ENNA-BRONTE (20HT)
 - FASCE DI RIPETTO METADOTTTO ENNA-MONTALBANO (20HT)
 - FASCE DI RIPETTO LINEE AEREE (10HT)
 - FASCE DI RIPETTO METADOTTTO MAZZARA DEL VALLO - GAGLIANO (30HT)
 - FASCE DI RIPETTO METADOTTTO GAGLIANO - GELA (10,5HT)
 - FASCE DI RIPETTO LINEA 150 V (10HT)
 - FASCE DI RIPETTO LINEA 380 V (35HT)
 - CAVIOTTI INTERRATI HT
 - ELETTRODOTTO 150 KV DA REALIZZARE
 - TRAZZERA REGIA CALASCIBETTA PALAGONIA
 - STRADE LOCALI E INTERMUNICIPALI
 - STRADA CONSORTILE
 - STRADA VIENIALE VALLE DI MONACA
 - SP 4
 - SP 62
 - SS 192
 - SP 358
 - SP 20
 - SP 75
 - A19

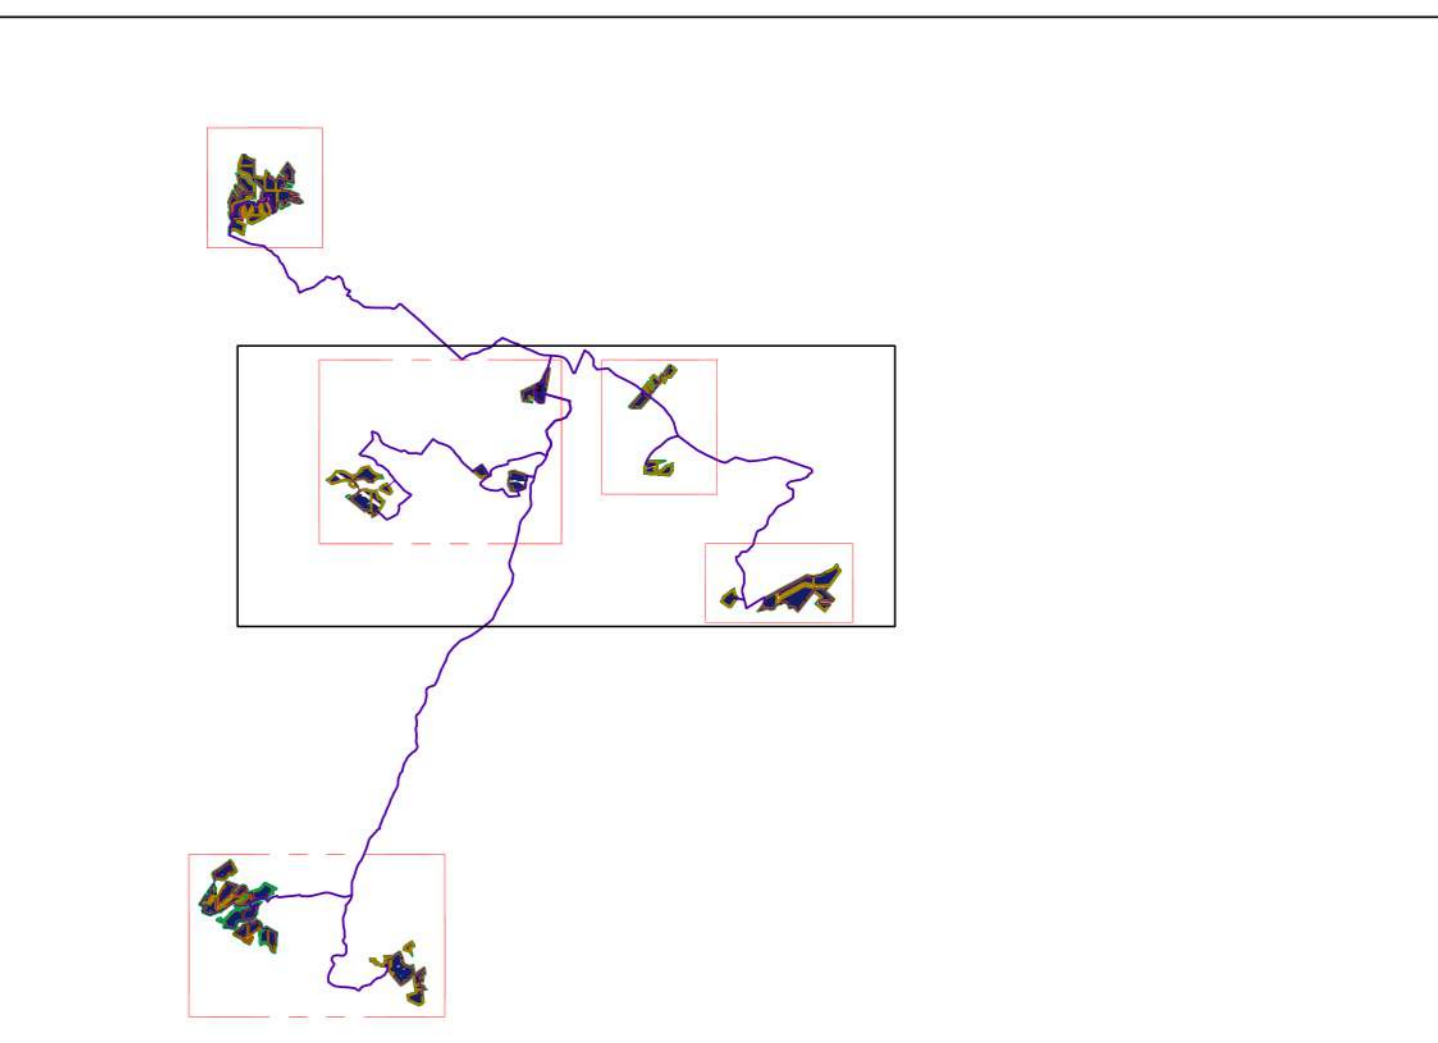

Progetto originario

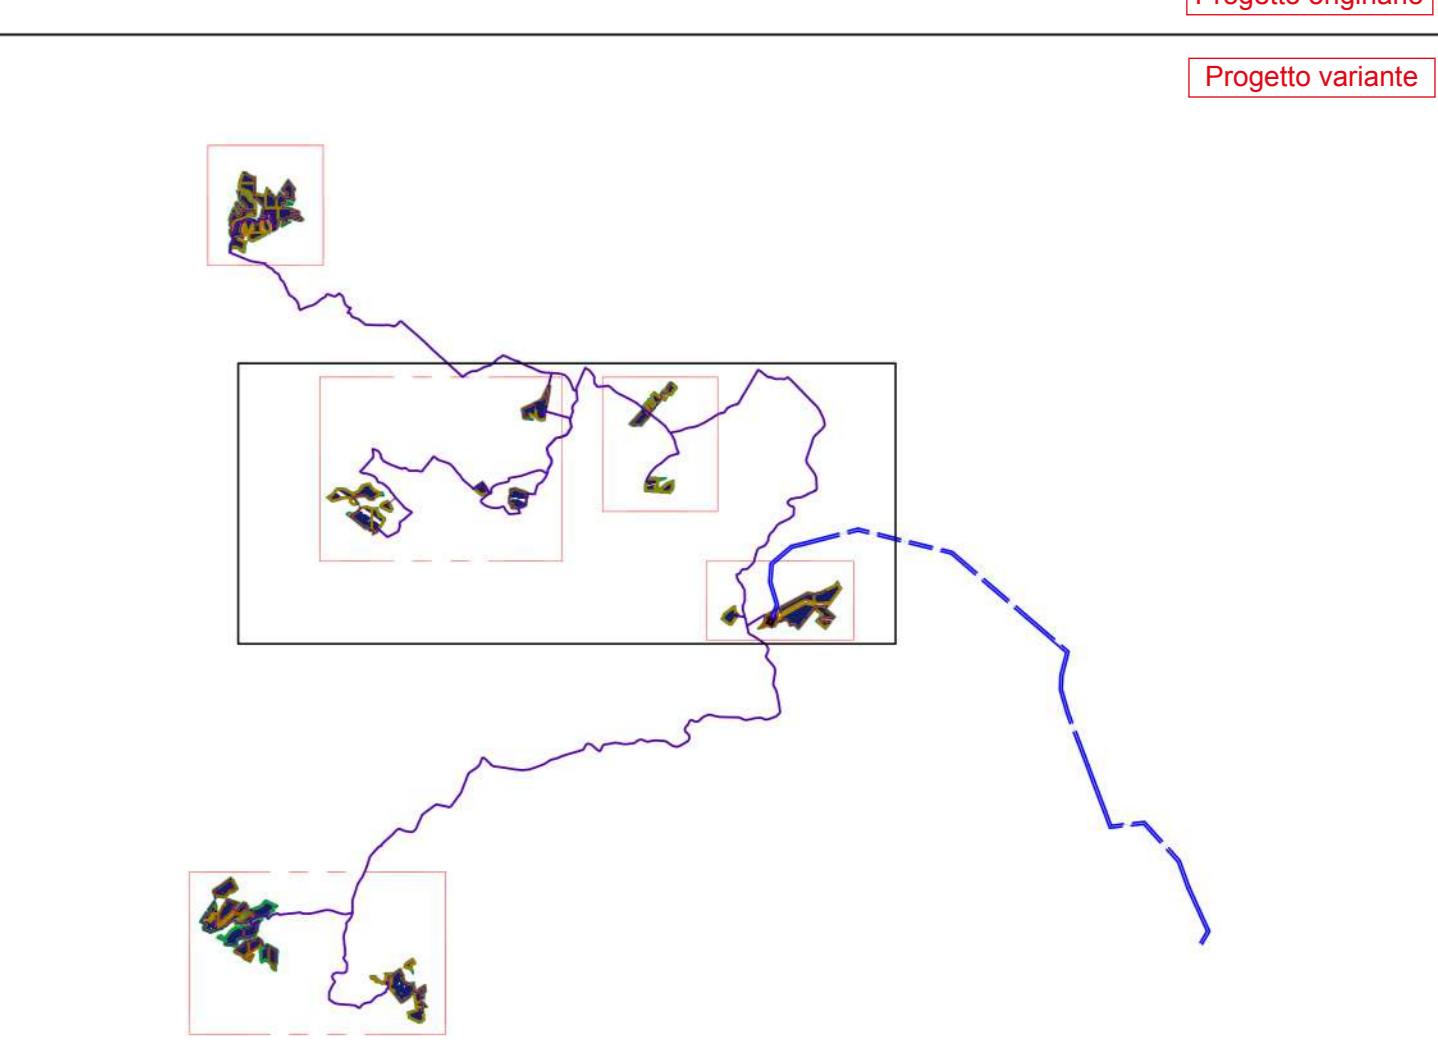

Progetto variante

Regione: Sicilia
 Provincia: Enna - Catania
 Comuni: Aidone - Assoro - Enna - Raddusa - Ramacca
 Località: Cda.MioCCA-Piccirillito-Arginemete-M.Tonde-Destrictella-S.Bartolo

PROGETTO "ASSORO 2" IMPIANTO FOTOVOLTAICO DA 181,17 MWp E 140 MW IN IMMISSIONE
PROGETTAZIONE DEFINITIVA

TITOLO: RS06PD007440
 QUADRO DI RAFFRONTO CABINA GENERALE DI IMPIANTO AT/MT

Tavola: **CV.19** Progettazione:

Visti / Firme / Timbri: Ing. Maurizio Moscoloni

Note:

| REVISIONI | REVISIONI | REVISIONI | REVISIONI |
|------------|-----------|---|-------------------------|
| 06.05.2024 | 1 | MODIFICA CIRCOSCRIZIONE CABINA GENERALE DI IMPIANTO | Ing. Maurizio Moscoloni |
| 03.12.2023 | 0 | PRIMA EMISSIONE | Ing. Maurizio Moscoloni |
| | | | |
| | | | |
| | | | |

IBVI 24 s.r.l.

IBVI 24 srl - Viale Amedeo Duca d'Aosta 76-39100 Bolzano (BZ) - Italy
 Scale: 1:10.000 - Formato UNI A0