
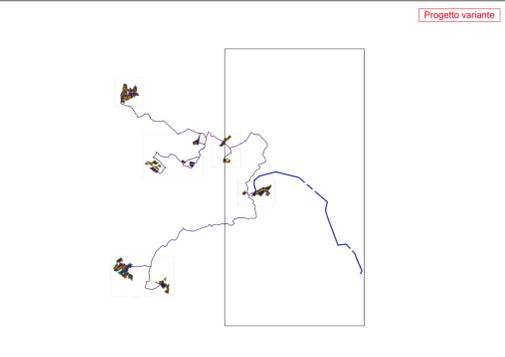
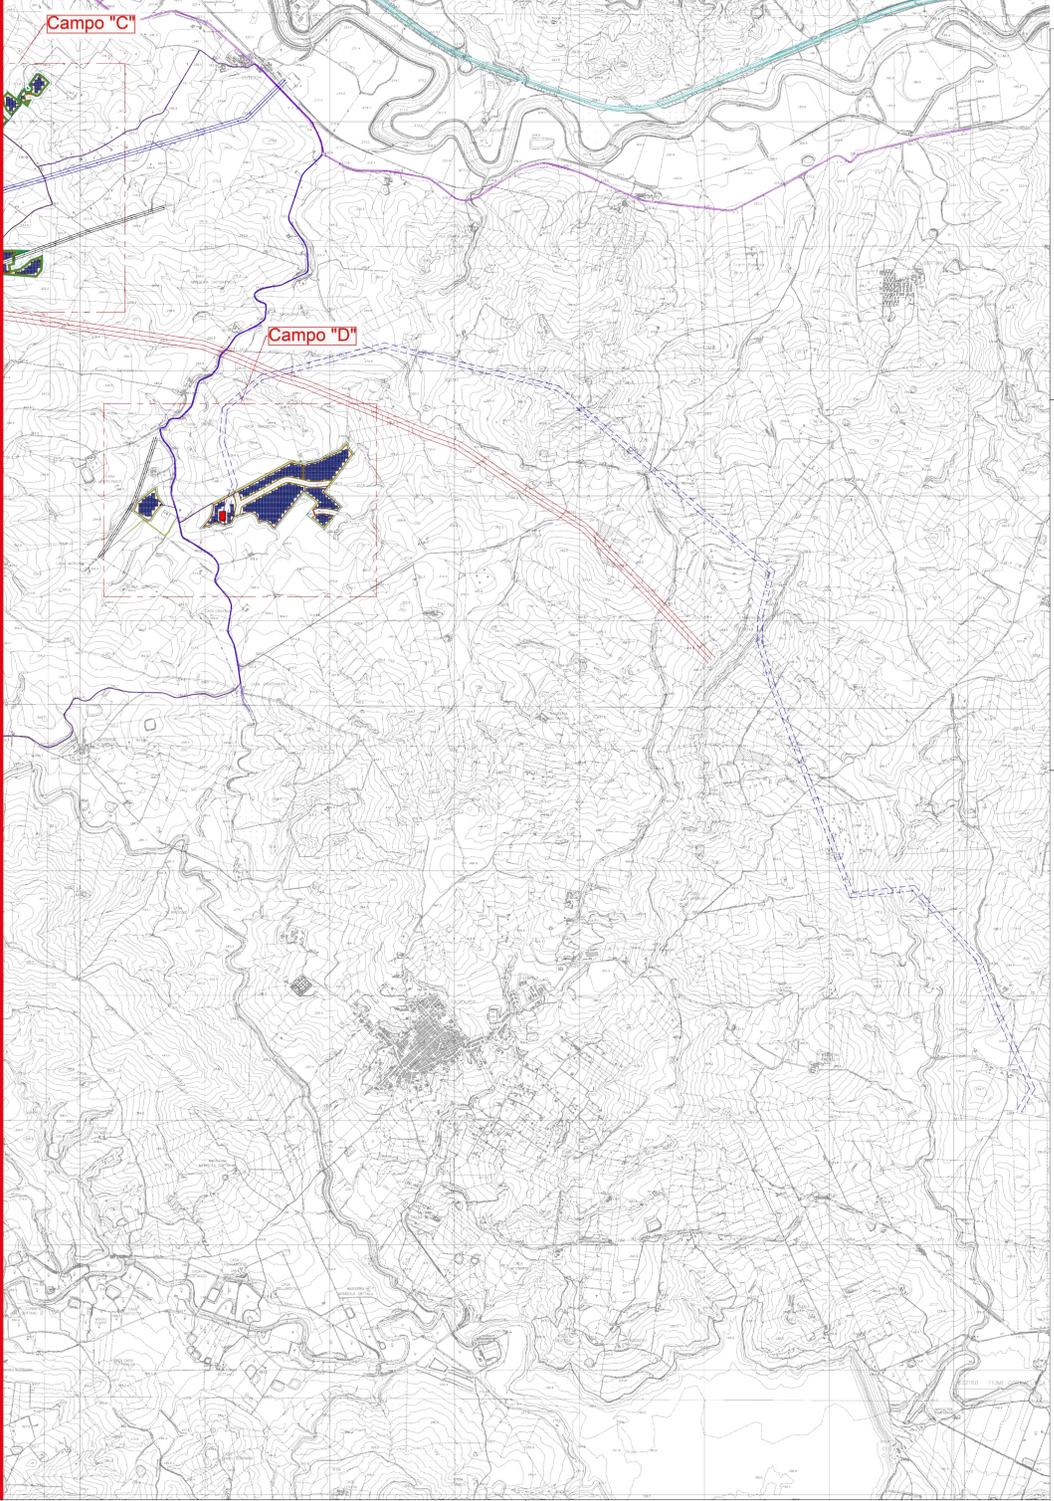


Progetto originario

Progetto variante

LEGENDA

- DELIMITAZIONE AREA OGGETTO DI INTERVENTO
- PERIMETRO AREA IMPIANTO
- STABILITÀ DI PROGETTO MIN 5 MT
- FASCE DI MITIGAZIONE MIN 10 MT
- CARINA GENERALE DI IMPIANTO ATMM
- CARINA DI TRASFORMAZIONE MT
- CARINA DI RACCOLTA
- FASCE DI RIPETTO METANODOTTO ENNA-MONTALBANO (20MT)
- FASCE DI RIPETTO METANODOTTO ENNA-MONTALBANO (20MT)
- FASCE DI RIPETTO LINEE AEREE (10MT)
- FASCE DI RIPETTO METANODOTTO MAZZARA DEL VALLO - GAGLIANO (30MT)
- FASCE DI RIPETTO METANODOTTO GAGLIANO - SELLA (10,5MT)
- FASCE DI RIPETTO LINEA 150 V (10MT)
- FASCE DI RIPETTO LINEA 380 V (10MT)
- CAUDOITO INTERRATO MT
- ELETTRODOTTO 150 KV DA REALIZZARE
- TRAZZERA REGIA CALABRETTA-PALAGINA
- STRADE LOCALI E INTERMEDIE
- STRADA CONDITILE
- STRADA VIENALE VALLE DI MONACA
- SP 4
- SP 62
- SS 192
- SP 35B
- SP 20
- SP 75
- A19

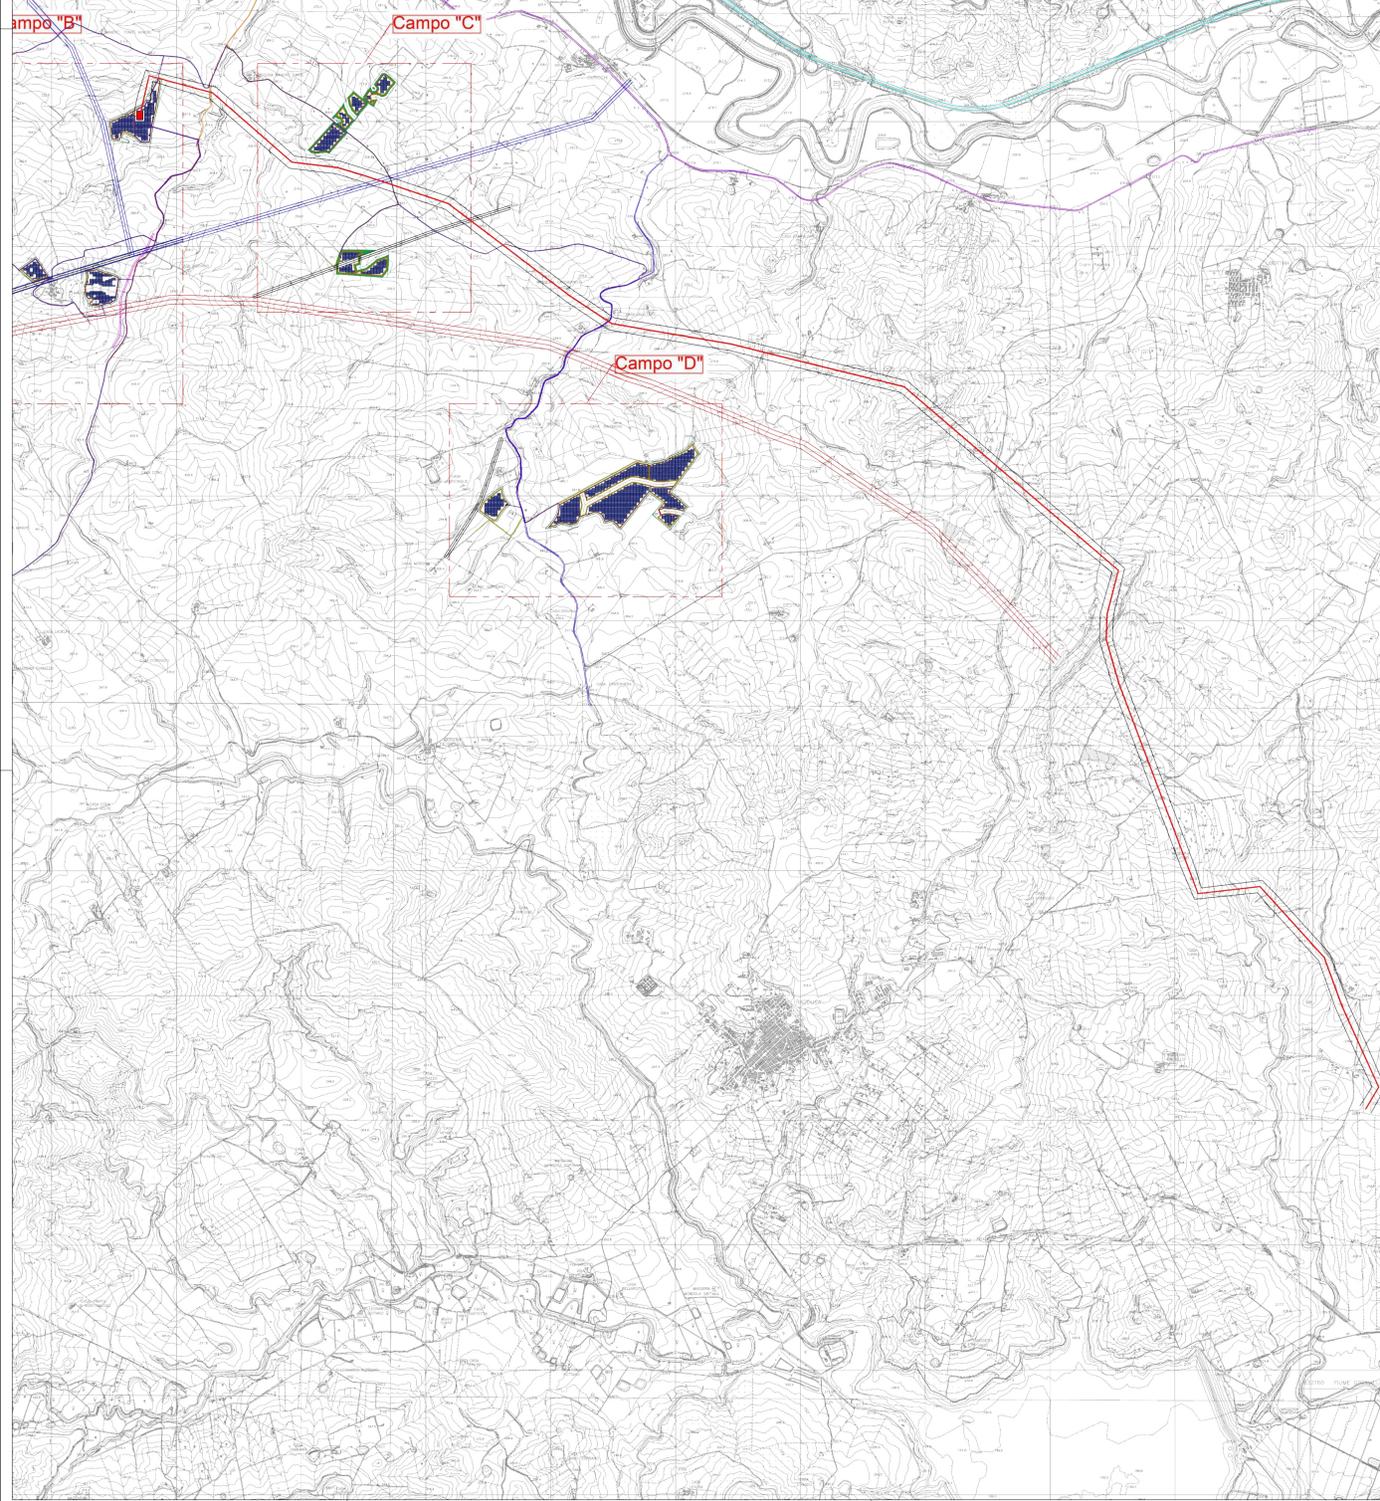

Regione: Sicilia
 Provincia: Enna - Catania
 Comuni: Aidone - Assoro - Enna - Raddusa - Ramacca
 Località: Cda.Miocca-Piccirillito-Arginemete-M.Tonde-Destrictella-S.Bartolo

PROGETTO "ASSORO 2" IMPIANTO FOTOVOLTAICO DA 181,17 MWp E 140 MW IN IMMISSIONE PROGETTAZIONE DEFINITIVA

TITOLO: RS06EPD0075A0
 QUADRO DI RAFFRONTO ELETTRODOTTO AEREO AT

Tavola: **CV. 20**

Progettazione: Via Piana 20, 95038 - Piana
 info@maurizioscoloni.it
 www.maurizioscoloni.it

Visti / Firme / Timbri: Ing. Maurizio Scoloni

Note:

Rev.	Data	Descrizione revisione	Elaborato da	Controllato da	Approvato da
01	06.05.2024	MODIFICA CARINA GENERALE DI IMPIANTO	Ing. Maurizio Scoloni	Arch. G. G. G.	IBVI 24 srl
02	03.02.2025	PRIMA EMISSIONE	Ing. Maurizio Scoloni	Arch. G. G. G.	IBVI 24 srl

REVISIONI

IBVI 24 s.r.l.
 IBVI 24 srl - Viale Amedeo Duca d'Aosta 76 39100 Bolzano (BZ) 046246189pec.it

Scala: 1:20.000 Formato UNI A0