PROGETTO DEFINITIVO

PLANIMETRIA - R=1/100

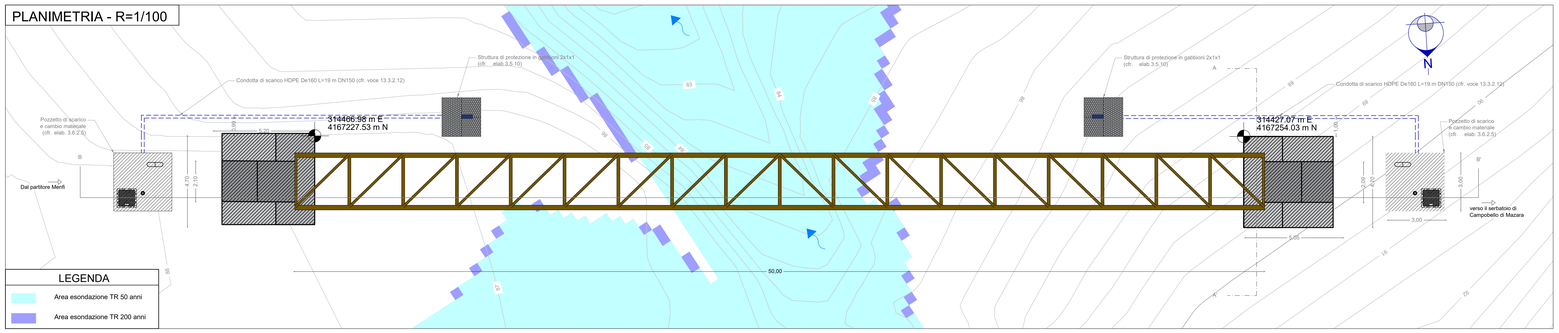

PROFILO - R=1/100

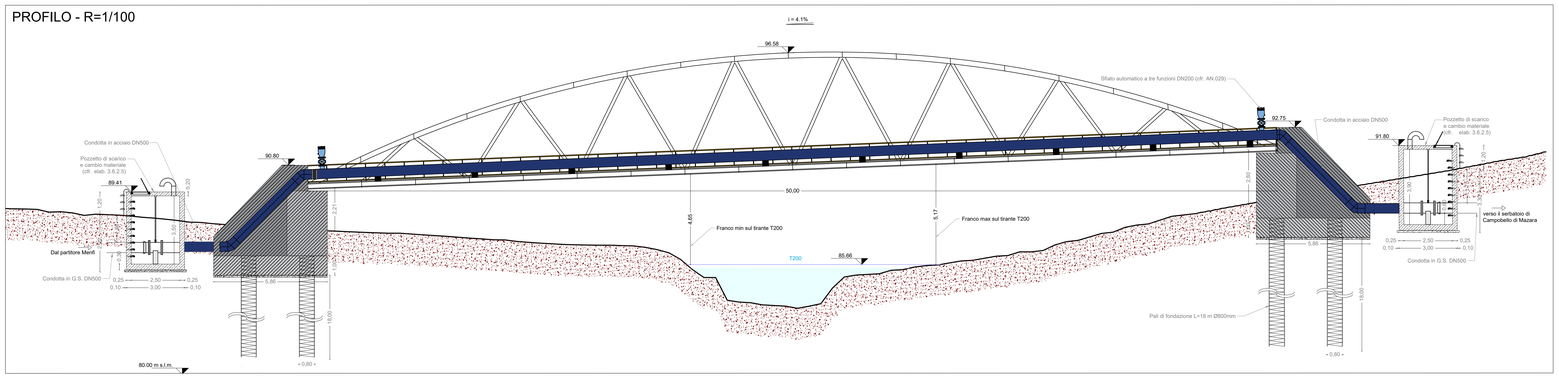

Elaborato	Corso d'Acqua	Livello di Tutela	Tipologia Costruttiva [m]	n° Campate [n°]	L Campata [m]	L Attraversamento aereo	n° Pile e appoggi [n°]	n° Pile in Alveo [n°]
			Progetto Definitivo	Progetto Definitivo	Progetto Definitivo	Progetto Definitivo	Progetto Definitivo	Progetto Definitivo
3.4.9.5	C. Case Nuove	Tutela 3	Ponte ad Arco	1	50,00	50,00	2	0

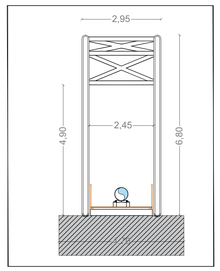

PROGETTO ESECUTIVO

PLANIMETRIA - R=1/100

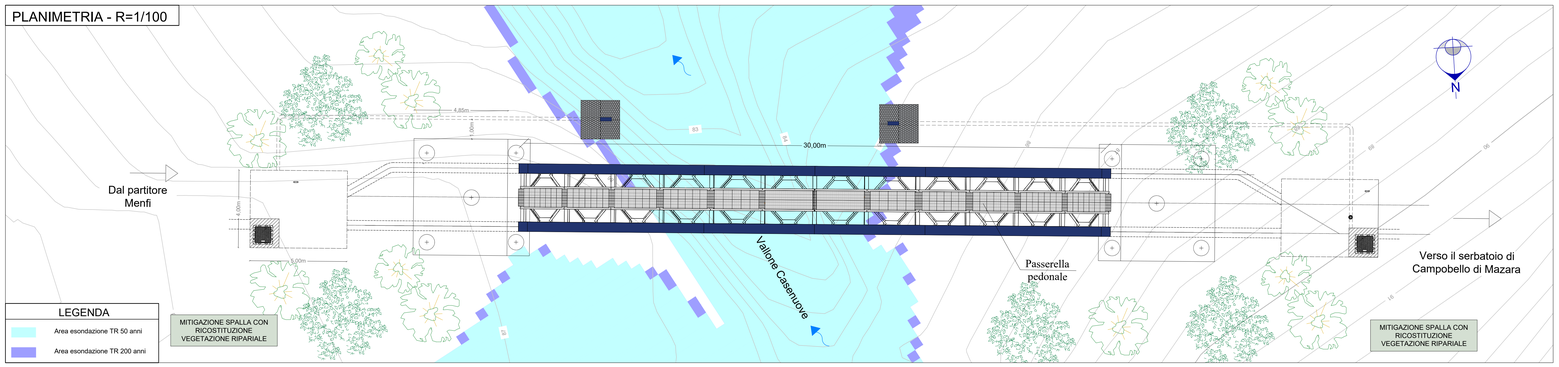

Elaborato	Corso d'Acqua	Livello di Tutela	Tipologia Costruttiva [m]	n° Campate [n°]	L Campata [m]	L Attraversamento aereo	n° Pile e appoggi [n°]	n° Pile in Alveo [n°]
			Progetto Esecutivo	Progetto Esecutivo	Progetto Esecutivo	Progetto Esecutivo	Progetto Esecutivo	Progetto Esecutivo
3.4.9.5	C. Case Nuove	Tutela 3	Tubo Autoportante ad arco	1	30,00	30,00	2	0

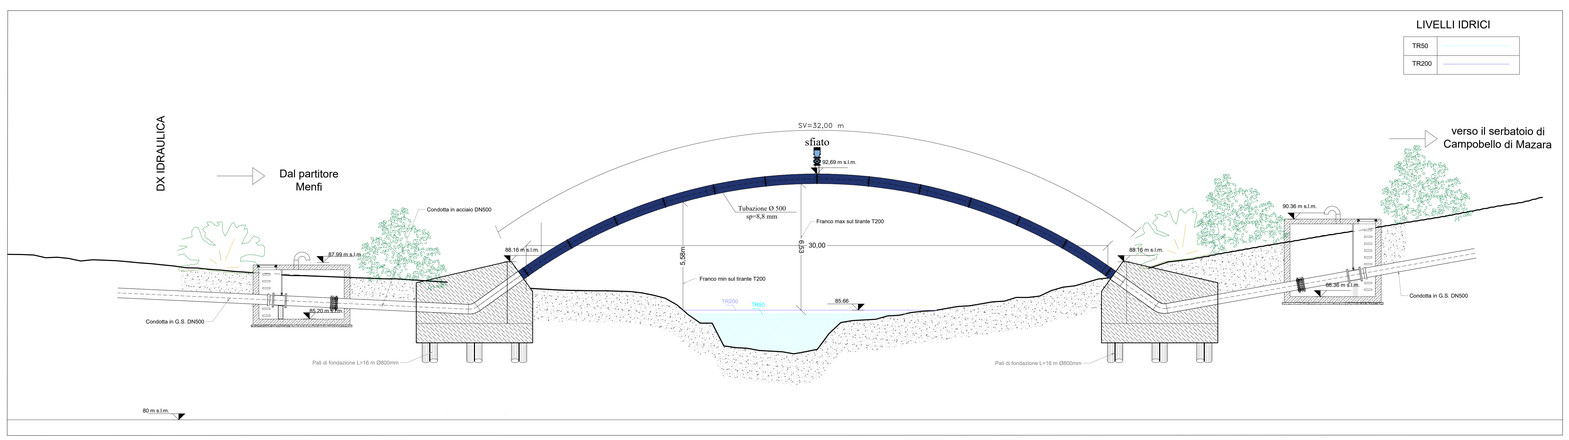

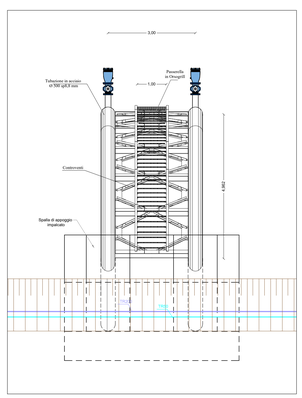

CONDIZIONI MINISTERO DELLA CULTURA

*in Ottemperanza alle seguenti condizioni:

- **MIC_SS-PNRR** 16601-P del 04-08-2023 A. Aspetti Paesaggistici - Punto 1.

1. *Dovrà essere predisposta, al fine di limitare l'impatto sul paesaggio e sui beni naturalistici interessati, la progettazione dei ponti tubo, con elaborati adeguati al livello di approfondimento comprensivi di una progettazione esecutiva;*
2. *Si dovrà prevedere l'utilizzo di tecniche costruttive e materiali di elevata qualità compositiva;*
3. *Dovranno essere privilegiate strutture esili, minori appoggi e campate;*
4. *Il progetto dovrà essere riferibile all'architettura contemporanea, favorendo cosi l'inserimento della nuova infrastruttura nel paesaggio con un'opera di elevato valore architettonico*

Finanziato dall'Unione europea NextGenerationEU

Mims Ministero delle infrastrutture e della mobilità sostenibili

SICILIACQUE S.p.A.
Siciliacque
Via Vincenzo Orsini, 13 - 90139 Palermo C.F./P.IVA 05216080829
e-mail: siciliacque@siciliacquespa.it PEC: siciliacque@siciliacquespa.com

REGIONE SICILIANA

Interventi per il potenziamento del sistema idrico della Sicilia sud - occidentale

Adduzione da Montescuro ovest per Mazara, Petrosino, Marsala

Mazara Petrosino

PROGETTO ESECUTIVO

CUP: C21B21012820001
PNRR-M2C4-I4.1-A2-53

IMPRESE ESECUTRICI:

(Mandante) INGALUNA — Via Del Grande Archivio n°32 90138 Palermo Tel. 091 6259653 ingaluna@ingalunaS.it

(Mandante) Idroambiente S.r.l. — Corso Garibaldi n°259 80055 Portici (Na) Tel. 08241 947519 idroambiente@cgn.legalmail.it

(Mandataria) CEBAT — Via Angelo Berti n°8 00138 Roma Tel. 06 8722 8146 info@cebat.it

RESPONSABILE:
Alessandro Cecconi
C.E.B.A.T.
Via Angelo Berti, 20138
00138 Roma
P.IVA 01214210100

GRUPPO DI PROGETTAZIONE:

COORDINAMENTO:
Ing. Maurizio Carlino
Ing. Nicola D'Alessandro
Ing. Domenico D'Alessandro (B3)

STRUTTURE:
Ing. Giuseppe Ferraro
Ing. Giuseppe Limblici
Ing. Manuela Carlino

IDRAULICA:
Ing. Maurizio Carlino
Ing. Luigi Di Natali
Ing. Martina Carlino
Ing. Dino Carlino

GEOLOGIA:
Dott. Geol. Massimo Carlino
Dott. Geol. Francesco Morgante
Dott. Geol. Giuseppe Sanaggio

GEOTECNICA:
Ing. Domenico D'Alessandro (B3)
Ing. Raimondo D'Alessandro
Geom. Raimondo Ferarra

SICUREZZA:
Ing. Alfonso Collura
Ing. Desiderio Carlino
Ing. Daniele Vitrò

AMBIENTE:
Ing. Maurizio Carlino
Ing. Valeria Carlino
Ing. Claudia Carlino

COMPUTO:
Geom. Giovanni La Rocca
Ing. Marialeonia Messanese
Geom. Andrea Vaccaro

Via Artemide n°2
92100 Agrigento
Tel. 0922 421007
dellaingegneria@tiscali.it

RESPONSABILE DELLA PROGETTAZIONE:
Ing. Maurizio Carlino
(Ordine degli Ingegneri della Prov. di Agrigento n°A628)

IL R.U.P.
Ing. Vincenzo Sfernuzza
(Ordine degli Ingegneri della Prov. di Palermo n°3895)

SICILIACQUE S.p.A.
Il responsabile del procedimento
Ing. Vincenzo Sfernuzza

Elaborato

PONTE CASENUOVE
Confronto PD-PE

Classe 9
ELABORATI GRAFICI DI DETTAGLIO

N. Tavola
9.2.5

Revisione	N°	DESCRIZIONE	DATA
	0	1° emissione	Dicembre 2023
	1	2° emissione	Maggio 2024
		3° emissione	

Formato
A0+

varie